



Nytt høydesystem fra 19.12.2014

Vann- og avløpsetaten går over til nytt høydesystem NN2000 den 19.12.2014.

Du må vite hvilket høydesystem du jobber i slik at du ikke blander gamle og nye høyder!

Alle stikkledningsdokumenter datert før 19.12.14

Alle stikkledningsdokumenter med dato før 19.12.14 er i gammelt høydesystem (Oslo Lokal høyde). Etter overgangen til nytt høydesystem (NN2000) må du legge til 37 centimeter på allerede eksisterende høyder for at de skal stemme med hovedledningskart (grunnkart o.l.)

Alle stikkledningsdokumenter datert etter 19.12.14

Alle stikkledningsdokumenter, som er merket med dato (fra og med 19.12.14) og høydesystem NN2000, er i høydesystem NN2000. Disse vil stemme overens med høydene i hovedledningskart (grunnkart o.l.). Dato og høydesystem finner du ulike steder i dokumentet.

Det vil kunne forekomme dokumenter i OHL datert etter 19.12.14 (dette skyldes en overgangsperiode hvor vi aksepterer dokumenter i begge høydesystemer).

Se våre nettsider for utregningsformel og konkrete eksempler: www.oslovann.no/NN2000

Innestår ikke for korrekt data


Opplysninger som finnes i våre stikkledningsdokumenter om eiendommer er gitt på grunnlag av hva byggherrer, eiere, rørleggere etc. har tegnet, opplyst eller innmeldt til oss.

Vann- og avløpsetaten kan derfor ikke innestå for at oppgitte data er korrekte.

Har du spørsmål?

Kontakt vårt kundesenter, tlf. 23 44 00 00, e-post: kundesenter@vav.oslo.kommune.no

Bestilling av arbeider/kontroll hos Oslo vann- og avløpsverk

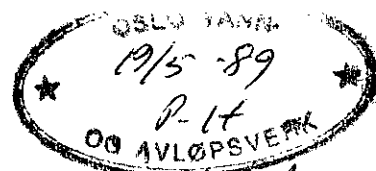

Gnr. 217 Bnr. 270 Adr. SCHWENSENSGT. 9
 eier OBOS OSLO KOMMUNE ønsker følgende arbeider utført/kontrollert den 22. 5. 1989 kl. 800
 i gate/vei SCHWENSENSGT. 9.

På vannledning, dimensjon:

Anboring 150/112 ☒
 Stenging ☐
 Skifting av klammer ☐
 Rensing av klammer ☐
 Plugging ☐
 Innsetting av T-rør ☐
 Oppsetting av kum ☐
 Oppsetting, demontering av vannmåler ☐

På avløpsledning, dimensjon:

Forgrening ☐
 Hulltaing og påsetting av sadelstykke. BET/betong ☒
 Innsetting av mufferør ☐
 Oppsetting av kum ☐
 Plugging ☐
 Dimensjon: grenrør betong , grenrør
 plast mufferør
 sadelstykke 230/110 - 230/125

For innsetting av T-rør og oppsetting av kum innsendes dessuten særskilt rekvisisjon.

Nederst på dette skjema skal beliggenhet for tilknytningspunkter, plugginger og stengeventil inntegnes og målsatt. **1.5**

OBS! Grøfter skal være sikret i henhold til arbeidsmiljølovens bestemmelser.

Oslo, 19.05.89

Handwritten signature
 Fossanveien 240, 0580 Oslo 9
 Telefon 02-10 15 10
 Autorisert rørlegger

Aut. rørlegger holder deler og hjelpemannskap på arbeidsplassen til fastsatt tid.

Arbeidet er utført/kontrollert av Oslo vann- og avløpsverk den 23/5 89 *Reid Moberg*

OVA's bemerkninger:

Oslo, den

Oslo vann- og avløpsverk

MÅLSATT BELIGGENHET FOR:

☐ Stengeventil ☐ Forgrening ☐ Anboring ☐ Plugging

