



Nytt høydesystem fra 19.12.2014

Vann- og avløpsetaten går over til nytt høydesystem NN2000 den 19.12.2014.

Du må vite hvilket høydesystem du jobber i slik at du ikke blander gamle og nye høyder!

Alle stikkledningsdokumenter datert før 19.12.14

Alle stikkledningsdokumenter med dato før 19.12.14 er i gammelt høydesystem (Oslo Lokal høyde). Etter overgangen til nytt høydesystem (NN2000) må du legge til 37 centimeter på allerede eksisterende høyder for at de skal stemme med hovedledningskart (grunnkart o.l.)

Alle stikkledningsdokumenter datert etter 19.12.14

Alle stikkledningsdokumenter, som er merket med dato (fra og med 19.12.14) og høydesystem NN2000, er i høydesystem NN2000. Disse vil stemme overens med høydene i hovedledningskart (grunnkart o.l.). Dato og høydesystem finner du ulike steder i dokumentet.

Det vil kunne forekomme dokumenter i OHL datert etter 19.12.14 (dette skyldes en overgangsperiode hvor vi aksepterer dokumenter i begge høydesystemer).

Se våre nettsider for utregningsformel og konkrete eksempler: www.oslovann.no/NN2000

Innestår ikke for korrekt data


Opplysninger som finnes i våre stikkledningsdokumenter om eiendommer er gitt på grunnlag av hva byggherrer, eiere, rørleggere etc. har tegnet, opplyst eller innmeldt til oss.

Vann- og avløpsetaten kan derfor ikke innestå for at oppgitte data er korrekte.

Har du spørsmål?

Kontakt vårt kundesenter, tlf. 23 44 00 00, e-post: kundesenter@vav.oslo.kommune.no

Oslo lokal høyde

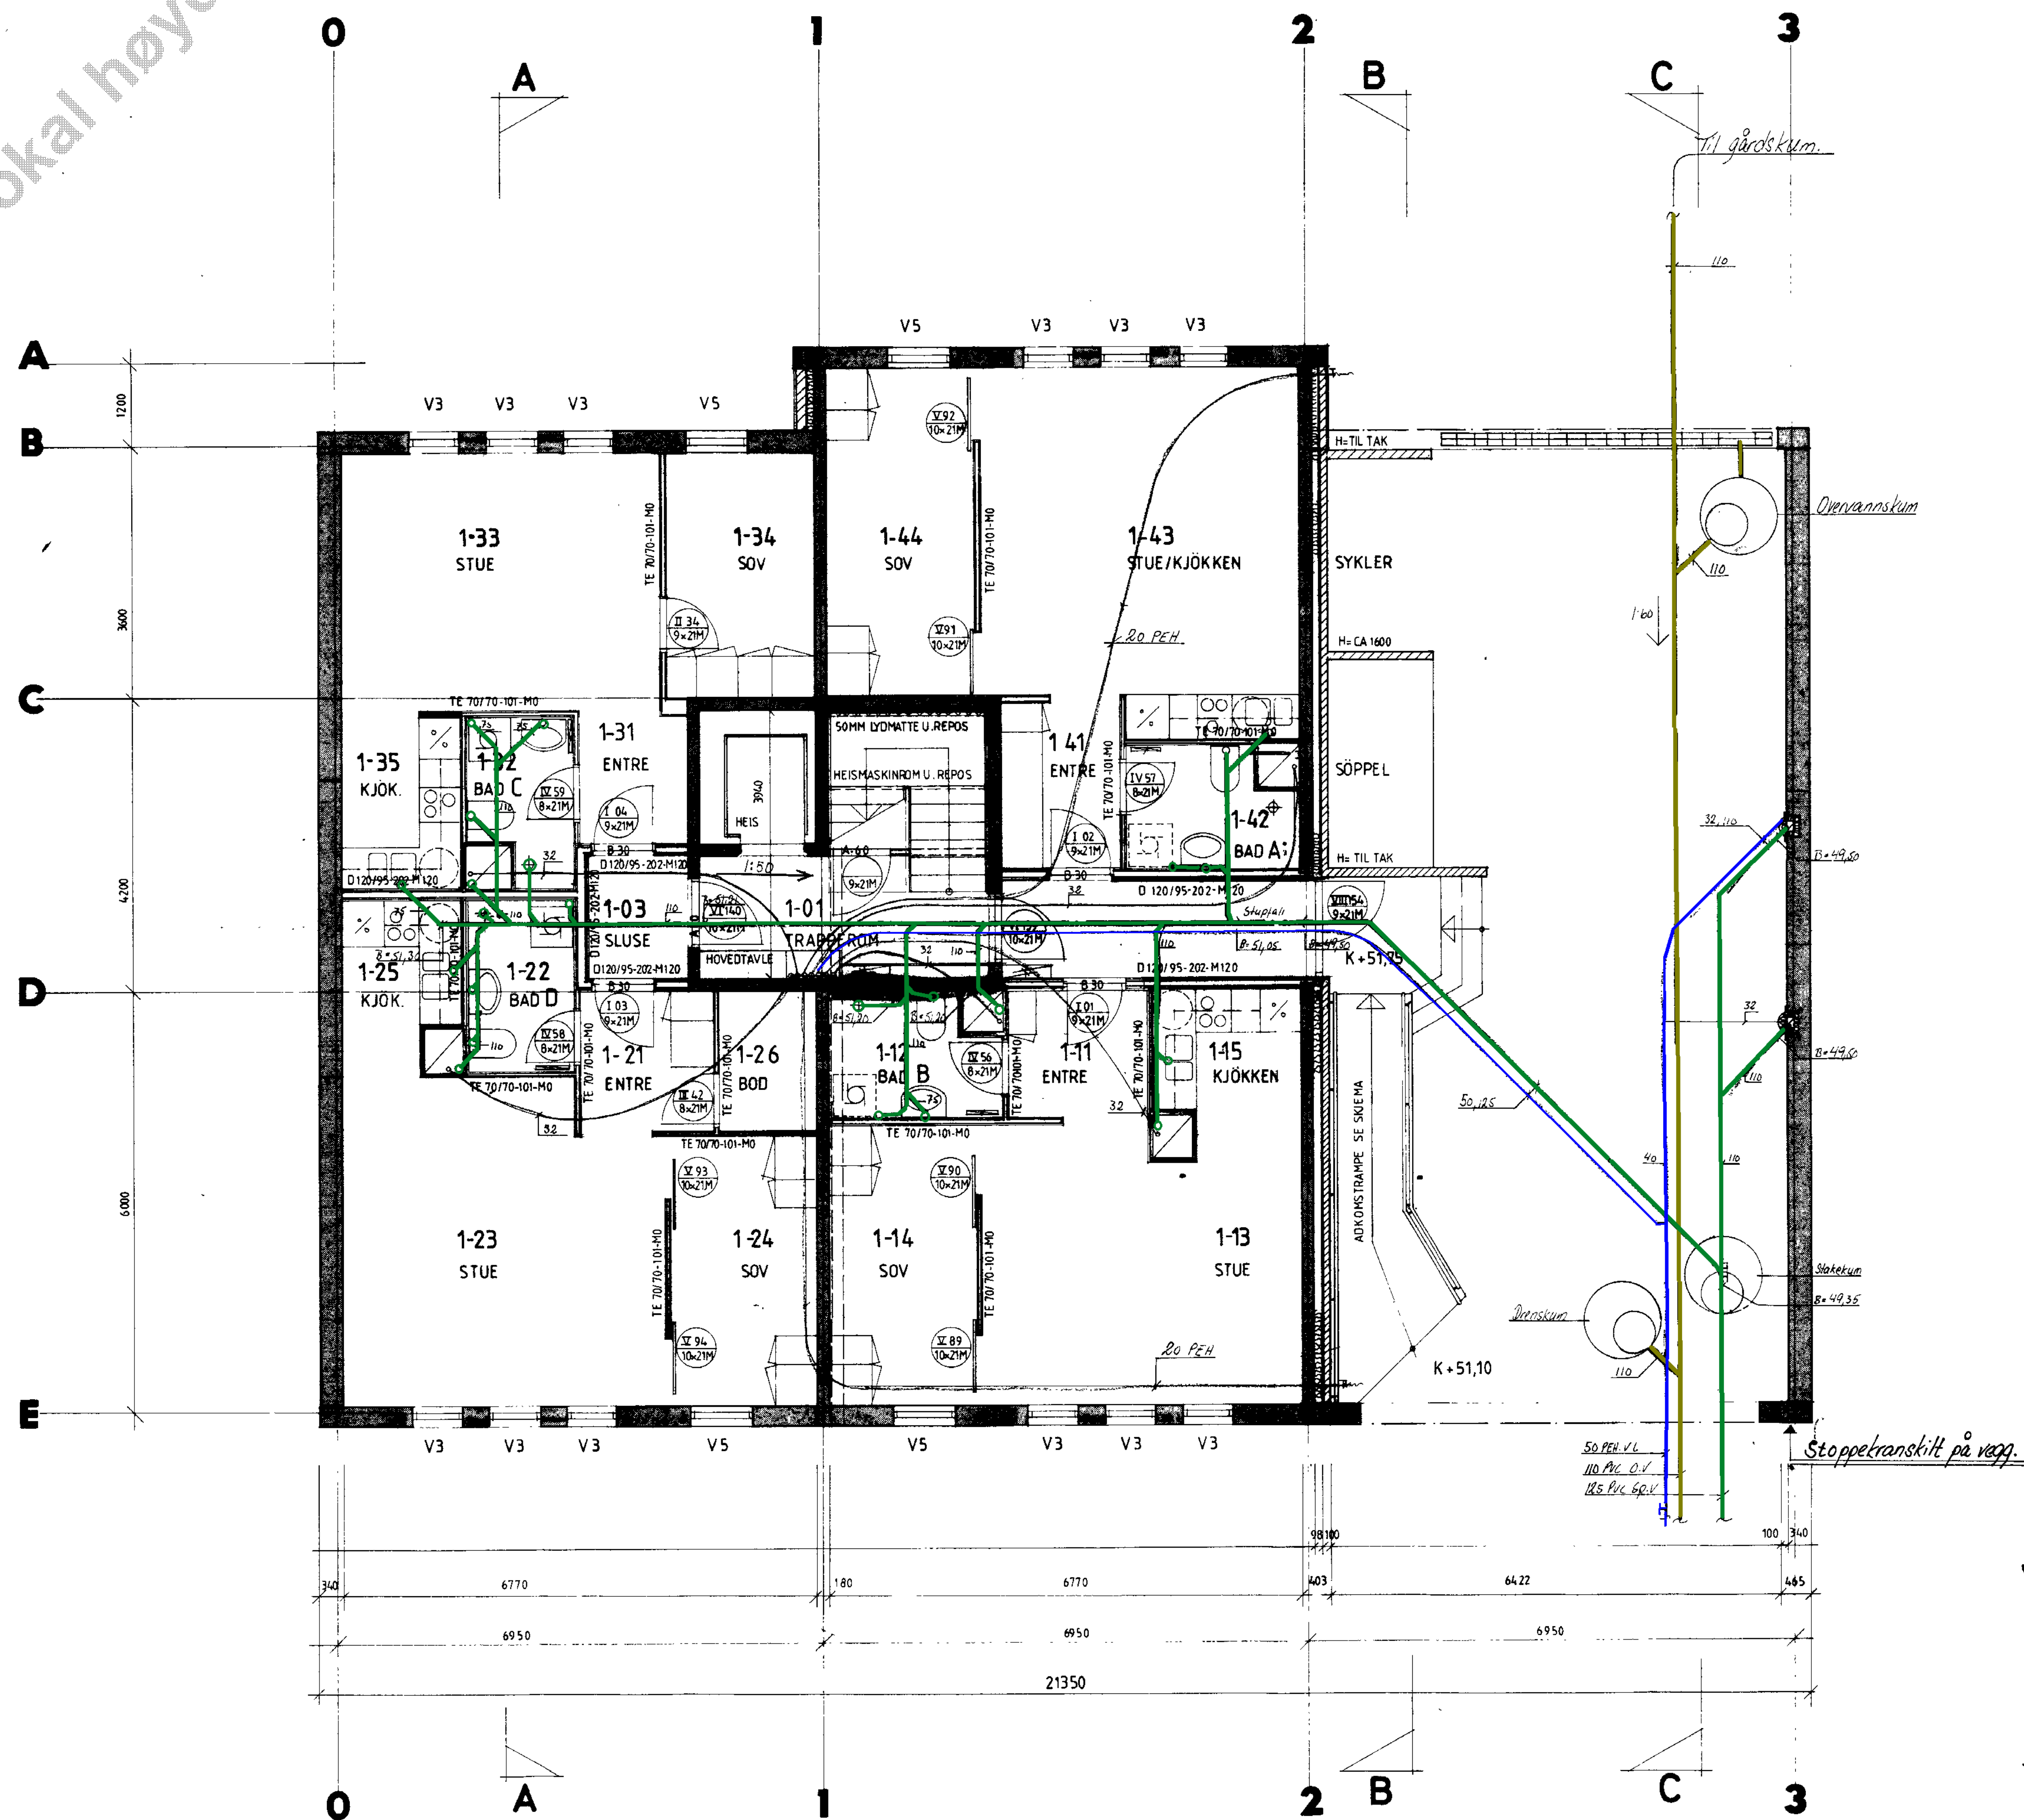

VEGGSPESIFIKASJONER ER TATT
ETTER GYPROC HÅNDBOK

SJAKTVEGG: 45 MM RIEGEL
2 LAG 13 MM GIPS MOT BRUKSRUM

OPFORAG
SCHWENSENS GATE 9
G.NR. 217. B.NR. 270
UTLEIE BOLIGER

BYGGERRE

UBO

ENTREPRENOR
SELMER-FURUHOLMEN OSLO A/S

TEGNING

PLAN 1.ETG 1:50

TEGNING NR

OSLO 19.21

VANN OG AVLEPSVERK
J 0541 130380

TEGN DATO 1988
01.08.1988
TILSYNSSEKSJONEN

13.09.1988 B DIV ENDRINGER, VINDUER, DÖRER,

27.01.1989 C BETONGVEGG BAD, HEISMASK. ROM
PLASSBYGGE BAD, ENOR. DÖRER,
SLIKAD. PLASSER. SÖRRE. ROM.

ELSKAP PLESSERT, SUPPELUM
TAVLEROM-SPORTSBOD FJERNET,
INNGANGSFORHOLD ENDET

VEGG SPESIFIKASJONER

	DATO	22 02 89
--	------	----------

	2:20-2:30
MÁL	1:50

SAK NR	TEGN NR	REV
--------	---------	-----

Indrift	2.3	402	B
---------	-----	-----	---

	313		
--	-----	--	--

ARKITEKT MNAL JÖRN ESKELAND A/S
NESVEIEN 13 1344 HASLUM TLF 02-591012

ARKITEKT MNAI SOLVEIG OLAISEN

SANDAKERVEIEN 24c, 0473 OSLO 4. TLF 02-3848 M
