


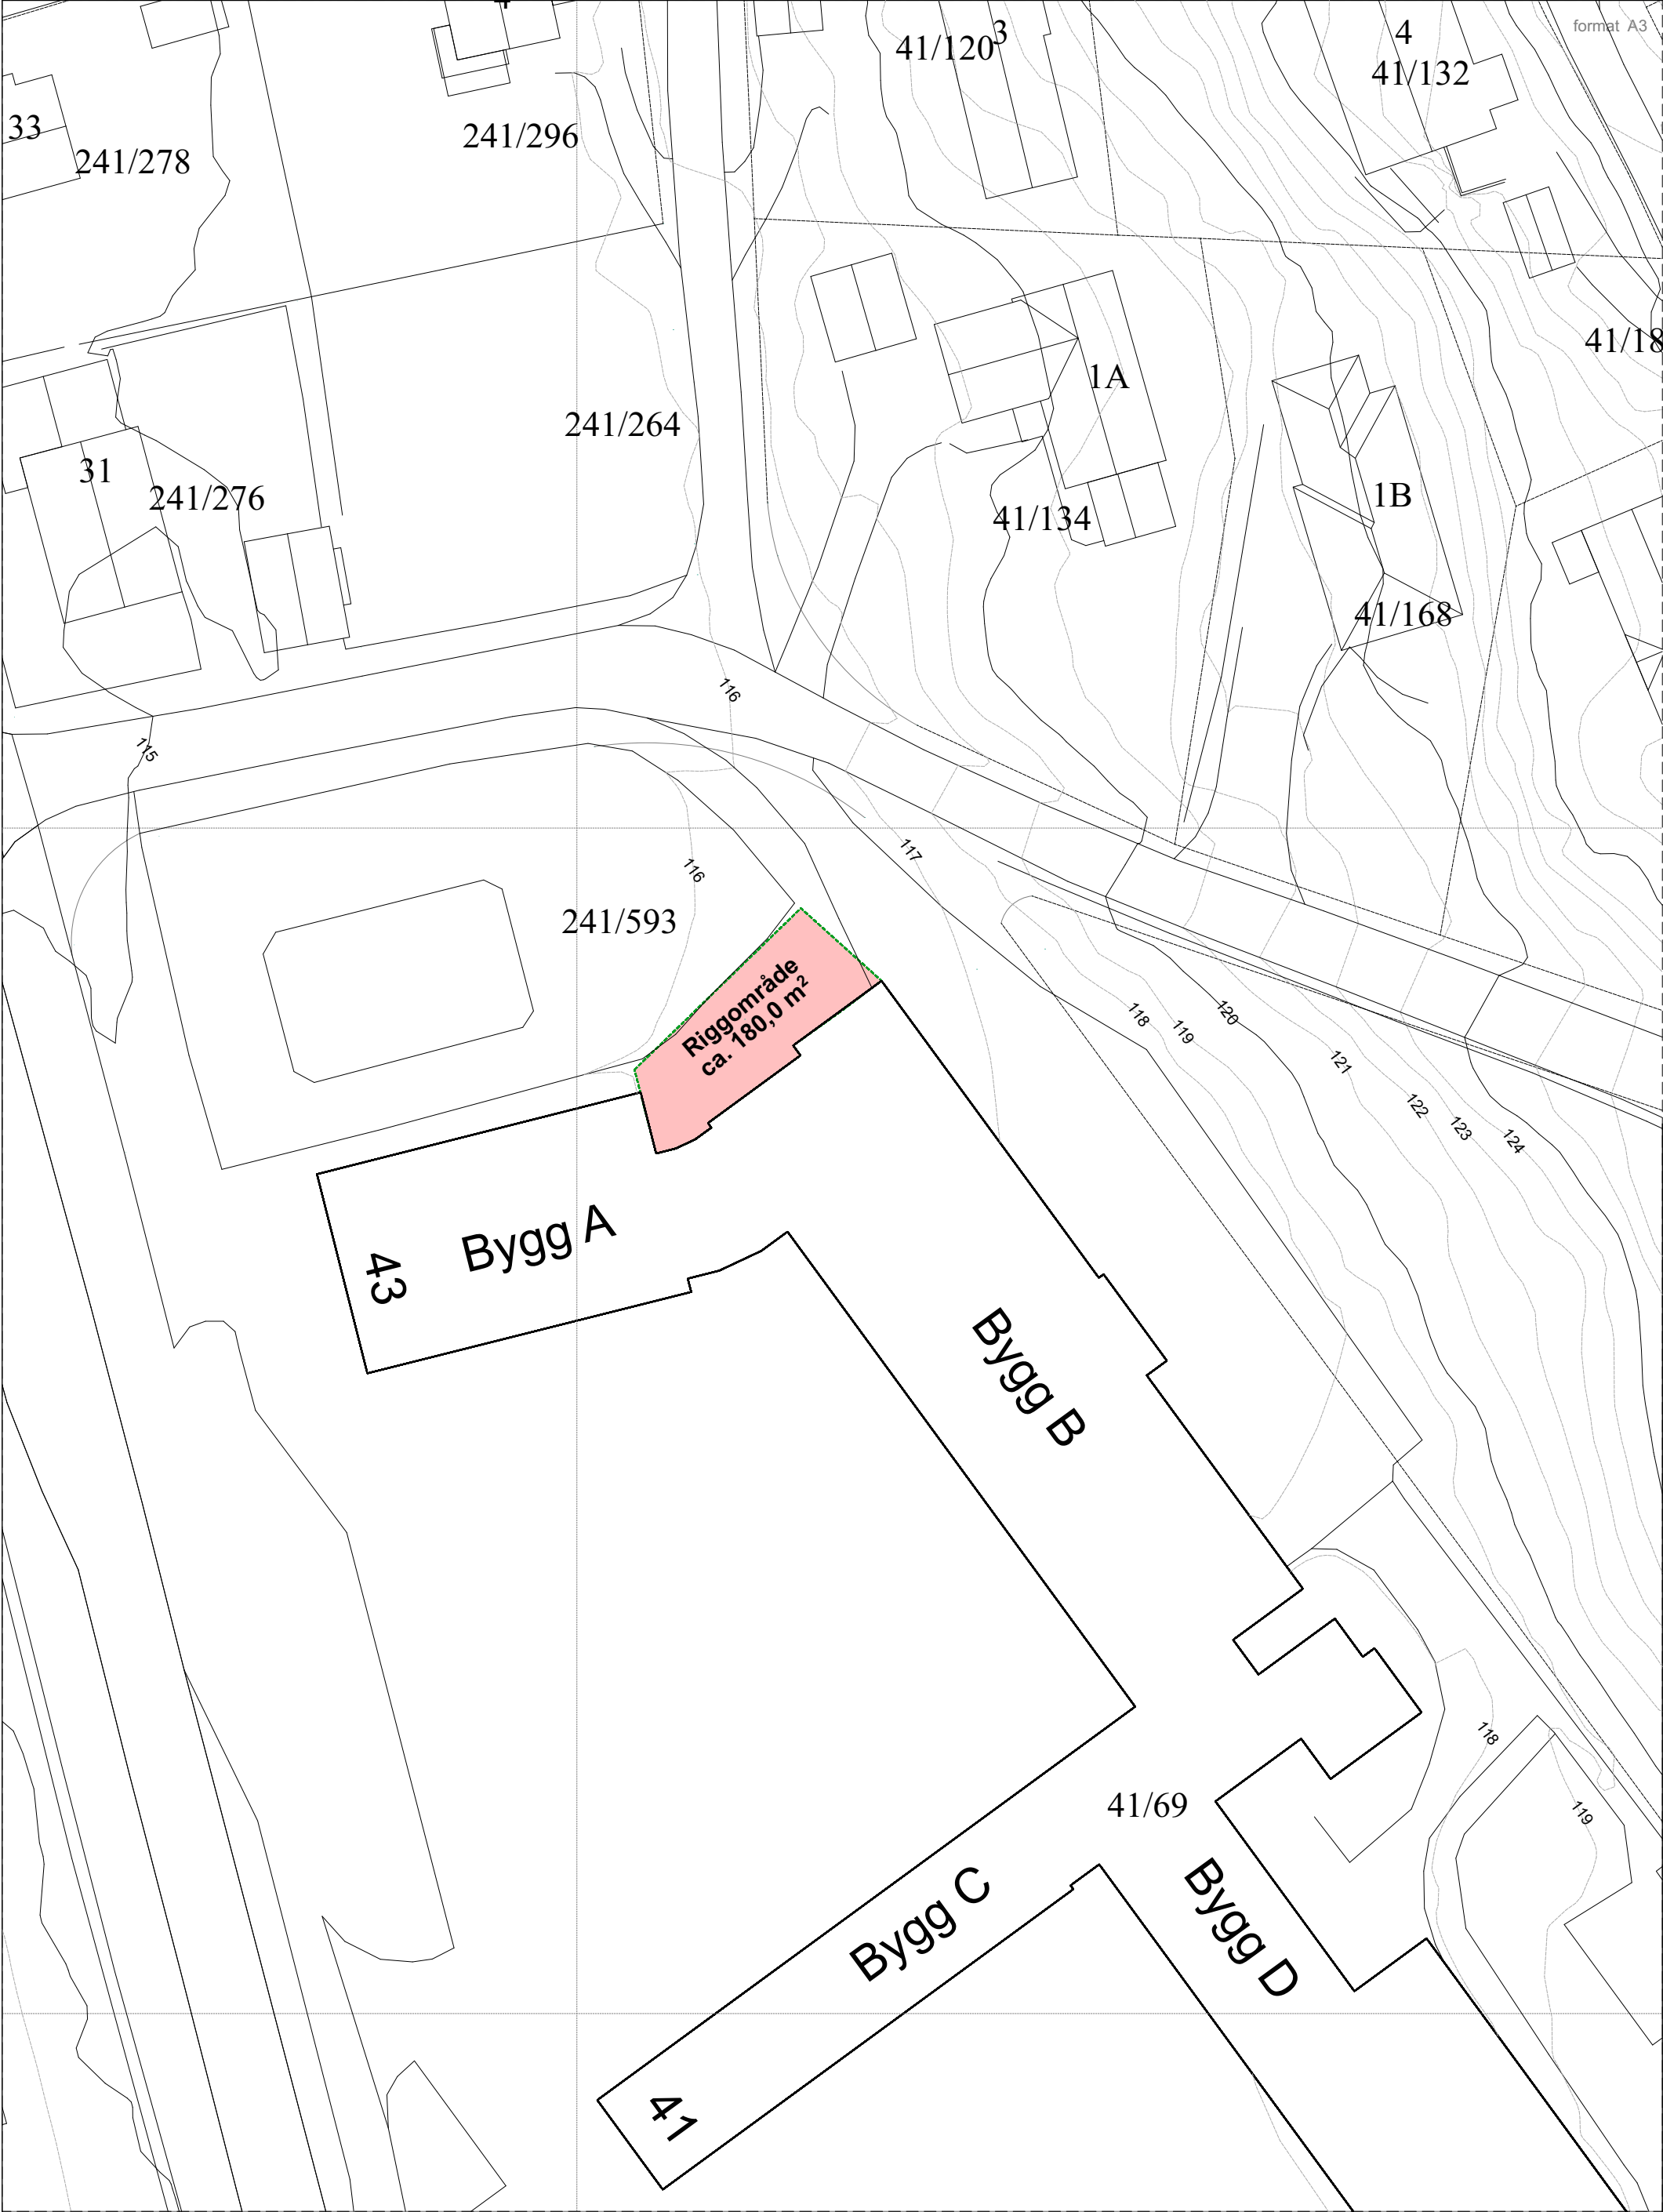
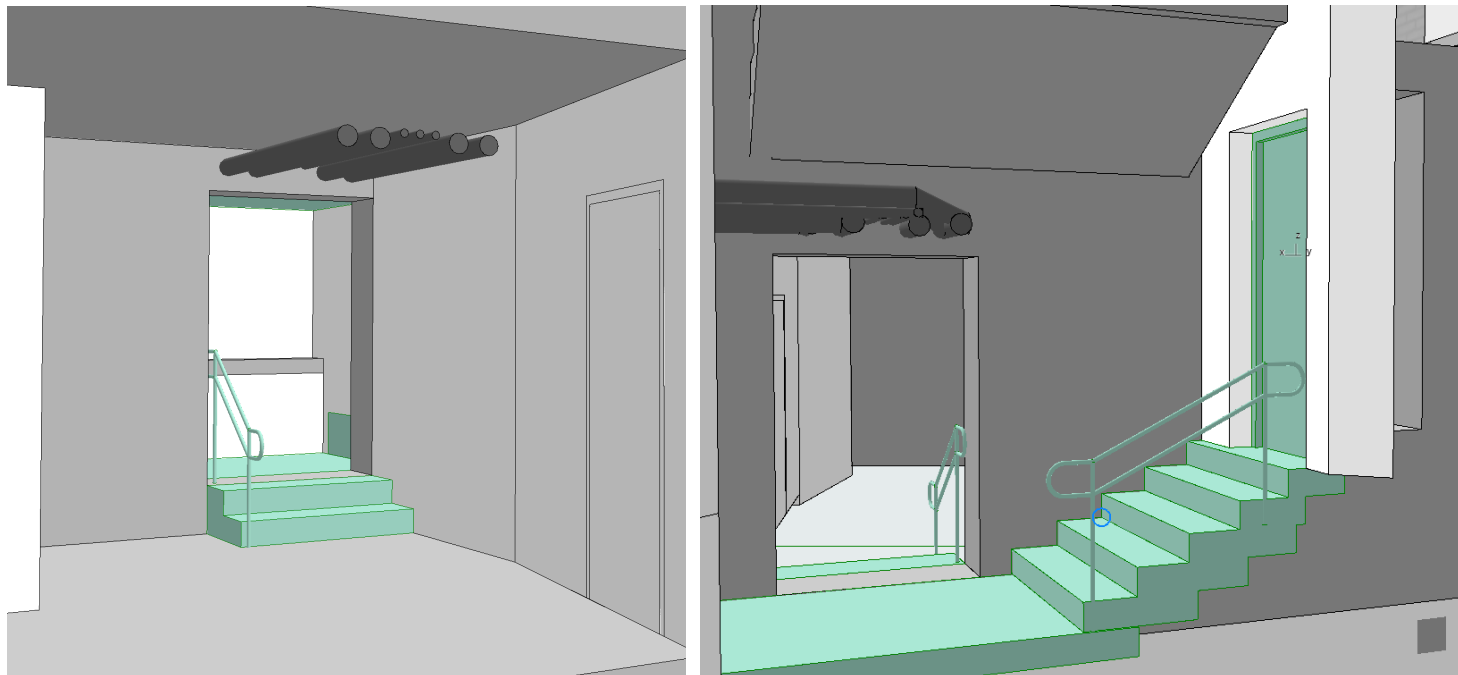


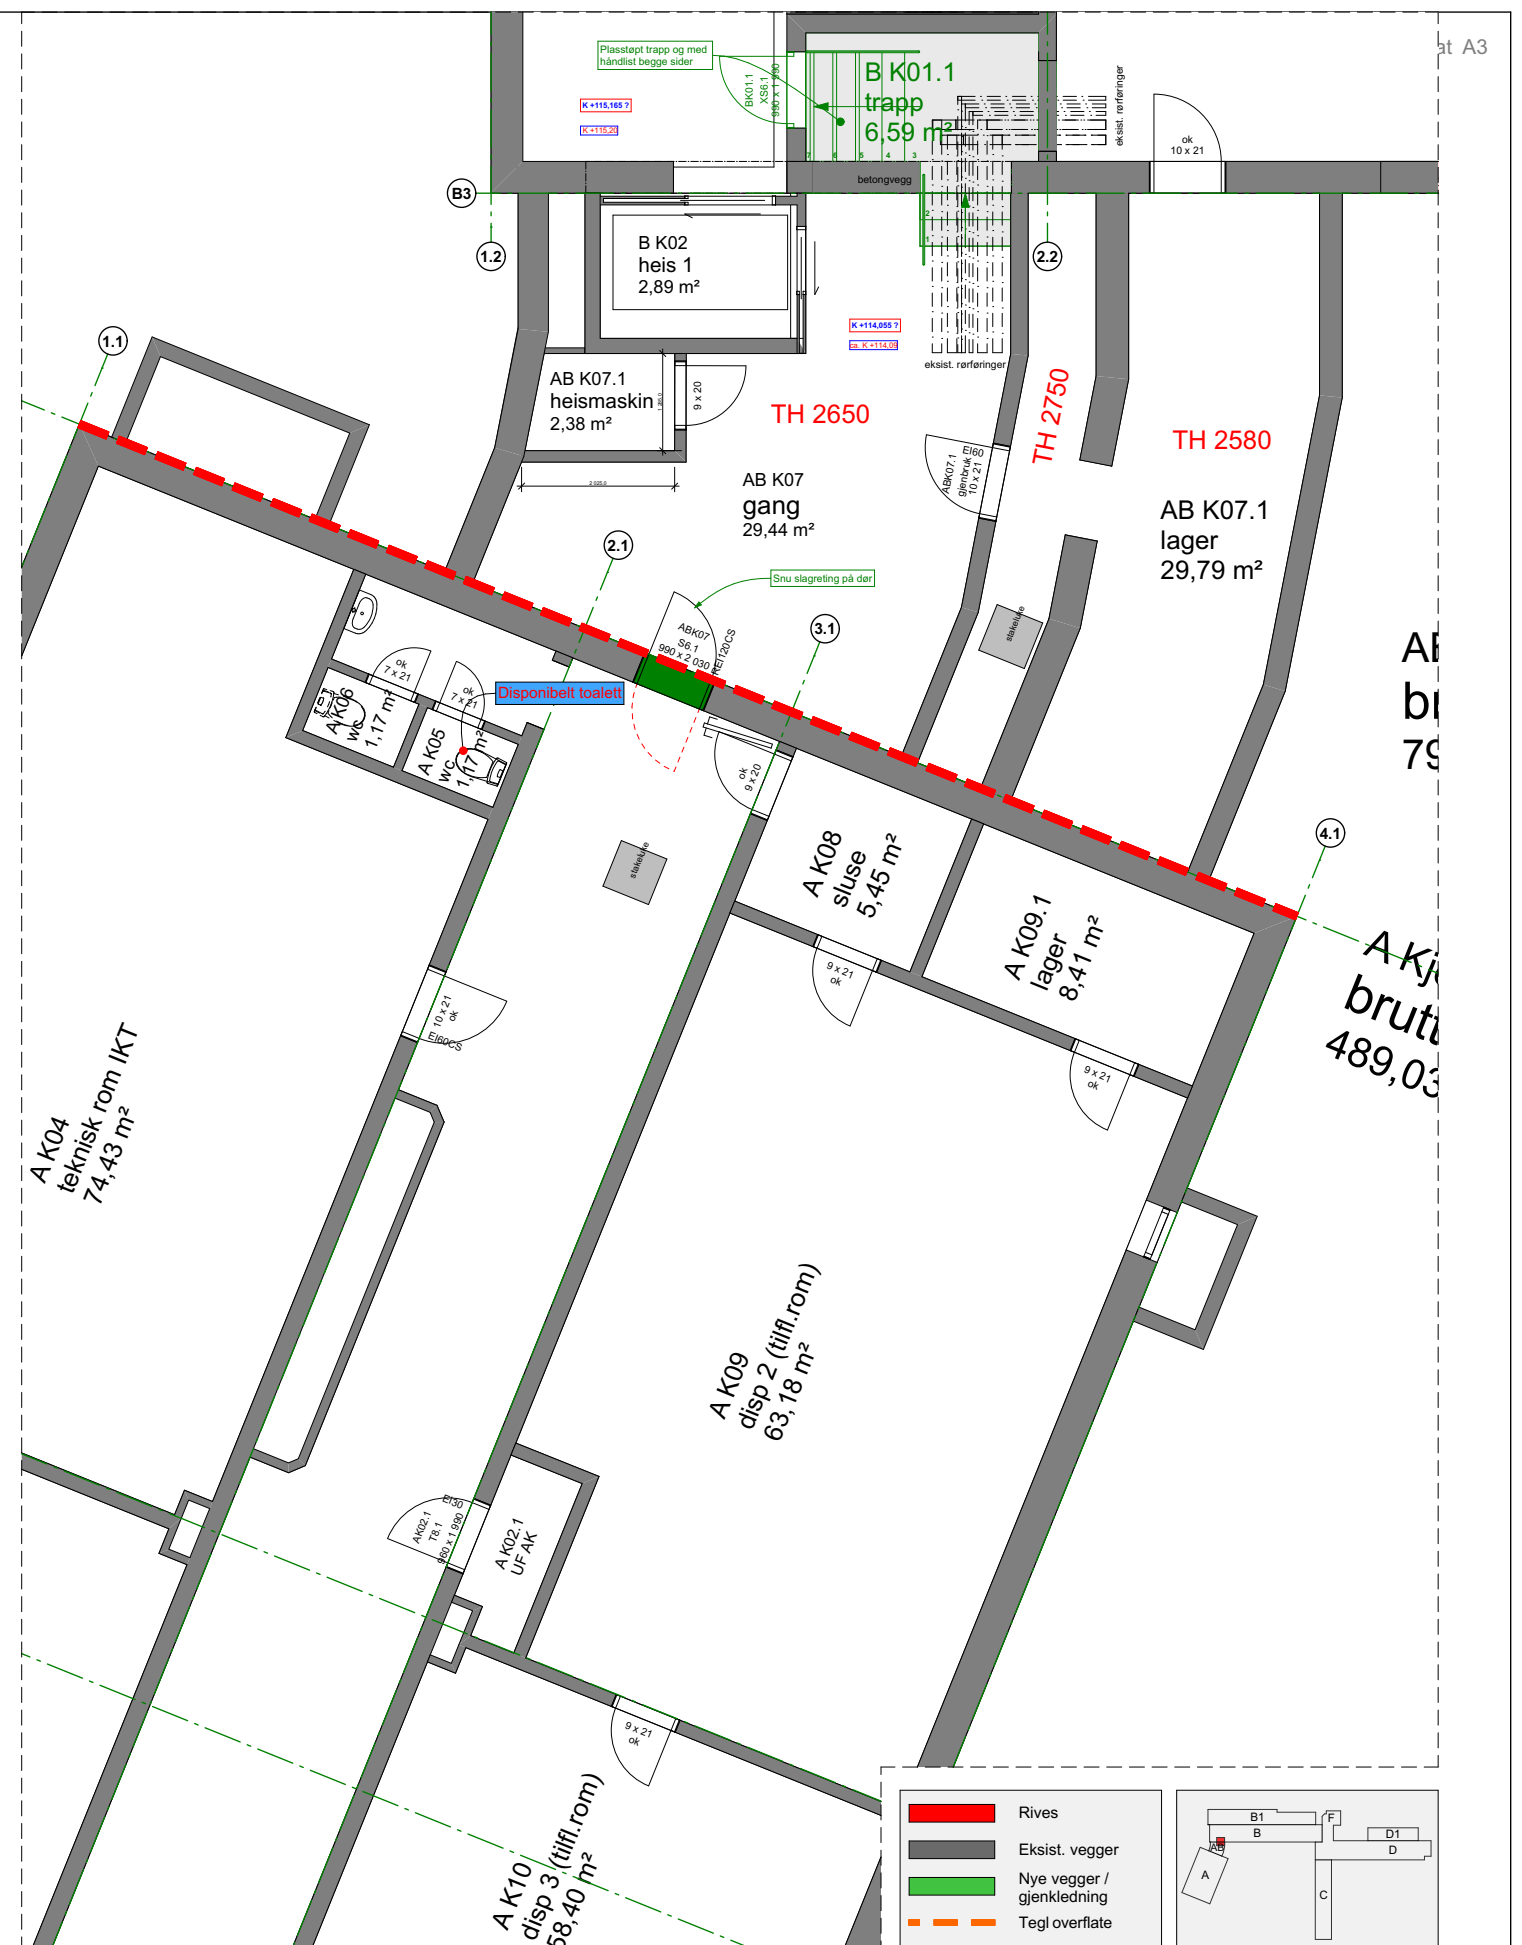

Indeks - Dato - Revisjon - Sign					
Notodden kommune Sætre NUSK skole Ombygging 2026-27 Gnr./Bnr.: 41/69 og (41/190)	☐ ARBEIDSTEGNING	NB ! Bygningsmål og utsparinger må kontrollmåles	Sign./ Ktr	Prosj.dato: 20.10.2026	REV
	☐ ANBUDSTEGNING			Sign/Ktr	
	☐ TEGNING FOR BYGGESØKNAD		Mål : 1:500		
	G:_01 PROSJEKTER\26065 Sætre skoler Revidert\0 PROSJEKTFIL\26065 Sætre skoler Redusert Ombygging 2027-1.pln				
SØR arkitekter AS Org.nr. 939 658 106 O.H.Holtasgate 29a 3678 Notodden		Riggområde			001

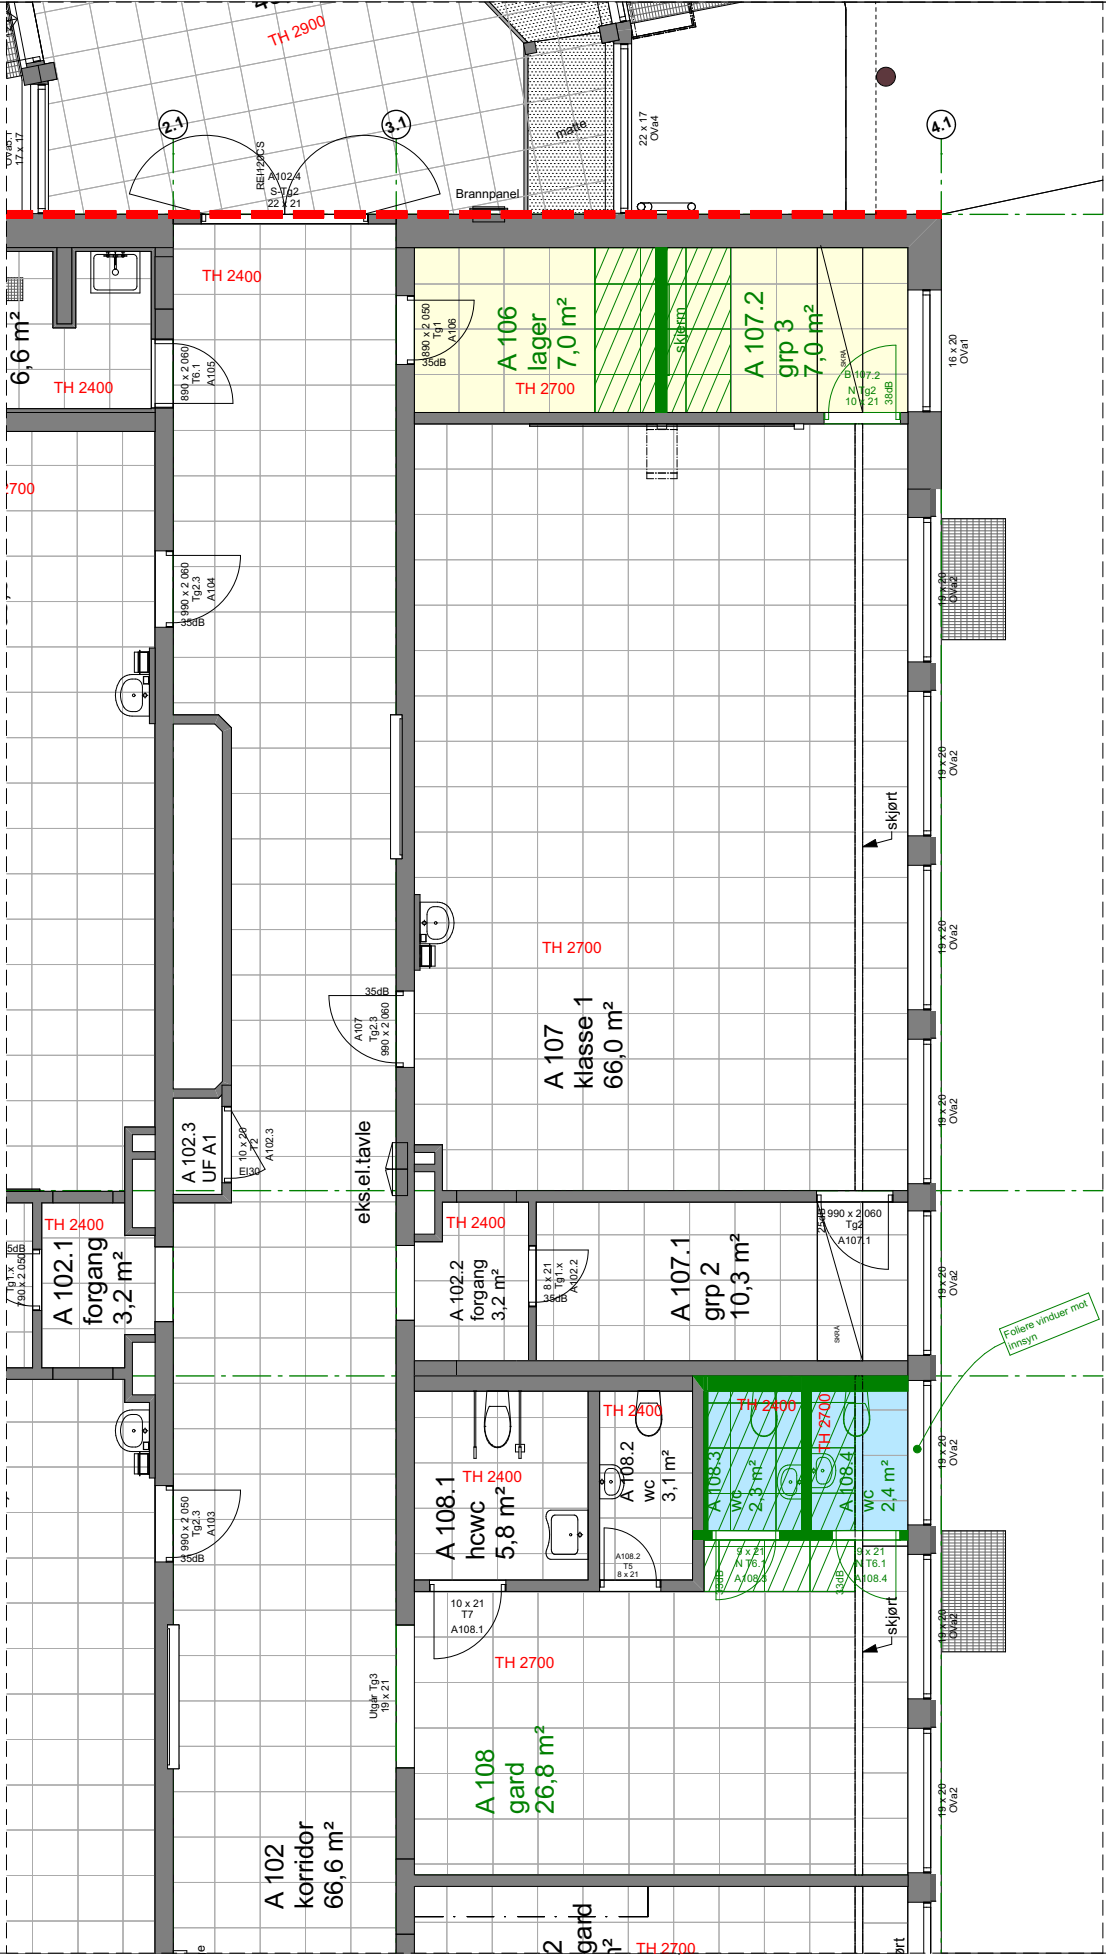

☐ ARBEIDSTEGNING ☐ ANBUDSTEGNING ☐ TEGNING FOR BYGGESØKNAD	NB ! Bygningsmål og utsparinger må kontrollmåles G:_01 PROSJEKTER\26065 Sætre skoler Revidert\0 PROSJEKTFIL\26065 Sætre skoler Redusert Ombygging 2027-1.pln	Notodden kommune Sætre NUSK skole Ombygging 2026-27 Gnr./Bnr.: 41/69 og (41/190)	AB Bygg Kjeller	Sign./ Ktr Sign/Ktr	Prosj.dato: 20.10.2026 Pr.nr : 26065 Mål : 1:50, 1:100	REV
Indeks - Dato - Revisjon - Sign		SØR arkitekter AS Org.nr. 939 658 106 O.H.Holtasgate 29a 3678 Notodden		K01		

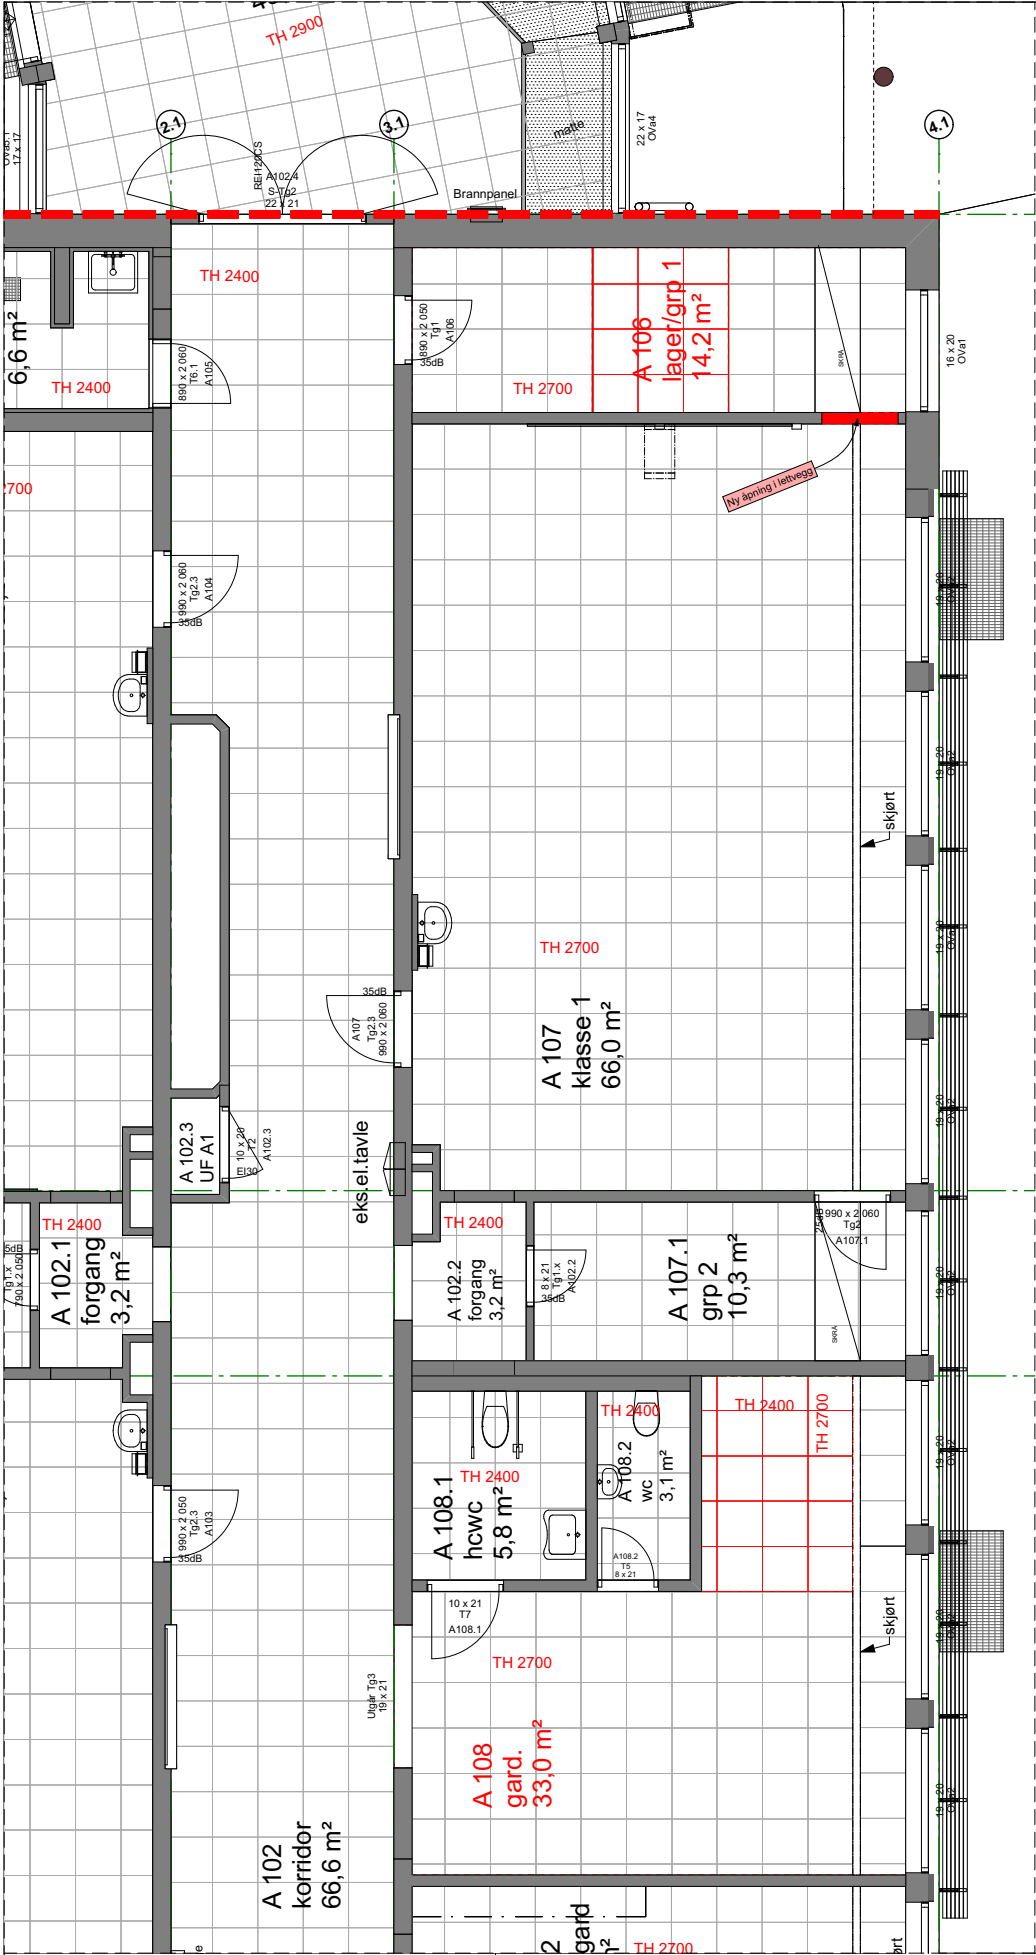

Rives

Eksist. vegg


Nye vegger / gjenkleining

Tegl overflate



ARBEIDSTEGNING ANBUDESTEGNING TEGNING FOR BYGGESØKNAD	NB ! Bygningsmål og utsparinger må kontrollmåles G:_01 PROSJEKTER\26065 Sætre skoler Revidert\0 PROSJEKTFIL\26065 Sætre skoler Redusert Ombygging 2027-1.pln
Indeks - Dato - Revisjon - Sign	

Notodden kommune Sætre NUSK skole Ombygging 2026-27 Gnr./Bnr.: 41/69 og (41/190)	A Bygg 1.etasje	Sign./ Ktr	Prosj.dato: 20.10.2026	REV
		Sign/Ktr	Pr.nr : 26065	
		Mål :	1:100	
sør arkitekter SØR arkitekter AS Org.nr. 939 658 106 O.H.Holtasgate 29a 3678 Notodden		102		



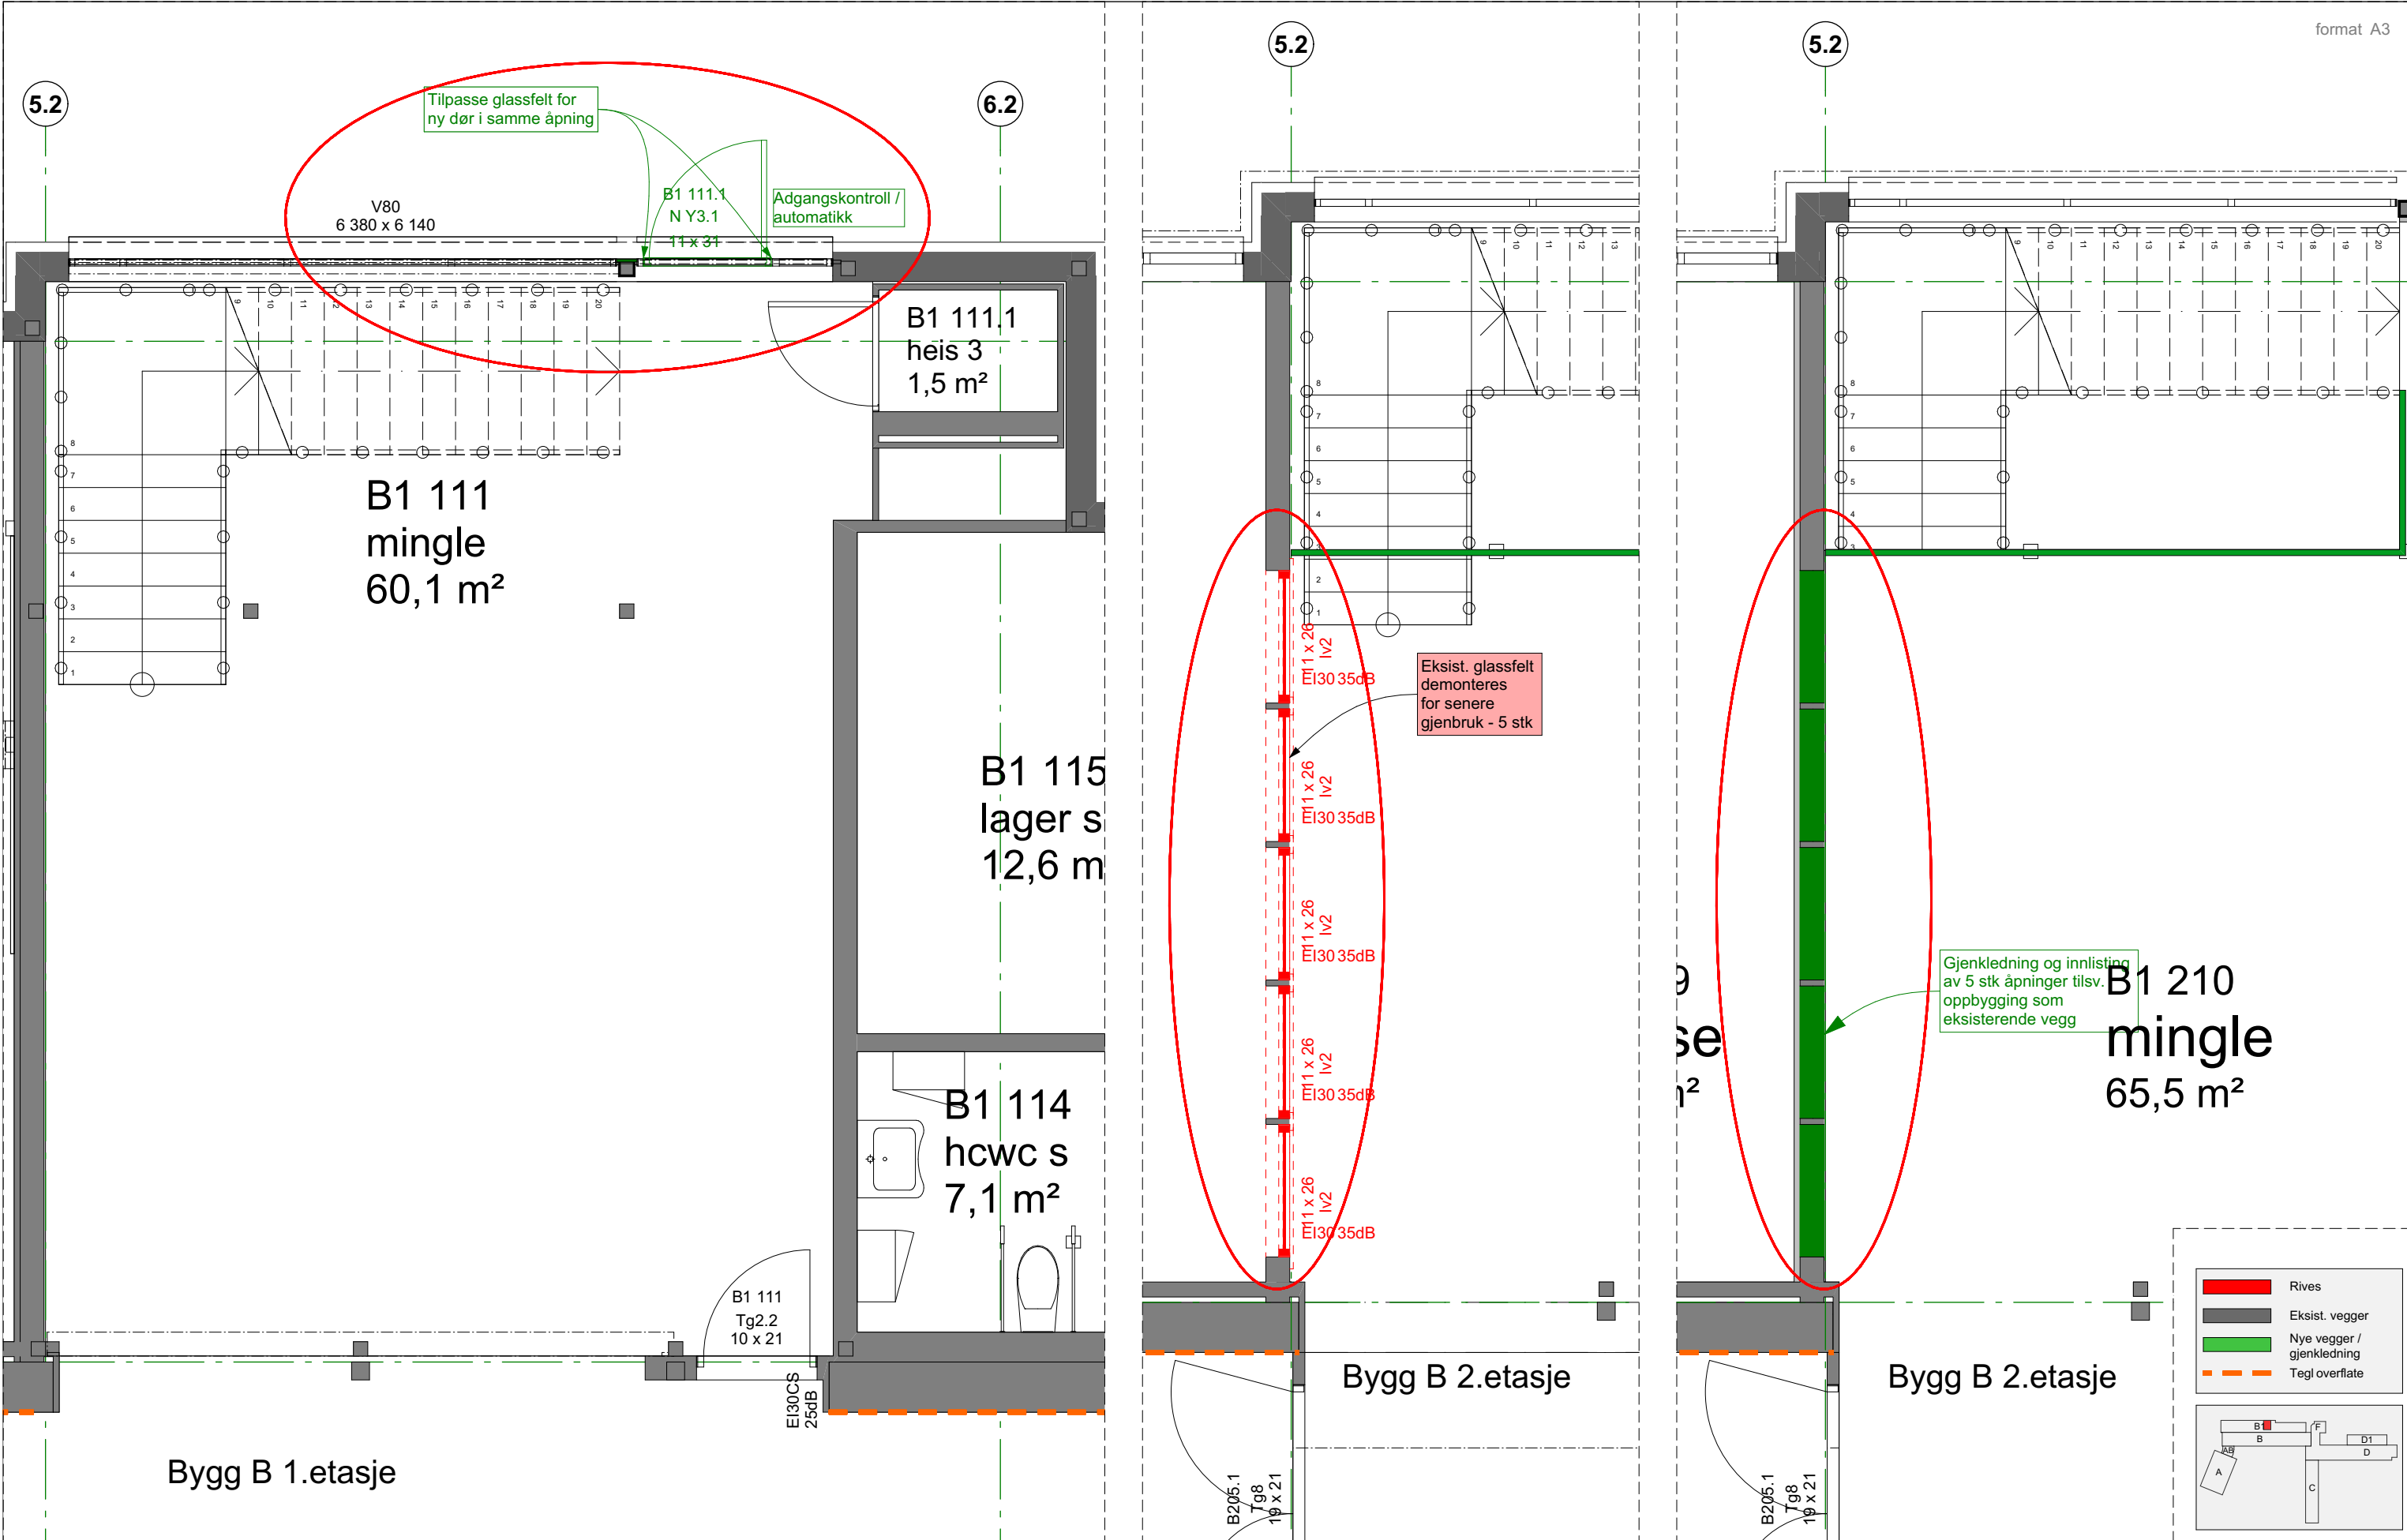

☐	ARBEIDSTEGNING	NB ! Bygningsmål og utsparinger må kontrollmåles	Notodden kommune Sætre NUSK skole Ombygging 2026-27 Gnr./Bnr.: 41/69 og (41/190)	B Bygg 1.etasje utgang og 2.etasje glassfelt	Sign./ Ktr	Prosj.dato:	20.10.2026	REV
☐	ANBUDSTEGNING					Pr.nr :	26065	
☐	TEGNING FOR BYGGESØKNAD					Mål :	1:50	
			SØR arkitekter AS Org.nr. 939 658 106 O.H.Holtasgate 29a 3678 Notodden		104			
Indeks - Dato - Revisjon - Sign								

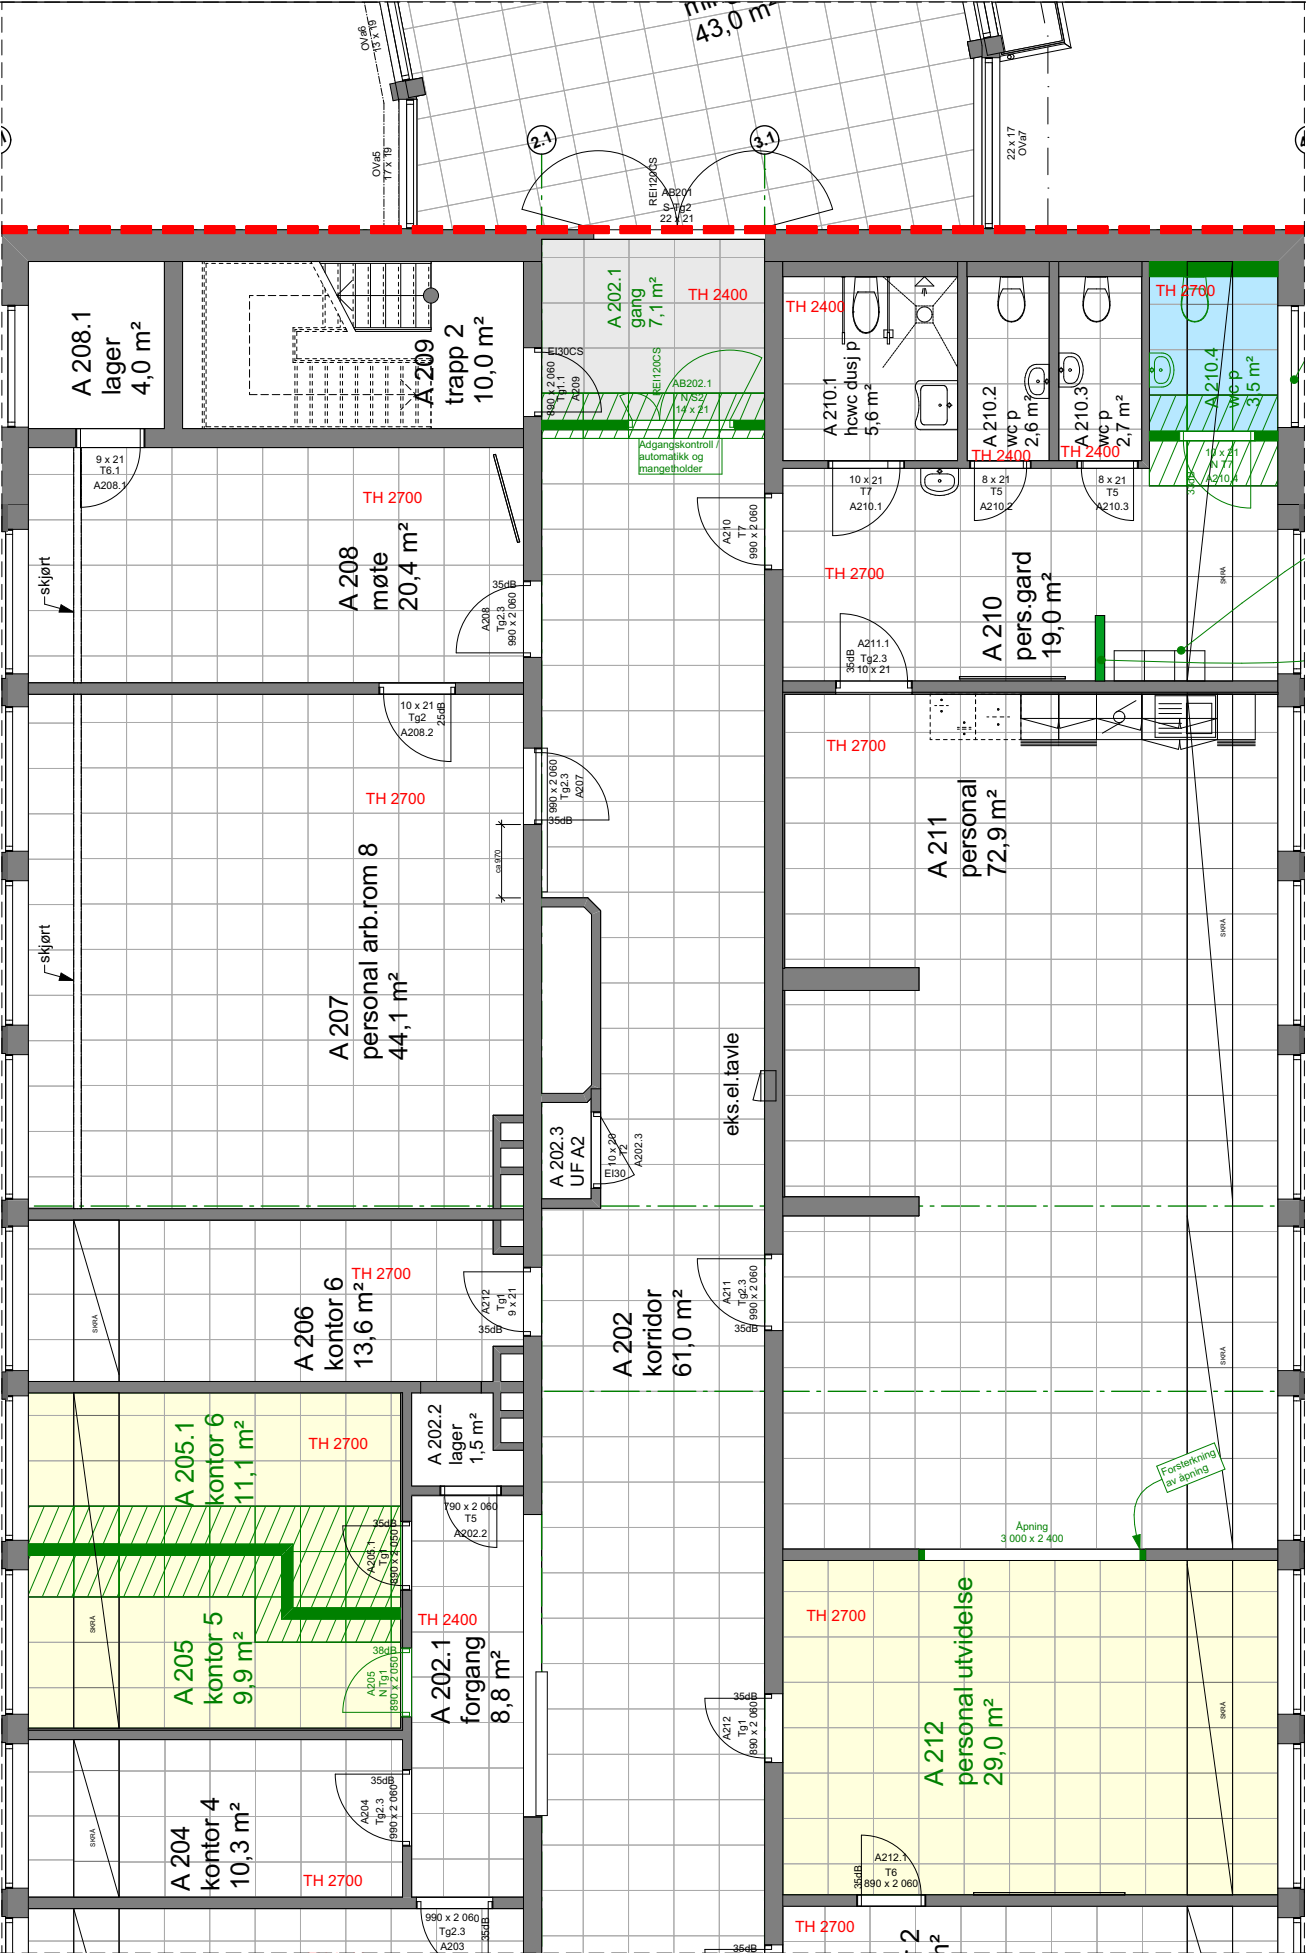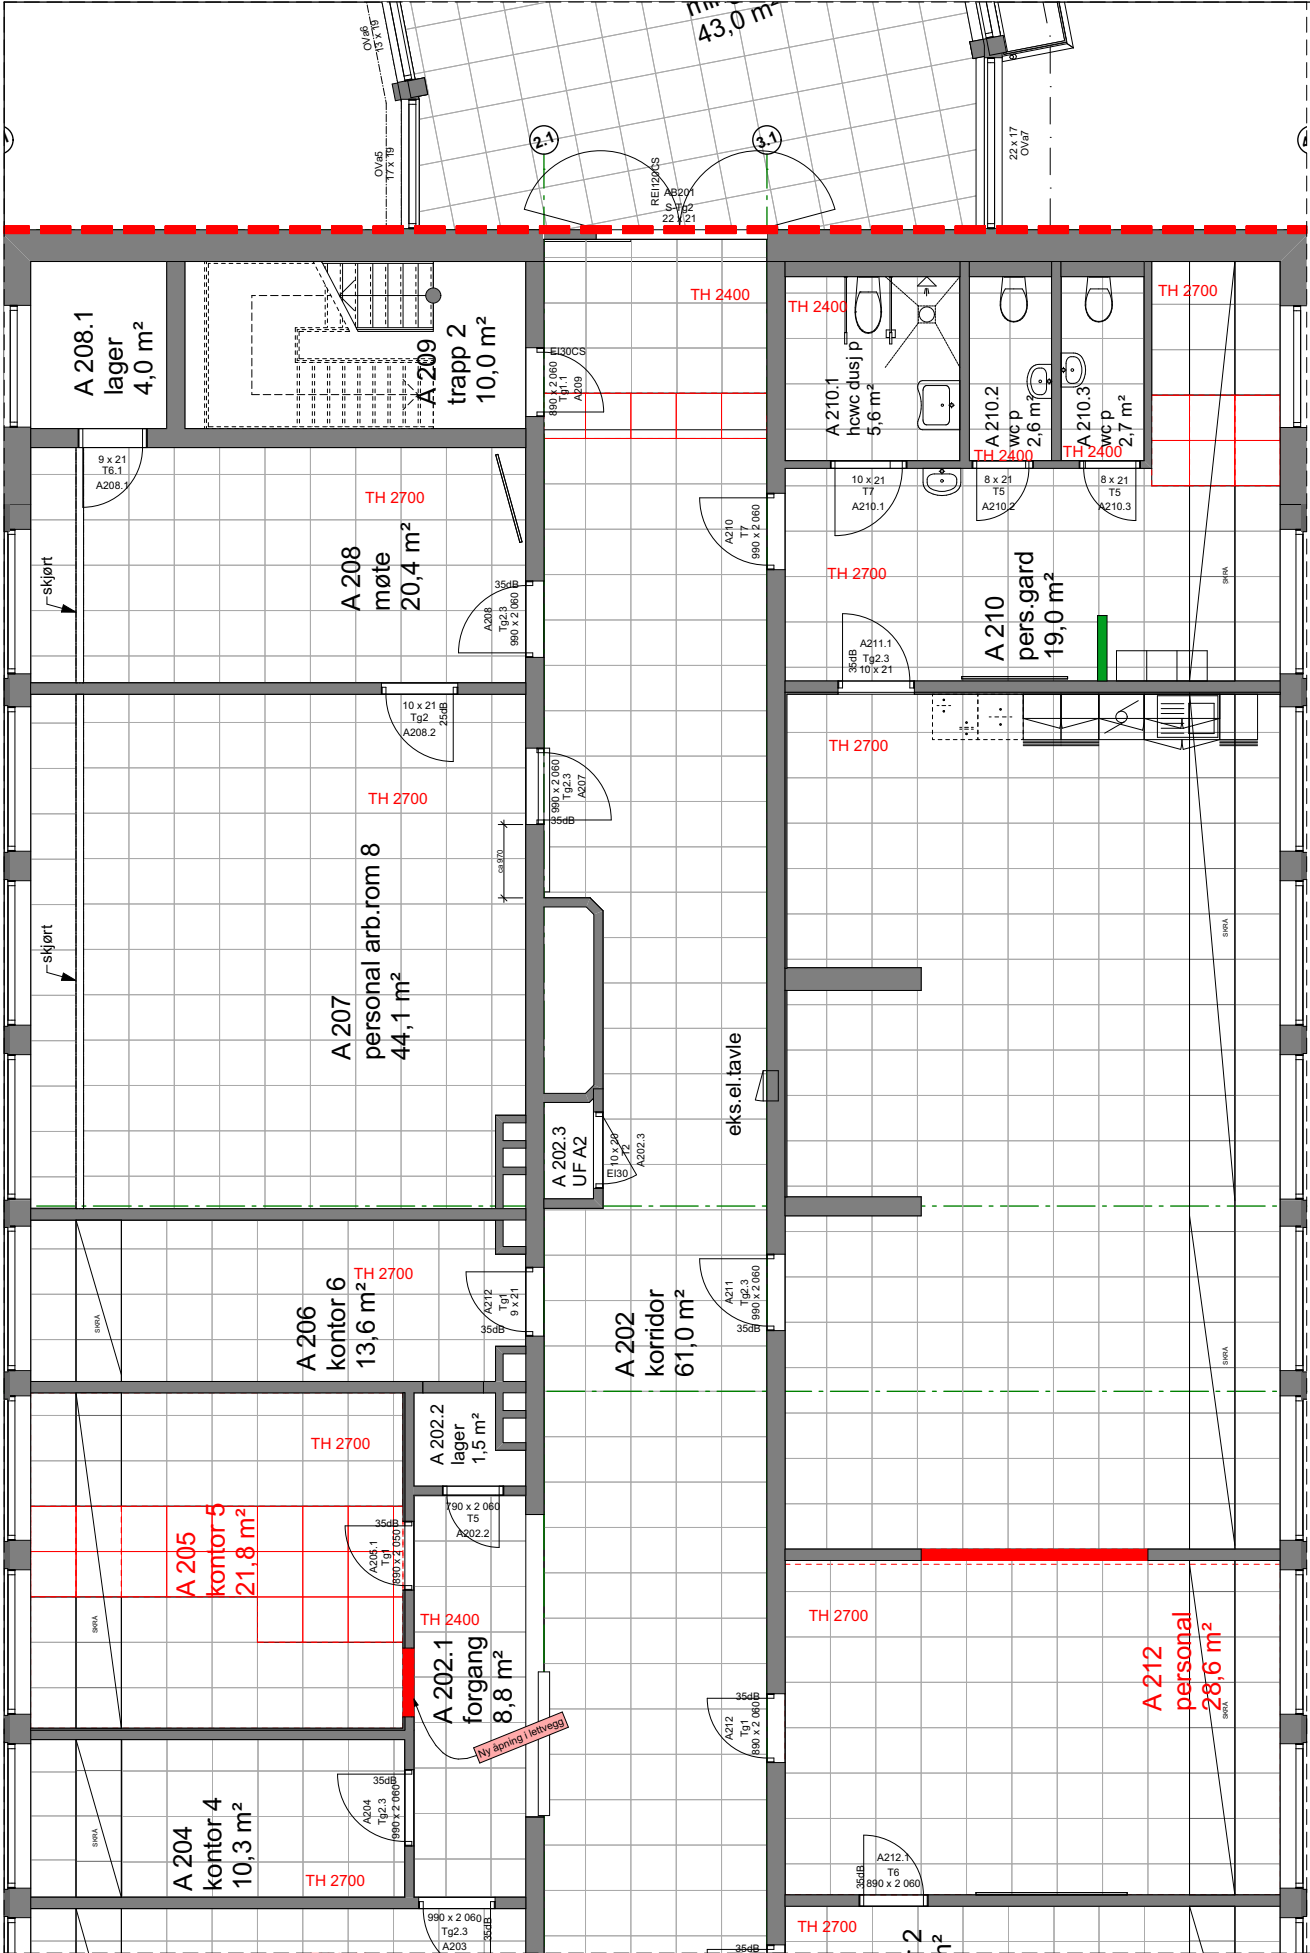

☐	ARBEIDSTEGNING
☐	ANBUDESTEGNING
☐	TEGNING FOR BYGGESØKNAD
NB ! Bygningsmål og utsparinger må kontrollmåles	
G:\01 PROSJEKTER\26065 Sætre skoler Revidert\0 PROSJEKTFIL\26065 Sætre skoler Redusert Ombygging 2027-1.pln	
Indeks - Dato - Revisjon - Sign	

Notodden kommune


Sætre NUSK skole Ombygging 2026-27

Gnr./Bnr.: 41/69 og (41/190)

sør arkitekter

SØR arkitekter AS
Org.nr. 939 658 106
O.H.Holtasgate 29a 3678 Notodden

A Bygg 2.etasje		Sign./ Ktr	Prosj.dato: 20.10.2026	REV
		Sign/Ktr	Pr.nr : 26065	
			Mål : 1:100	
				201

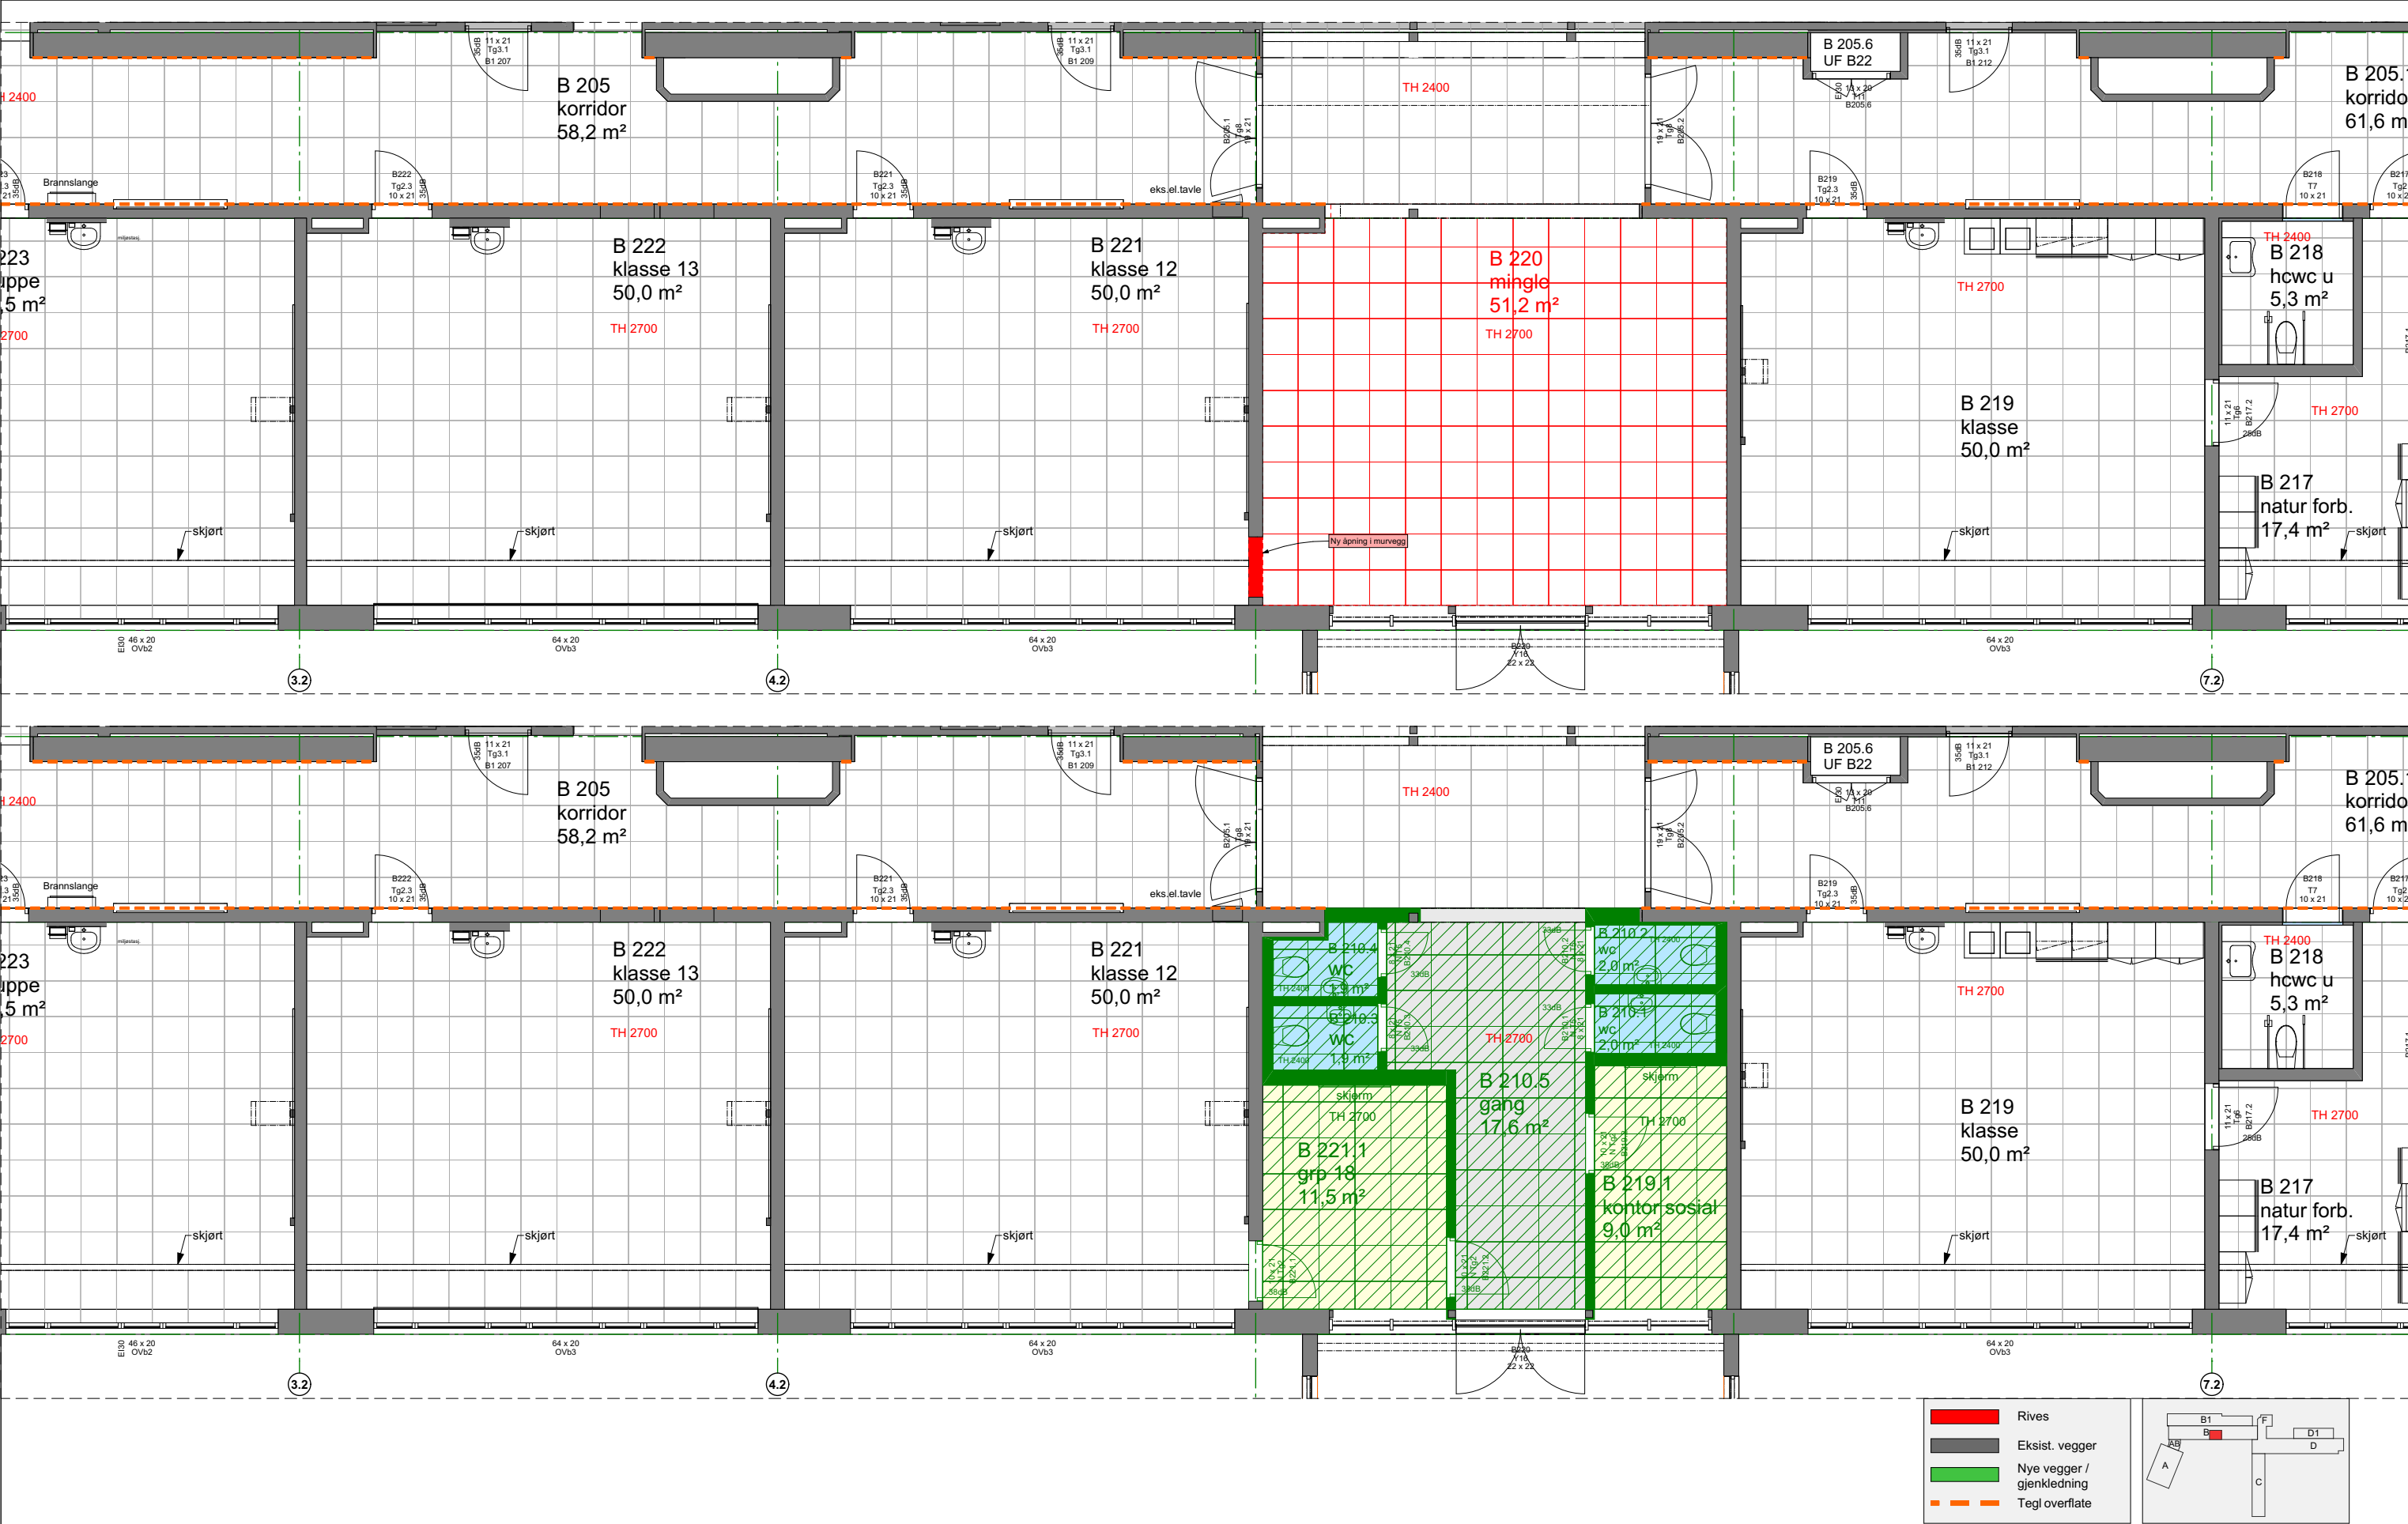

Romnr.	Romnavn	Netto romareal m2	Gulv Vinyl bane med oppbrett	Gulv Maling inkl. trapper	Gulv Fjerne eksist. belegg om nødvendig	Puss på eksist. leca/ betong-vegg	Vegg Høyt- trykks laminat nye vegger	Himling T-profil fiber 600x600 Ny	Himling T-profil fiber 600x600 Remontering / reparasjon	Maling på betong-himling	Gulvlist/ belegg- oppbrett på nye vegger. Sveise til eksist. belegg	Vegg Maling på gips/ puss/ betong	
--------	---------	-------------------	------------------------------	---------------------------	---	-----------------------------------	--------------------------------------	-----------------------------------	---	--------------------------	---	-----------------------------------	--

Plan Kjeller (A)

AB K07	gang	29,4		X		X						Smyg ny åpn.	
B K01.1	trapp	6,6		X		X				X		X	

Plan 1 (A)


A 106	lager	7,0							X		X	X	
A 107.2	grp 3	7,0							X		X	X	
A 108	gard	26,8							X		X	X	
A 108.3	wc	2,3					X		X		X		
A 108.4	wc	2,4					X		X		X	yttervegg	
B 125.1	grp 9	7,9						X			X	X	
B 126	inngang gard 3	20,5						X			X		
B 129.1	grp 10	7,6						X			X		
B 130.2	grp 11	10,4							X		X	X	
B 131	grp 12	10,5							X		X	X	
B 131.1	hcwc	5,9					rep.åpning				rep.åpning		
B 131.2	kontor helse	13,1							X		X	X	






Plan 2 (A)

A 202.1	gang	7,1							X		X	X	
---------	------	-----	--	--	--	--	--	--	---	--	---	---	--

ARBEIDSTEGNING ANBUDSTEGNING TEGNING FOR BYGGESØKNAD	NB ! Bygningsmål og utsparinger må kontrollmåles	Notodden kommune Sætre NUSK skole Ombygging 2026-27 Gnr./Bnr.: 41/69 og (41/190)	Romrskjema Ombygging AB bygg 2026-27	Sign./ Ktr Sign/Ktr	Prosj.dato: 20.10.2026 Pr.nr : 26065 Mål : 1:1	REV
Indeks - Dato - Revisjon - Sign		sør arkitekter SØR arkitekter AS Org.nr. 939 658 106 O.H.Holtasgate 29a 3678 Notodden			61.1	

Romnr.	Romnavn	Netto romareal m2	Gulv Vinyl bane med oppbrett	Gulv Maling inkl. trapper	Gulv Fjerne eksist. belegg om nødvendig	Puss på eksist. leca/ betong-vegg	Vegg Høyt- trykks laminat nye vegger	Himling T-profil fiber 600x600 Ny	Himling T-profil fiber 600x600 Remontering / reparasjon	Maling på betong-himling	Gulvlist/ belegg- oppbrett på nye vegger. Sveise til eksist. belegg	Vegg Maling på gips/ puss/ betong	
A 205	kontor 5	9,9							X		X	X	
A 205.1	kontor 6	11,1							X		X	X	
A 210.4	wc p	3,5							X		X	X	
A 211	personal	72,9										rep.åpning	
A 212	personal utvidelse	29,0										rep.åpning	
B1 209	klasse	56,8										X vegg mot B1 210	
B1 210	mingle	65,5										X vegg mot B1 209	
B 210.1	wc	2,0	X		X		X	X					
B 210.2	wc	2,0	X		X		X	X					
B 210.3	wc	1,9	X		X		X	X					
B 210.4	wc	1,9	X		X		X	X					
B 210.5	gang	17,6						X			X		
B 219.1	kontor sosial	9,0						X			X		
B 221.1	grp 18	11,5						X			X		

 

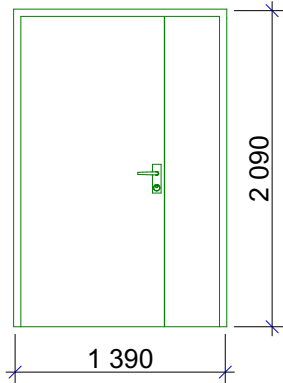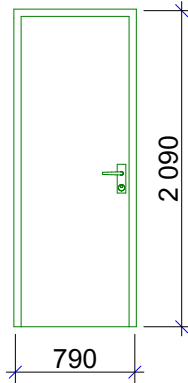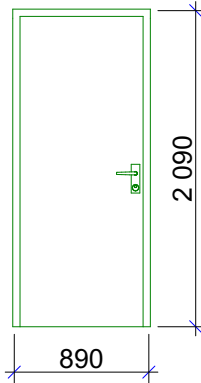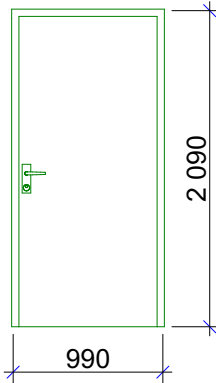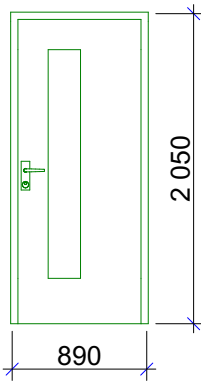ID	N S2	N T5	N T6.1	N T7	N Tg1	format A3						
NB ! Utsparingsmål må kontrolleres på byggeplass. Karm Rustfri flat stålterskel T= 2,0 mm Sider utføres med skrådd kant. Ettermonteres mellom karmer. Karm Rustfri stålterskel med skrått anslag T=2,0 mm. Ettermonteres mellom karmer.												
Funksjon	Korridor 2 et. A-bygg											
Dimensjon	1 390×2 090	790×2 090	890×2 090	990×2 090	890×2 050							
Antall	1	4	2	1	1							
Slagretn.	H	H	H	H	H							
Karm	Eik / bøk laminert 100 mm med foringsspor. Tetningslister.	Som NS2	Som NS2	Som NS2	Som NS2							
Dørblad	Massivdør med høytrykkslaminat PP-Combiline og pvc kantlist.	Som NS2	Som NS2	Som NS2	Som NS2							
Overflate Karm / Dørblad	NCS S 3502-B Karm og dørblad	F 7912 Storm	F 7912 Storm	F 7912 Storm	F 7912 Storm							
Terskel	Flat	Flat	Flat	Flat	Anslag							
Brannklasse	REI120CS											
Lydklasse		33dB	33dB	33dB	38dB							
Energiklasse												
Glass / Sikkerhetsklasse					Iht TEK							
Beslag / Låskasse	Dørautomatikk med integrert UPS. Magnetholder i pumpe											
PRODUSENT SKAL VÆRE TILSLUTTET Norsk Dør- og Vinduskontroll						ARBEIDSTEGNING ANBUDSTEGNING						
		Notodden kommune		Dørskjema Ombygging 2026		Sign./ Ktr						
		Sætre NUSK skole Ombygging 2026-27				Prosj.dato: 20.10.2026						
		Gnr./Bnr.: 41/69 og (41/190)				Pr.nr : 26065						
		sør arkitekter				Mål : 1:1						
	Indeks - Dato - Revisjon - Sign											
SØR arkitekter AS Org.nr. 939 658 106 O.H.Holtasgate 29a 3678 Notodden						REV						
61.3												

ID	N Tg2	N Tg3.1	N Y3.1	20	format A3	
NB ! Utsparingsmål må kontrolleres på byggeplass. Karm Rustfri flat stålterskel T= 2,0 mm Sider utføres med skrådd kant. Ettermonteres mellom karmer. Karm Rustfri stålterskel med skrått anslag T=2,0 mm. Ettermonteres mellom karmer.						
Funksjon						
Dimensjon	990×2 090	1 090×2 090	1 060×3 090			
Antall	9	1	1			
Slagretn.	H	H	V			
Karm	Som NS2	Som NS2				
Dørblad	Som NS2	Som NS2				
Overflate Karm / Dørblad	F 7912 Storm	F 7912 Storm	RAL 8019 Karm og dørblad. NB! Som eksist.glassfelt			
Terskel	Anslag	Anslag				
Brannklasse						
Lydklasse	38dB	38dB				
Energiklasse			Iht TEK			
Glass / Sikkerhetsklasse	Iht TEK	Iht TEK	Iht TEK			
Beslag / Låskasse			Dørautomatikk med integrert UPS			
PRODUSENT SKAL VÆRE TILSLUTTET Norsk Dør- og Vinduskontroll				G:_01 PROSJEKTER\26065 Sætre skoler Revidert\0 PROSJEKTFIL\26065 Sætre skoler Redusert Ombygging 2027-1.pln		
			Notodden kommune Sætre NUSK skole Ombygging 2026-27 Gnr./Bnr.: 41/69 og (41/190)	Dørskjema Ombygging 2026	ARBEIDSTEGNING ANBUDSTEGNING	
					Sign./ Ktr Pr.proj.dato: 20.10.2026	REV
					Sign/Ktr Pr.nr.: 26065	
					Mål: 1:1	
	Indeks - Dato - Revisjon - Sign		SØR arkitekter AS Org.nr. 939 658 106 O.H.Holtasgate 29a 3678 Notodden		61.4	

Dørliste NUSK Ombygging 2026-27															format A3
Etasje	ID	Antall	Slagr.	Bredde	Høyde	Brann	Lyd	Terskel	Energi	Plassering	Fra Rom	Fra Rom	Beslag/låskasse	Glass	Farge
Plan 1 (A)	N T6.1	1	H	890,0	2 090,0		33dB	Flat		A108.3	<Undefined>	<Undefined>	Sylinder pluss smekklås		F 7912 Storm
Plan 1 (A)	N T6.1	1	H	890,0	2 090,0		33dB	Flat		A108.4	<Undefined>	<Undefined>	Sylinder pluss smekklås		F 7912 Storm
		2													
Plan 1 (A)	N Tg2	1	H	990,0	2 090,0		38dB	Anslag		B 107.2	A 107	klasse 1		lht TEK	F 7912 Storm
Plan 1 (A)	N Tg2	1	H	990,0	2 090,0		38dB	Anslag		B 129.1	<Undefined>	<Undefined>		lht TEK	F 7912 Storm
Plan 1 (A)	N Tg2	1	H	990,0	2 090,0		38dB	Anslag		B 130.2	<Undefined>	<Undefined>		lht TEK	F 7912 Storm
Plan 1 (A)	N Tg2	1	H	990,0	2 090,0		38dB	Anslag		B125.1	<Undefined>	<Undefined>		lht TEK	F 7912 Storm
Plan 1 (A)	N Tg2	1	H	990,0	2 090,0		38dB	Anslag		B125.2	<Undefined>	<Undefined>		lht TEK	F 7912 Storm
Plan 1 (A)	N Tg2	1	H	990,0	2 090,0		38dB	Anslag		B129.2	<Undefined>	<Undefined>		lht TEK	F 7912 Storm
		6													
Plan 1 (A)	N Tg3.1	1	H	1 090,0	2 090,0		38dB	Anslag		B 131	<Undefined>	<Undefined>		lht TEK	F 7912 Storm
		1													
Plan 1 (A)	N Y3.1	1	V	1 060,0	3 090,0				lht TEK	B1 111.1	<Undefined>	<Undefined>	Døraut.m/integrert UPS/magnetholder	lht TEK	RAL 8019 Karm og dørblad. NB! Som eksist.glassfelt
		1													
Plan 2 (A)	N S2	1	H	1 390,0	2 090,0	REI120CS		Flat		AB202.1	<Undefined>	<Undefined>	Døraut.m/integrert UPS/magnetholder		NCS S 3502-B Karm og dørblad
		1													
Plan 2 (A)	N T5	1	H	790,0	2 090,0		33dB	Flat		B210.1	<Undefined>	<Undefined>	Sylinder pluss smekklås		F 7912 Storm
Plan 2 (A)	N T5	1	H	790,0	2 090,0		33dB	Flat		B210.2	<Undefined>	<Undefined>	Sylinder pluss smekklås		F 7912 Storm
Plan 2 (A)	N T5	1	H	790,0	2 090,0		33dB	Flat		B210.3	<Undefined>	<Undefined>	Sylinder pluss smekklås		F 7912 Storm
Plan 2 (A)	N T5	1	H	790,0	2 090,0		33dB	Flat		B210.4	<Undefined>	<Undefined>	Sylinder pluss smekklås		F 7912 Storm
		4													
Plan 2 (A)	N T7	1	H	990,0	2 090,0		33dB	Flat		A210.4	<Undefined>	<Undefined>			F 7912 Storm
		1													
Plan 2 (A)	N Tg1	1	H	890,0	2 050,0		38dB	Anslag		A205	A 202.1	forgang		lht TEK	F 7912 Storm
		1													
Plan 2 (A)	N Tg2	1	H	990,0	2 090,0		38dB	Anslag		B219.2	<Undefined>	<Undefined>		lht TEK	F 7912 Storm
Plan 2 (A)	N Tg2	1	H	990,0	2 090,0		38dB	Anslag		B221.1	B 221	klasse 12		lht TEK	F 7912 Storm
Plan 2 (A)	N Tg2	1	H	990,0	2 090,0		38dB	Anslag		B221.2	<Undefined>	<Undefined>		lht TEK	F 7912 Storm
		3													
		20													
ARBEIDSTEGNING ANBUDSTEGNING TEGNING FOR BYGGESØKNAD		NB ! Bygningsmål og utsparinger må kontrollmåles			Notodden kommune Sætre NUSK skole Ombygging 2026-27 Gnr./Bnr.: 41/69 og (41/190)					Dørliste Ombygging 2026			Sign./ Ktr Sign/Ktr	Prosj.dato: 20.10.2026 Pr.nr : 26065 Mål : 1:0,82	REV
					SØR arkitekter AS Org.nr. 939 658 106 O.H.Holtasgate 29a 3678 Notodden								61.5		
Indeks - Dato - Revisjon - Sign															