

Hvgr: Tildelingskriterier

30 september 2026

Siri Amundsen

X

## Prisskjema – Bygningmessige tilpasninger og tekniske arbeider

Forhåndsvisning: Slik vil dette prisskjemaet se ut for leverandørene. Kolonner som er merket som redigerbare vil leverandørene kunne fylle ut.

### Prisskjema – Bygningmessige tilpasninger og tekniske arbeider

#### Beskrivelse

Kjøkken – bygningmessige tilpasninger og oppgradering inkludert montering av vegg mellom D106 og D107

Garderobe – bygningmessige tilpasninger og oppgradering inkludert enkel garderobeløsning med dusj, håndvask og 3 garderobeskap inne i D107

Lager – bygningmessige tilpasninger og oppgradering, tørrmat-lager ca 150x200 cm inne i D107

Pauserom – bygningmessige tilpasninger og oppgradering, male vegger og montere belysning

Overflater (vegger, himling, maling mv.) veggoverflate D102 tilpasset anretning av matvarer, veggoverflate D107 tilpasset matproduksjon/baking/koking/steking

Gulvarbeider – nytt toppdekke gulv D102

Belysning og elektroarbeider – god arbeidsbelysning for matproduksjon D107 og anretning D102

Ventilasjonsarbeider – ivaretagelse av ventilasjon matproduksjon D107, garderobe D107 stekeovn D102 og koketopp C110

Rør- og avløpsarbeider – øke dimensjonering av to eksisterende sluker D102

Andre nødvendige arbeider for komplett leveranse

Opsjon: Åpne vegg for ryddestasjon for gjestene i C102 som kan plassere brukt service direkte i kurver for oppvaskmaskin C109

Opsjon: Punktavtrekk i kantina C102 over selvbetjent grill/mikrobølgeovn

Fotografering av originaltegning av bunnledning og ventilasjons

Arealopmåling D102 og D107.

Garderobegulv avrettes


eksisterende sluk og vanninntak

for maling og spartel


undersøke ventilasjonssystemet

(gjernbruk ventilasjonsbatterier)

(slukstørrelse 40x60 cm) sage stort hull, fyller det eller 40x40 cm

verken @ saltteipr.no v. Post

Vinterferie (elever og lærere har fri) 22-24 februar 2023 støyende arbeid.

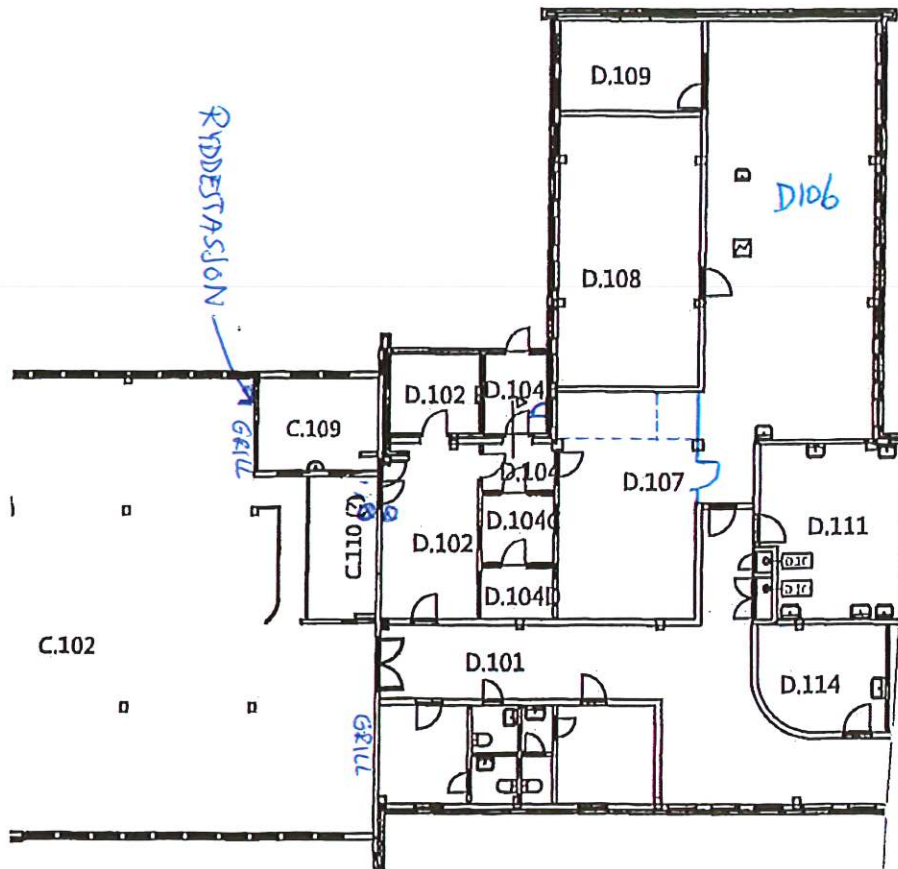



Til stede: Morten ved Salt entreprenør, Trond Bakken ved Troms fylkeskommune, Annette Hemmingsen kantineleder, Ove Bjørkmo vaktmester og Siri Arnesen avdelingsleder Drift.

Avdelingsleder leste opp de konkrete ønskene som skolen har i dette oppgraderingsprosjektet (punktene i Hyyr-Tildelingskriterier-Prisskjema). Deretter fysisk besiktigelse av kjøkkenlokalene og de konkrete tiltak skolen trenger. Følgende tilføyelser ble avklart:

- Bygningsmessig: Montering av nye dørlister D102 og D107, siden Mattilsynet sier at kjøkken ikke skal bruke ubehandlet trematerialer.
- Garderobe: Det kan bli behov for avretting av gulv inne i den nye garderoben. Eksisterende sluk og vanninntak kan brukes i garderoben. Inngang til garderoben ønskelig fra yttergang D104a, og utgang fra garderoben til D107 «ren sone» er ønskelig.
- Overflater: D102 kun sparkling og maling av eksisterende vegger. D107 montere nye veggplater for våtrom.
- Ventilasjonsarbeider: Ventilasjonsspesialist må kartlegge ventilasjonssystemet for å avklare best løsning for ventilasjonshetter D102 og D107 og eventuelt C102. Ventilasjonshetter D106 kan gjenbrukes i D107 hvis det er mulig.
- Rør og avløp: 2 eksisterende sluker C110 og D102 forstørres til 40x60 cm. Sage hull i gulv og flytte slukene litt ut fra veggen.
- Fotografering av originaltegning (fra 1984) av bunnledning og ventilasjonssystem.
- Arealoppmåling med lasermåler D102 og D107.
- Progresjon: Skolen ønsker arbeidet utført så raskt som mulig, helst før utgang av 2026. Dersom dette ikke er mulig, kan vinterferie 22-24 februar 2027 brukes til støy/støv-arbeid (da har elever og lærere ferie). Skolen kan flytte matutsalg til et annet rom 3 uker når byggearbeid pågår.

Siri Arnesen, referent