
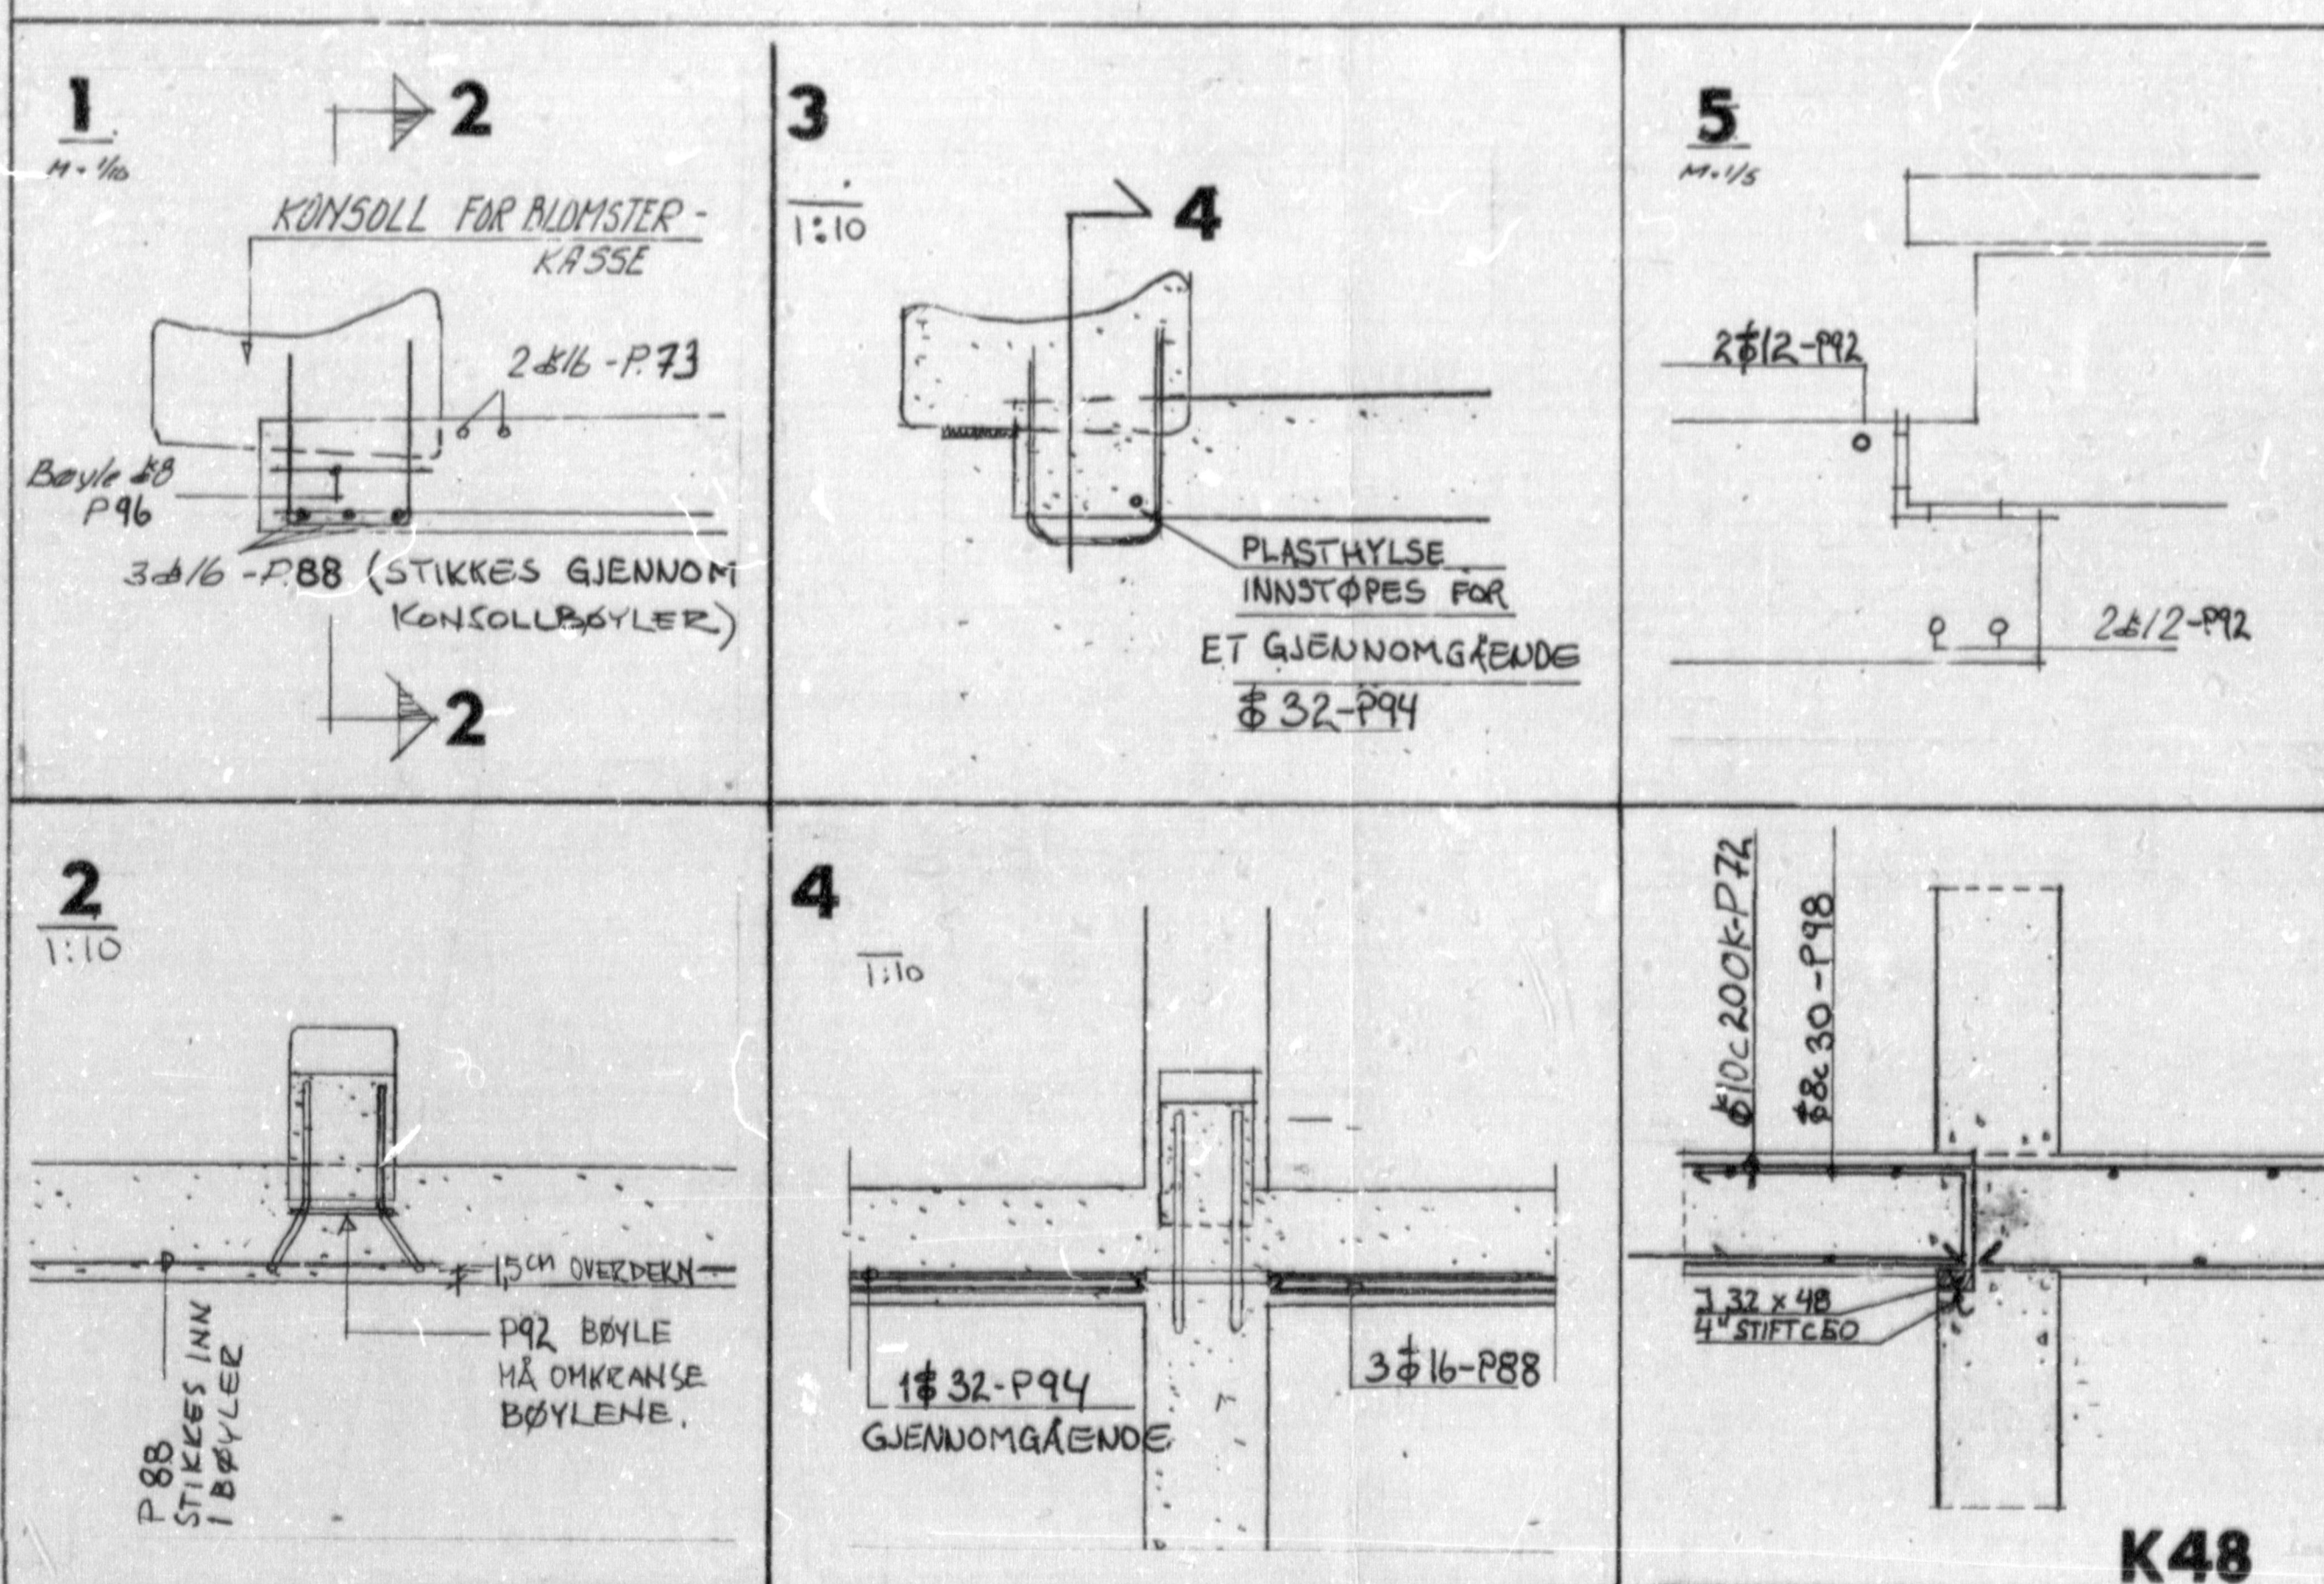


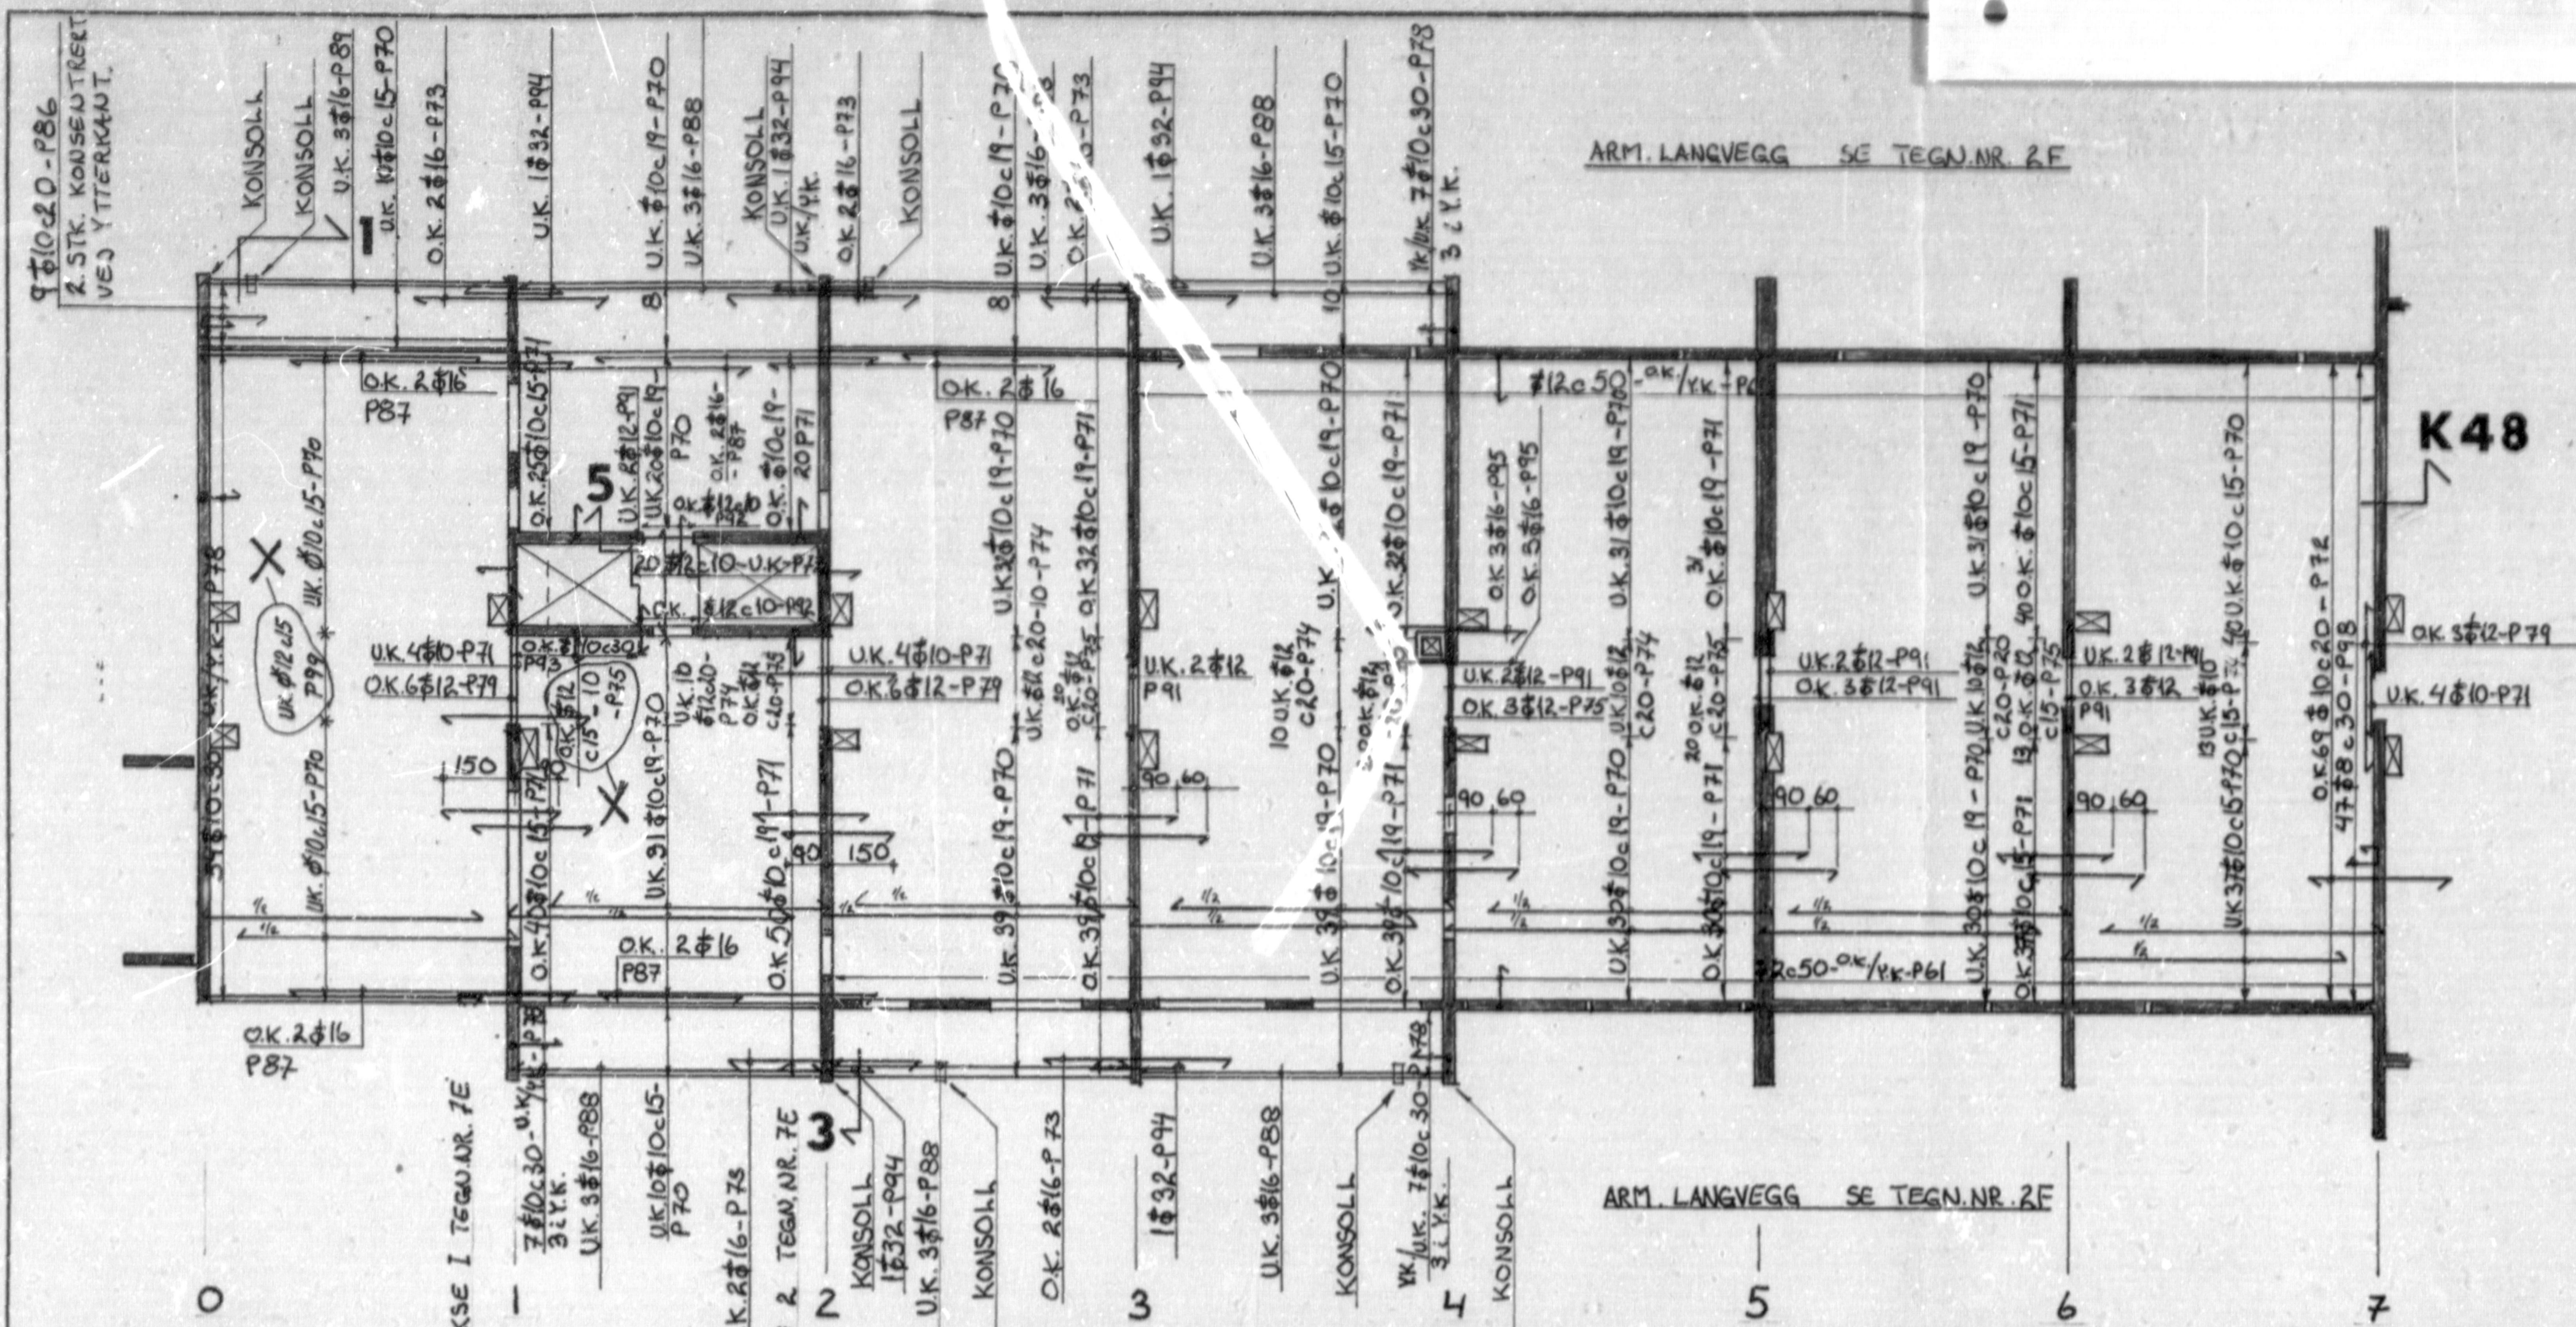

1. BETONG 1 TERRASSER C 25
1 VEGGER C 25
1 DEKKER C 15
2. STÅLKVALITET BØYLER Ks50
Ks40S
3. ARM-STÅL SOM ER VIST GJENNOMGÅENDE GJENNOM
UTSPARINGER KONSENTRERES PÅ HVER SIDE AV
UTSPARINGEN.
4. FORD. ARM. PÅ UK. ARM. 5#8c30-P83
PÅ O.K. ARM. 4#10-P82
PÅ TERRASSER 5#10c16-P97

BYGNINGSKONTROLLEN I OSLO
STATISK KONTROLLERT 12.6.1975
J. Clarys

Det kontrollerte
akse 0-1
Forbetonveggarm
utvidet til akse 0-1
STØPT BALDOKIN
AKSE 1-2

VESTLI
D SYD 59
100% 45 mtl

O.H. 100% 1

OSLO BYGNINGSKONTROLL
- 5. MAI 1975

ARKIVEKSEMPLAR

B81/B90
ARM. DEKKE OVER
KJELLERETG. AKSE 0-7
1:100, 1:10, 1:5
2 B

SELVAAG-BYGG

UNDER FORBETONVEGGER:
3#16-P84 1 OK UK. 4
5#8c30-P85
OK JERN SKJØTES
HURT I FELT.
UK. JERN SKJØTES
VED OPLEGG

GJENDER AKSE

0-7

K48