


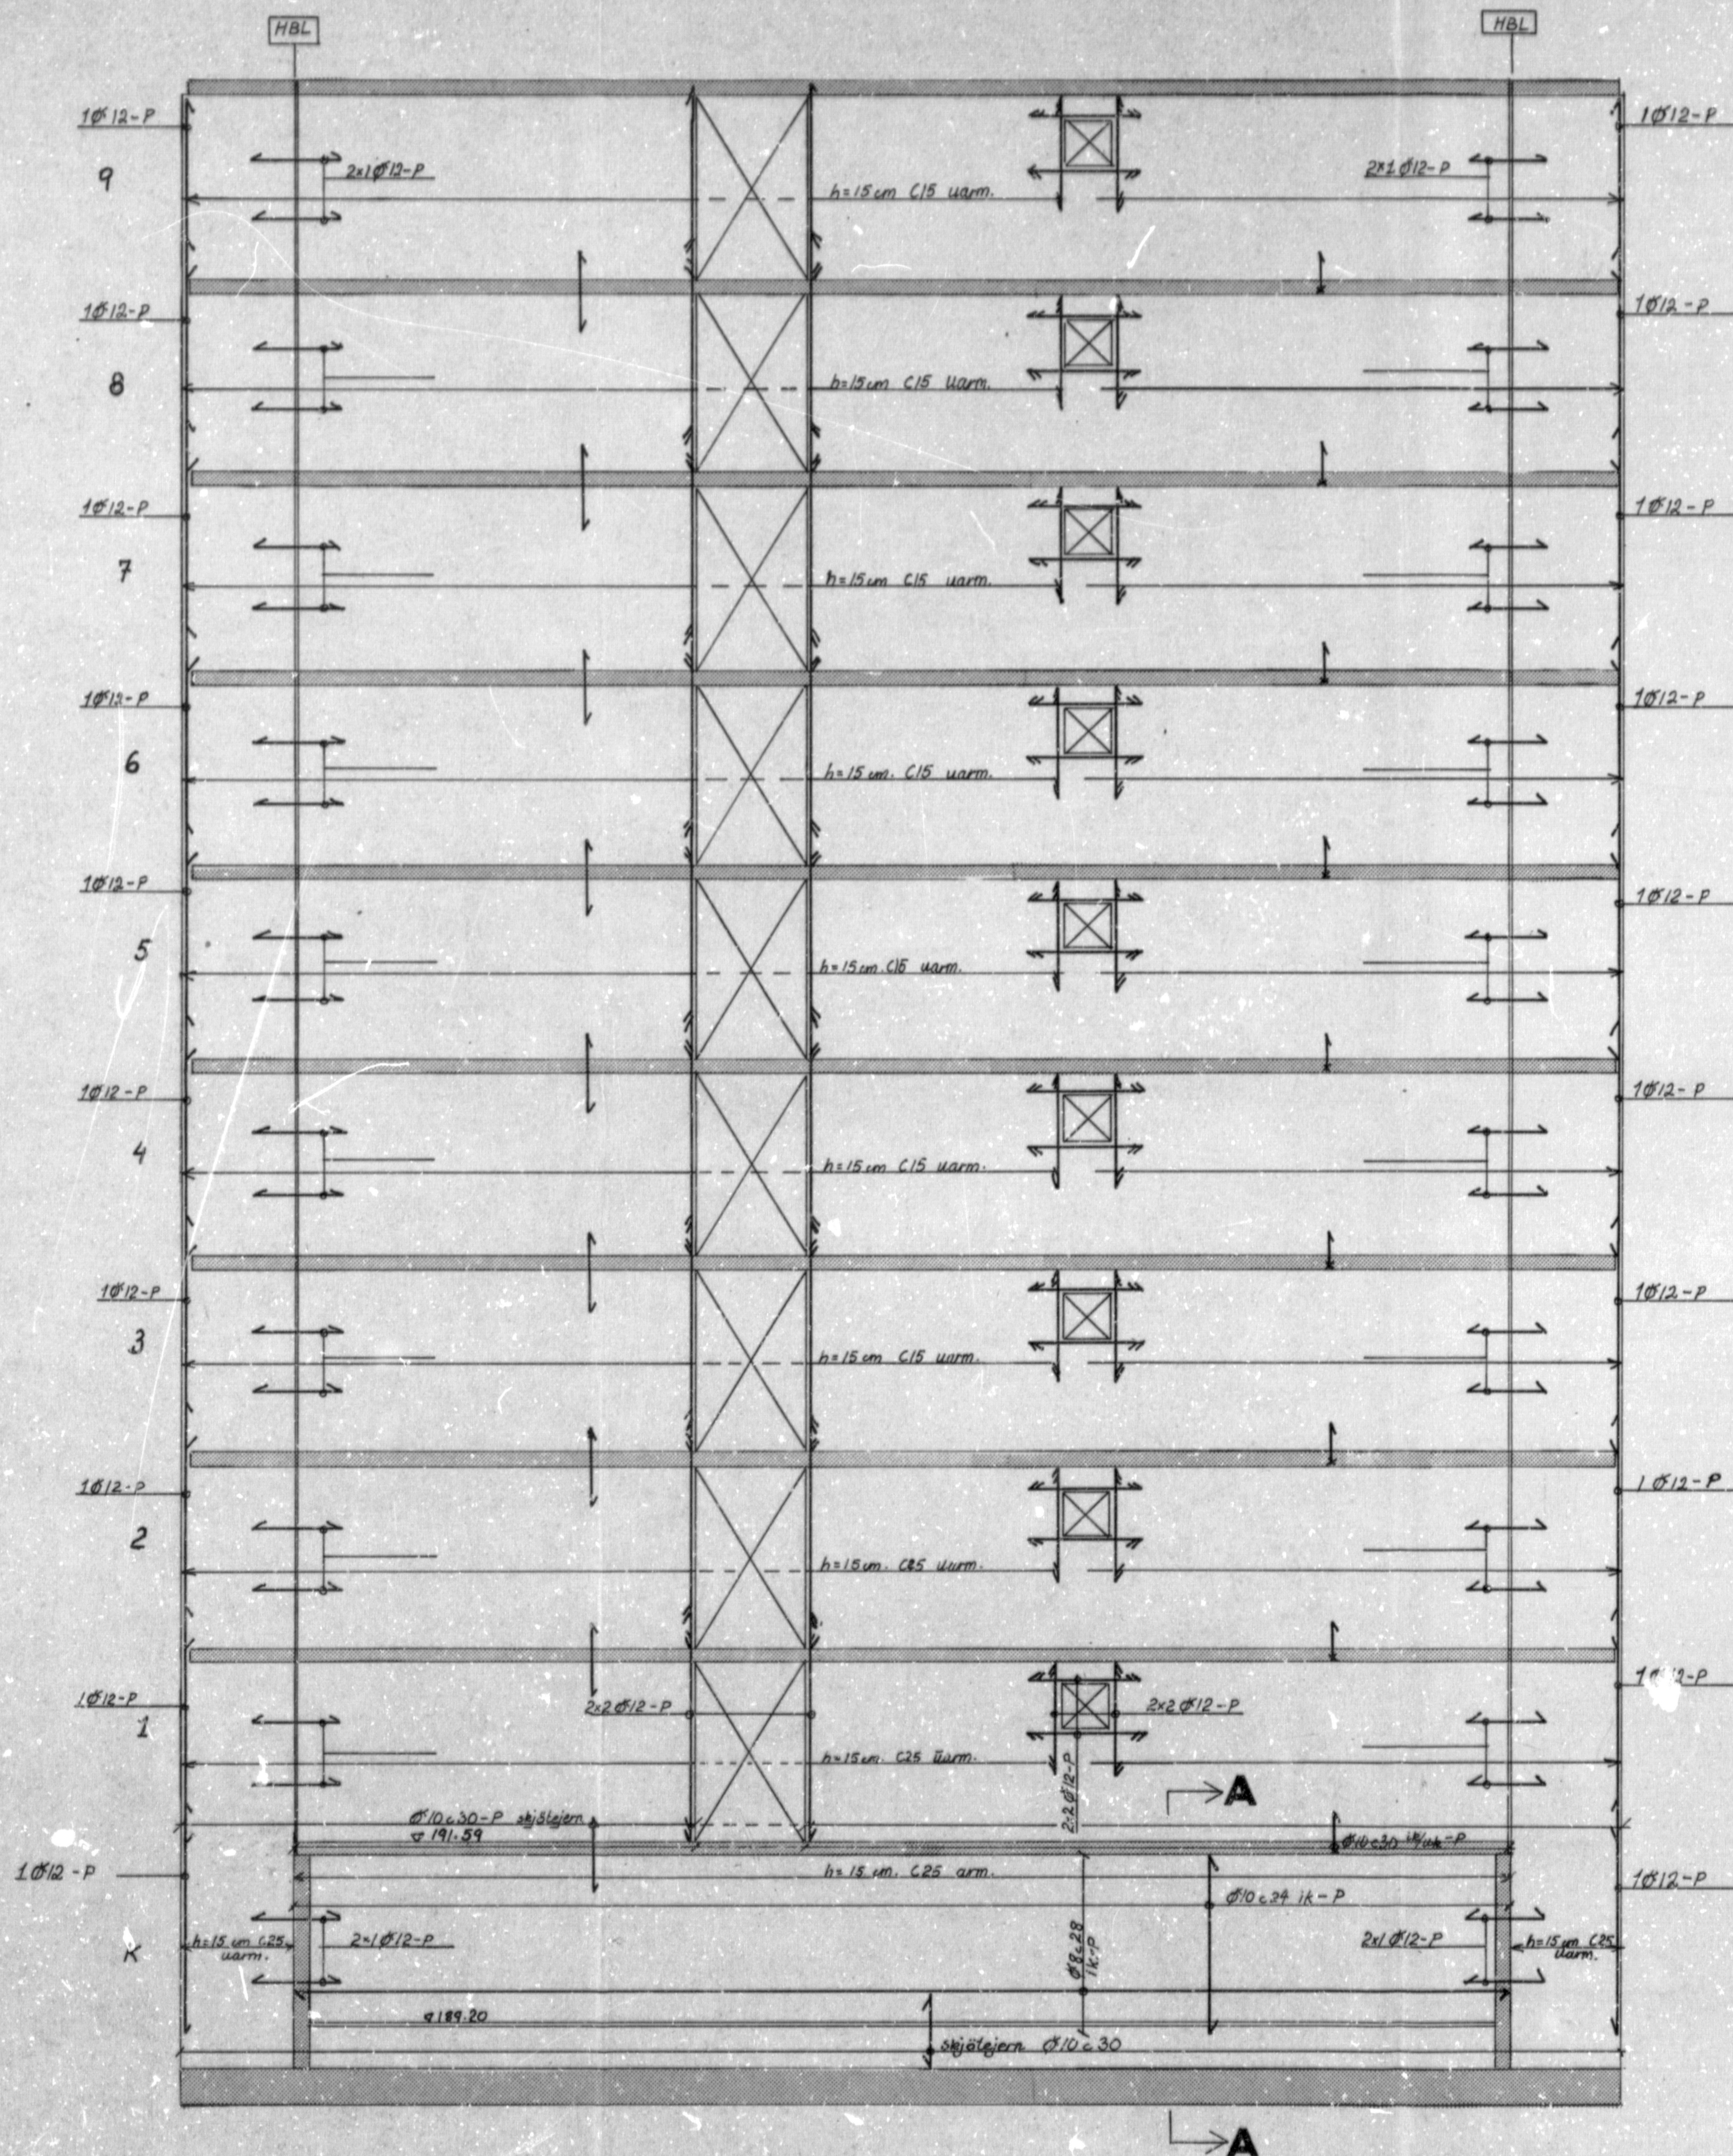

← Detaljert arm.
kjelleretg se
tegn. 1F

ARKIVEKSEMPLAR

BYGNINGSKONTROLLEN I OSLO
STATISK KONTROLLERT 7.13.75

J. C. C. C.

Ansvaret for at konstruksjons-
tegningene er i samsvar med gjeldende bygge-
mønstre og tilsvarende byggeskema.

OSLO BYGNINGSKONTROLL
MOTTATT
5 MAR 1975

B81/B90	
ARMERING SKIVE AKSE 12	
1:50	4
SELVAAG-BYGG	