Format: A1.0 Filnavn: C:\Users\atl\COWI\A273125 - Boligbygg Oslo KF - Rammeavtale rådgivning mindre oppdrag - Documents\60-WorkInProgress\30-Drawings\Stovner senter 14_16\Brannteqning\Brannteqning.dwg Xref: Stovner Senter 14-16 - Okort - DWG.dwg
Plot: A1 30.09.2026 10:19:47

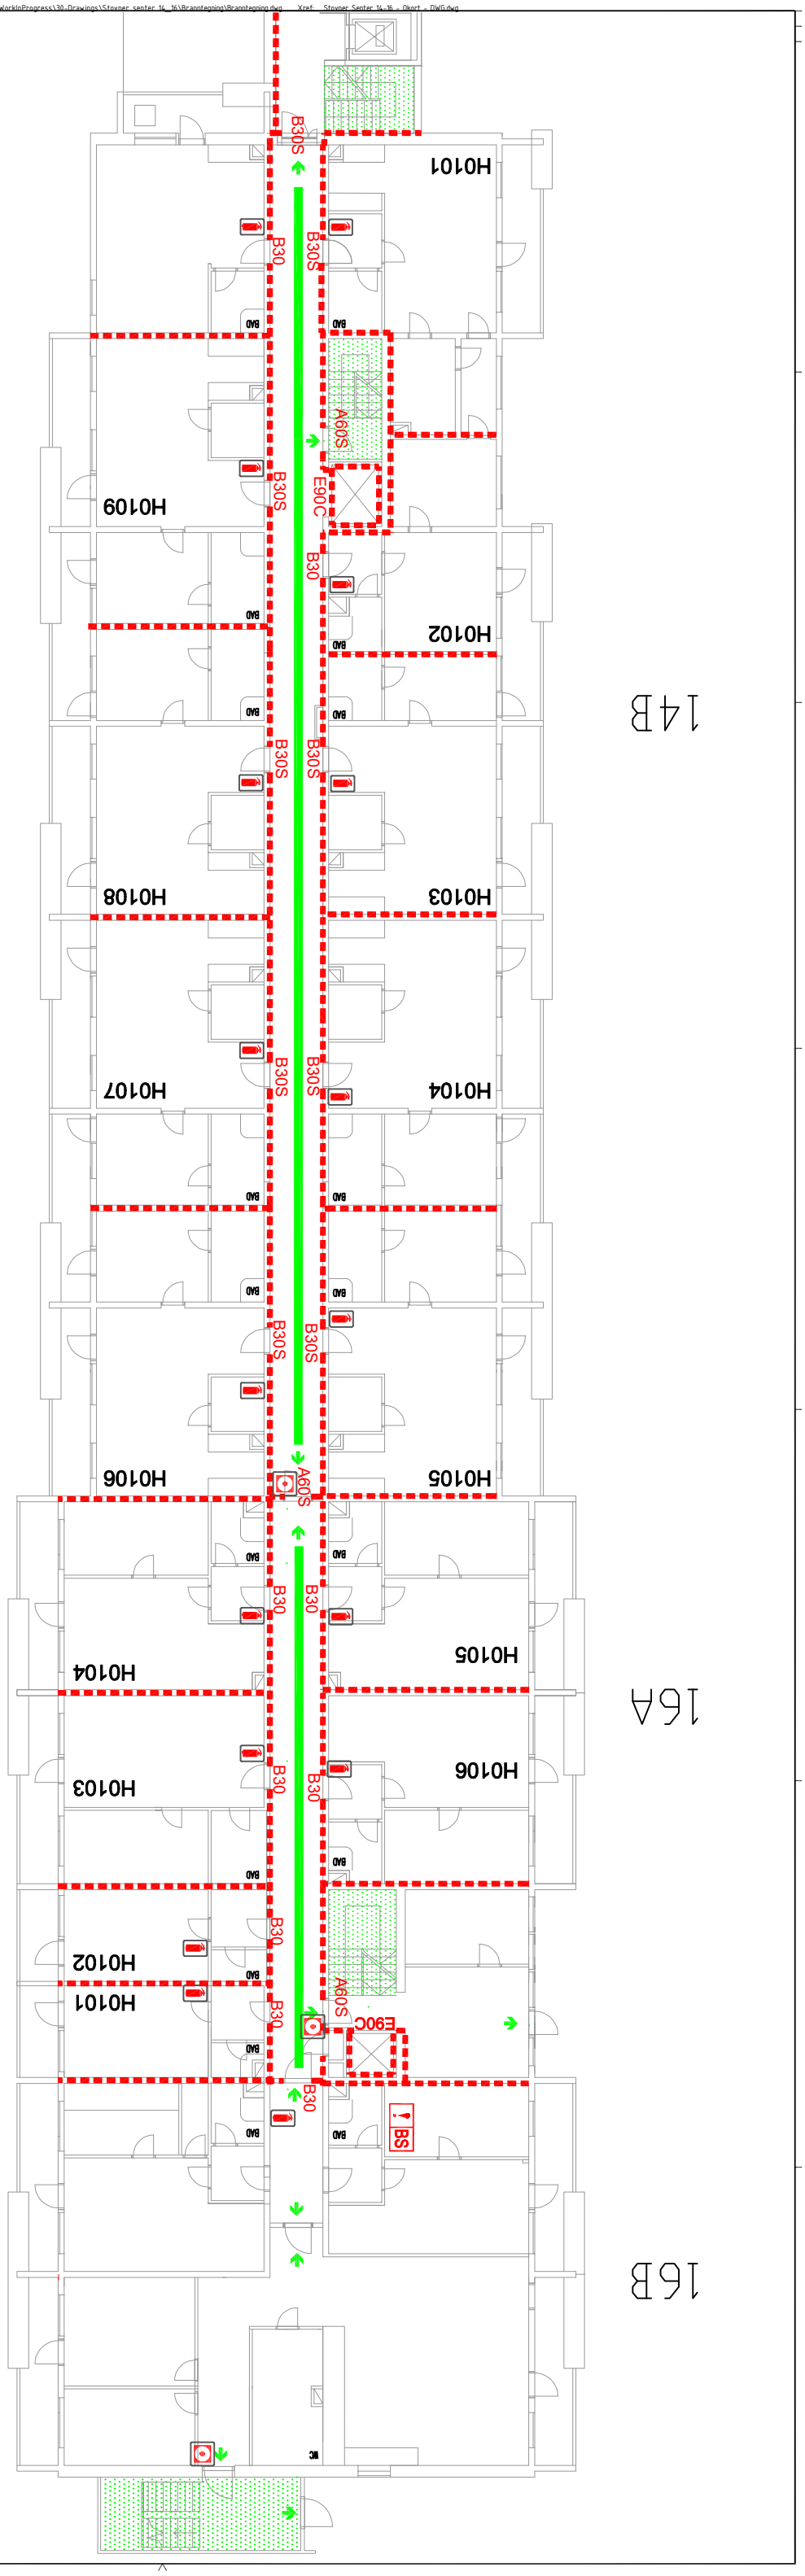

Røømingsvei	
Røømingsretning	
Manuell brannmelder	
Håndslukker	
Brannslange	
Brannceleskille EI60	
A60S	Selvlukkende dør med brannmotstand 60 minutter
E90C	Heisdør med brannmotstand 90 minutter
B30	Dør med brannmotstand 30 minutter
B30S	Selvlukkende dør med brannmotstand 30 minutter
BS	Brannalarmsentral
	Sprinkler sentral

Rev.	Konstruksjon gjøres	Kontr.	Dato

TILLAGSHAVER: Oslo
BYREPRESENTANT: BOLIGBYGG OSLO KF

Logo entreprenør

COWI


FERDIGGRAD: SOM BYGGET
Format: A2
MÅLESTOKK: 1:75

PROSJEKT: Stovner senter 14-16
Prosjektadresse: Gjerdrum gate/Kanturveien
DATO: 11.09.2026

TEGNING: Brannteqning
1. etasje
SIGN: AXT
KVALITETSSIKRING: ESSI

PROSJEKT-NR: A273125
TEGN. NR: 11470-H01-F-P-01
INDEX: -

TEGNINGEN MÅ IKKE VERKEN HELT ELLER DELVIS KOPIERES ELLER BENYTTES UTEN TILLATELSE FRA COWI