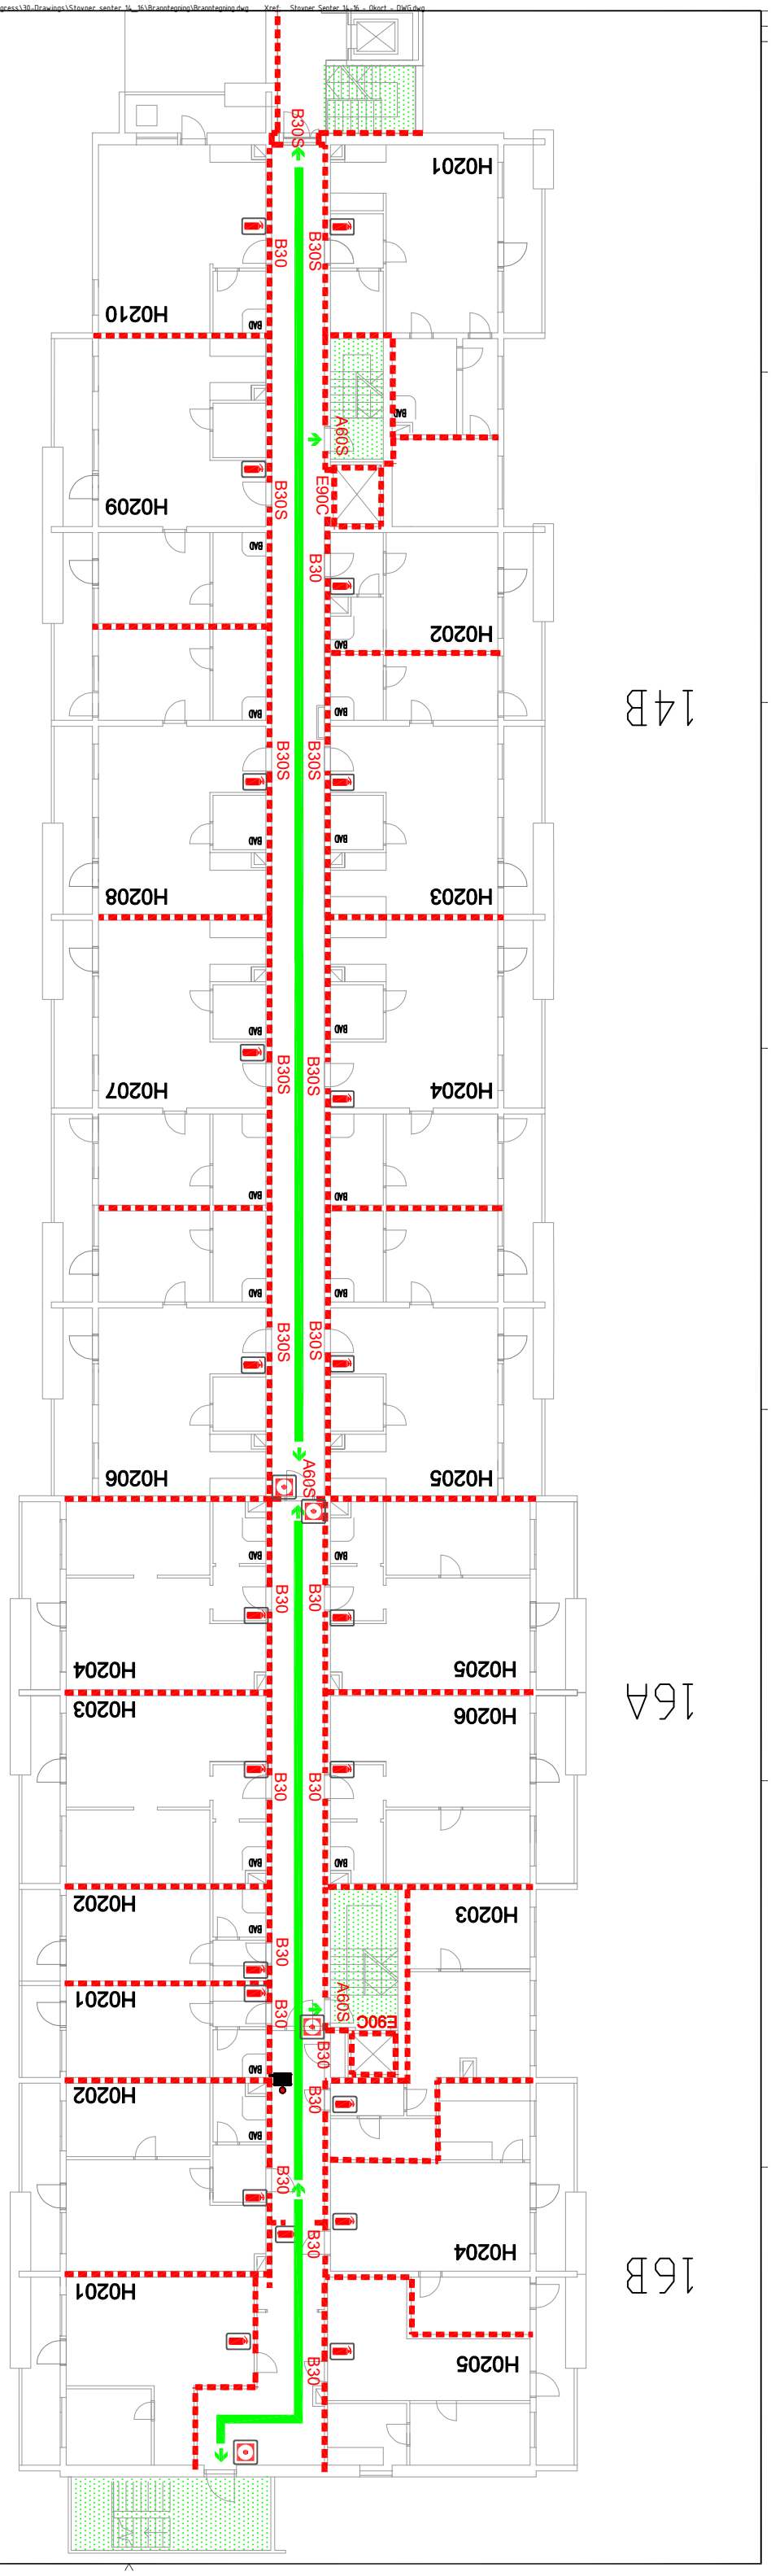

A60S	Selvlukkende dør med brannmotstand 60 minutter
E90C	Heisdør med brannmotstand 90 minutter
B30	Dør med brannmotstand 30 minutter
B30S	Selvlukkende dør med brannmotstand 30 minutter
BS	Brannalarmsentral
	Sprinkler sentral
	Rømningsvei
	Rømningsretning
	Manuell brannmelder
	Håndslukker
	Brannslange
	Brannceleskille EI60

Rev. Kontrollansvar gjelder

TILTAKSHAVER: Oslo

BYTREPRENØR:

Logo entreprenør

COWI

BOLIGBYGG OSLO KF

Rev.	Kontr.	Dato

ARK	Ark Tegn	Ark Godk
PGL	PL Tegn	PL Godk
RIB	RIB Tegn	RIB Godk
RIE	RIE Tegn	RIE Godk
RIV	RIV Tegn	RIV Godk
LARK	LARK Tegn	LARK Godk
RIBR	RIBR Tegn	RIBR Godk
RIAKU	RIAKU Tegn	RIAKU Godk
RIM	RIM Tegn	RIM Godk

FERDIGGRAD: SOM BYGGET

Format: A2 MÅLESTOKK: 1:75

PROSJEKT: Stovner senter 14-16 DATO: 11.09.2026

Gnr/bnr/festenr/seksjonsnr: 99/105

Prosjekterende

TEGNING: Brannteigning 2. etasje

SIGN: XT

KVALITETSSIKRING: ESSI

PROSJEKT NR: A273125 TEGN. NR: 11470-H02-F-P-01 INDEX: -

TEGNINGEN MÅ IKKE REN HELT ELLER DELVIS KOPIERES ELLER BENYTTES UTEN TILLATELSE FRA COWI