Format: A1D Filnavn: C:\Users\atl0WIV\273125 - Boligbygg Oslo KF - Rammeavtale rådgivning mindre oppdrag - Documents\60-WorkInProgress\30-Drawings\Stovner senter 14-16 - Brannteegning\Brannteegning.dwg Xref: Stovner Senter 14-16 - Ekport - DWG.dwg
Plot: A1 30.03.2026 10:20:45

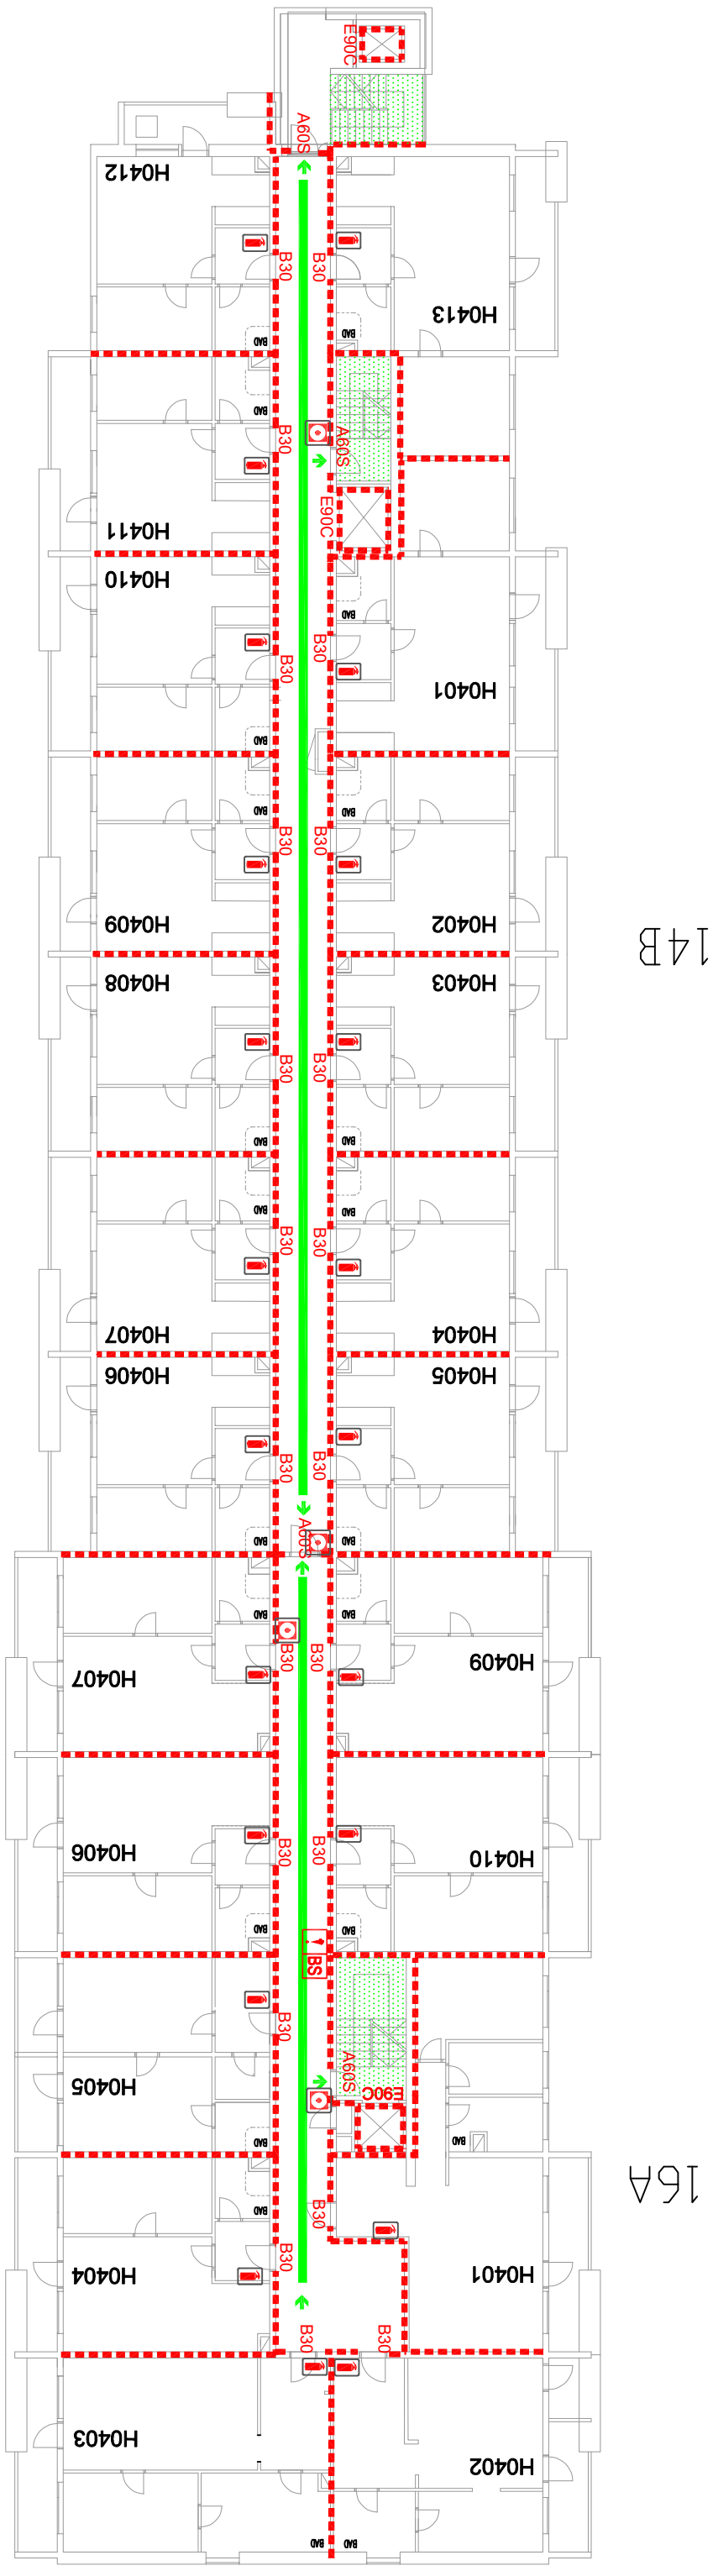

A60S	Selvlukkende dør med brannmotstand 60 minutter
E90C	Heisdør med brannmotstand 90 minutter
B30	Dør med brannmotstand 30 minutter
B30S	Selvlukkende dør med brannmotstand 30 minutter
BS	Brannalarmsentral
	Sprinkler sentral

	Rømningsvei
	Rømningsretning
	Manuell brannmelder
	Håndslukker
	Brannslange
	Brannceleskille EI60

Oslo Prosjekterende:
TILLADELSESNR.: Oslo
BOLIGBYGG OSLO KF
Rev. Beskr. Dato Kontr.

Logo entreprenør

COWI

ARK	Ark Navn		
PGL	Pl. Navn		
RIB	Bhl Navn		
RIE	El Navn		
RIV	Vvs Navn		
LARK	Lndskp Navn		
RIBR	Brann Navn		
RIAKU	Akustikk Navn		
RIM	Mek Navn		
FEROGGRAD: SOM BYGGET		Format: A2	MÅLESTOKK: 1:75
PROSJEKT: Stovner senter 14-16		GNR./BNR.: 99/105	DATO: 11.09.2026
TEGNING: Brannteegning		Gårds-og bruksnummer	SIGN: ÅXT
			KONTR.: ESSI
PROSJEKT-NR.: A273125	TEGN.-NR.: 11470-H04-F-P-01		INDEX: -

TEGNINGEN MÅ IKKE REKOPIERES ELLER BRUKES ELLER BENYTTES UTEN TILLATELSE FRA BBY