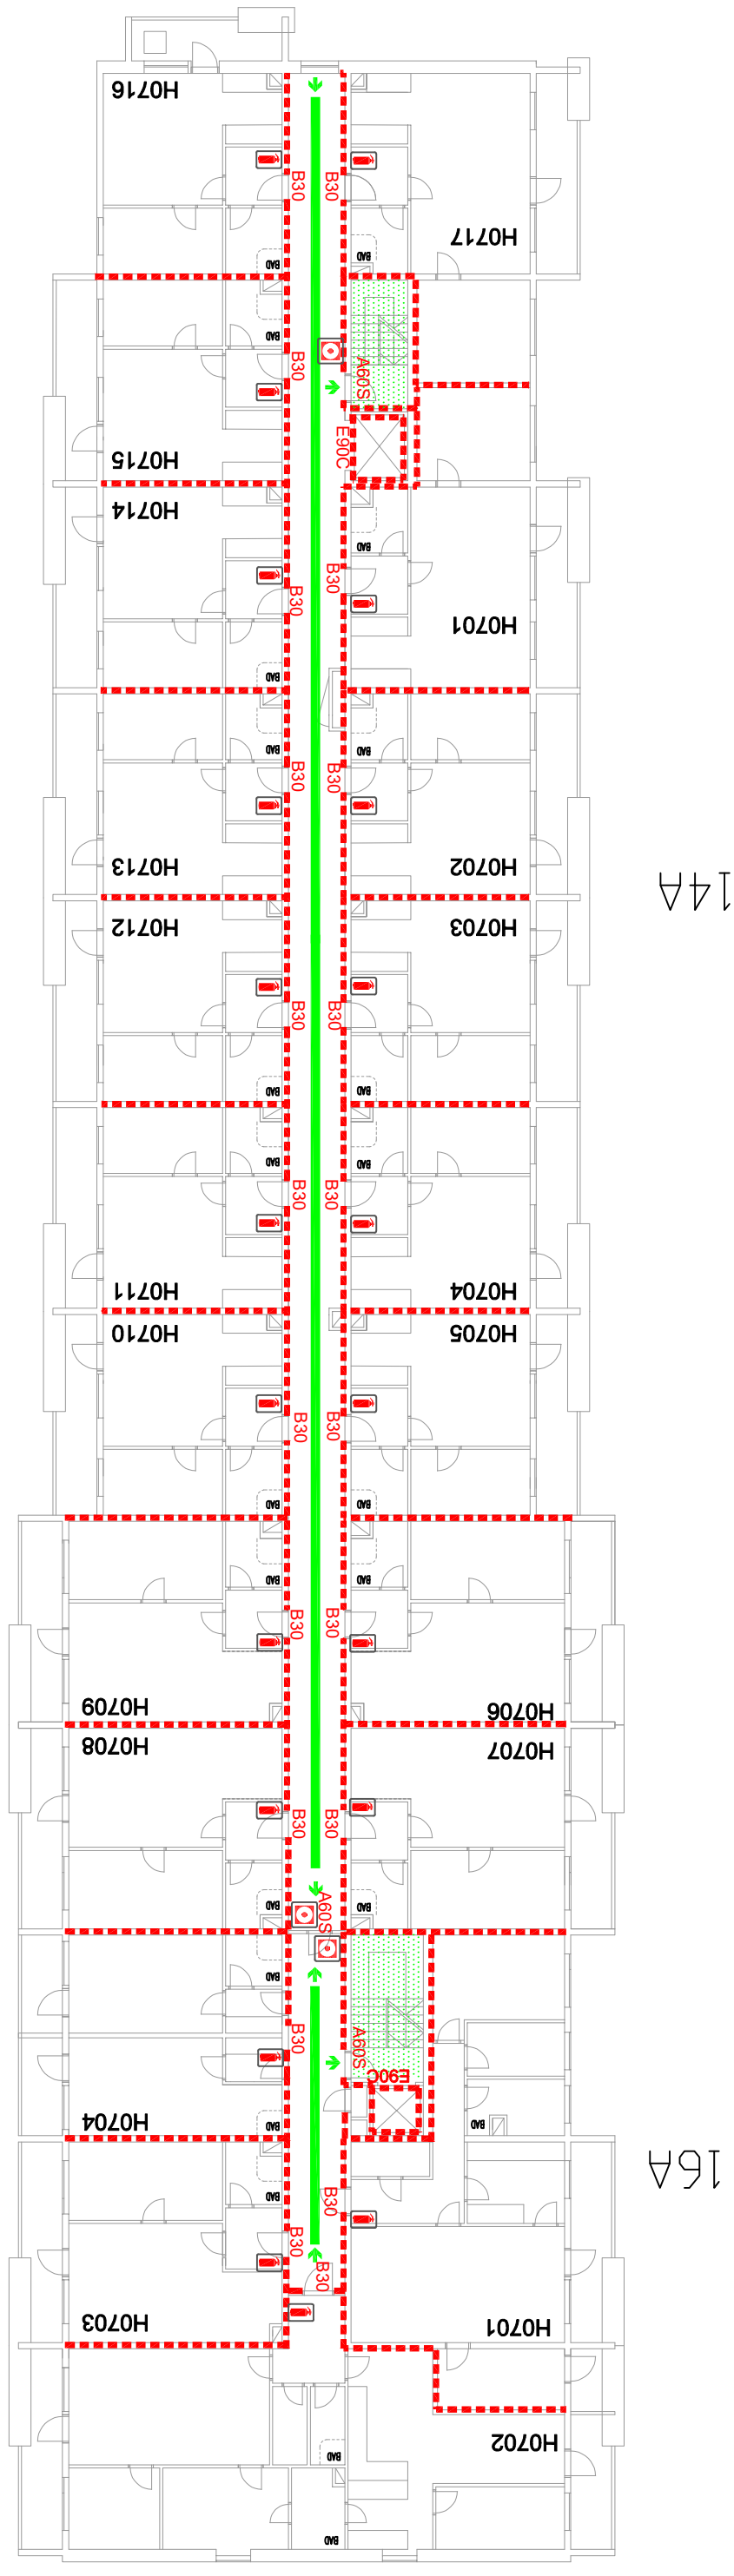

Rømningsvei	
Rømningsretning	
Manuell brannmelder	
Håndslukker	
Brannslange	
Brancelleskille EI60	
A60S	Selvlukkende dør med brannmotstand 60 minutter
E90C	Heisdør med brannmotstand 90 minutter
B30	Dør med brannmotstand 30 minutter
B30S	Selvlukkende dør med brannmotstand 30 minutter
BS	Brannalarmsentral
	Sprinkler sentral

Rev.	Kontrollansvarlig gjøres		
Kort	Dato	Sign.	Kontr.

TILLAKSMYNDIGHET: Oslo

BYTREFNINGER:

BOLIGBYGG OSLO KF

ARK	Ark Navn	Ark Tegn	Ark Godk
PGL	PL Navn	PL Tegn	PL Godk
RIB	RIB Navn	RIB Tegn	RIB Godk
RIE	RIE Navn	RIE Tegn	RIE Godk
RIV	RIV Navn	RIV Tegn	RIV Godk
LARK	LARK Navn	LARK Tegn	LARK Godk
RIBR	RIBR Navn	RIBR Tegn	RIBR Godk
RIAKU	RIAKU Navn	RIAKU Tegn	RIAKU Godk
RIM	RIM Navn	RIM Tegn	RIM Godk

Logo entreprenør

COWI

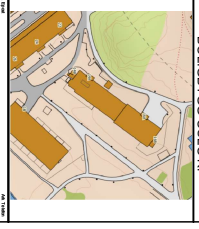

FERDIGGRAD: SOM BYGGET

Format: A2

MÅLESTOKK: 1:75

PROSJEKT: Stovner senter 14-16

GNR/BNR/FNR/SNR: 99/105

Gårds-og bruksnummer

DATO: 11.09.2026

TEGNING: Brannteqning

Projektbetegnelse

7. etasje

SIGNATUR: ESSI

KVALITETSSIKRET: ESSI

PROSJEKT-NR: A273125

TEGN.NR: 1470-H07-F-P-01

INDEX: -

TEGNINGEN MÅ IKKE VERKEN HELT ELLER DELVIS KOPIERES ELLER BENYTTES UTEN TILLATELSE FRA COWI