Format: A1D Filnavn: C:\Users\atl0WIVA273125 - Boligbygg Oslo KF - Rammeavtale rådgivning mindre oppdrag - Documents\60-WorkInProgress\30-Drawings\Stovner senter 14_16\Brannteqning\Brannteqning.dwg Xref: Stovner Senter 14-16 - Okort - DWG.dwg
Plot: A1 30.03.2026 10:24:48

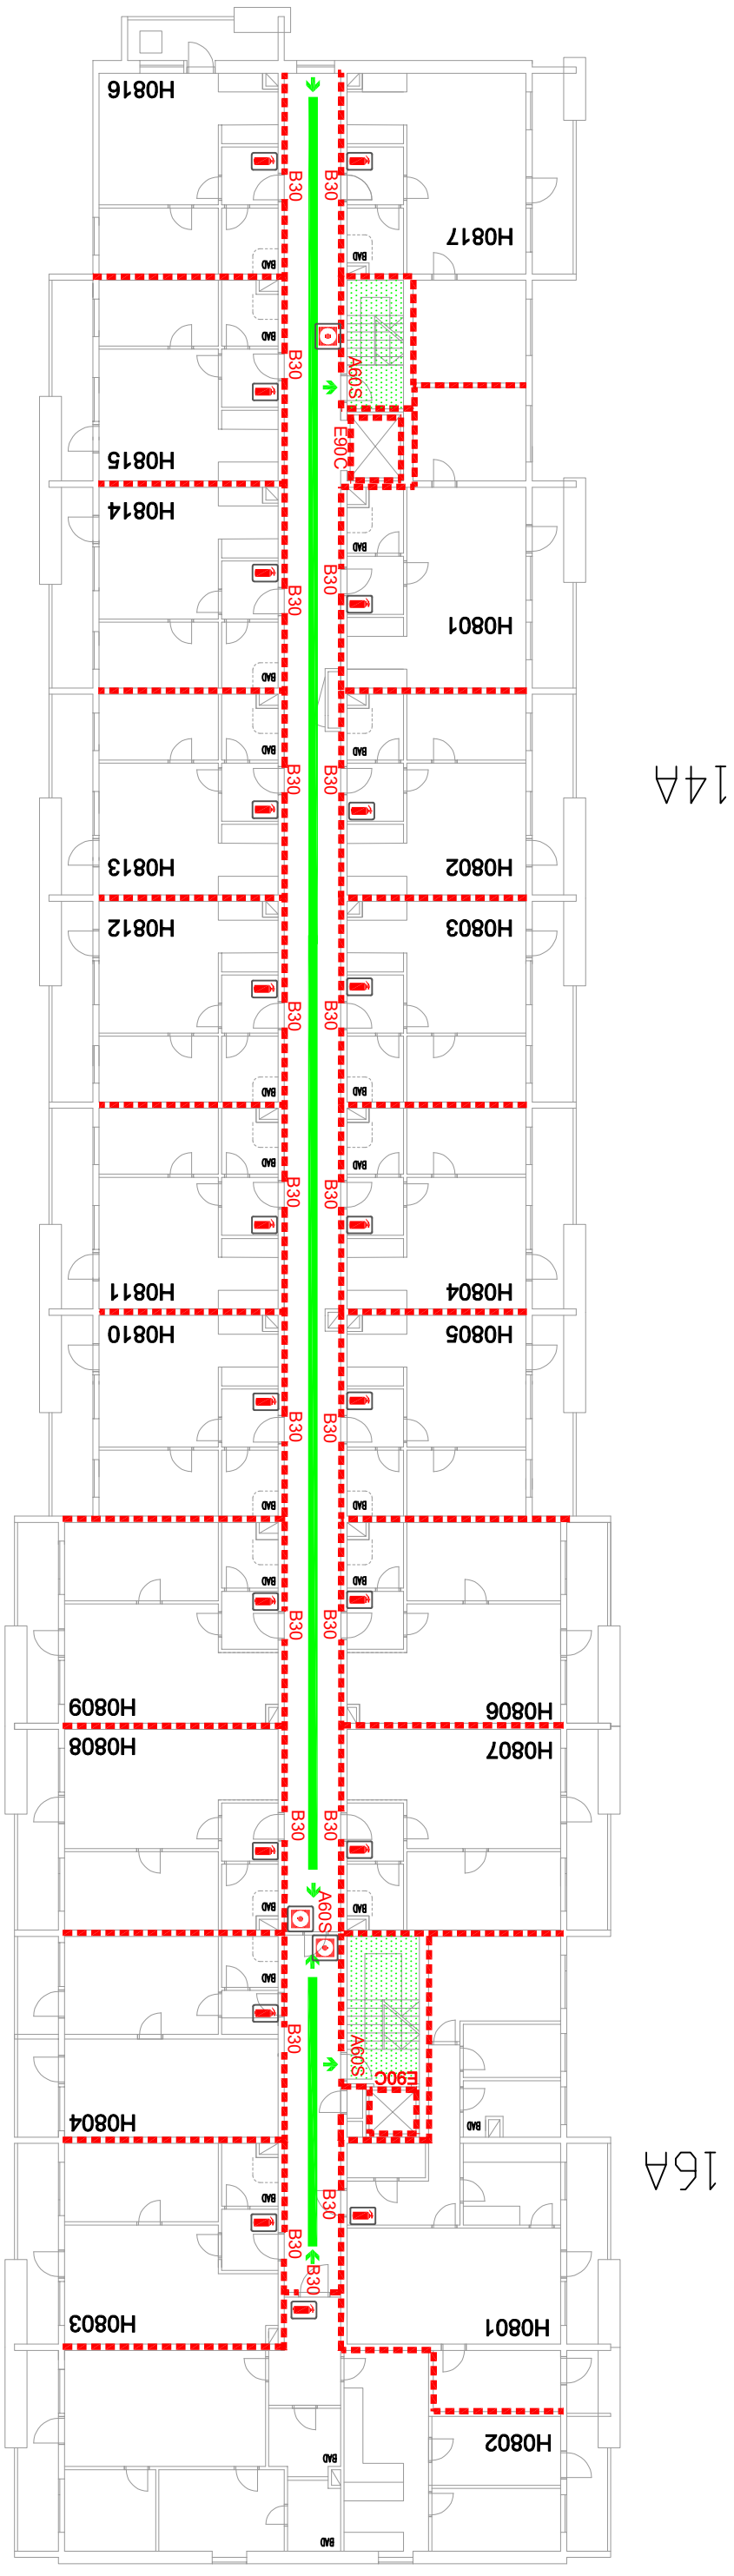

A60S	Selvlukkende dør med brannmotstand 60 minutter
E90C	Heisdør med brannmotstand 90 minutter
B30	Dør med brannmotstand 30 minutter
B30S	Selvlukkende dør med brannmotstand 30 minutter
BS	Brannalarmsentral
	Sprinkler sentral

	Rømningsvei
	Rømningsretning
	Manuell brannmelder
	Håndslukker
	Brannslange
	Brannceleskille EI60

Rev.	Beskrivelse endring	Dato	Kontr.

TILTAKSHAVER: Oslo

BYTREPRENØR:

BOLIGBYGG OSLO KF

Logo entreprenør

COWI

ABK	Ark Team	Ark Team
PGL	Pl. Team	Pl. Team
RIB	RIB Elektro	RIB Elektro
RIE	RIE Elektro	RIE Elektro
RIV	RIV Rørlegg	RIV Rørlegg
LARK	LARK Terreng	LARK Terreng
RIBR	CONTAINER	ABB/Landskap
RIAKU	ABB/Landskap	ABB/Landskap
RIBM	RIB Brann	RIB Brann

FERDIGGRAD: SOM BYGGET

Format: A2

MÅLESTOKK: 1:75

PROSJEKT: Stovner senter 14-16

Prosjekterende

DATO: 11.09.2026

99/105

Gatenavn og husnummer

TEGNING: Brannteqning

8. etasje

SIGN: ANT

KontrSign: ESSI

PROSJEKT NR: A273125

TEGN. NR: 11470-H08-F-P-01

INDEX: -

TEGNINGEN MÅ IKKE BENYTTES ELLER GJELVISKOPIERES ELLER BENYTTES UTEN TILLATELSE FRA COWI