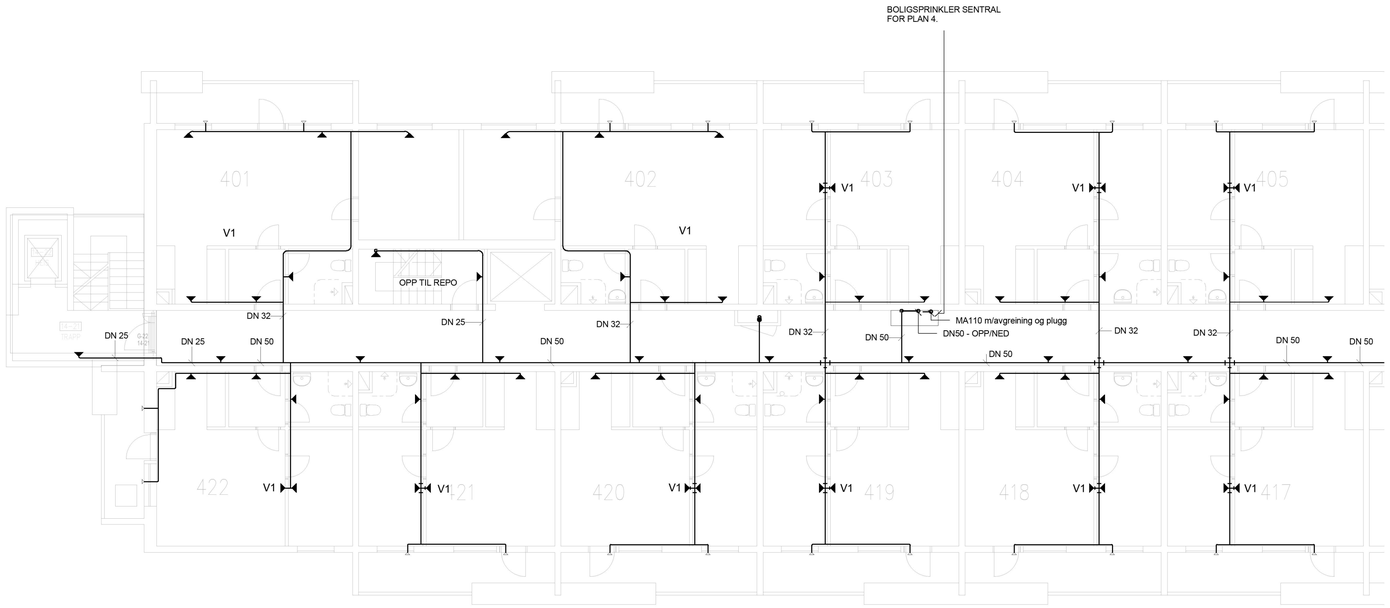

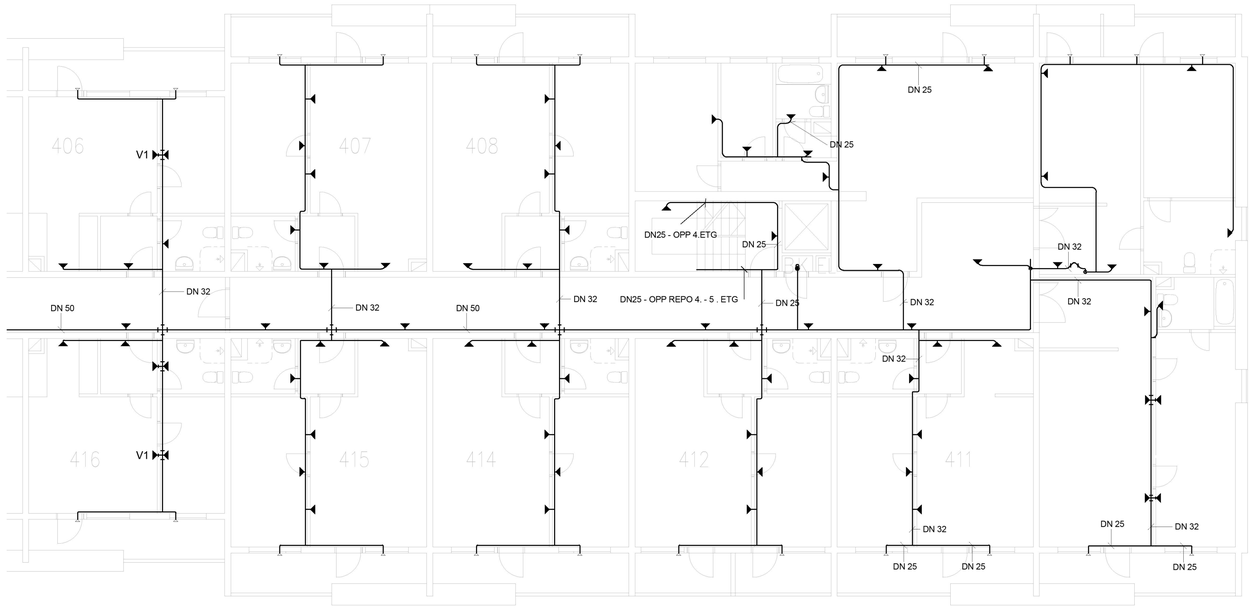

MERKNADER

Generelt:

- Boligsprinkler, NS-INSTA 900-1:2013
- Sidewall sprinklerhoder monteres 100 mm UK tak, maks 150 mm.
- Alle repo i alle trapperom skal sprinkles. (Boligsprinkler).
- Heismaskinrom skal sprinkles, det forutsettes at rom er frostfrie.

SPRINKLERTYPER BOLIG:

▶ - Side montert sprinklerhode på vegg (Sidewall)
Viking VK486 eller tilsvarende
Quick repsons
Temperaturgense vanlig, 55-77 grader C.
K-faktor = 58 LPM/bar^(1/2)

NB! ØVRIGE ER TEKSTET MED V1 OG SKAL HA FØLGENDE EGENSKAPER:
Viking VK460 eller tilsvarende
K-faktor = 84 LPM/bar^(1/2)
Quick repsons
Temperaturgense vanlig, 55-77 grader C.

▷ - Side montert sprinklerhode på vegg (Sidewall), DRY-TYPE (Balkonger)
Sidewall - TYCO LFII Dry-Type eller tilsvarende
K-faktor = 63 LPM/bar^(1/2)
Quick repsons
Temperaturgense vanlig, 55-77 grader C.

Rev	Revisjon	Utførende	Kontr/sign	Dato
00	Som bygget	TG	MB	26.06.2015

Prosjektnavn: Stovner senter 14-16
Prosjekt nr.: 2773005

05-004-V-P-0332-1 00

Tegningsnummer	Etasje/Plan	Fag	Type	NS3451	Løpenr	Rev

Tegningsprodusent:
- ◯ ARK:
- ◯ RIB:
- ◯ LARK:
- ◯ FDV:
- ◯ RIE:
- ☒ RIV:
- ◯ BRA:
- ◯ _____

Kontaktinformajon

Reinertsen A/S, Lilleakerveien 8, 0283 Oslo, Tlf: 815 52 100

Opprettet av	Dato opprettet	Arkstørrelse	Målestokk
MB	26.06.2014	ISO A1	1 : 100

Prosjektfase: Som bygget

Anbudstegning	Arbeidstegning	As-built
☐	☐	☒

RÅDGIVER: REINERTSEN

BYGGHERRE: BOLIGBYGG — Oslo kommune, Boligbygg Oslo KF

Tegningsnavn: PLAN 4.ETASJE - SPRINKLER

Prosjektnavn: Stovner senter 14-16

Filnavn: 05-004-V-P-0332-1 REV: 00