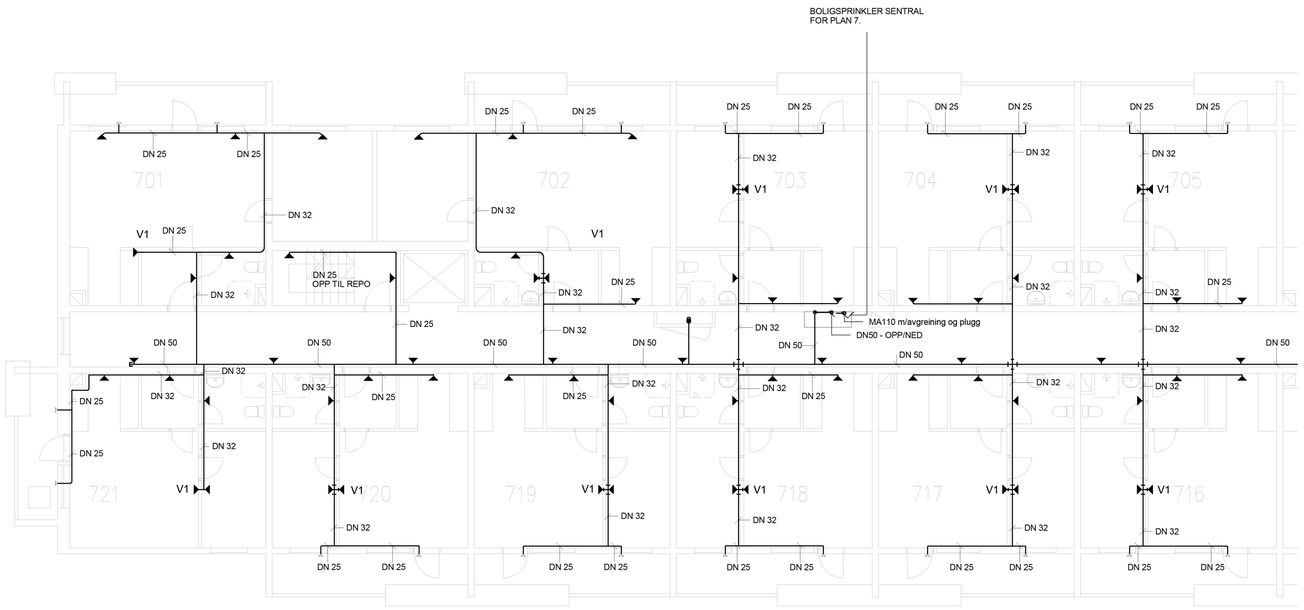

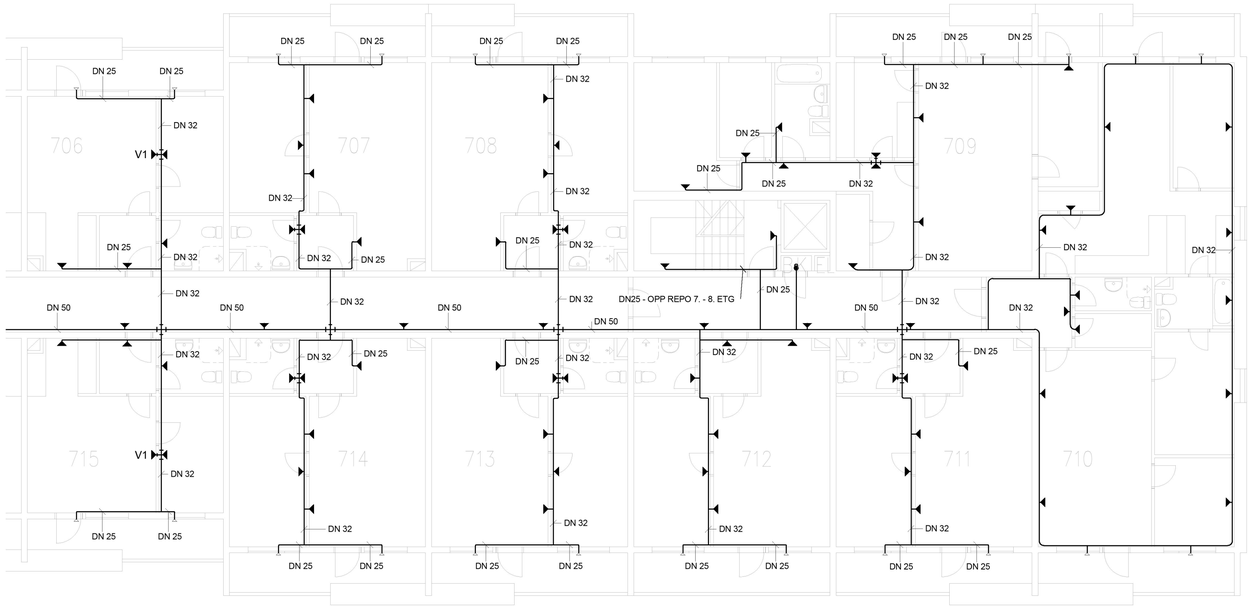

MERKNADER

Generelt:

-Boligsprinkler, NS-INSTA 900-1:2013

-Sidewall sprinklerhoder monteres 100 mm UK tak, maks 150 mm.

-Alle repo i alle trapperom skal sprinkes. (Boligsprinkler).

SPRINKLERTYPER BOLIG:

▶ - Side montert sprinklerhode på vegg (Sidewall)

Viking VK486 eller tilsvarende

Quick repsons

Temperaturgense vanlig, 55-77 grader C.

K-faktor = 58 LPM/bar^(1/2)

NB! ØVRIGE ER TEKSTET MED V1 OG SKAL HA FØLGENDE EGENSKAPER:

Viking VK460 eller tilsvarende

K-faktor = 84 LPM/bar^(1/2)

Quick repsons

Temperaturgense vanlig, 55-77 grader C.

▷ - Side montert sprinklerhode på vegg (Sidewall), DRY-TYPE (Balkonger)

Sidewall - TYCO LFII Dry-Type eller tilsvarende

K-faktor = 63 LPM/bar^(1/2)

Quick repsons

Temperaturgense vanlig, 55-77 grader C.

Rev	Revisjon	Utførende	Kontr/sign	Dato
00	Som bygget	TG	MB	26.06.2015

Prosjektnavn: Stovner senter 14-16

Prosjekt nr.: 2773005

05-007-V-P-0332-1 00

Tegningsnummer	Etasje/Plan	Fag	Type	NS3451	Løpenr	Rev

Tegningsprodusent:

- ARK:
- RIB:
- LARK:
- FDV:
- RIE:
- ☒ RIV:
- BRA:
- _____

Kontaktinformajon

Reinertsen A/S, Lilleakerveien 8, 0283 Oslo, Tlf: 815 52 100

Opprettet av	Dato opprettet	Arkstørrelse	Målestokk
MB	26.06.2014	ISO A1	1 : 100

Prosjektfase: Som bygget

Anbudstegning ☐ Arbeidstegning ☐ As-built ☒

RÅDGIVER: REINERTSEN

BYGGHERRE: BOLIGBYGG Oslo kommune Boligbygg Oslo KF

Tegningsnavn: PLAN 7. ETASJE - SPRINKLER

Prosjektnavn: Stovner senter 14-16

Filnavn: 05-007-V-P-0332-1

REV: 00