


TEGNINGSLISTE

Dato:28.09.2026

[illegible]

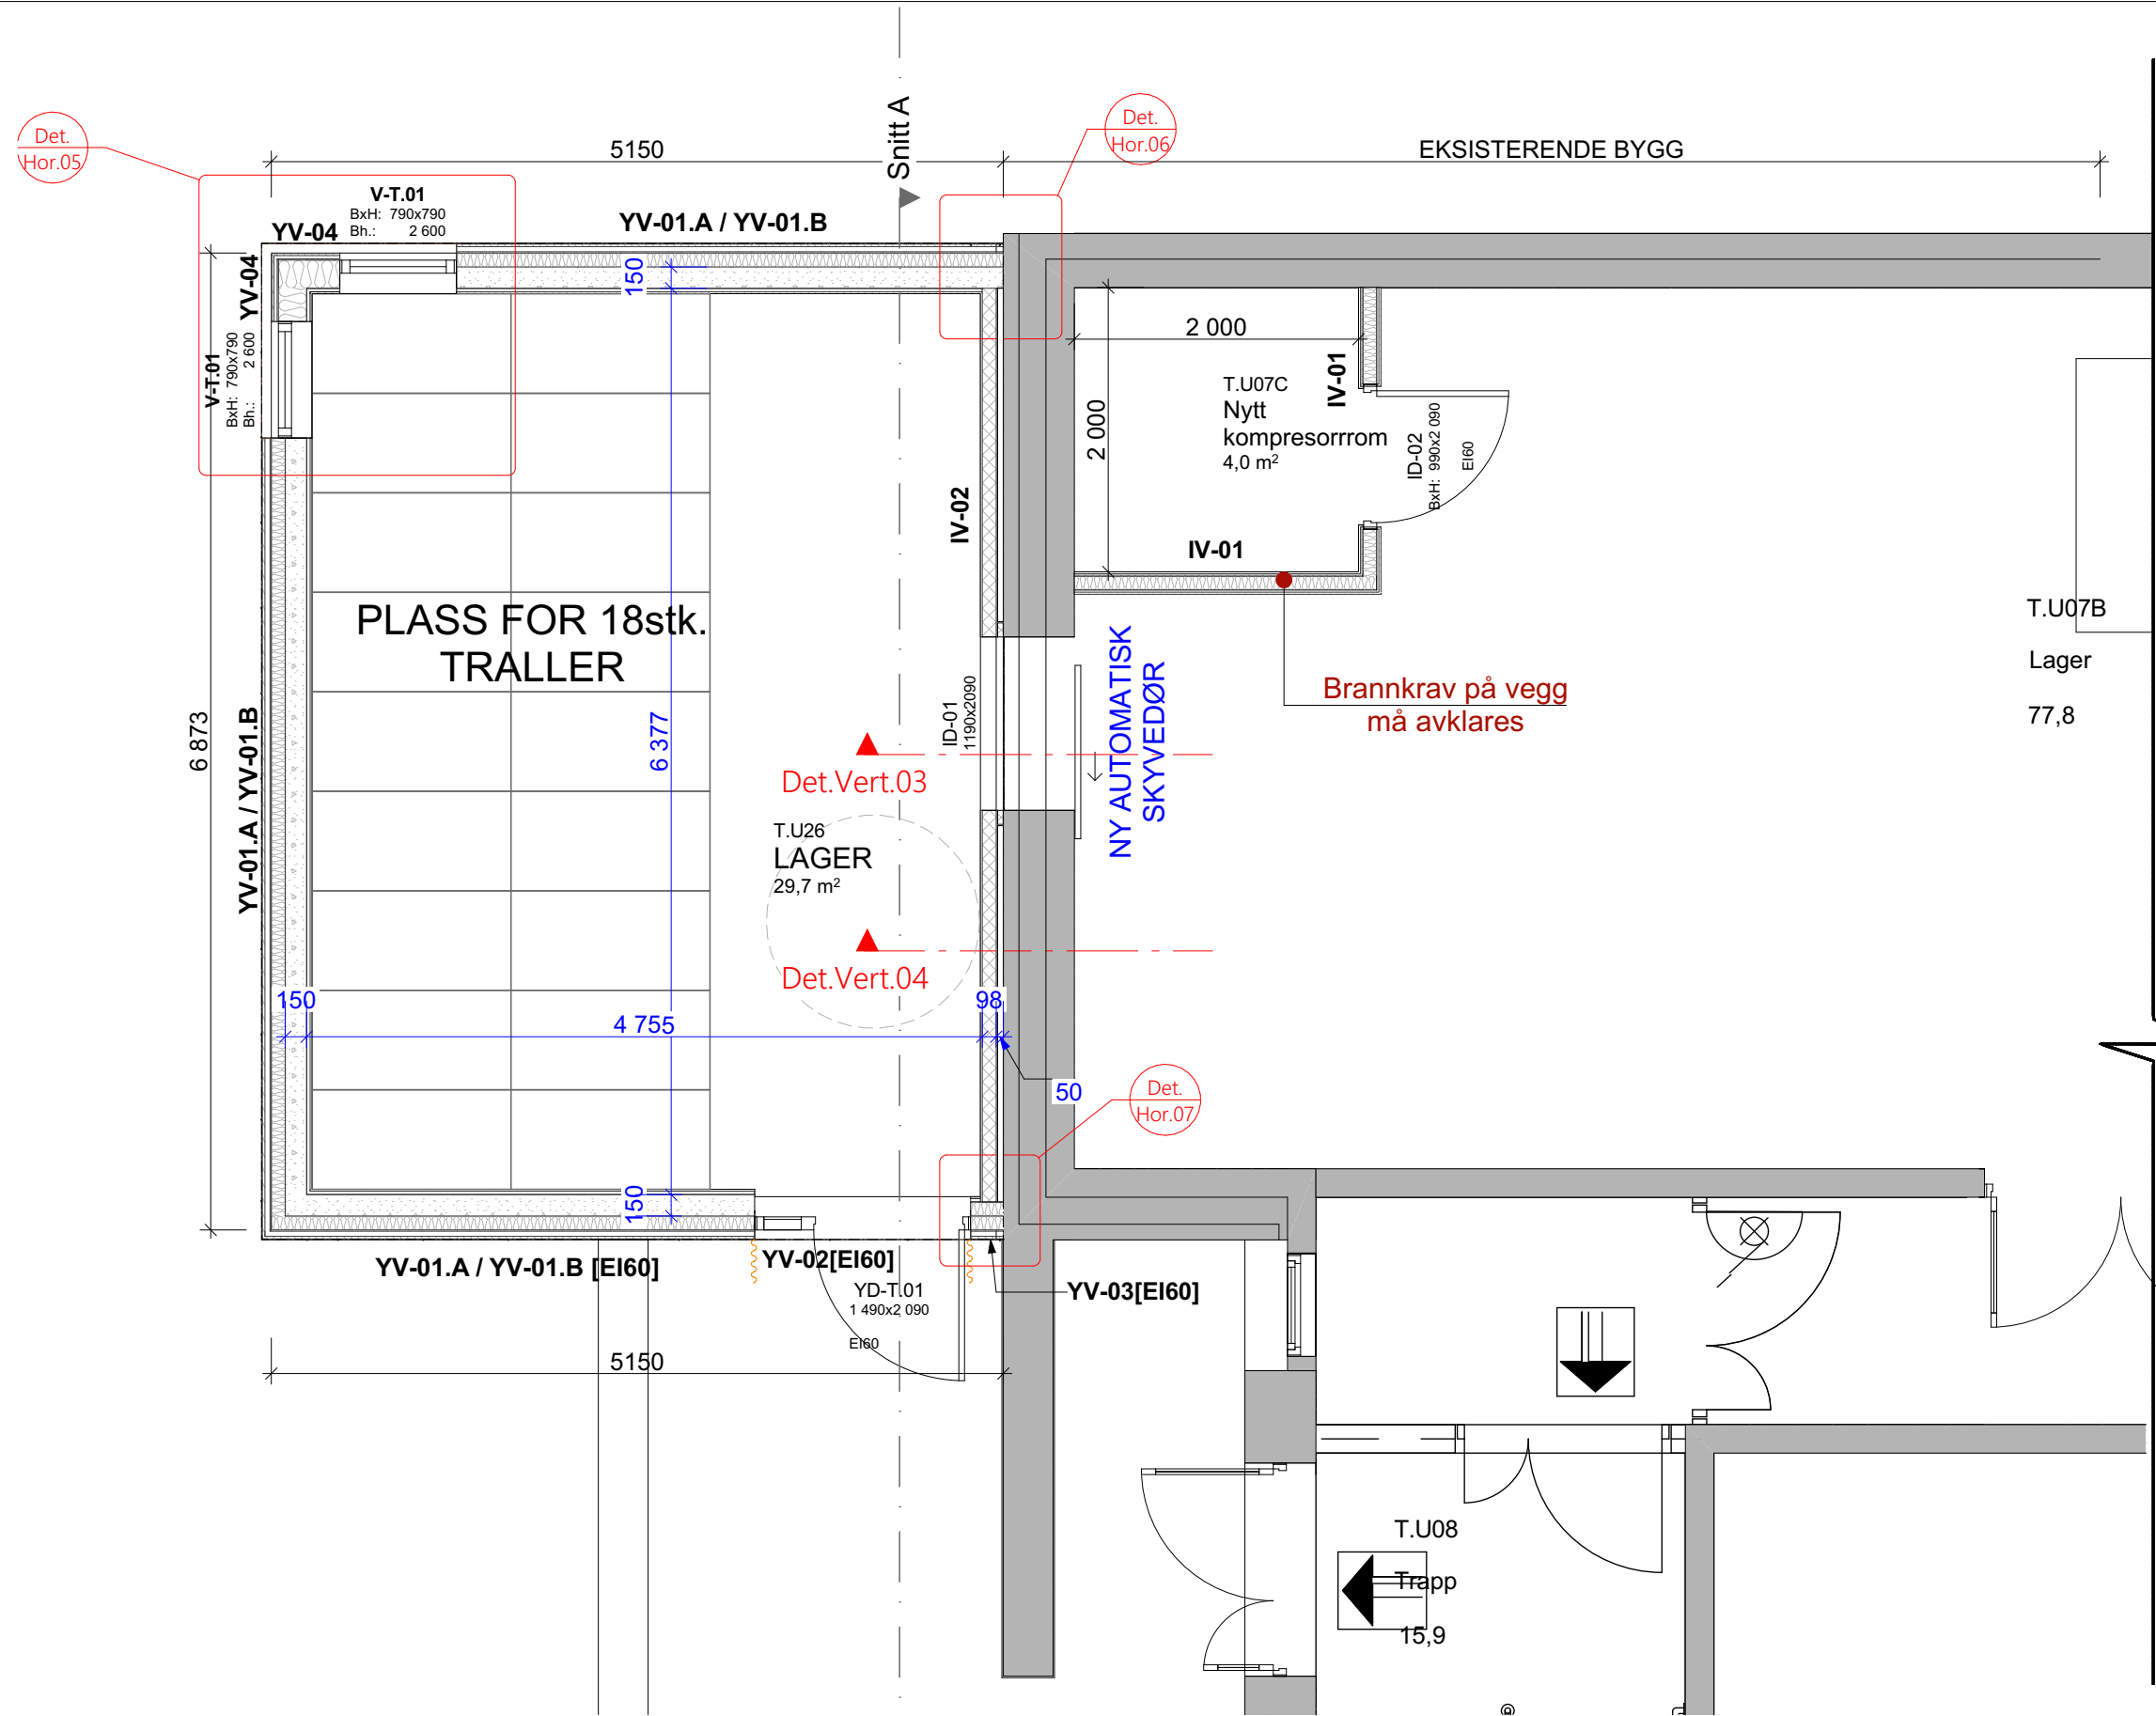

TYPEVEGGER	
YTTERVEGGER	
	YV-01.A [EI60] Yttervegg - Betongvegg 10mm grunnmursplate 100mm trykkfast isolasjon (EPS) 150mm Betong 23x48mm trelekker Innvendig plater
	YV-01.B [EI60] Yttervegg - Betongvegg Båndekning kledning(farge må avklares med ARK) 18mm kryssfiner 36x48mm vertikal trelekker (luftelag) 9mm vindsperre 98x48mm trestender m/100mm isolasjon 150mm Betong 0,2mm diff.tett plast(dampsperre) 23x48mm trelekker Innvendig plater
	YV-02 [EI60] Yttervegg Båndekning kledning(farge må avklares med ARK) 18mm kryssfiner 36x48mm vertikal trelekker (luftelag) 9mm vindsperre oppbygging iht. brannkrav Innvendig plater
	YV-03 [EI60] Yttervegg Plannja båndekning kledning(farge må avklares med ARK) 18mm kryssfiner 36x48mm vertikal trelekker (luftelag) 9mm vindsperre oppbygging iht. brannkrav 23x48mm trelekker Innvendig plater
	YV-04 Yttervegg - Trevegg Plannja båndekning kledning(farge må avklares med ARK) 15mm kryssfiner 23x48mm vertikal trelekker (luftelag) 9mm vindsperre 198x48mm trestender m/100mm mineralull isolasjon 0,2mm diff.tett plast(dampsperre) 23x48mm trelekker Innvendig plater
INNERVEGGER	
	IV-01 [EI60] (må avklares) Innervegg 15mm branngipsplate 15mm branngipsplate 98x48mm trestender m/100mm mineralull isolasjon 15mm branngipsplate 15mm branngipsplate
	IV-02 (må avklares) Innervegg 50mm leker i aluminium/stål Grunnmursplate 98x48mm trestender m/100mm isolasjon Innvendig plater

NB! IKKE ARBEIDSTEGNING



--	--	

**NB! Oppdatere/nye overflater innenfor markert områder:
Gulv, Vegg, Himling**

NB! IKKE ARBEIDSTEGNING

[illegible]

NB! IKKE ARBEIDSTEGNING

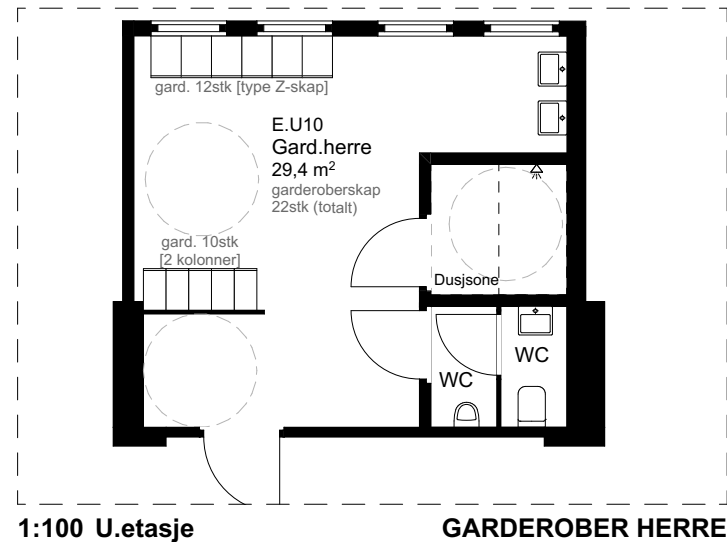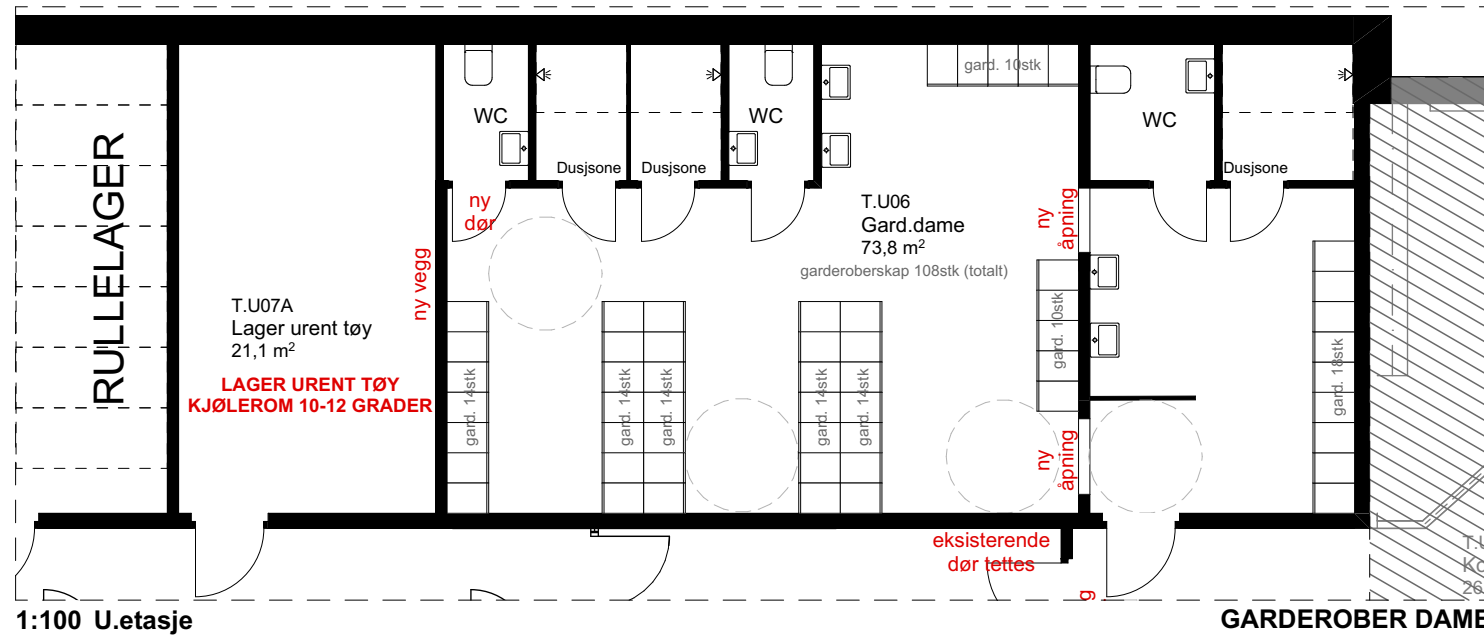

--	--	

[illegible]

OMBYGNING AV DAME-GARDEROBE, PRODUKSJON OG LAGER OG NYTT TILBYGG

ETABLERING AV NY HERREGARDEROBE


**NB! Oppdatere/nye overflater innenfor markert områder:
Gulv, Vegg, Himling**

MALING: VEGGER

MALING: VEGGER + U.K. DEKKER


NB! IKKE ARBEIDSTEGNING

[illegible]

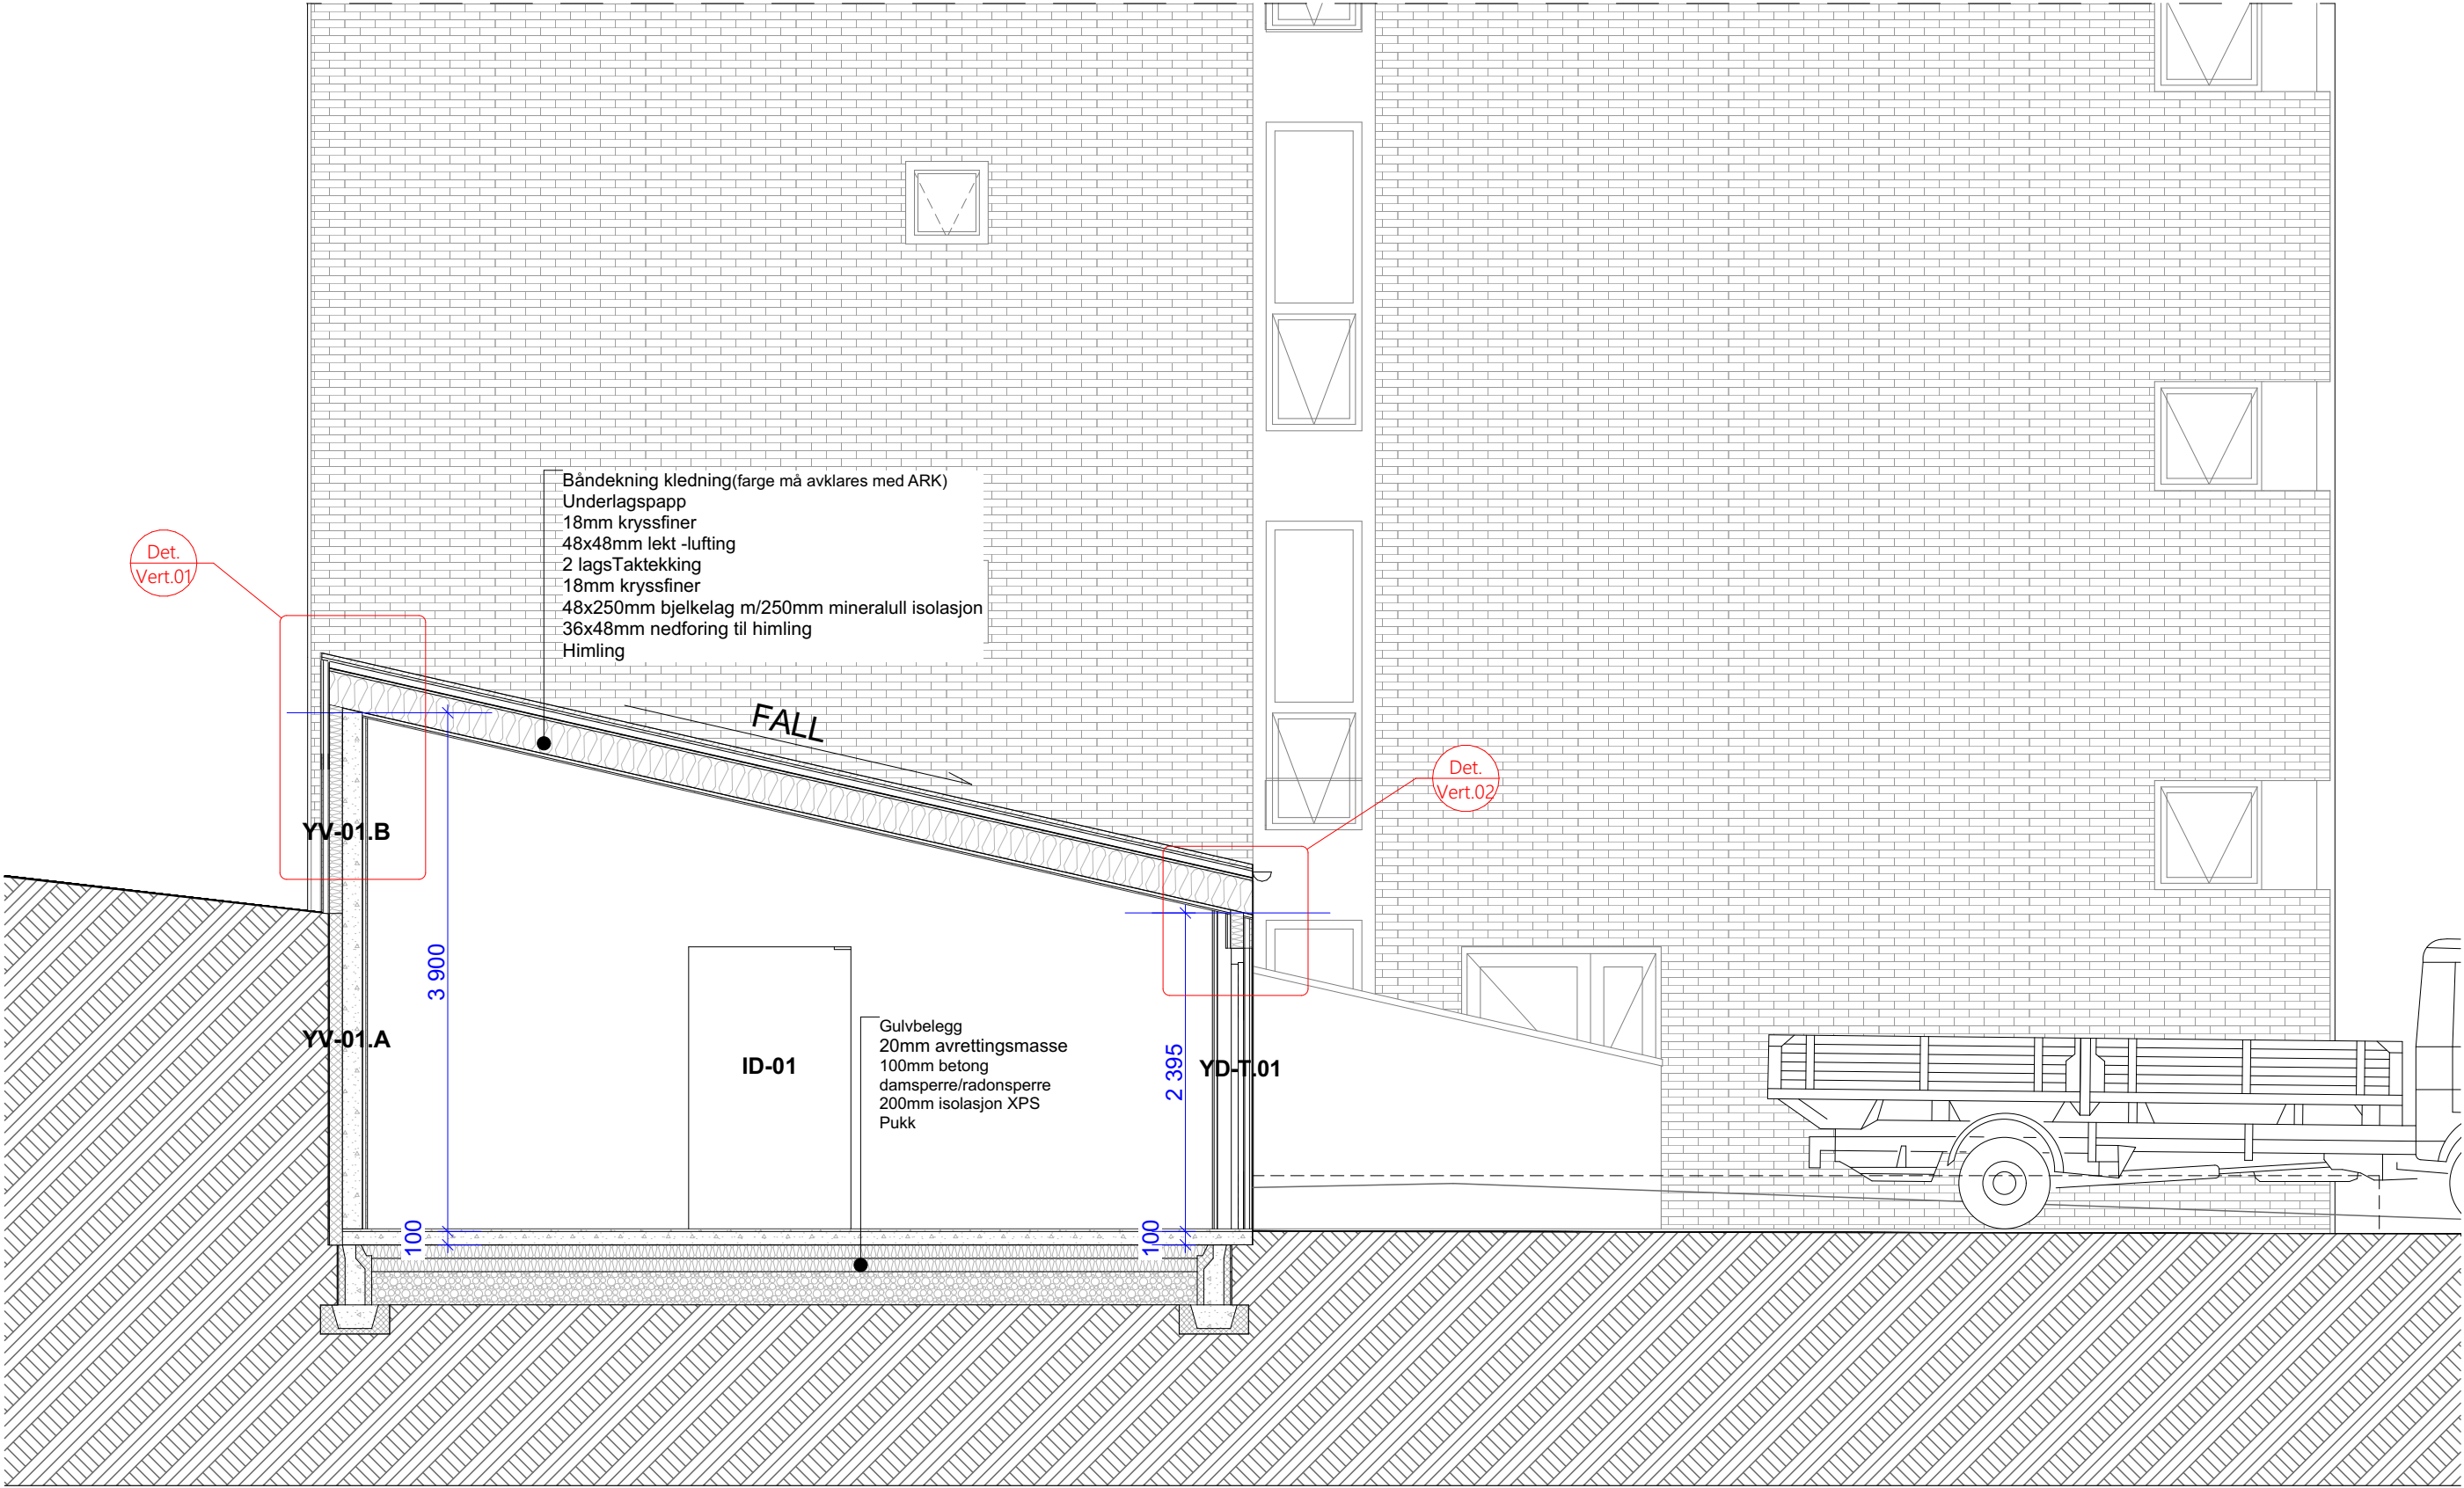


NB! IKKE ARBEIDSTEGNING


																																																																																																																																																																																																																																																																																																																																																																																																																																																																																																																																																																																																																																																																																																																																																																																																																																																																																																																																																																																																																																																																																																																																																																																																																																																																																																																																																																																																																							</
--	--	----

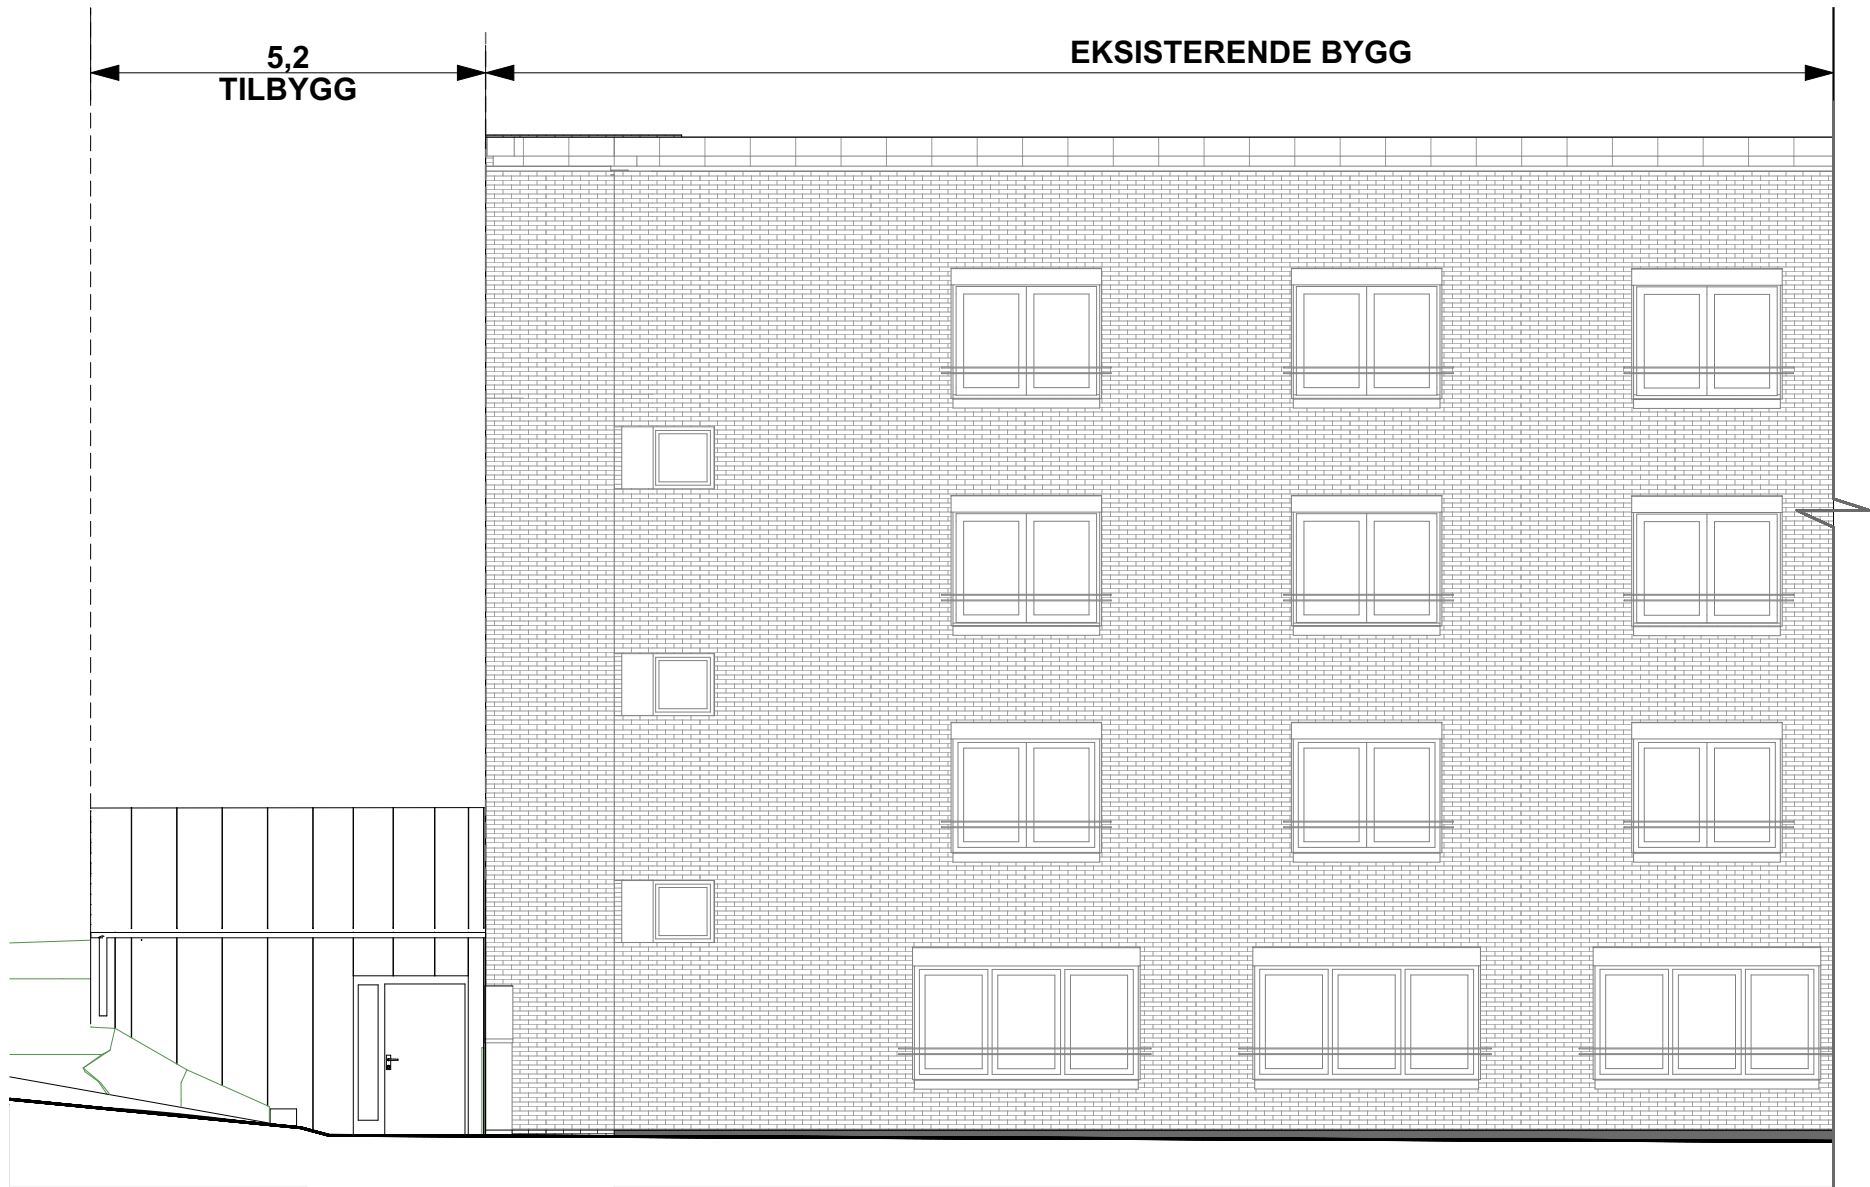


				Tiltakshaver		Dato		Mål:	A4	Ark	Kontroll	ADAPT arkitekter AS	
				Porsgrunn kommune		28.09.2026		1:100		UO/HN	RS	Porsgrunnsveien 188, NO-3735 Skien	
				Prosjekt		Innhold						post@adaptarkitekter.no www.adaptarkitekter.no	
				Frednes Vaskeri		Fase: Anbudstegning		Gnr./Bnr.: 200/3296		Fasade Nordvest		Prosjektnr.: 2624	
												Tegningsnr.: A200 40 001	
												Rev	
REV.	NR	ENDRING		DATO	ARK KONTR GODKJ								

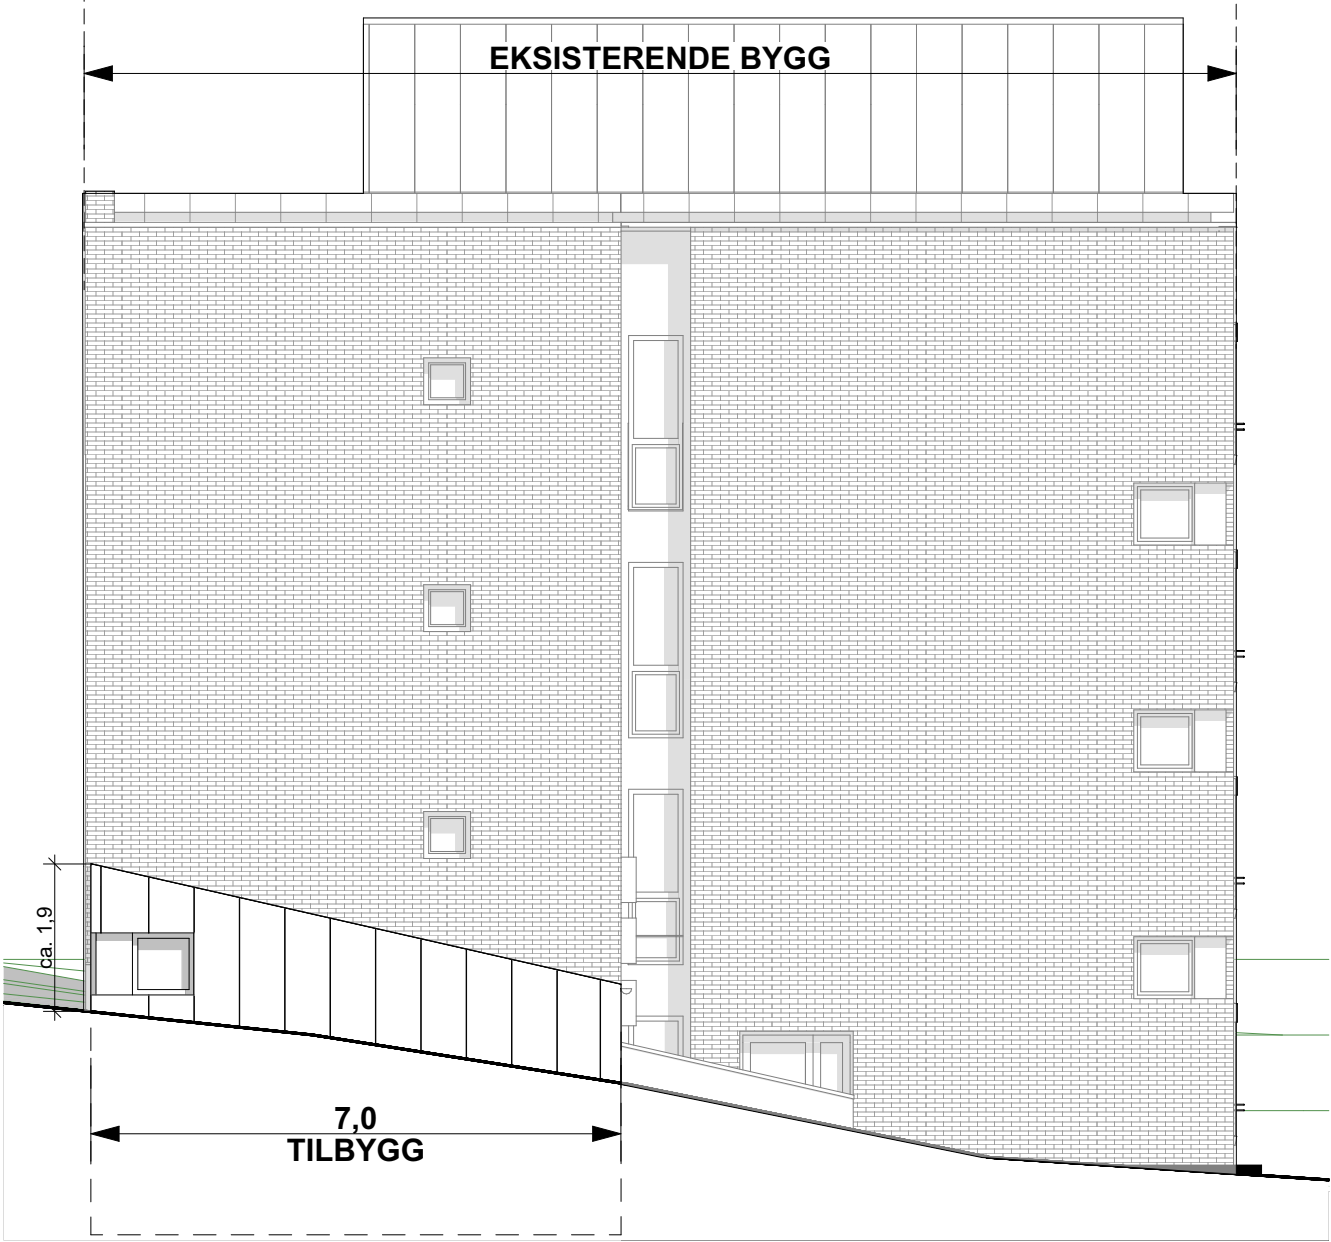

				Tiltakshaver		Dato		Mål:	A4	Ark	Kontroll	ADAPT arkitekter AS	
				Porsgrunn kommune		28.09.2026		1:100		UO/HN	RS	Porsgrunnsveien 188, NO-3735 Skien	
				Prosjekt		Innhold						post@adaptarkitekter.no www.adaptarkitekter.no	
				Frednes Vaskeri		Fase: Anbudstegning		Gnr./Bnr.: 200/3296		Fasade Nordøst		Prosjektnr.: 2624	
												Tegningsnr.: A200 40 002	
												Rev	
REV.	NR	ENDRING		DATO	ARK KONTR GODKJ								

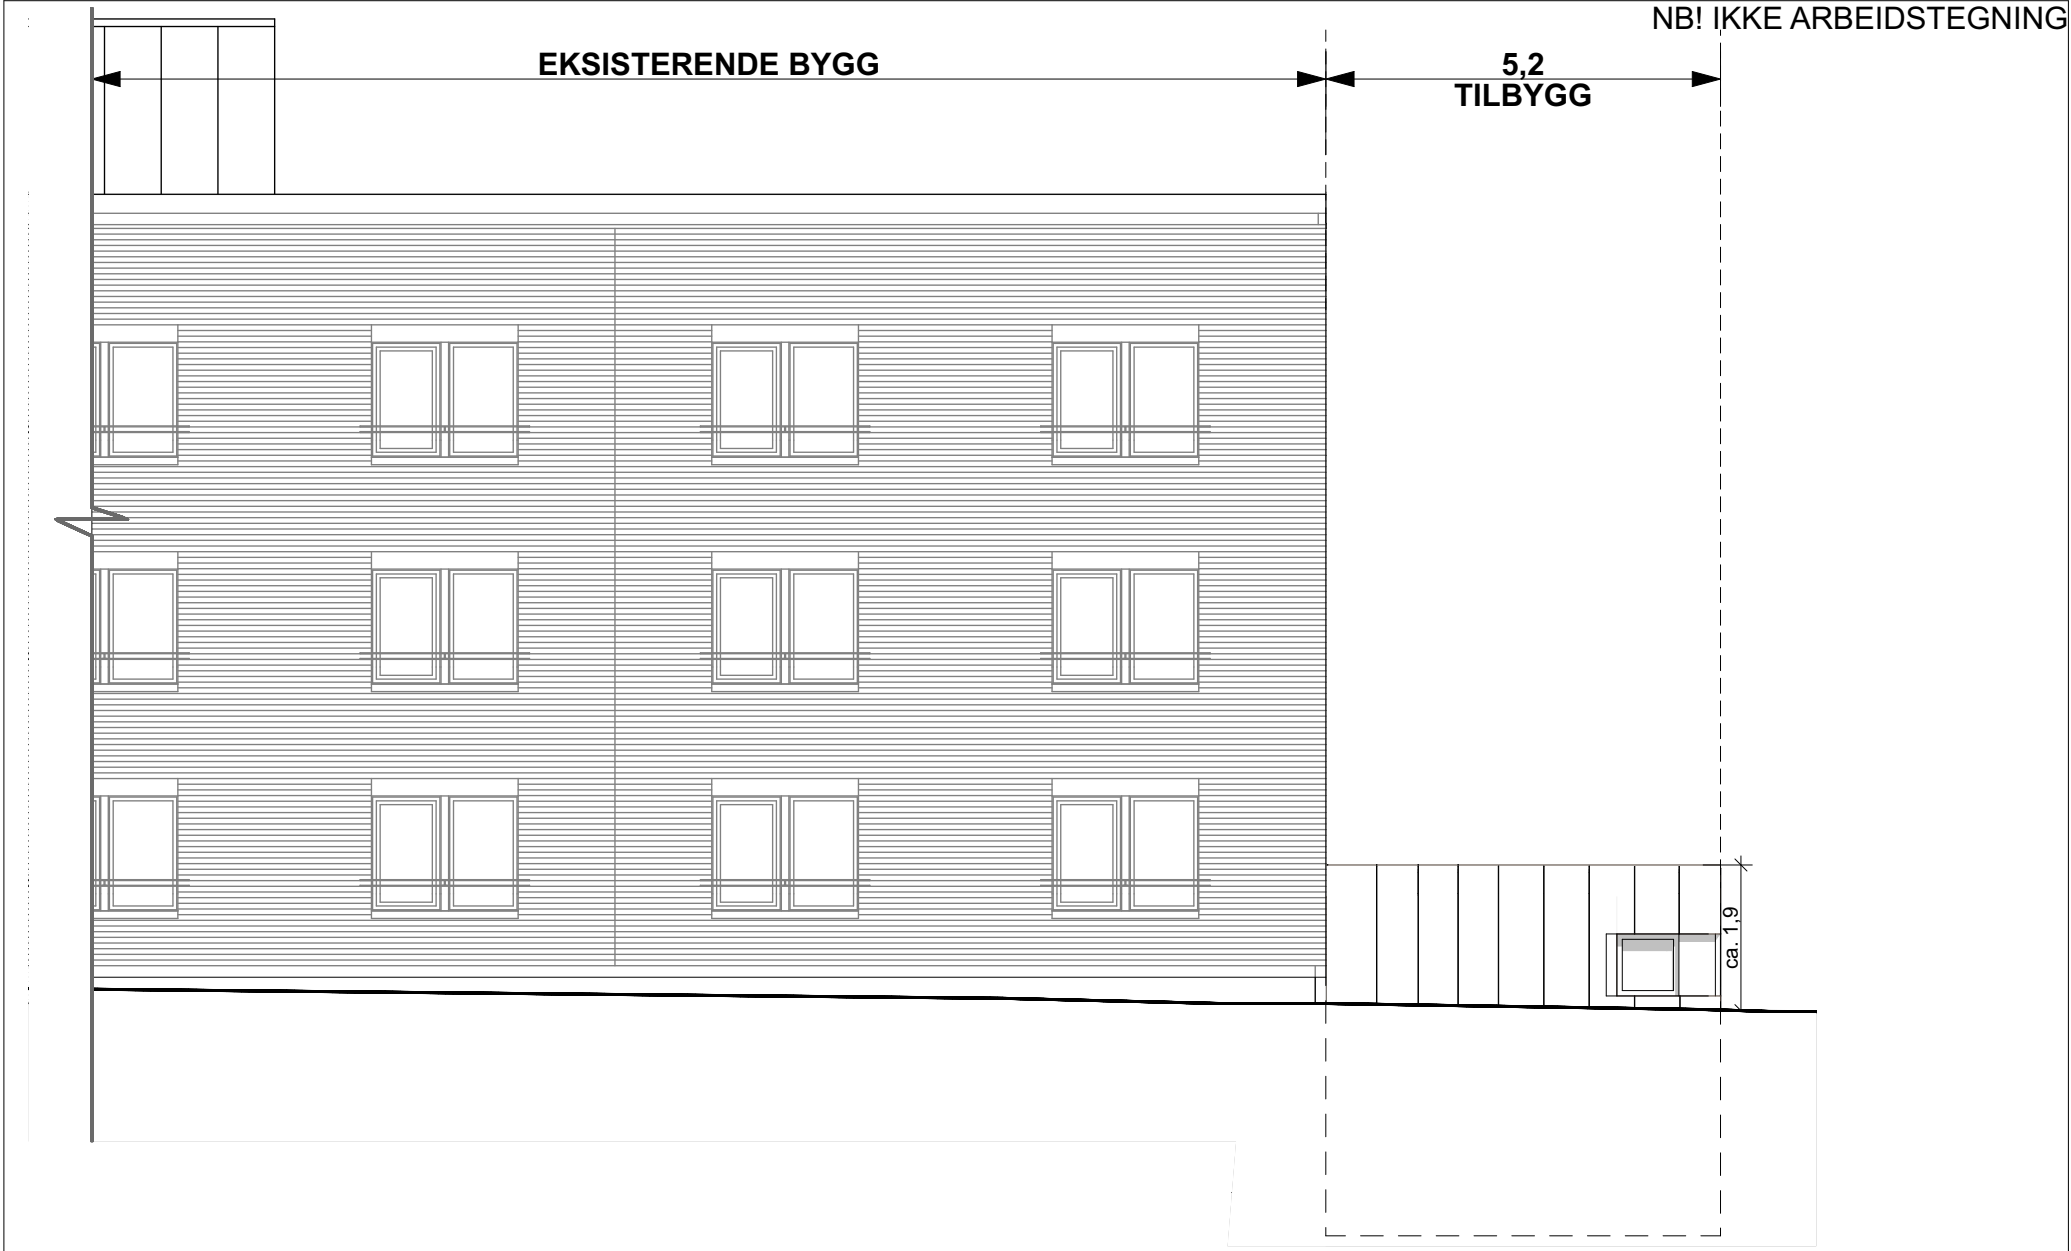

				Tiltakshaver		Dato		Mål:	A4	Ark	Kontroll	ADAPT arkitekter AS	
				Porsgrunn kommune		28.09.2026		1:100		UO/HN	RS	Porsgrunnsveien 188, NO-3735 Skien	
				Prosjekt		Innhold						post@adaptarkitekter.no www.adaptarkitekter.no	
				Frednes Vaskeri		Fase: Anbudstegning		Gnr./Bnr.: 200/3296		Fasade Sørøst		Prosjektnr.: 2624	
												Tegningsnr.: A200 40 003	
												Rev	
REV.	NR	ENDRING		DATO	ARK KONTR GODKJ								

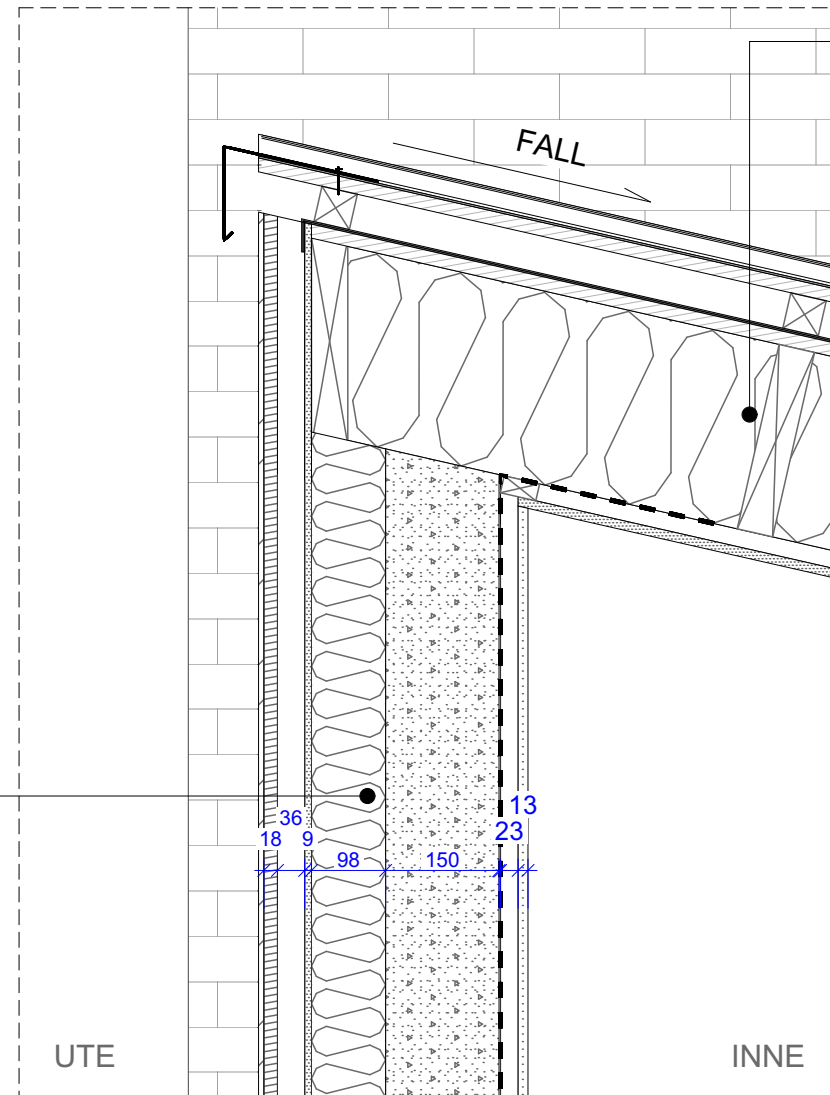

TAK

Båndekning kledning(farge må avklares med ARK)
Underlagspapp
18mm kryssfiner
48x48mm lekt -lufting
2 lagsTaktekking
18mm kryssfiner
48x250mm bjelkelag m/250mm mineralull isolasjon
36x48mm nedføring til himling
Himling


YTTERVEGG

Båndekning kledning(farge må avklares med ARK)
18mm kryssfiner
36x48mm vertikal trelekter (luftelag)
9mm vindsperre
98x48mm trestender m/100mm isolasjon
150mm Betong
0,2mm diff.tett plast(damsperre)
23x48mm trelekter
Innvendig plater

							Tiltakshaver	Dato	Mål:	A4	Ark	Kontroll	ADAPT arkitekter AS	
							Porsgrunn kommune	28.09.2026	1:10		UO/HN	RS	Porsgrunnsveien 188, NO-3735 Skien	
							Prosjekt	Innhold				Projektnr.:	Tegningsnr.:	Rev
							Frednes Vaskeri					2624	A200 51 001	
REV.	NR	ENDRING		DATO	ARK	KONTR	GODKJ.	Fase: Anbudstegning	Gnr./Bnr.: 200/3296	Det. Vert. 01				

TAK


Båndekning kledning(farge må avklares med ARK)
Underlagspapp
18mm kryssfiner
48x48mm lekt -lufting
2 lagsTaktekking
18mm kryssfiner
48x250mm bjelkelag m/250mm mineralull isolasjon
36x48mm nedføring til himling
Himling

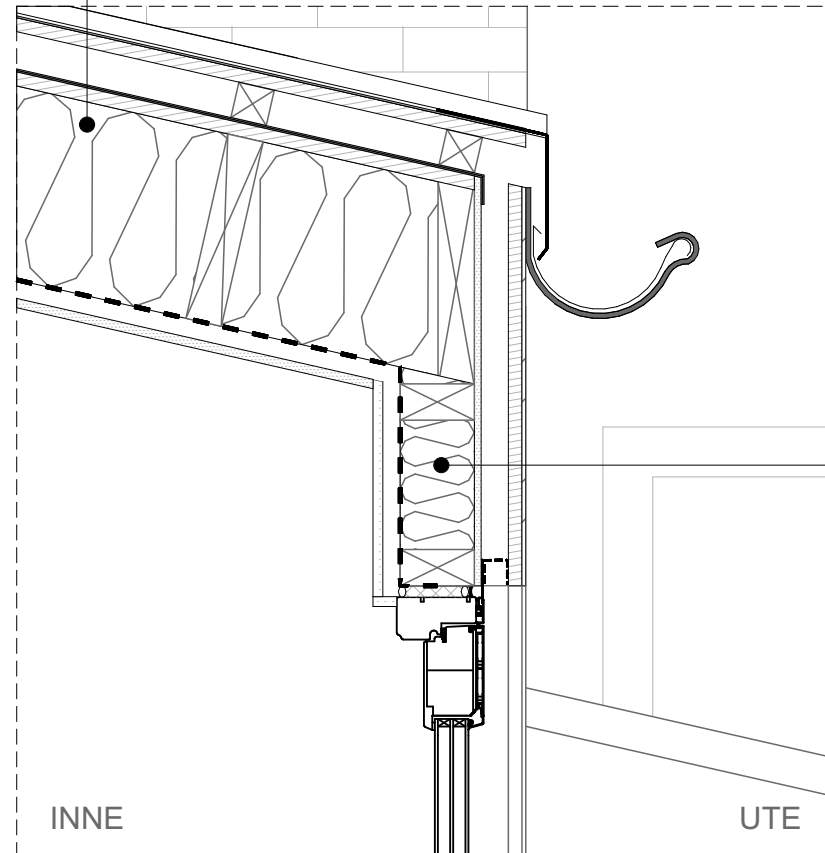**YTTERVEGG [EI60]**

Båndekning kledning(farge må avklares med ARK)
18mm kryssfiner
36x48mm vertikal trelekter (luftelag)
9mm vindsperre
oppbygging ifht. brannkrav
23x48mm trelekter
Innvendig plater


						Tiltakshaver Porsgrunn kommune	Dato	Mål:	A4	Ark	Kontroll	ADAPT arkitekter AS
						Prosjekt	28.09.2026	1:10		UO/HN	RS	Porsgrunnsveien 188, NO-3735 Skien
						Frednes Vaskeri	Innhold				Projektnr.: 2624	Tegningsnr.: A200 51 002
						Fase: Anbudstegning	Gnr./Bnr.: 200/3296	Det.	Vert.02			Rev
REV.	NR	ENDRING				DATO	ARK	KONTR	GODKJ			

NB! IKKE ARBEIDSTEGNING

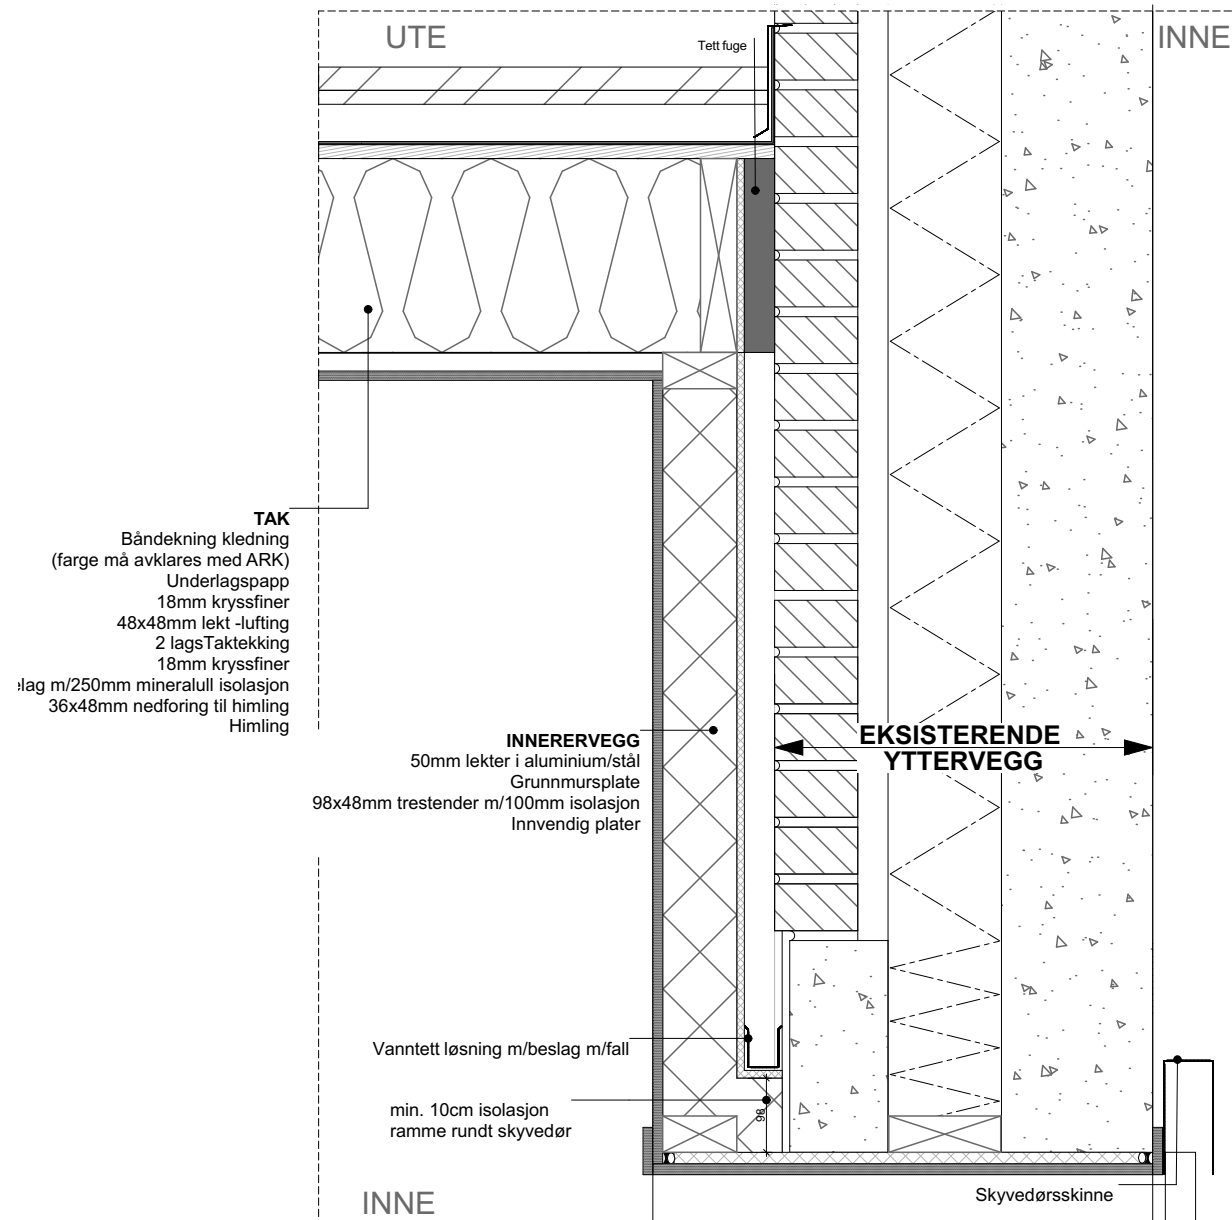

							Tiltakshaver	Dato	Mål:	A4	Ark	Kontroll	ADAPT arkitekter AS
							Porsgrunn kommune	28.09.2026	1:10		UO/HN	RS	Porsgrunnsveien 188, NO-3735 Skien
							Prosjekt	Innhold				Prosjektnr.: 2624	Tegningsnr.: A200 51 003
							Frednes Vaskeri	Det. Vert.03					Rev
REV.	NR	ENDRING					Fase: Anbudstegning	Gnr./Bnr.: 200/3296					
			DATO	ARK	KONTR	GODKJ							

NB! IKKE ARBEIDSTEGNING

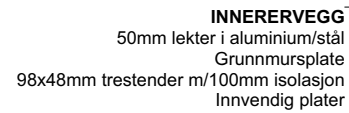


Gulvbelegg
20mm avrettingsmasse
100mm betong
dampsperre/radonsperre
200mm isolasjon XPS
Pukk

Løs leca

EKSISTERENDE YTTERVEGG

EKSISTERENDE GULV:

						Tiltakshaver Porsgrunn kommune	Dato	Mål:	A4	Ark	Kontroll	ADAPT arkitekter AS
						Prosjekt	28.09.2026	1:10		UO/HN	RS	Porsgrunnsveien 188, NO-3735 Skien
						Frednes Vaskeri	Innhold				Projektnr.: 2624	post@adaptarkitekter.no www.adaptarkitekter.no
						Fase: Anbudstegning	Gnr./Bnr.: 200/3296	Det.	Vert.04		Tegningsnr.: A200 51 004	Rev
REV.	NR	ENDRING		DATO	ARK KONTRGODKJ							

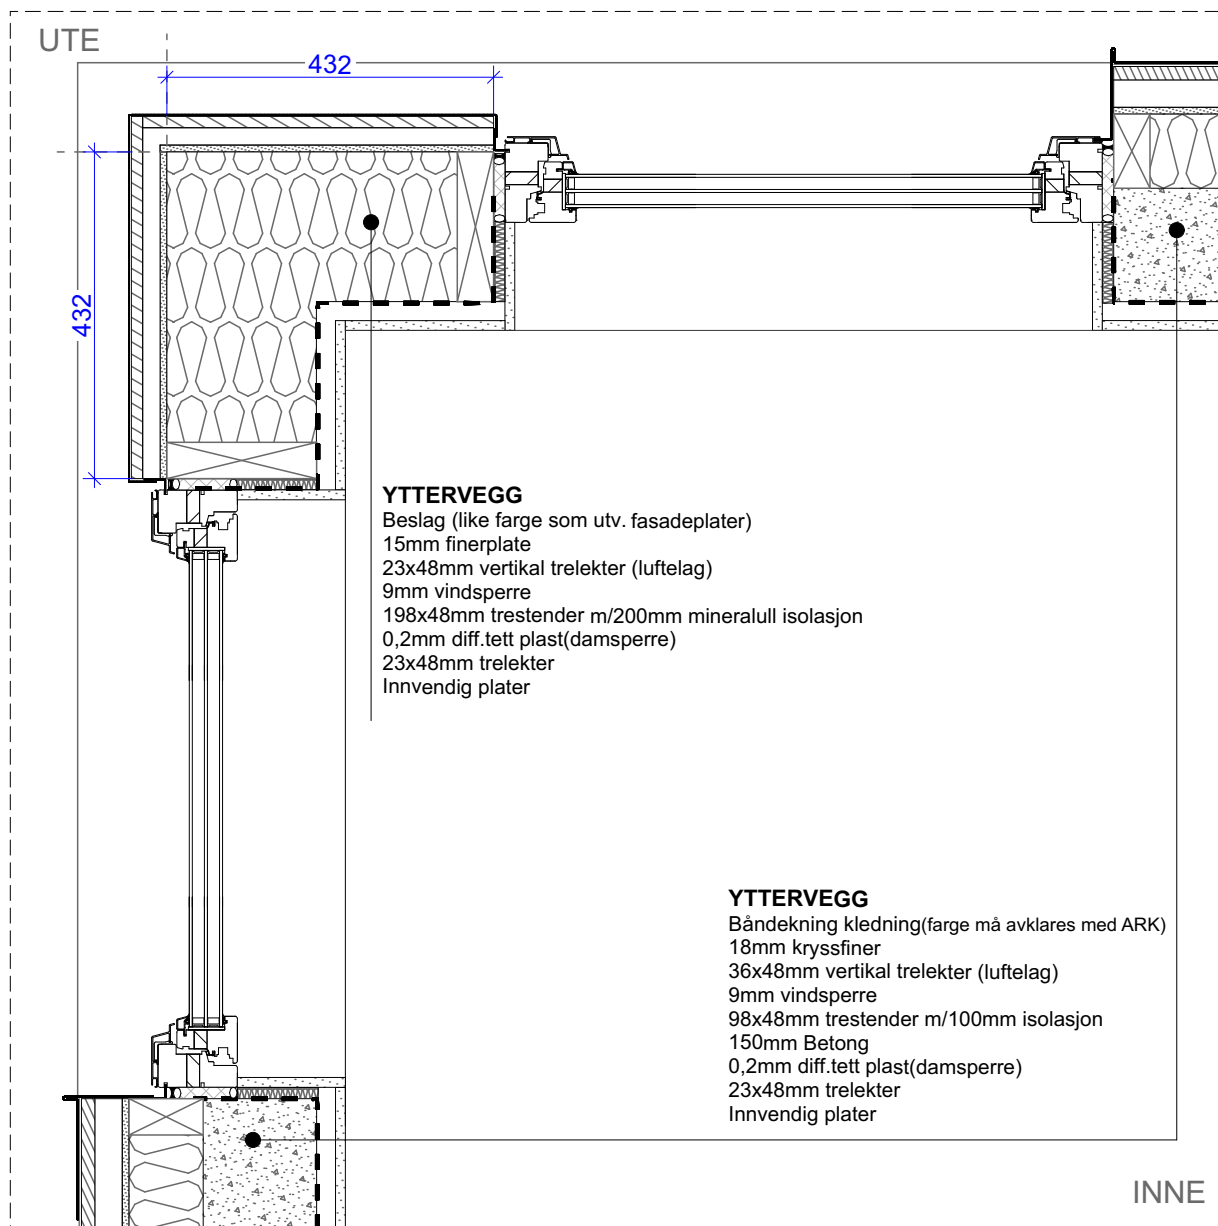


																																																																																																																																																																																																																																																																																																																																																																																																																																																																																																																																																																																																																																																																																																																																																																																																																																																																																																																																																																																																																																																																																																																																																																																																																																																																																																																																																																																																																					</
--	--	----

YTTERVEGG


Fasadeplater av stål(farge må avklares med ARK)
18mm kryssfiner
36x48mm vertikal trelekter (luftelag)
9mm vindsperre
98x48mm trestender m/100mm isolasjon
150mm Betong
0,2mm diff.tett plast(damsperre)
23x48mm trelekter
Innvendig plater

INNERERVEGG

50mm leker i aluminium/stål
Grunnmursplate
98x48mm trestender m/100mm isolasjon
Innvendig plater









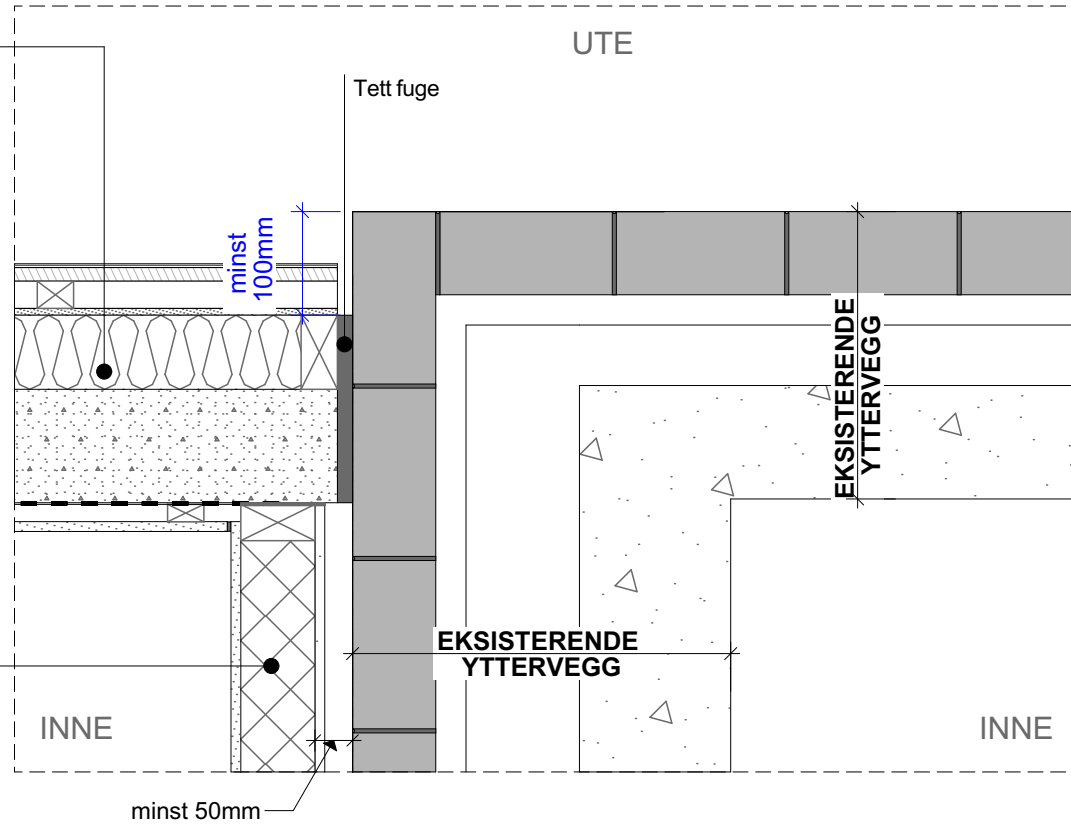


						Tiltakshaver	Dato	Mål:	A4	Ark	Kontroll	ADAPT arkitekter AS
						Porsgrunn kommune	28.09.2026	1:10		UO/HN	RS	Porsgrunnsveien 188, NO-3735 Skien
						Prosjekt	Innhold					post@adaptarkitekter.no www.adaptarkitekter.no
						Frednes Vaskeri					Prosjektnr.: 2624	Tegningsnr.: A200 52 006
						Fase: Anbudstegning	Gnr./Bnr.: 200/3296	Det. Hor.06				Rev
REV.	NR	ENDRING				DATO	ARK	KONTR	GODKJ			

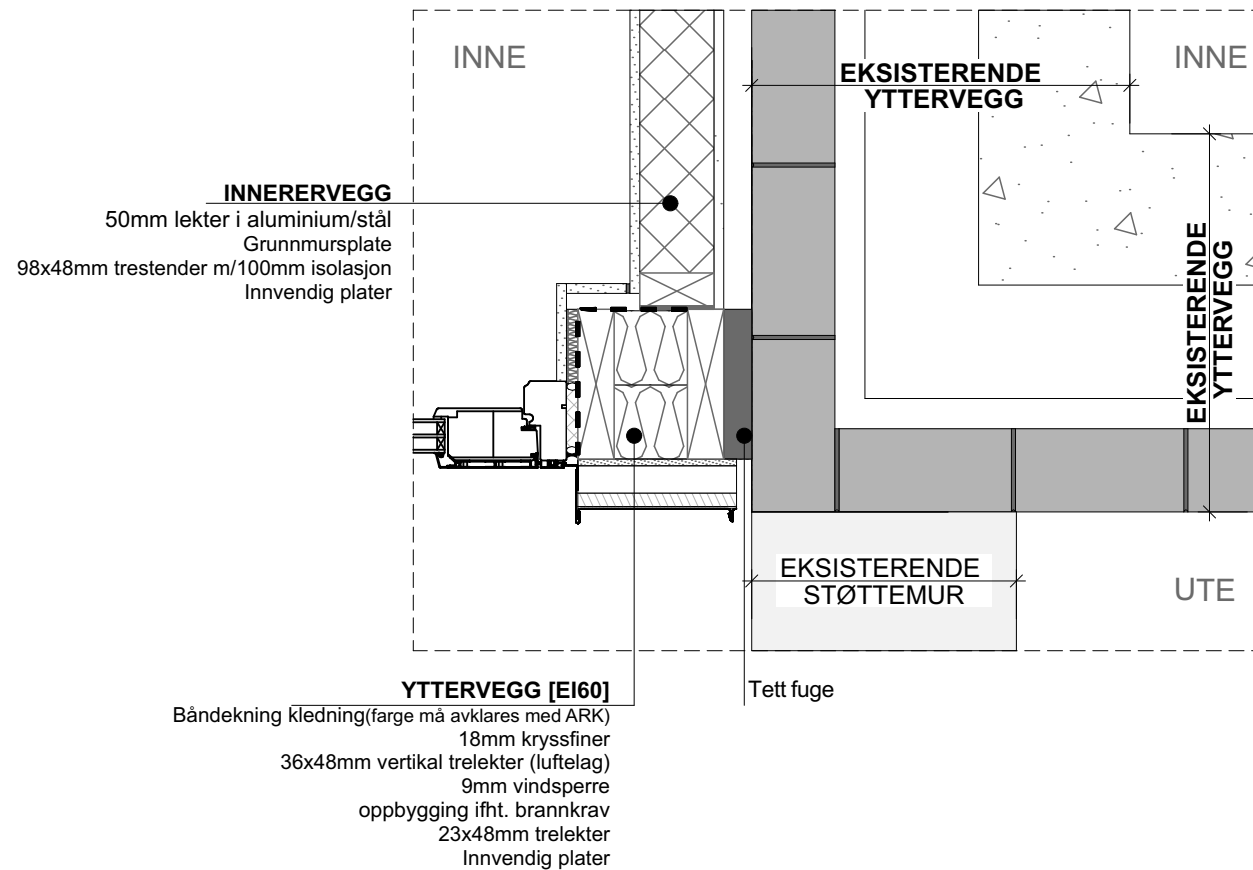

						Tiltakshaver	Dato	Mål:	A4	Ark	Kontroll	ADAPT arkitekter AS
						Porsgrunn kommune	28.09.2026	1:10		UO/HN	RS	Porsgrunnsveien 188, NO-3735 Skien
						Prosjekt	Innhold					post@adaptarkitekter.no www.adaptarkitekter.no
						Frednes Vaskeri					Prosjektnr.: 2624	Tegningsnr.: A200 52 007
						Fase: Anbudstegning	Gnr./Bnr.: 200/3296	Det. Hor.07				Rev
REV.	NR	ENDRING				DATO	ARK	KONTR	GODKJ			

DØRSKJEMA

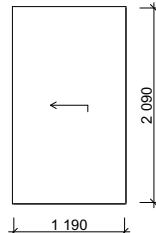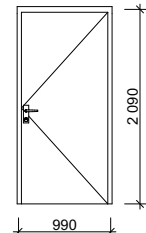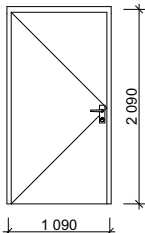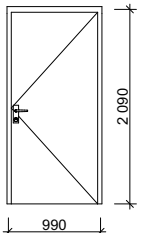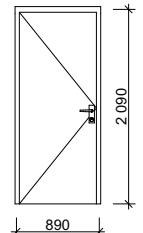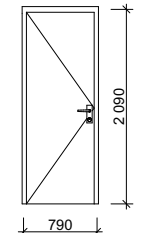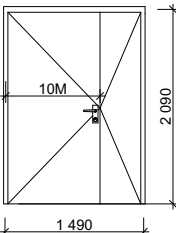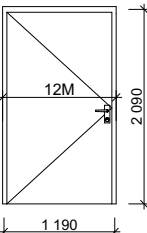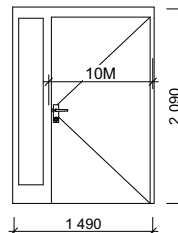
ID	ID-01	ID-02	ID-03	ID-04	ID-05	ID-06	ID-07	ID-08	YD-T.01	
Slagretning	(1)	H (1)	V (1)	H (1), V (1)	V (1)	V (1)	V (1)	V (1)	H (1)	
Åpningstype	Utvendig skyve	Sidehengslet	Sidehengslet	Sidehengslet	Sidehengslet	Sidehengslet	Sidehengslet	Sidehengslet	Sidehengslet	
Antall	1	1	1	2	1	1	1	1	1	
Rev. ID	<Undefined>	<Undefined>	<Undefined>	<Undefined>	<Undefined>	<Undefined>	<Undefined>	<Undefined>	<Undefined>	
        										
Størrelse	B=	1 190	990	1 090	990	890	790	1 490	1 190	1 490
	H=	2 090	2 090	2 090	2 090	2 090	2 090	2 090	2 090	2 090
Brannkrav		EI60						EI60C [ref. RIBr]	EI30C [ref. RIBr]	EI60
Lydkrav										
U-verdi										≤ 0,80 W/m2K
Funksjon	Innvendig - enføyet dør - utenpåliggende skyvedørerslagdør med automatikk	Innvendig - enføyet slagdør	Innvendig - enføyet slagdør	Innvendig - enføyet slagdør	Innvendig - enføyet slagdør	Innvendig - enføyet slagdør	Innvendig - enføyet slagdør m/ sidefelt	Innvendig - 1 føyet slagsdør (rømningsdør)	Utvendig - enføyet slagdør med glassfelt	
Terskel	HC terskel	HC terskel	HC terskel	HC terskel	HC terskel	HC terskel	HC terskel	HC terskel	HC terskel	
Glass										
Hengsler	standard fra leverandør	standard fra leverandør	standard fra leverandør	standard fra leverandør	standard fra leverandør	standard fra leverandør	standard fra leverandør	standard fra leverandør	standard fra leverandør	
Karm	massivtre	massivtre	massivtre	massivtre	massivtre	massivtre	massivtre	stål	aluminium	
Overlate karm	Tredør m/høytrykkslaminat	Tredør m/høytrykkslaminat	Tredør m/høytrykkslaminat	Tredør m/høytrykkslaminat	Tredør m/høytrykkslaminat	Tredør m/høytrykkslaminat	Tredør m/høytrykkslaminat	Pulverlakkert	pulverlakkert	
Dørblad	kompakt tredør	kompakt tredør	kompakt tredør	kompakt tredør	kompakt tredør	kompakt tredør	kompakt tredør	stål	aluminium og glass	
Låskasse	standard fra leverandør	standard fra leverandør	standard fra leverandør	standard fra leverandør	standard fra leverandør	standard fra leverandør	standard fra leverandør	standard fra leverandør	standard fra leverandør	
Håndtak	standard fra leverandør	standard fra leverandør	standard fra leverandør	standard fra leverandør	standard fra leverandør	standard fra leverandør	standard fra leverandør	standard fra leverandør	standard fra leverandør	
Anmerkning	til lager (tilbygget)	Til nytt tekniskrom (brannkrav må kontrolleres)	i korridor T.U01a	Til dusj og WC (i Gard. herre, rom nr. E.U10)	til WC (i Gard. herre, rom nr. E.U10)	til WC (i Gard. dame, rom nr. T.U06)	i korridor T.U01a og T.U01b	rømningsdør m/rømningskopp mellom T.U02 og T.U14	Til tilbygget	

NB!

- Utvendig/innvendig fargekode må avklares.
- Brannkrav og lydkrav må kontrolleres.

						Tiltakshaver Porsgrunn kommune	Dato	Mål:	A4	Ark	Kontroll	ADAPT arkitekter AS
						Prosjekt	28.09.2026			UO/HN	RS	Porsgrunnsveien 188, NO-3735 Skien
						Frednes Vaskeri	Innhold					post@adaptarkitekter.no www.adaptarkitekter.no
						Fase: Anbudstegning	Gnr./Bnr.: 200/3296				Prosjektnr.: 2624	Tegningsnr.: A200 61 U.001
REV.	NR	ENDRING		DATO	ARK	KONTR	GODKJ					Rev

VINDUSKJEMA

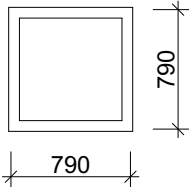
ID	V-T.01		
Antall	2		
Orientation			
			
Størrelse	B=	790	
	H=	790	
Brannkrav			
Lydkrav			
U-verdi	≤ 0,80 W/m2K		
Funksjon	Fastkarm		
Glass	Isolertglass (klart) sikkerhetsglass		
Hengsler	Standard fra leverandør		
Karm	Tre m/ alu-beslag utvendig		
Overflate karm	Tre		
Ramme	Tre m/ alu-beslag utvendig		
Anmerkning			

NB!

- Utvendig/innvendig fargekode må avklares.
- Brannkrav og lydkrav må kontrolleres.

							Tiltakshaver	Dato	Mål:	A4	Ark	Kontroll	ADAPT arkitekter AS
							Porsgrunn kommune	28.09.2026	1:1		UO/HN	RS	Porsgrunnsveien 188, NO-3735 Skien
							Prosjekt						post@adaptarkitekter.no www.adaptarkitekter.no
							Frednes Vaskeri	Innhold				Prosjektnr.: 2624	Tegningsnr.: A200 62 U.001
REV.	NR	ENDRING		DATO	ARK	KONTR	GODKJ	Fase: Anbudstegning	Gnr./Bnr.: 200/3296	Vinduskiema (tilbygg)			Rev

NB! IKKE ARBEIDSTEGNING

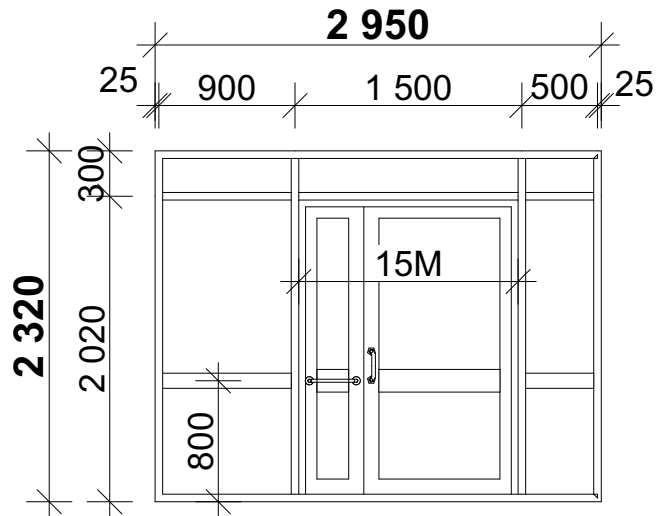

GLASSFELT Innv.GF.01

Størrelse	som vises på tegning
Energiklasse	
Brannklasse	Glassfelt EI60; dør EI30C [ref.RIBr]
Lydkrav	samme lydkrav som eksisterende
Funksjonstype	Glassfelt m/3 felt: 2 felt glassfelt + 1 felt dør 15M
Type	
Terskel	--
Profil	aluminium
Glass	sikkerhetsglass, klar
Overflate	samme overflate som eksisterende
Rømingsvei	ja [ref.RIBr]
Adgangskontroll	
NB!	sidefelt til dør m/panikkbelsag

NB!

FARGE GLASS - ALLE GLASS I PROSJEKTET SKAL HA GJENNOMGÅENDE
SAMME NØYTRALE VALGT FARGE

ALLE MÅL MÅ KONTROLLERES AV ENTREPRENØR FØR BESTILLING/ PRODUKSJON

ALLE MÅL MÅ KONTROLLERES MED LEVERANDØR FØR BESTILLING/ PRODUKSJON

Beslagsliste utarbeides av entreprenør/ leverandør, og godkjennes av BH før bestilling/produksjon

Oppdeling av glassfelt - samme som eksisterende (2 faste felt + 1 dørfelt) avklares med byggherre og leverandør før bestilling / produksjon.

[illegible]