

1

2

3

4

5

6

7

8

9

10

11

12

13

14

15

16



17

Skjulte rør:
15 mm "rør 1 rør" for kv. og vv. til alt utstyr.


Synlige rør:
12 mm forkrømmede rør til servanter og toiletter.
15 mm forkrømmede rør til utslagsvasker og kjøkkenbatterier.

Avløp:
Servanter : 32 mm ABS, forkrømmede der rørene er synlige.
U-vasker : 50 mm i hvit utførelse der rørene er synlige.
Kjøkkenbenker : 50 mm AVS.


NBJ
Brannisolasjon av horisontale kanaler
utføres med 30 mm brannisolasjon.
Alle overganger i etasjen utføres med
eksentrisk type slik at ok. kanal
ligger 40 mm fra uk. dekke.

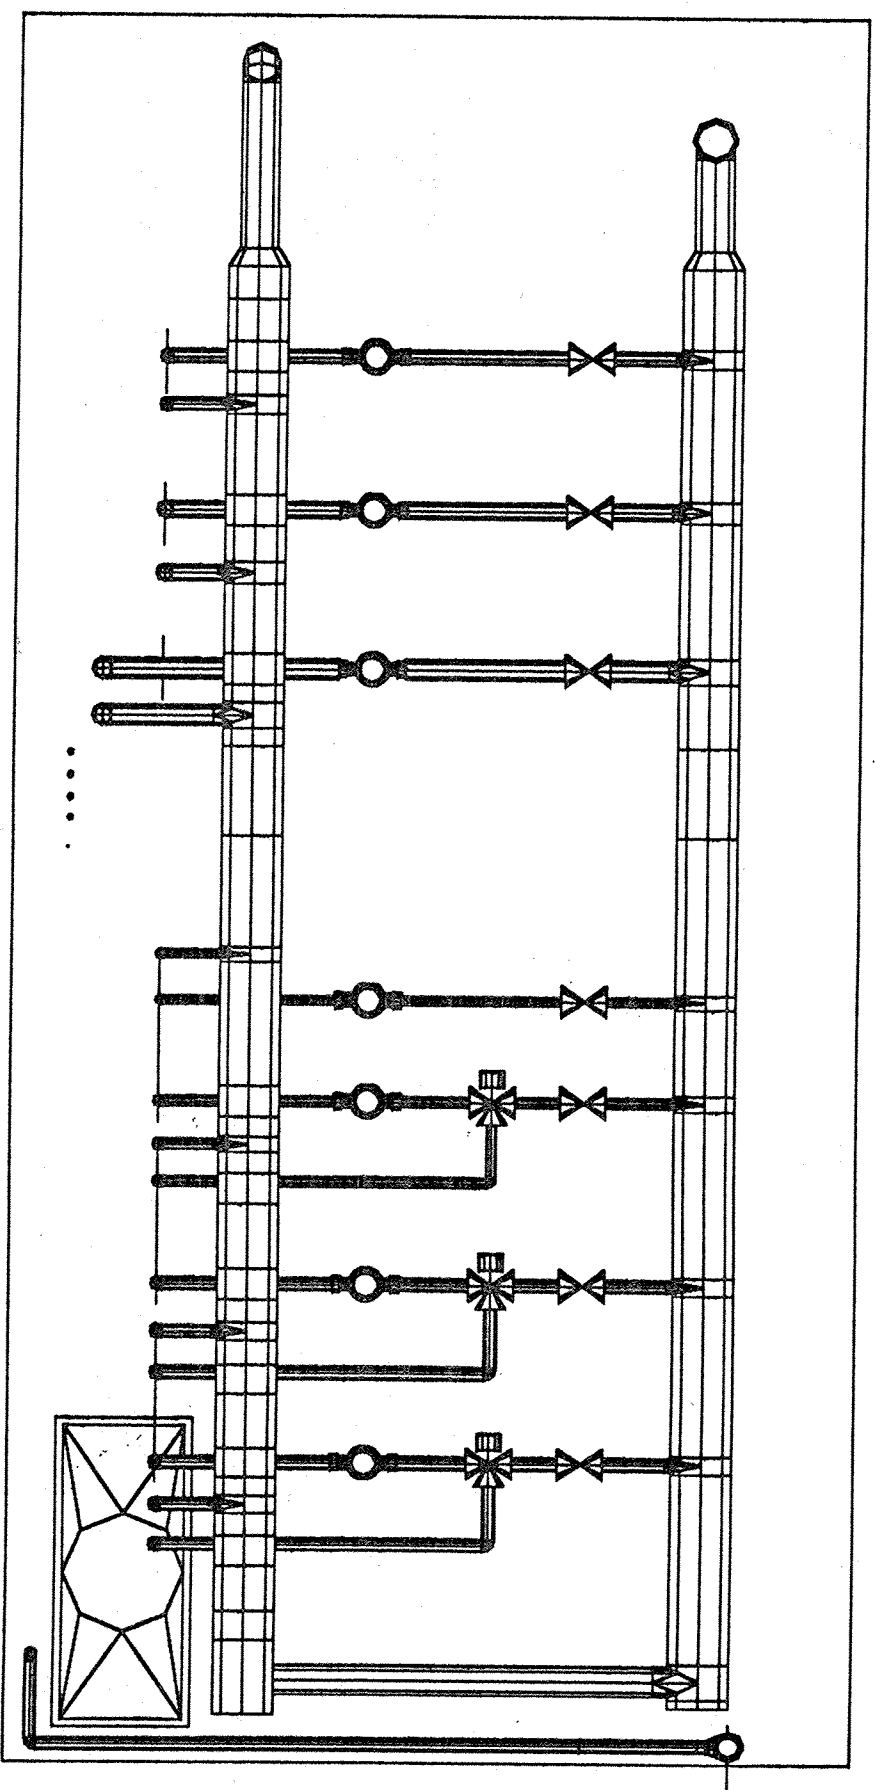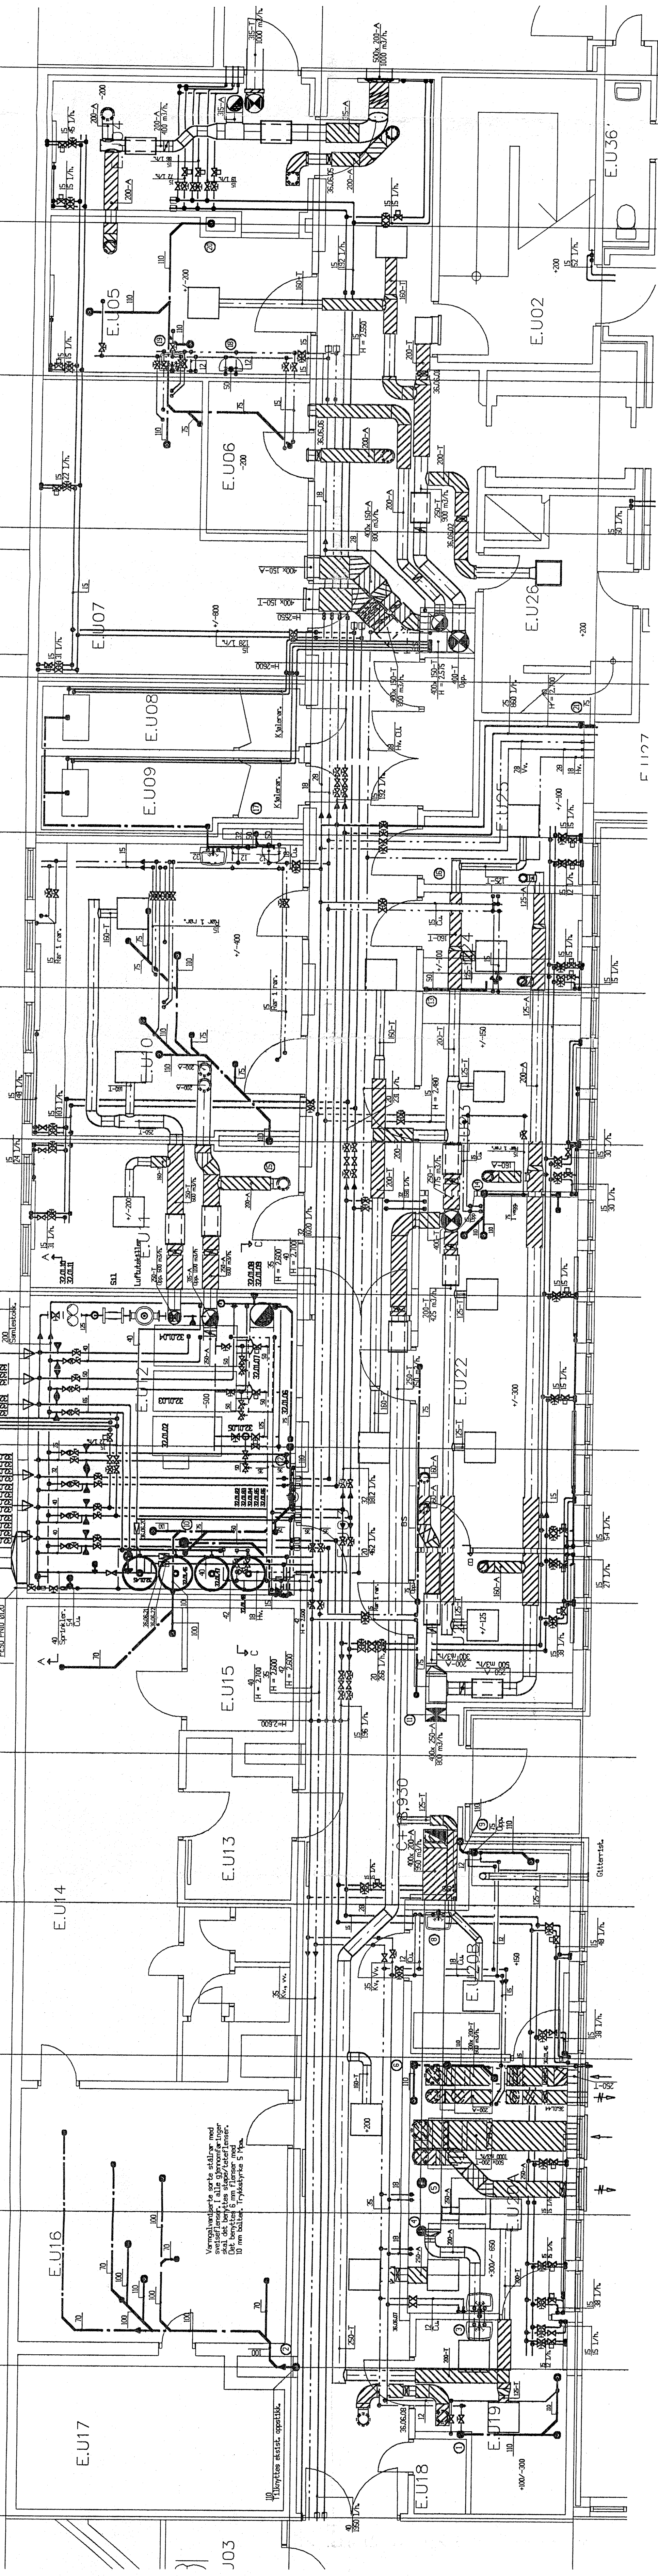

SNITT A-A.

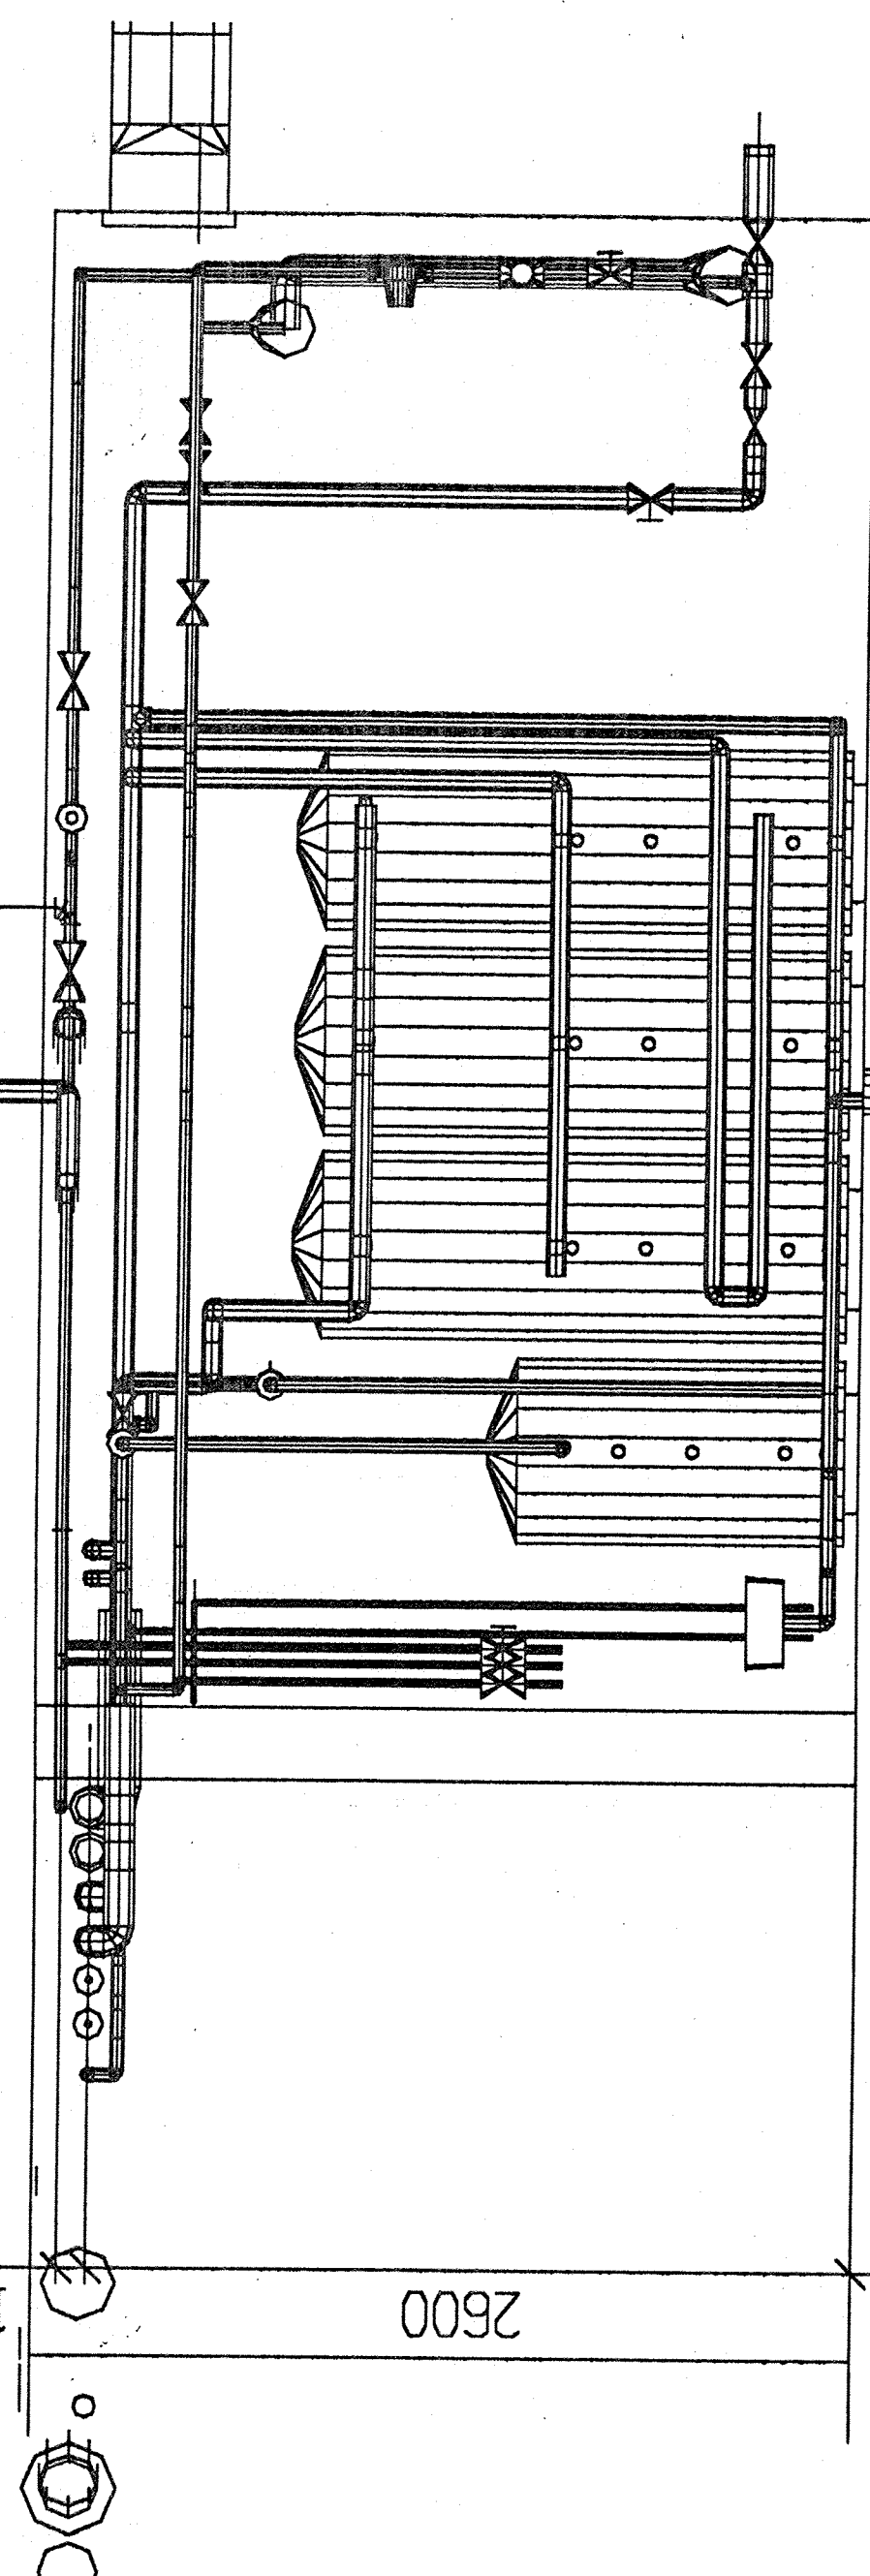

SNITT B-B.

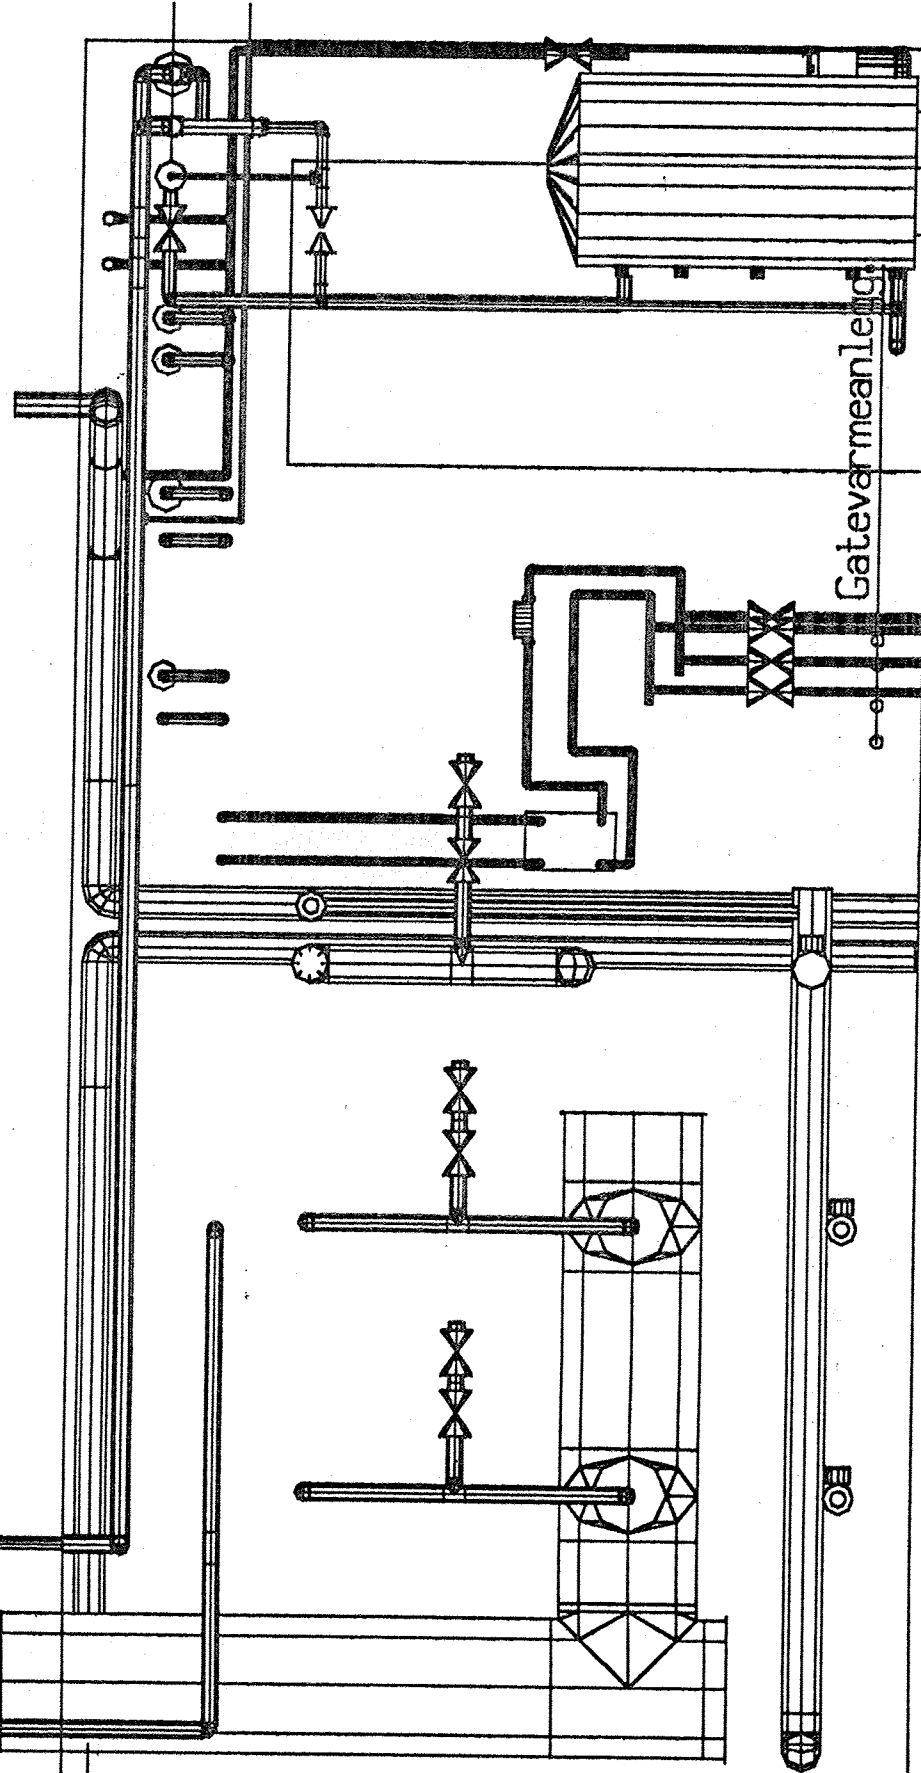

SNITT C-C.

G	24.00,00	SEN BYGGET.	
---	----------	-------------	--	--	