


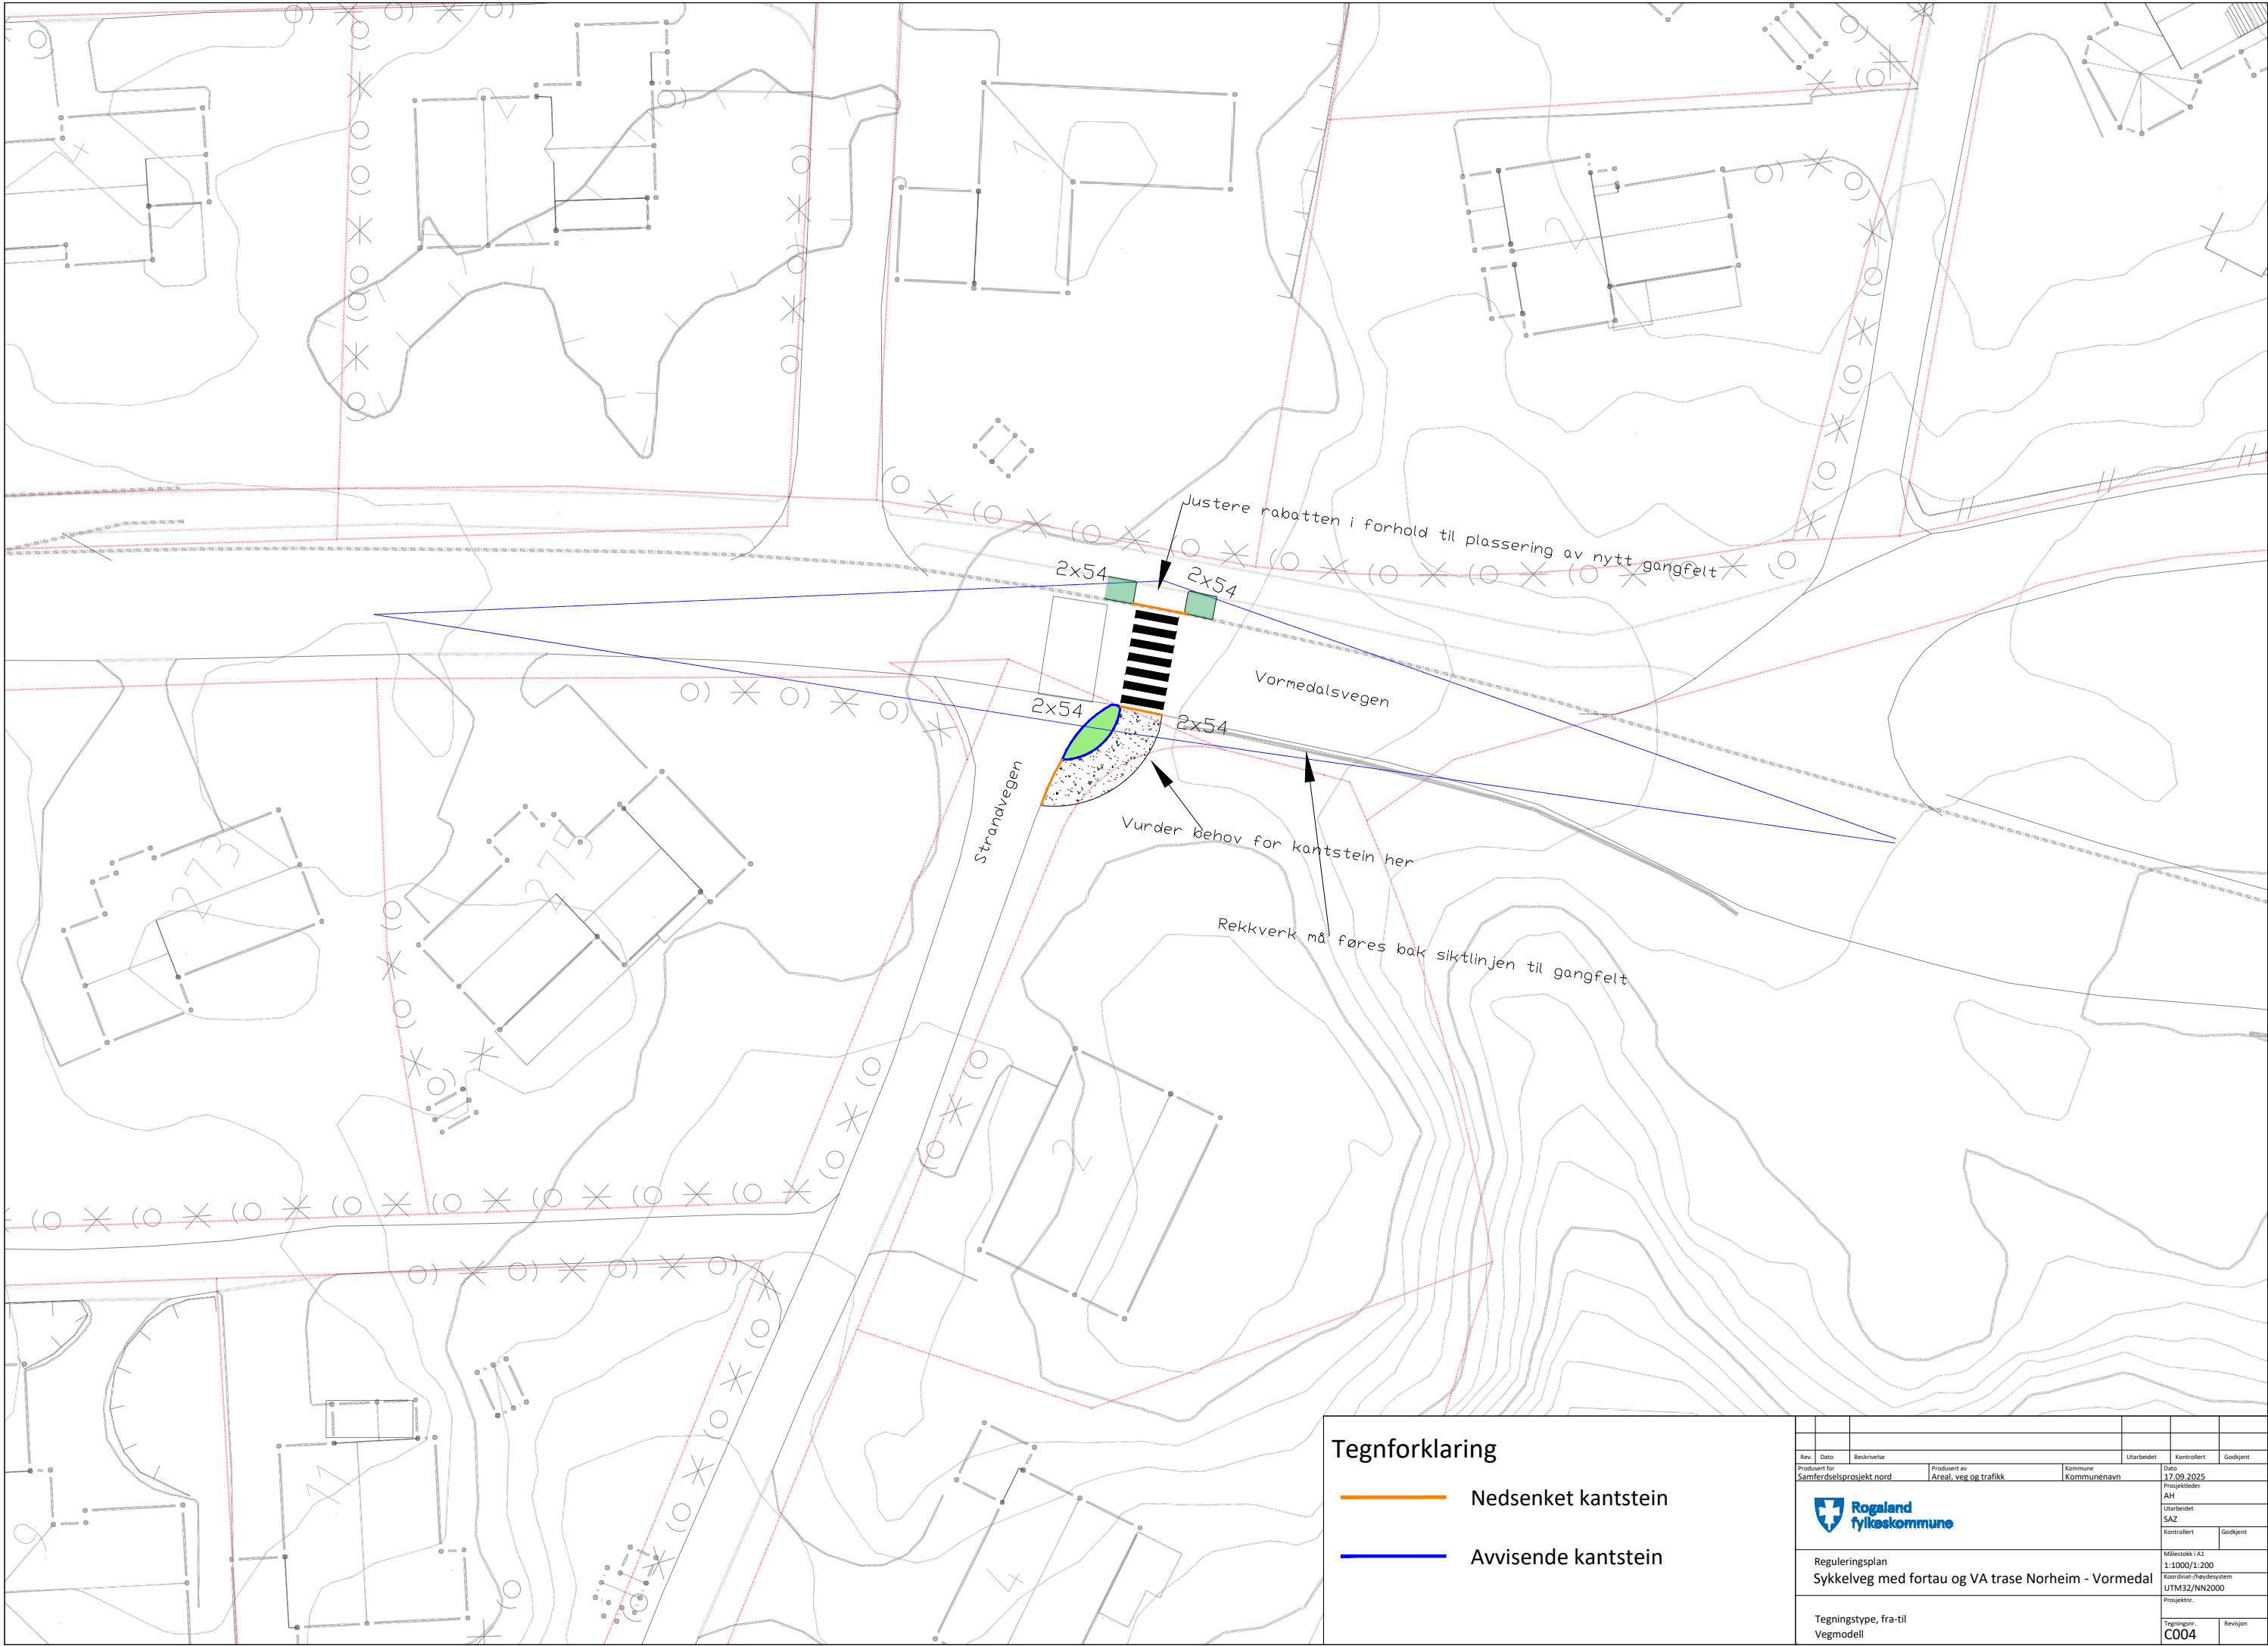

Tegnforklaring

- Nedsenket kantstein
- Avvisende kantstein

Rev.	Dato	Beskrivelse	Utarbeidet	Kontrollert	Godkjent
Produkt for	Samferdselsprosjekt nord	Prosjekt av	Areal, veg og trafikk	Kommune	Kommunenavn
Rogaland fylkeskommune			Dato		
			17.09.2025		
			Utarbeidet		
			SAZ		
			Kontrollert		
			Godkjent		
Reguleringsplan			Målestokk i A1		
Sykkelveg med fortau og VA trase Norheim - Vormedal			1:1000/1:200		
			Koordinat-/høydesystem		
			UTM32/NH2000		
			Prosjektnr.		
Tegningstype, fra-til			Tegningsnr.		
Vegmodell			C004		
			Revisjon		