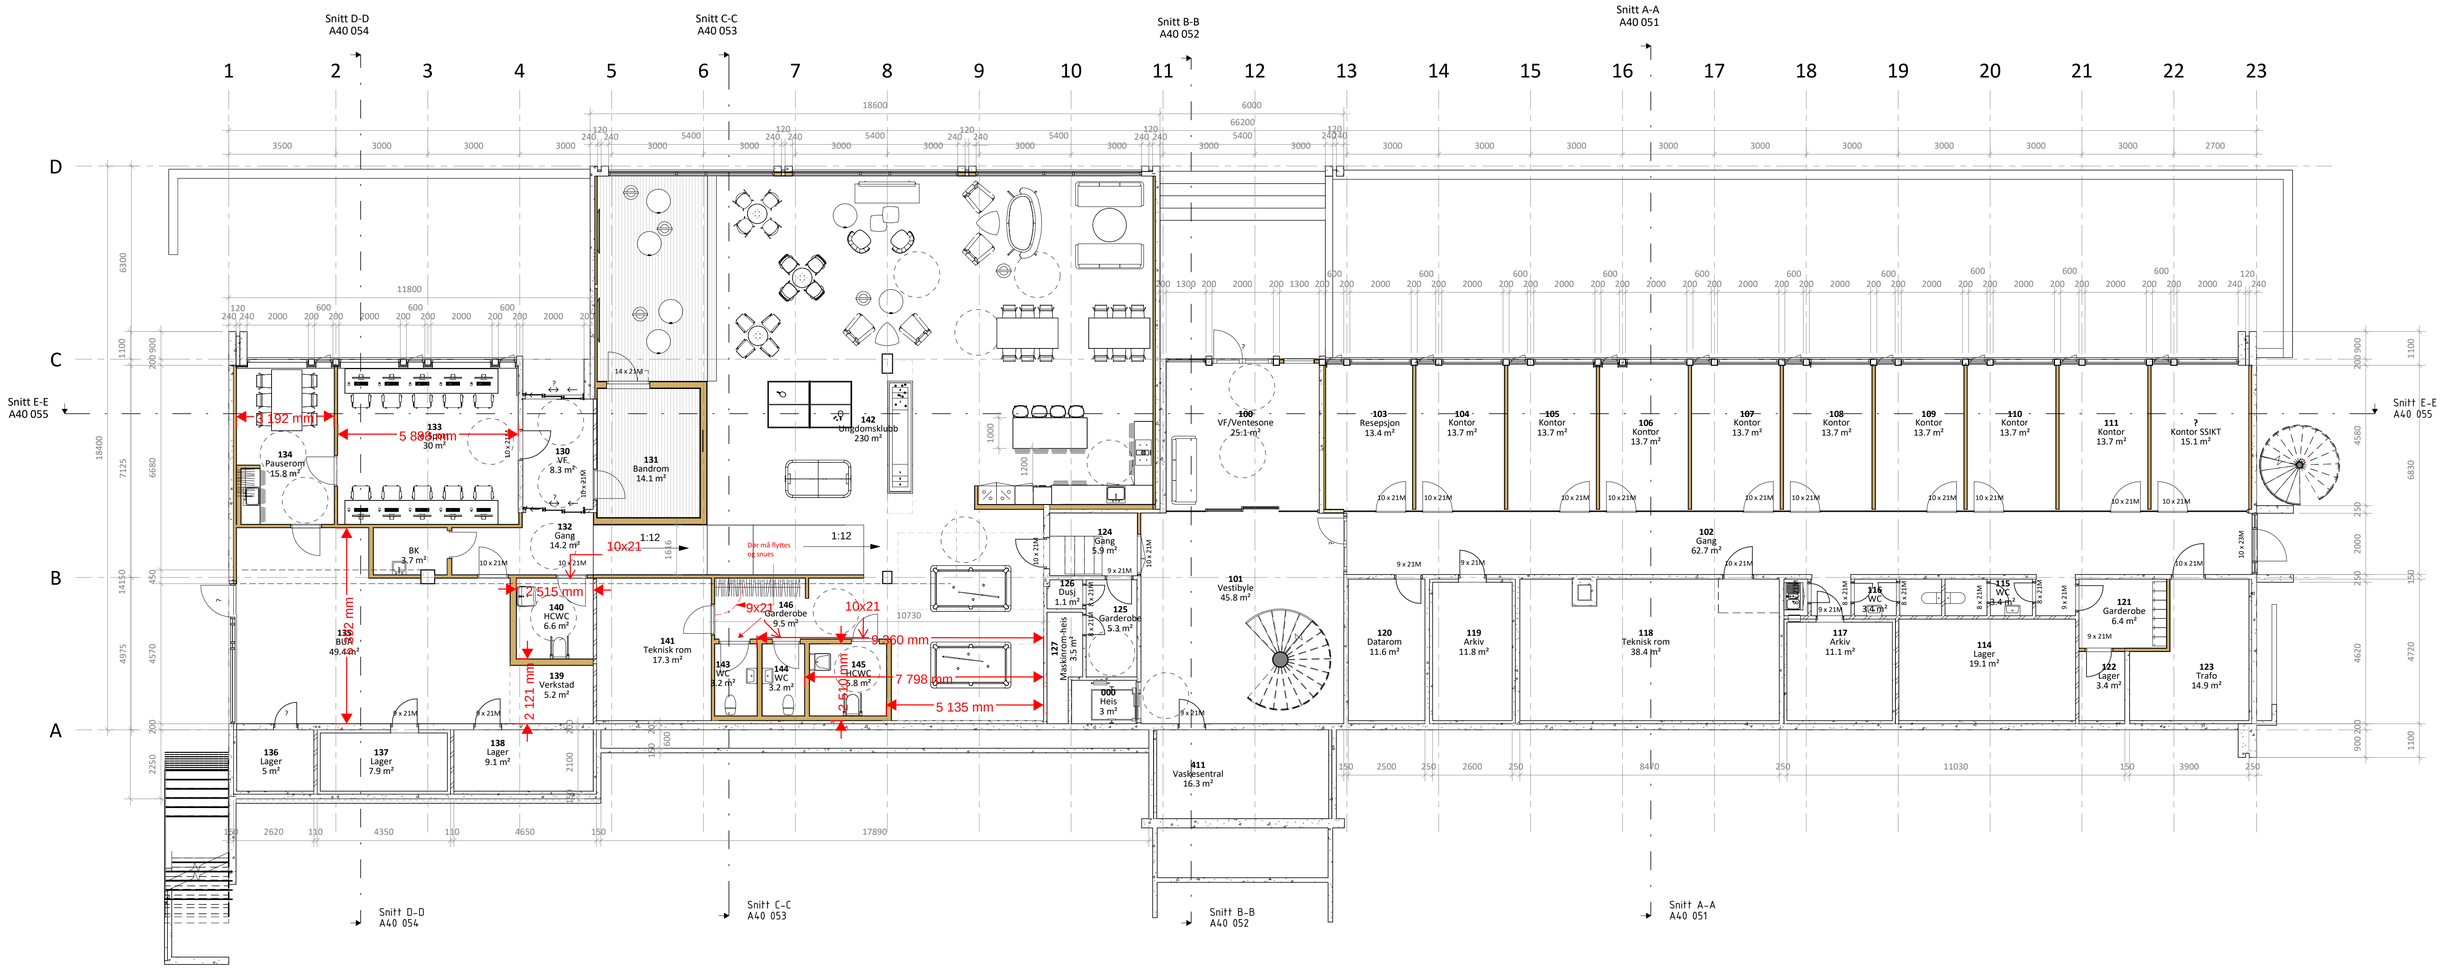

REV	DATO	BESKRIVELSE	SIGN

Hamrid Rådhus

Plan 1.etg

Forslagsj

SPORSTØL arkitekter

05.01.2023 | 1 : 100 | SB | SB

ARK | 2508 | A20 011

05.01.2024 15:58:58

Autodesk Docs://Hamrid Rådhus - utvikling understasjon/Hamrid Rådhus_ARK.rfpzg.rvt