


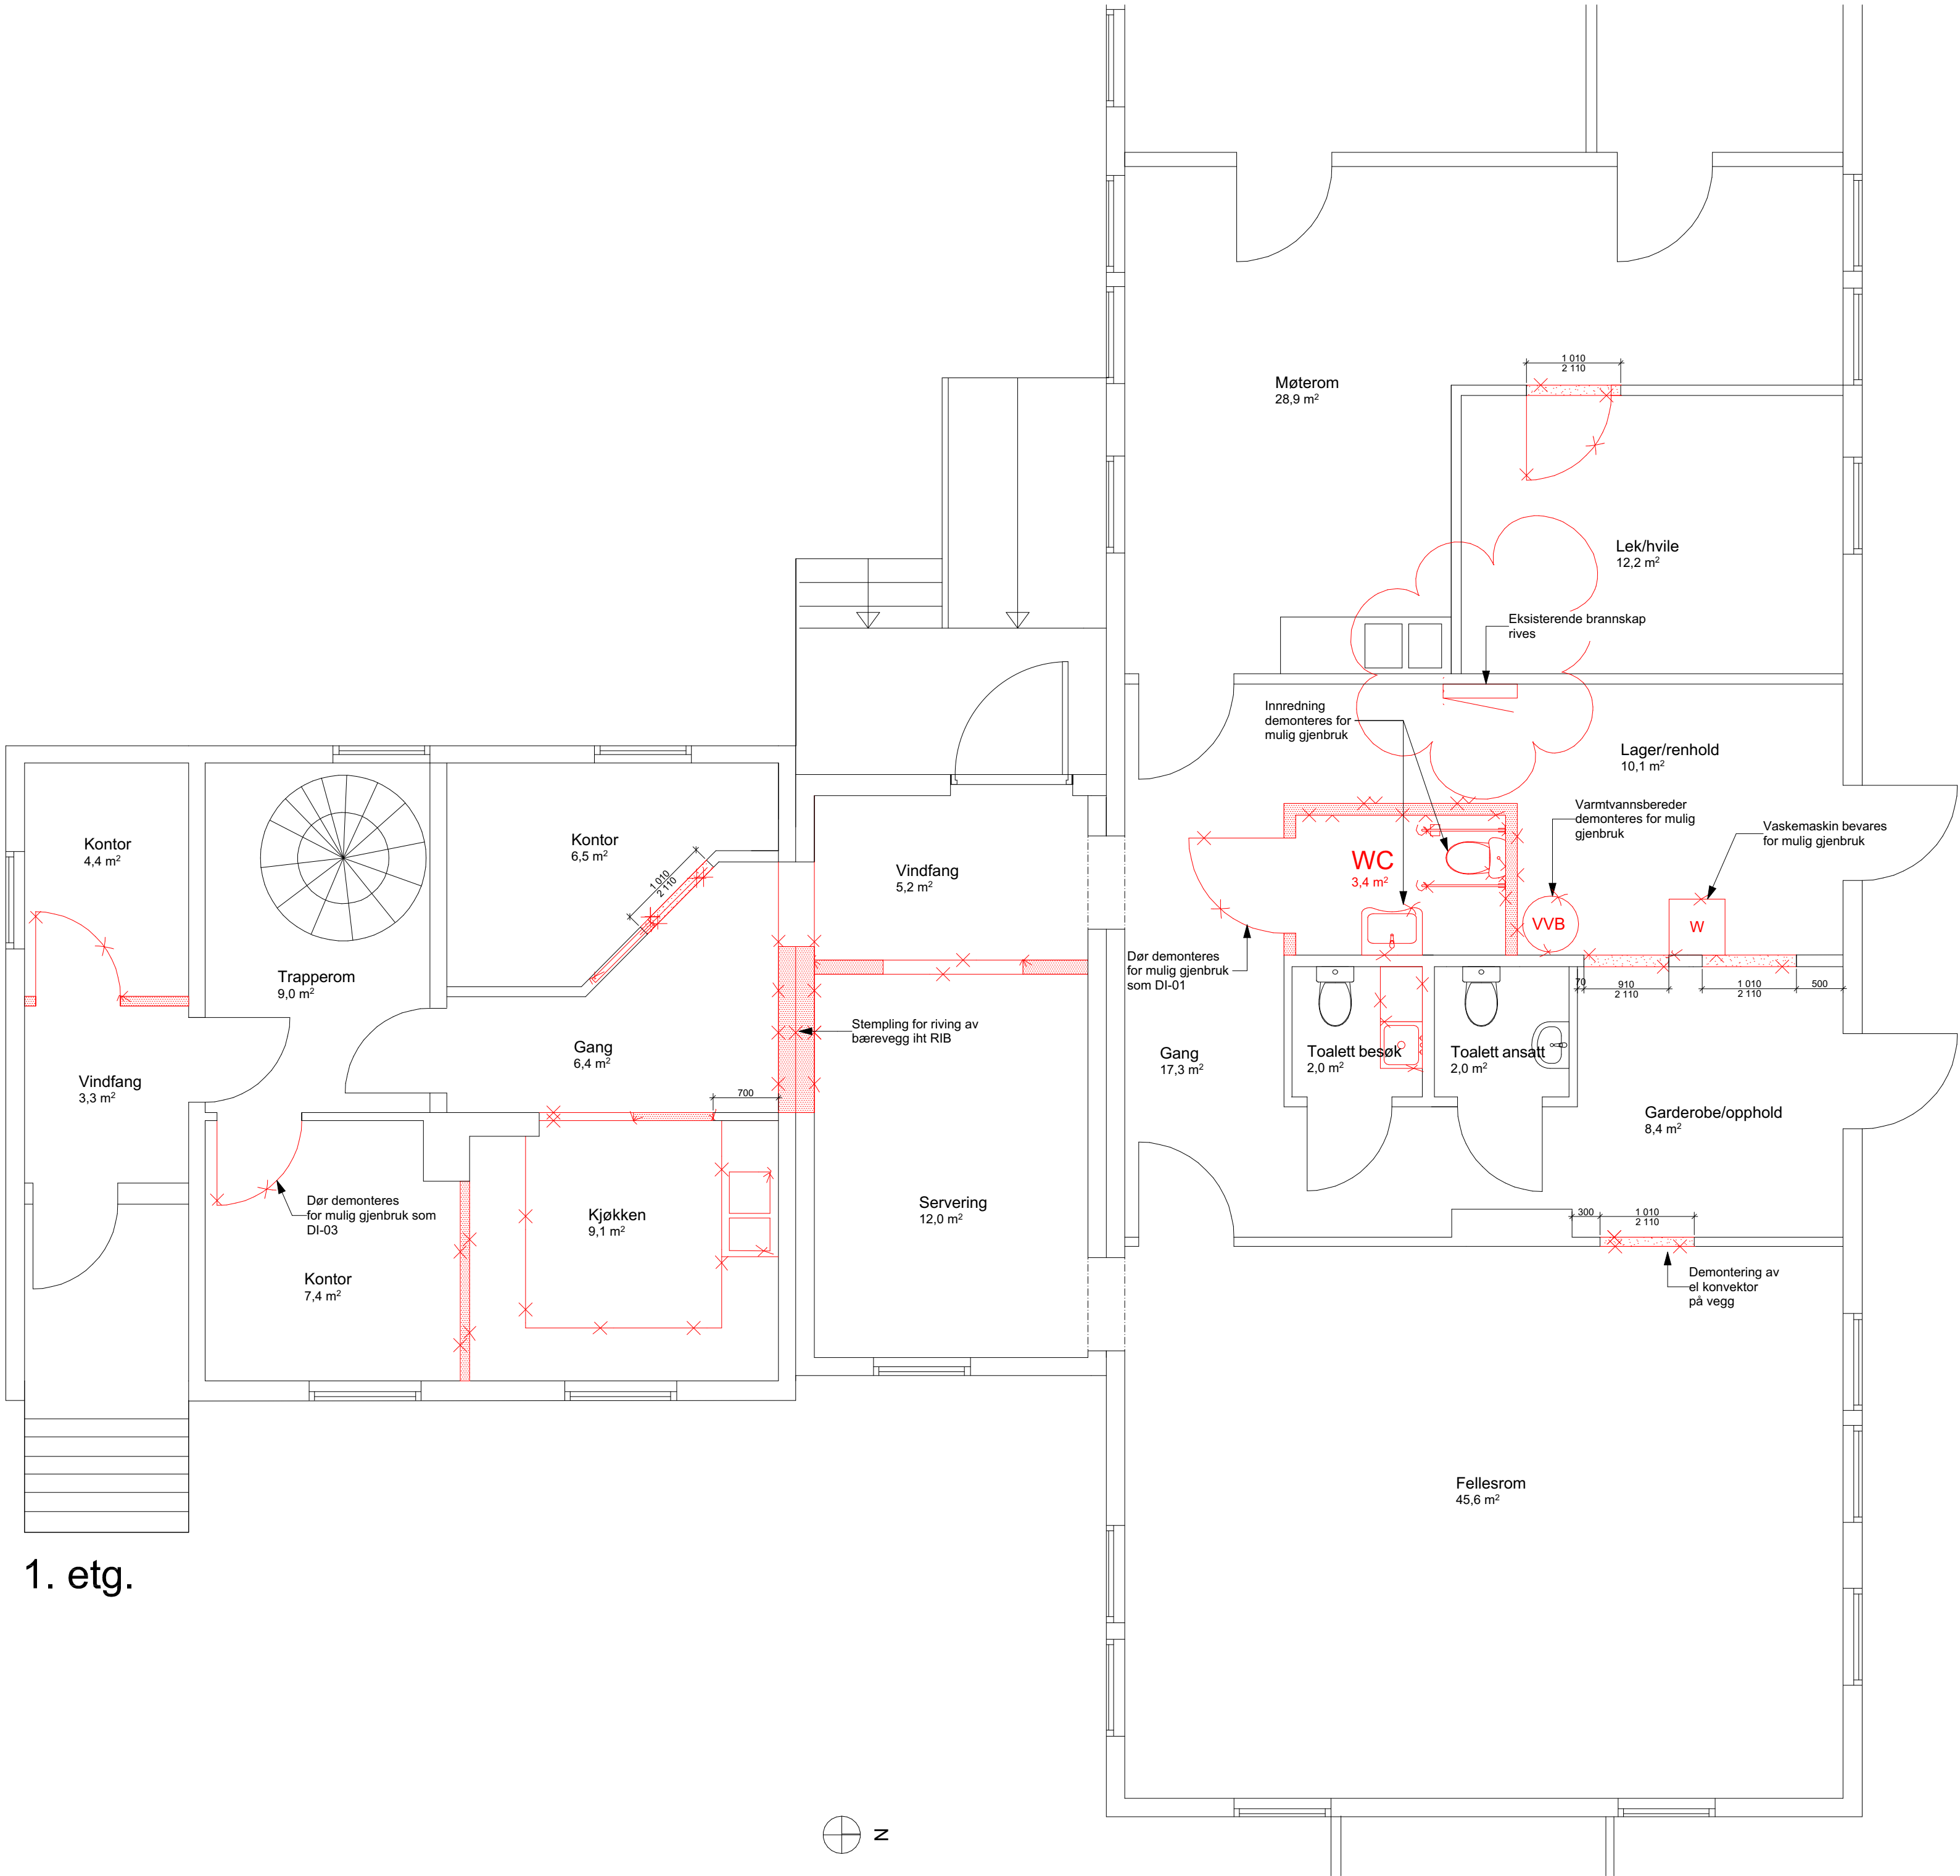

1. etg.




Tegnforklaring:

- Konstruksjoner som rives til dekke. Eksisterende trepanel bevarer for mulig gjenbruk.
- Åpninger for nye dører i eksisterende vegg

NB:
Omfang av egnet gjenbruk må kartlegges i detaljfasen.
Mål på nye dørutsparinger må kontrolleres opp mot dører som eventuelt gjenbrukes.

Rev ID	Beskrivelse	Dato	Sign	Kontroll
C	Eksisterende brannskap lagt inn	28.09.26	CBS	
B	Lagt inn 13M ytterdør (egen leveranse)	17.09.26	CBS	
A	Anbudsunderlag	09.09.26	CBS	GBN

Fase	Revisjon	Status
Anbudsunderlag	C	

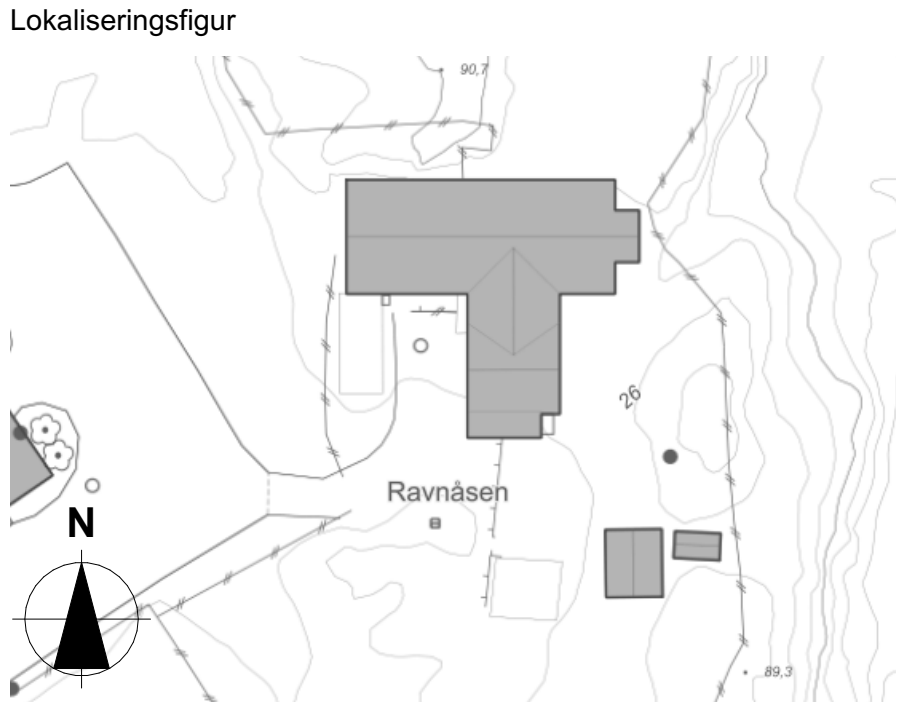

LINK Arkitektur

Tiltakshaver

Oslobygg

Prosjekt

Hallagerbakken 26 - UU tiltak

Hallagerbakken 26

1256 Oslo

Gnr./Bnr.:
185/106

Kontroll prosjekt.

Tegnet
CBS

Kontrollert
GBN

Dato
09.09.2026

Prosjektnummer:
10274380

Målestokk
1:50 / A2

Tegningsnummer:
A22-101

Tegningstype:
Planer 1:50

Tegningsnavn:
Riveplan 1. etasje