


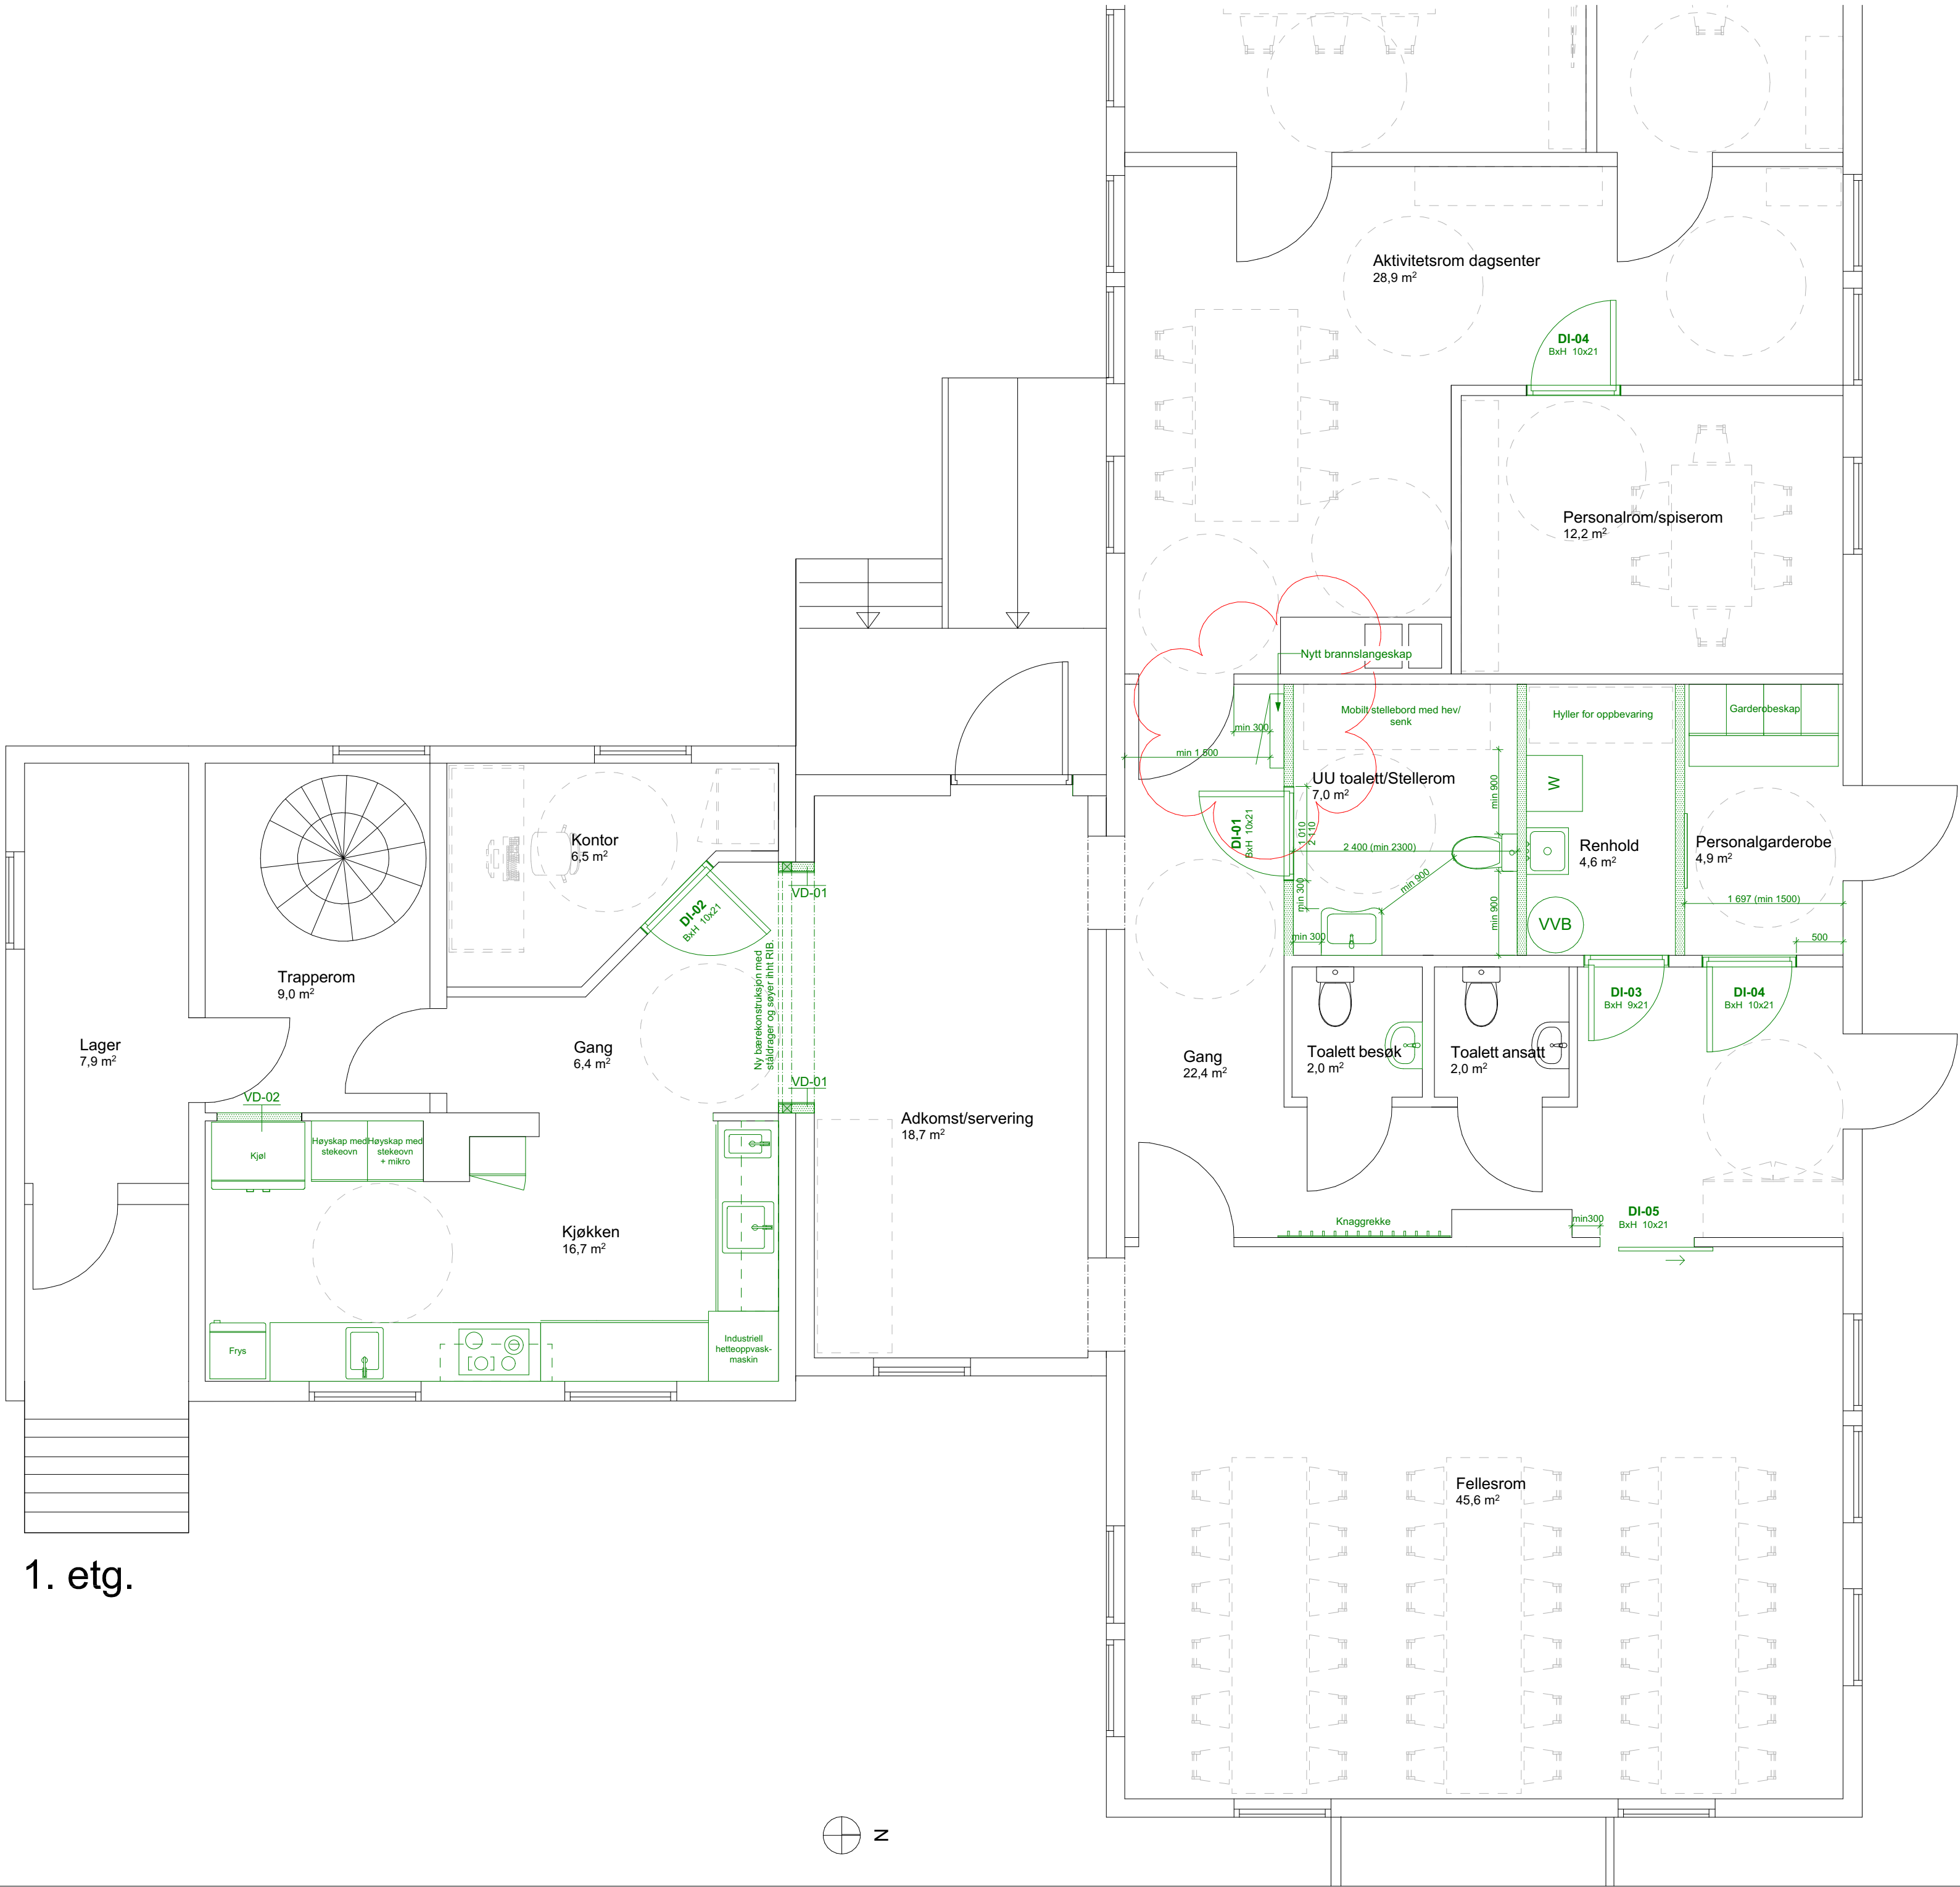

1. etg.



Generelt:

Preaksepterte løsninger iht Byggforsk danner forutsetning for prosjektet. Tegning er produsert på forprosjektnivå og viste veggykkelser er veiledende.

Det er påført nødvendige innvendige mål for oppfyllelse av krav i teknisk forskrift. Det forutsettes at oppbygging av veggtyper og valgte produkt i detaljfasen kontrolleres mot prosjekteringsunderlag fra ansvarlig RIB, RIE, RIV, RIAKU og RIBR i forhold til hhv konstruksjonssikkerhet, elektroteknikk, vvs, akustikk og brann.

Omfang av egnet gjenbruk må kartlegges i detaljfasen.

Tegnforklaring:


Nye vegger. Brann og lydkrav i henhold til RiBr og RIAku

VD-01 Ny åpning i eksisterende vegg utformes med et gjennomgående bånd av malt treplate i åpningens fulle bredde slik at bærekonstruksjon kles inn. Panel fra riving benyttes til å tette overganger mot eksisterende panel på sidene.

VD-02 Tidligere døråpning tettes med stedbygget vegg tilpasset eksisterende konstruksjon. Overgang mellom eksisterende og nytt utføres sømløst med supplering av panel fra riving hvis mulig. Alternativt markeres overgang med listverk.

Rev ID	Beskrivelse	Dato	Sign	Kontroll
C	Lagt inn nytt brannslangeskap	28.09.26	CBS	
B	Lagt inn 13M ytterdør (egen leveranse)	17.09.26	CBS	
A	Anbudsunderlag	09.09.26	CBS	GBN

Fase	Revisjon	Status
Anbudsunderlag	C	

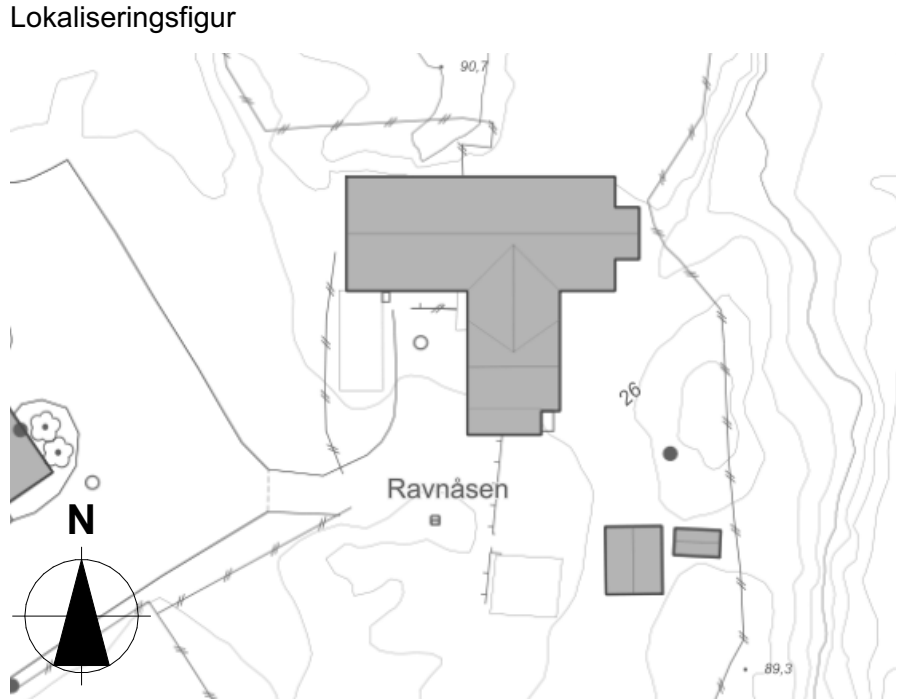

LINK Arkitektur

Tiltakshaver

Oslobygg

Prosjekt

Hallagerbakken 26 - UU tiltak

Hallagerbakken 26

1256 Oslo

Gnr./Bnr.:
185/106

Prosjektnummer:
10274380

Tegningsnummer:
A22-102

Tegningstype:
Planer 1:50

Tegningsnavn:
Plan 1. etasje

Kontroll prosjekt.

Tegnet
CBS

Kontrollert
GBN

Dato
09.09.2026

Målestokk
1:50 / A2