


1 - Akseptert, Bjørn Roar Galstad (2026-09-17)

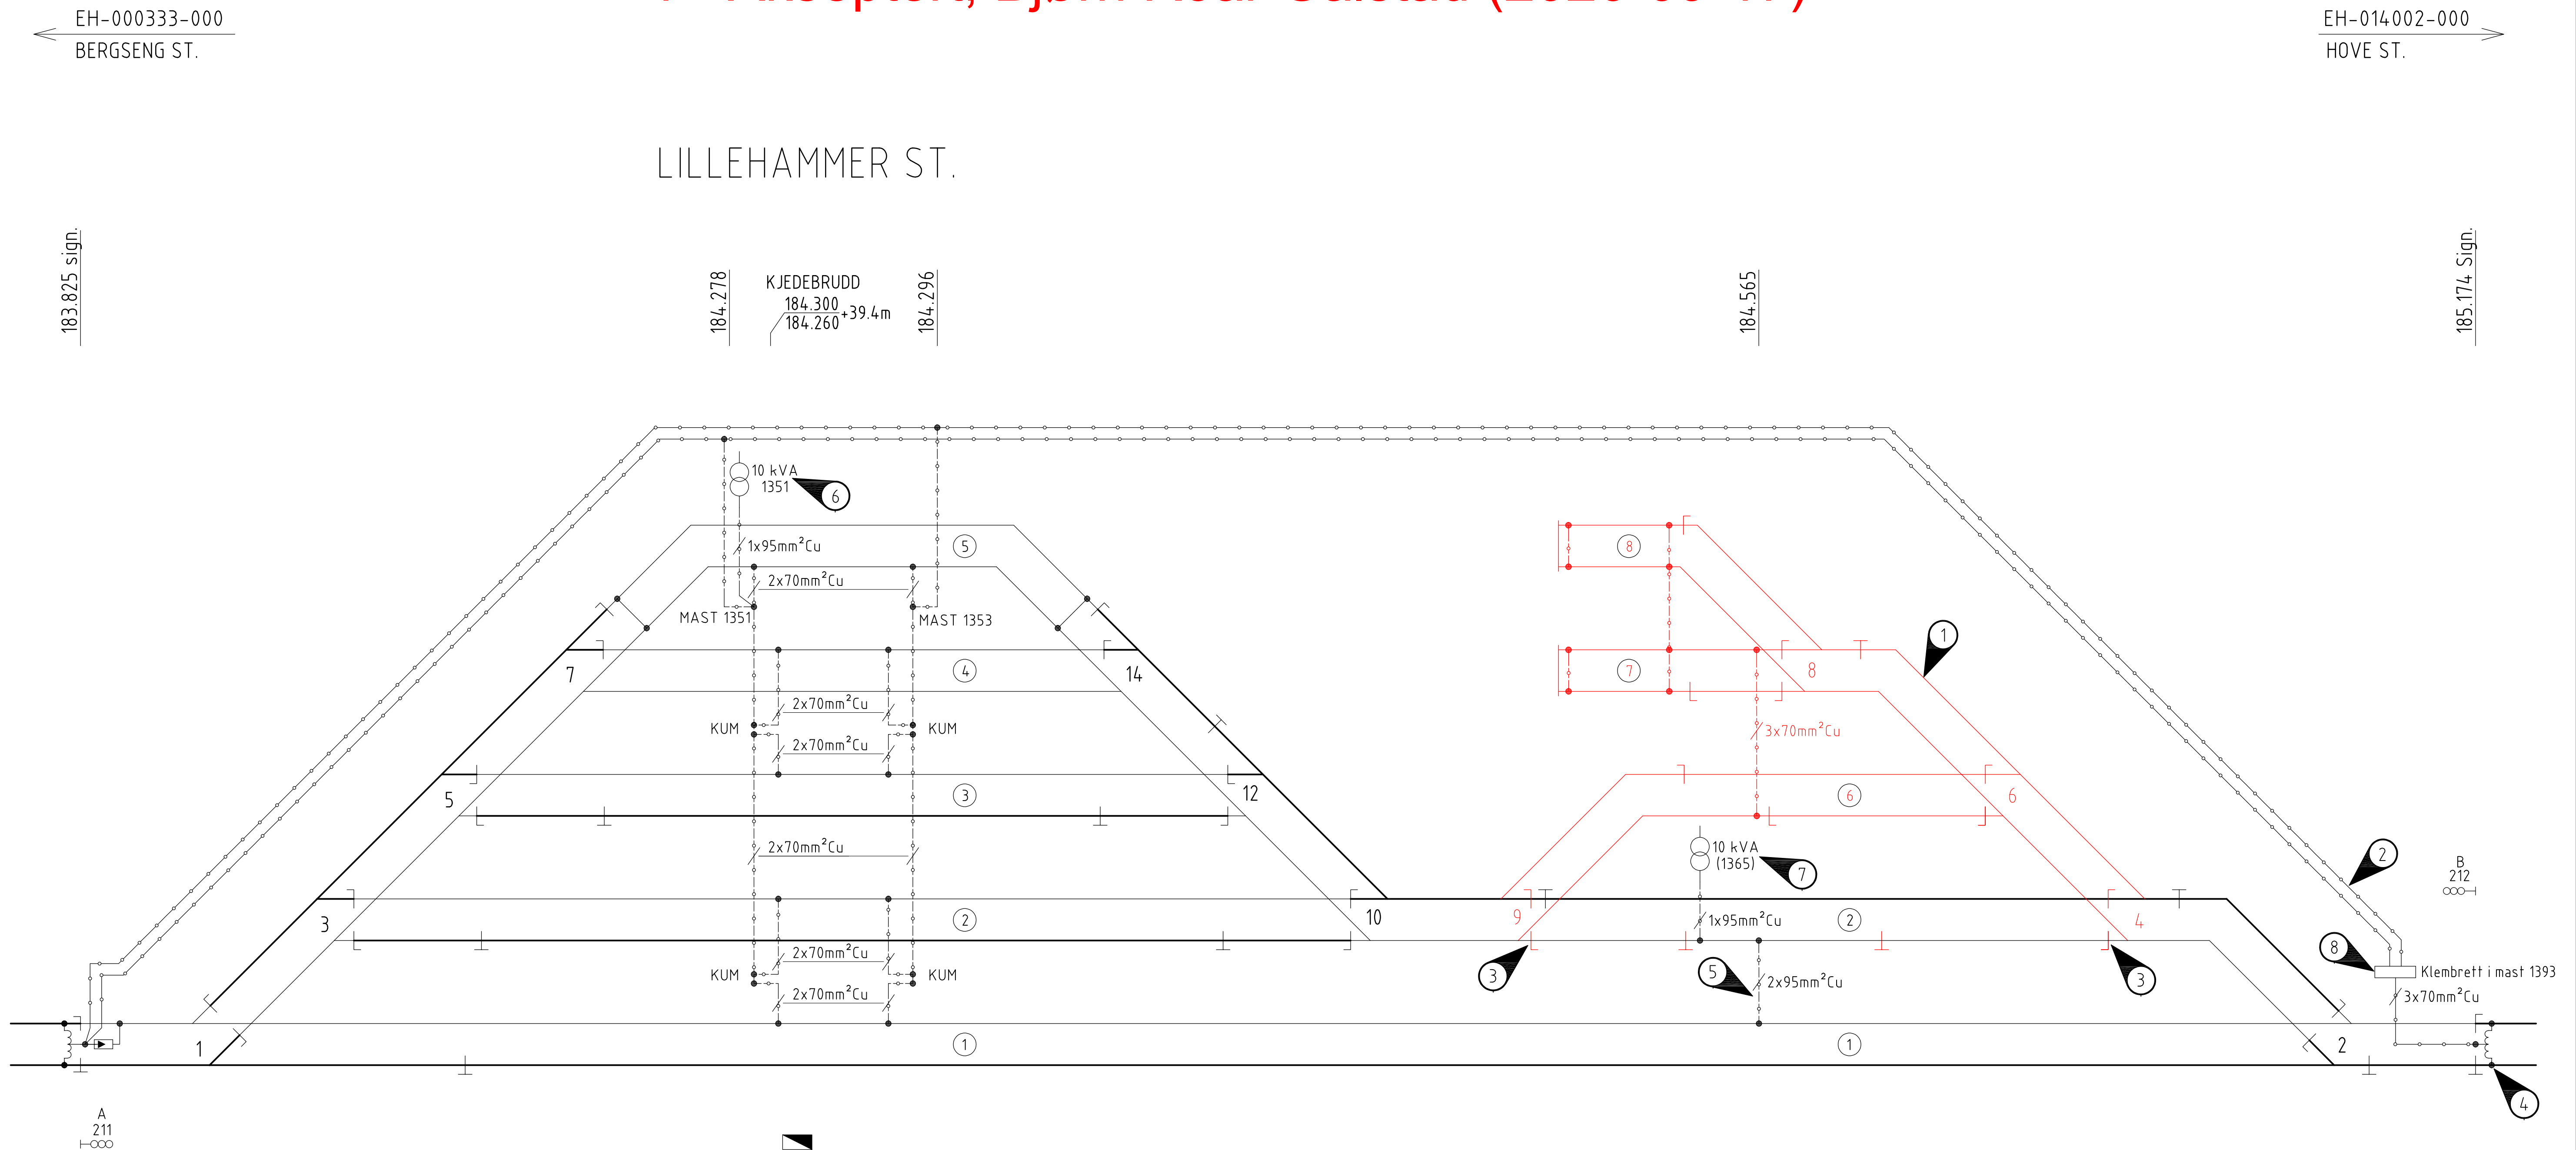

MERKNADER

- Symboler eller komponenter i **rødt** skal rives.
- Overkast og tverrforbindere er ikke kartlagt og tegnet inn på returkretsskjemaet.

- ➊ Spor 6, 7 og 8 med overkast og tverrforbindere rives.
- ➋ Isolert returledning 2 x 240 Al. er ført på KL- master og åk. Fra mast 1379 byttes RL ut, og fremføres på nye master plassert på høyre side av spor i økende km. Mellom mast 1389 og 1391 skal returledning forlegges i kabelkanal.
- ➌ Grunnet riving av spor 6, 7 og 8 og bytte av sporveksel 2 er sporisoleringen omprosjektert. Mellom tidligere sporveksel 4 og 9, ved ca. km 184,472 og 184,720 har retur- og signal/isolert skinne byttet side.

- ➍ Impedans flyttes til motsatt side av spor. Sportilkoblinger utføres med 2 x 95 Cu.
- ➎ Tverrforbindere mellom spor 1 og 2 etableres ved ca. km 184,565.
- ➏ Returkabel fra reservestrømstransformator er tilkoblet klembrett for returnedføring i mast 1351.
- ➐ Midlertidig reservestrømstransformator for Signalteknisk hus Lurhaugen etableres i mast 1365. Returkabel (1 x 95 Cu) tilkobles returskinne i spor 2.
- ➑ Nytt klembrett for returtilkobling etableres i mast 1393. 3 x 70 Cu føres fra klembrett i kabelkanal og tilkobles impedans ved innkjøringsignal B.

SYMBOLER

RETURSKINNE	ISOLERT SKINNE	RETURLEIING I LUFT	RETURKABEL	SKINNESKJØT ISOLERENDE HØYRE	SKINNESKJØT DOBBELT ISOLERENDE	FILTERIMPEDANS MELLOM SKINNER	GJENNOMSLAGS-SIKRING/VLD	TVERRFORBINDE	OVERKAST
KOBL PUNKT	SUGETRAFO	RETURSAMLESKINNE/ KLEMBRETT	I KIOSK TRANSFORMATOR	TUNNEL	SPØR NR.	BRU	STASJON	HOVDSIGNAL MED 3 LYS	RESERVESTRØMS-TRANSFORMATOR

REFERANSE

- BN Tekniske Regelverk utgave pr. 08.10.2024

HENVINSNINGER

For informasjon om rive og faseplaner se tegning:

- POM-00-X-00236, riveplan spor 7 og 8.
- POM-00-X-00237, riveplan spor 6, 7, 8 og sporvekster.
- POM-00-Y-00065, Tverrfaglig skjematisk faseplan, Fase 00.00 . 10.00

		AJAK		TENE	
02B	Tilbudsgrunnlag, oppdatert etter signalprosjektering.	24.08.2026	AJAK	PKLI	TENE
01B	Tilbudsgrunnlag, oppdatert etter kommentarer fra BN.	26.01.2026	AJAK	FESG	TENE
00B	Tilbudsgrunnlag	19.12.2025	AJAK	ESGU	TENE
Rev.	Revisjonen gjelder	Dato	Tegnet av	Kontrollert av	Godkjent av
Dovrebanen, (Hamar) - Fåberg, Lillehammer stasjon Elektro høyspenning, Kontaktledning Returkretsskjema Km 183,825 - 185,174		Målestokk % (A1)	Frilekst 1		
			Frilekst 2		
		Oppdragsnr.	A295591		
		Produkt	COWI		
		Prod tegner:	POM-00-R-00315.DWG		
		Erstatning for			
		Erstattet av			
Prosjekt: 60032967		Tegningsnummer:			Rev.
Parsell: 00		POM-00-R-00315			02B
BANE NOR		Tegningsnummer:			Rev.