


2 - Gjennomgått med kommentarer, Johannes Odde (22-February-2026)


Toppbeslag for 6 meter lange selvbærende betongkabelkanaler
montert på stålpele.
Stolpefundamentene plasseres slik at topp kabellokk ligger på
samme høyde som topp sville og minimum 2,5 meter fra
spormidt. Det tillates geometriske avvik på maks 2% loddavvik,
samt 100 mm horisontalavvik for rammede peler og 50 mm
horisontalavvik for borede peler.

Toppbeslag stålpele (sett ovenfra):

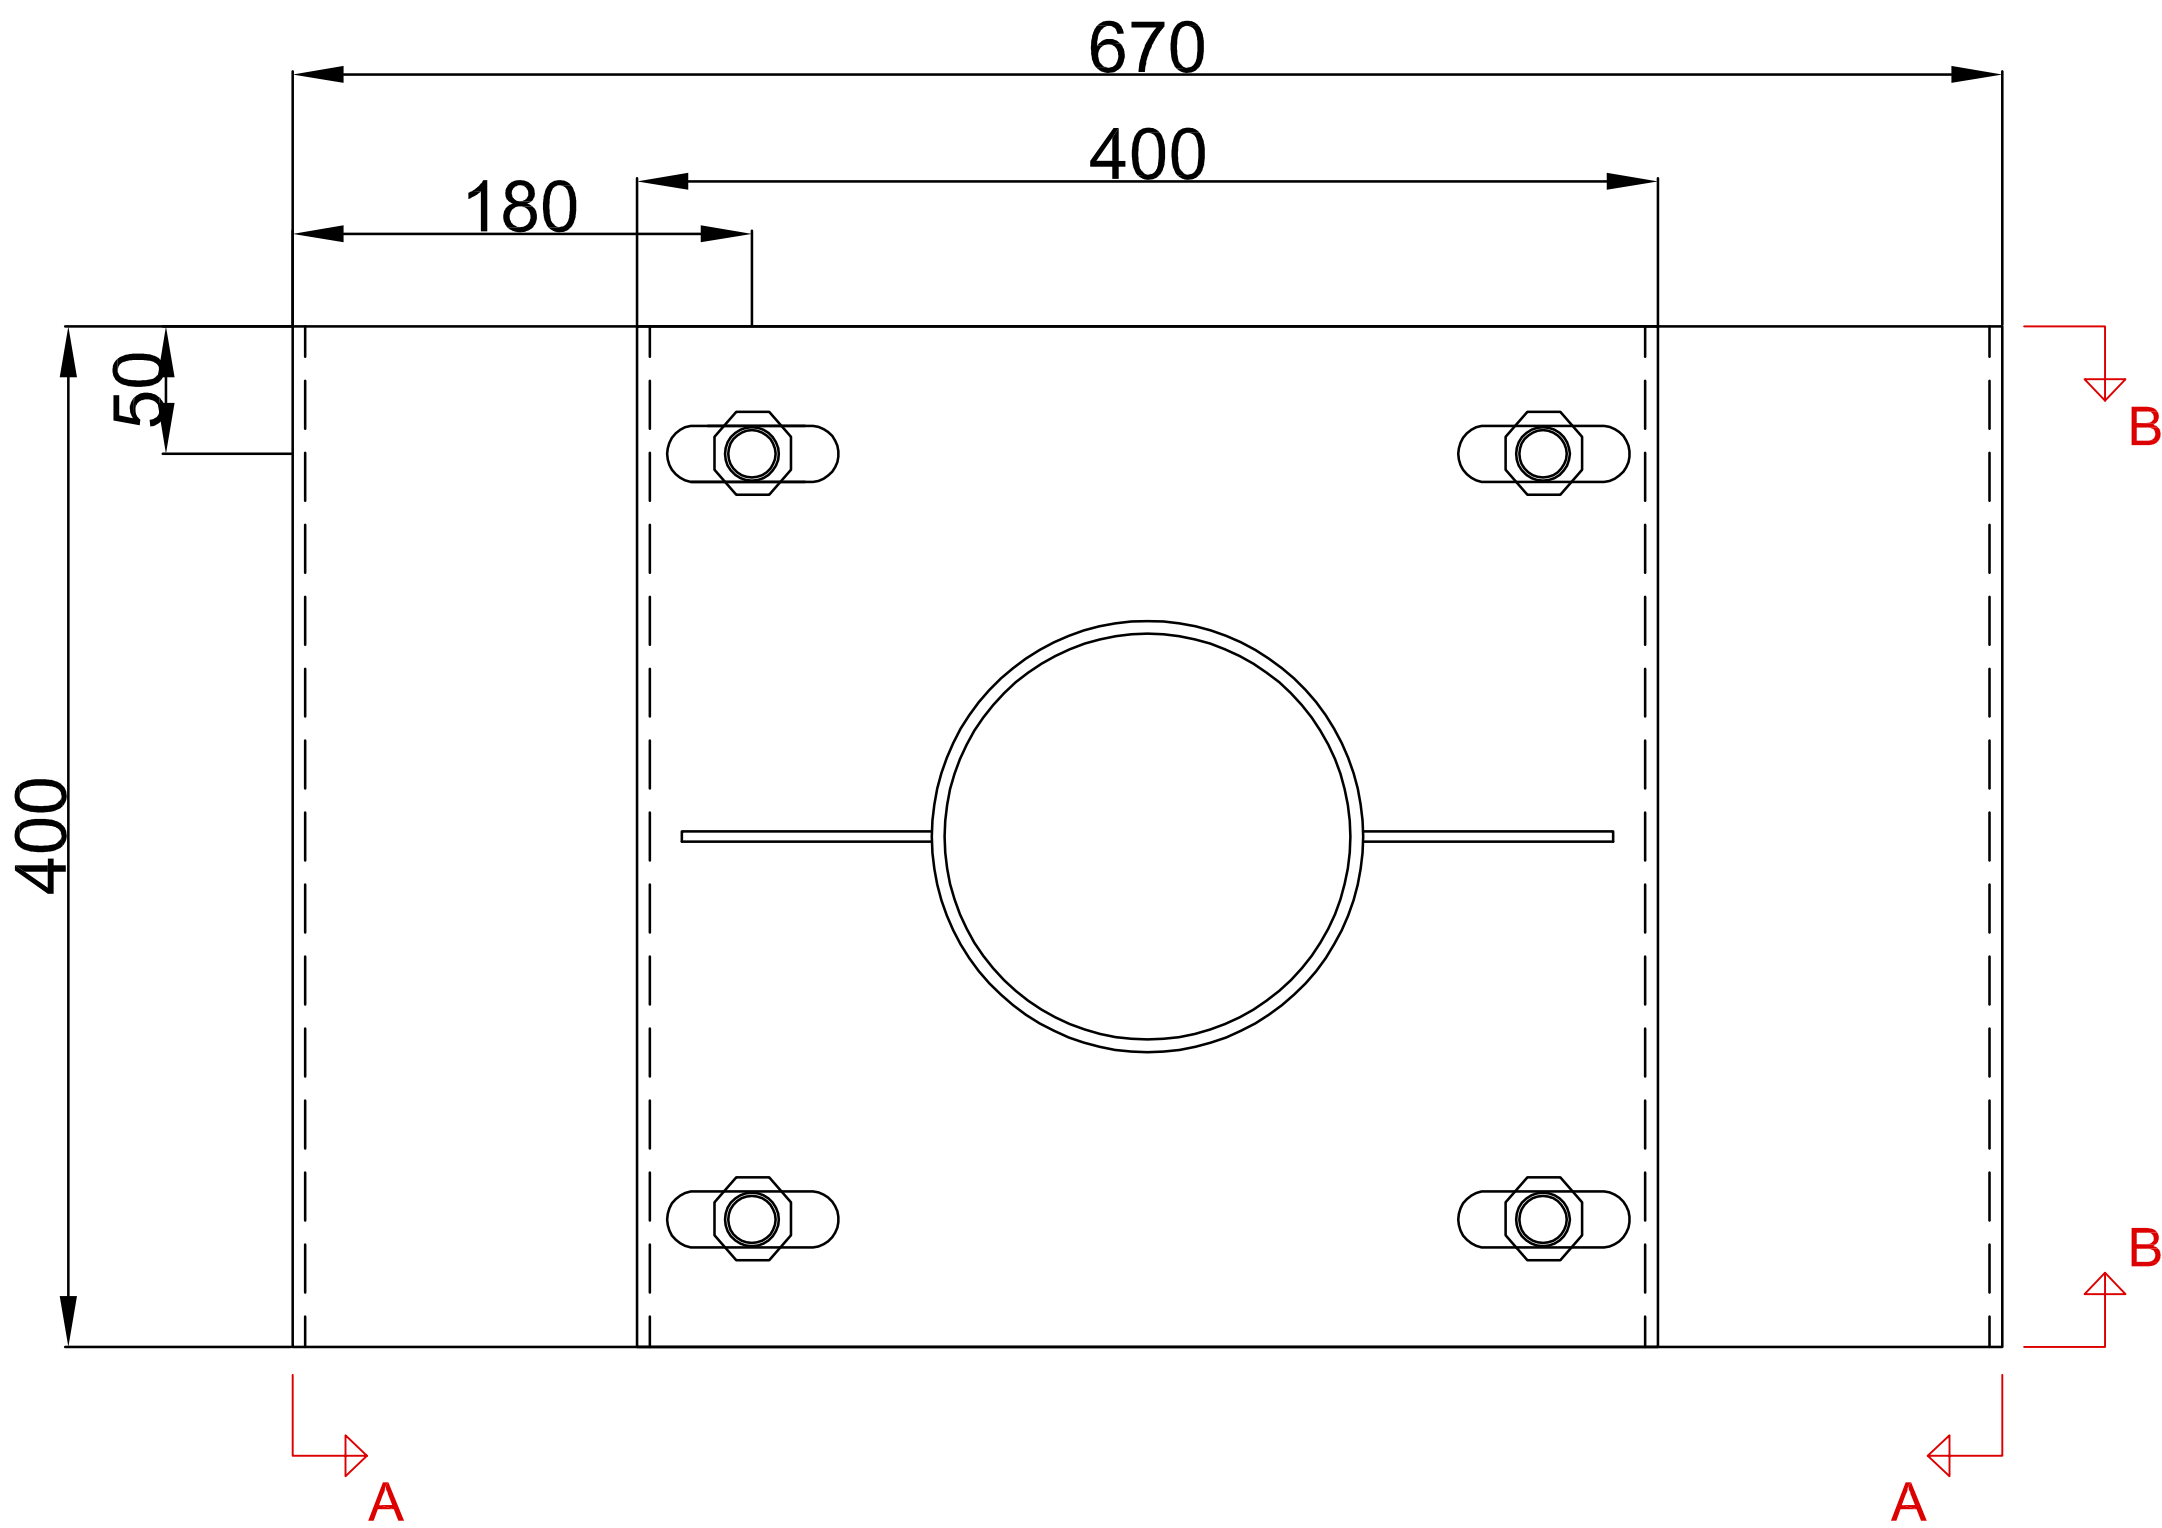

Hvis dette toppbeslaget er sett ovenfra, er da de stiplede linjer som skal angi materiale
på "undersiden" korrekt angitt? Er opp og nedbrett på toppbeslag og bunnbeslag angitt
med korrekt stipling? Skal røret og "skrå avstivere" være stiplet.
(NB. Det er mulig at dette i hovedsak er tegnet korrekt, men i og med at
opp- og nedbrett er tegnet "likt" så er det noe som virker "unaturlig" .


Toppbeslag stålpele (Snitt "A"):

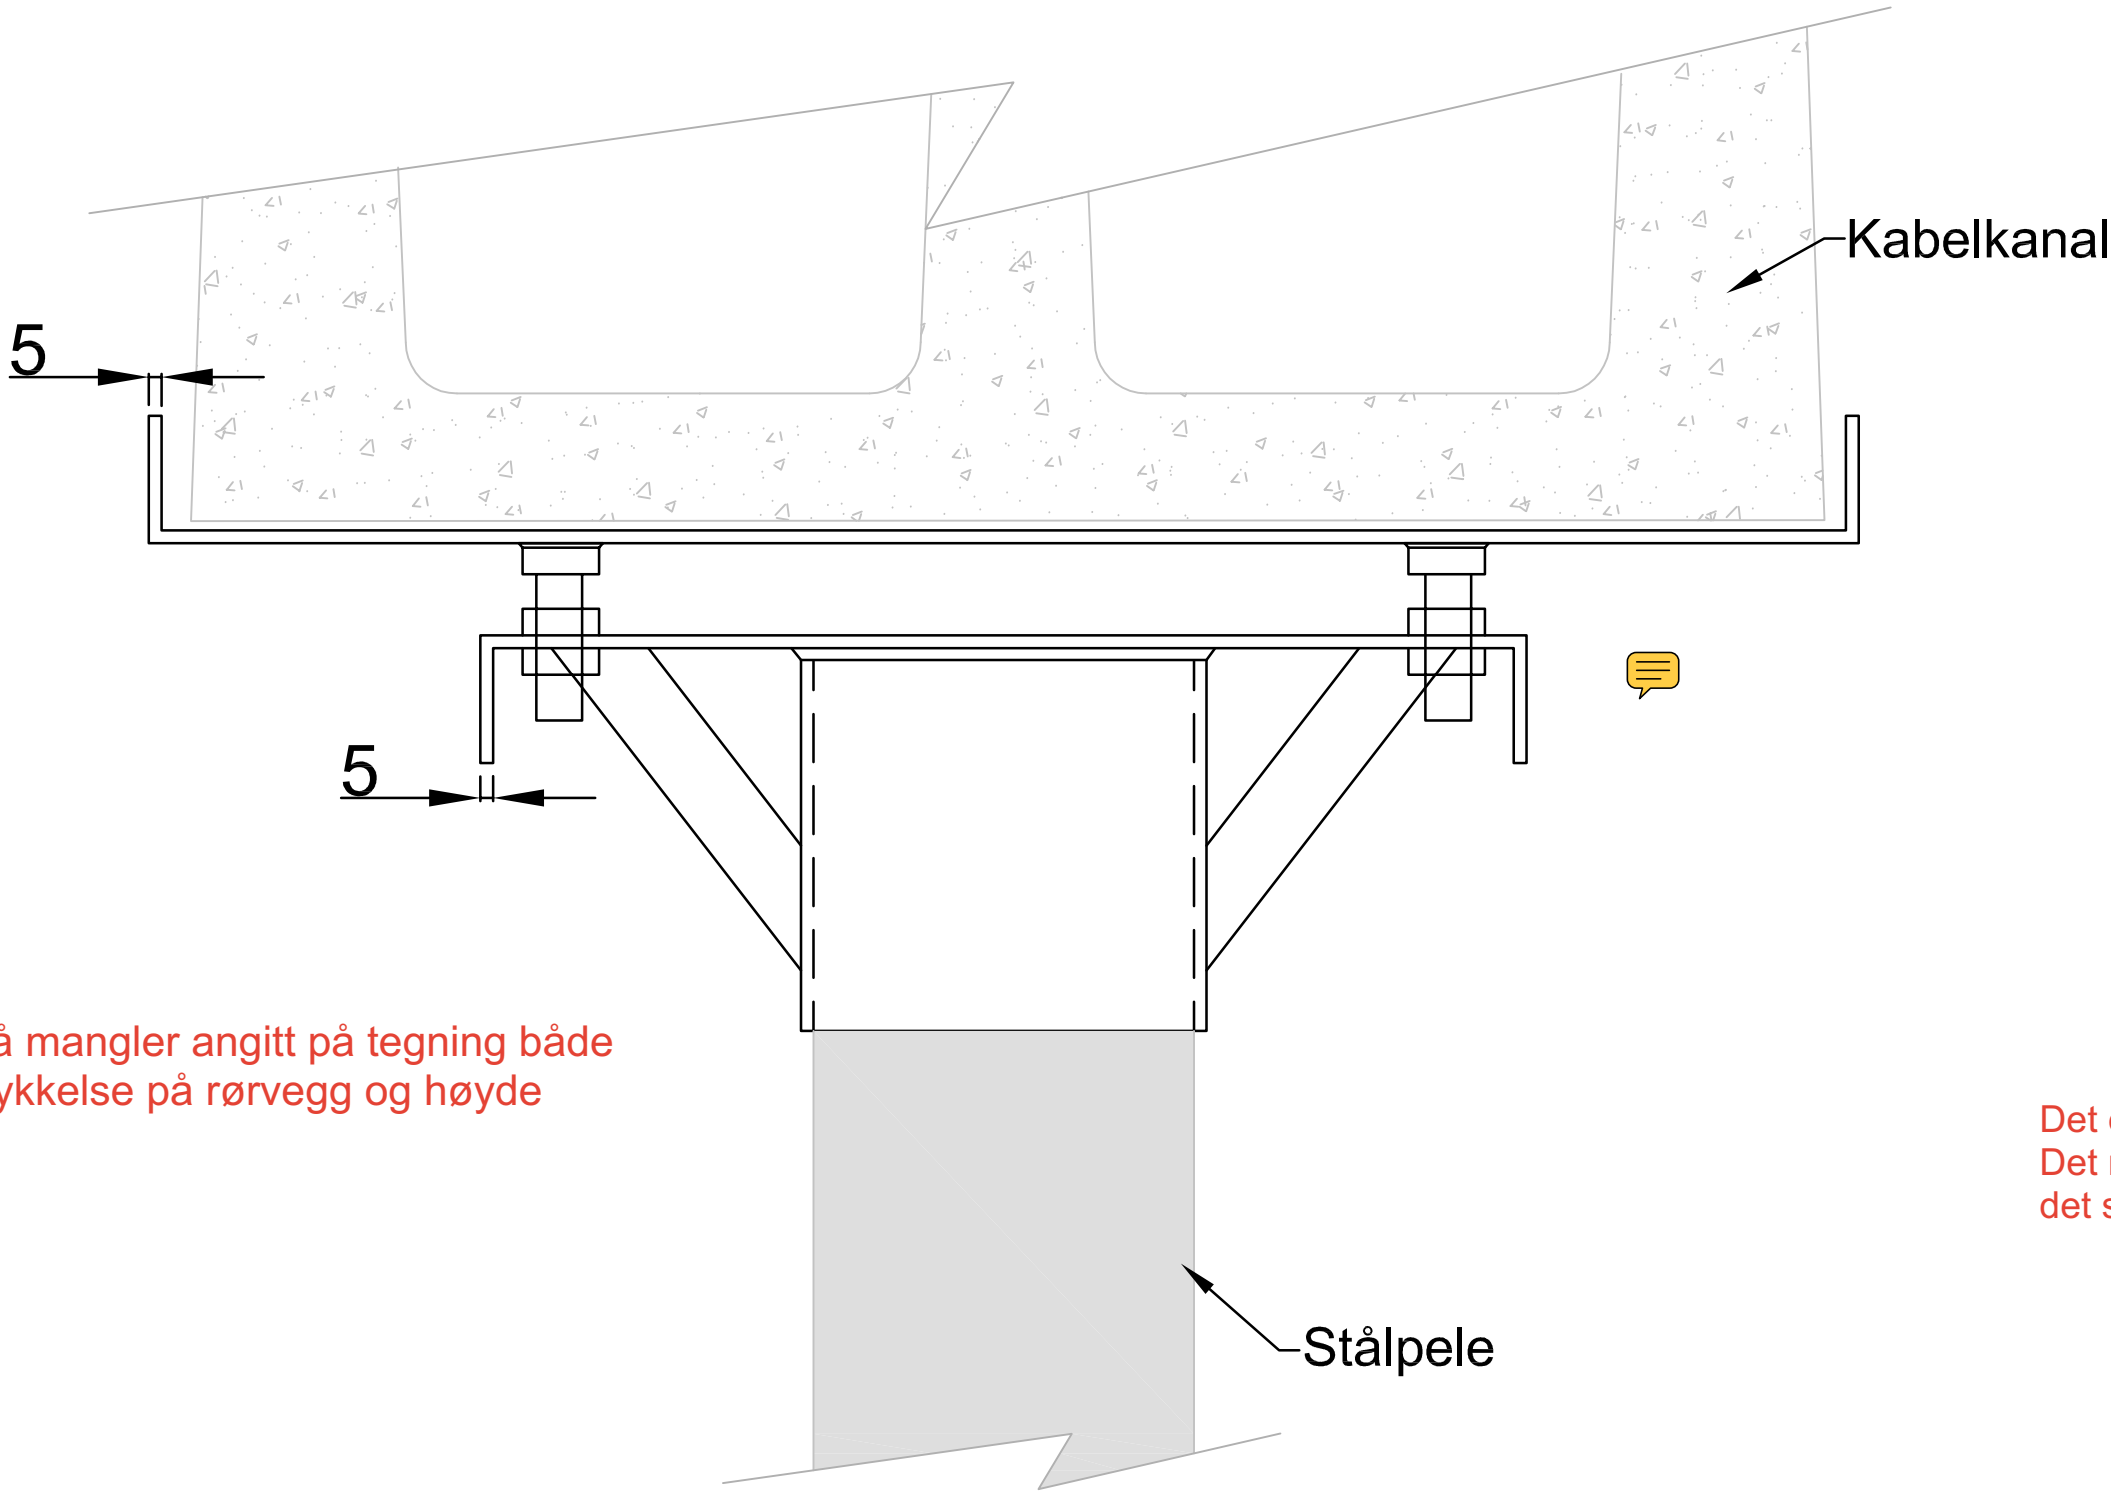

For røret så mangler angitt på tegning både
diameter, tykkelse på rørvegg og høyde
på røret.

Det er ikke angitt informasjon om denne delen.
Det må angis funksjon, materiale og hvordan den festes. Er
det sveiset og prefabrikkert eller sveises det på stedet?

Toppbeslag stålpele (Snitt "B"):

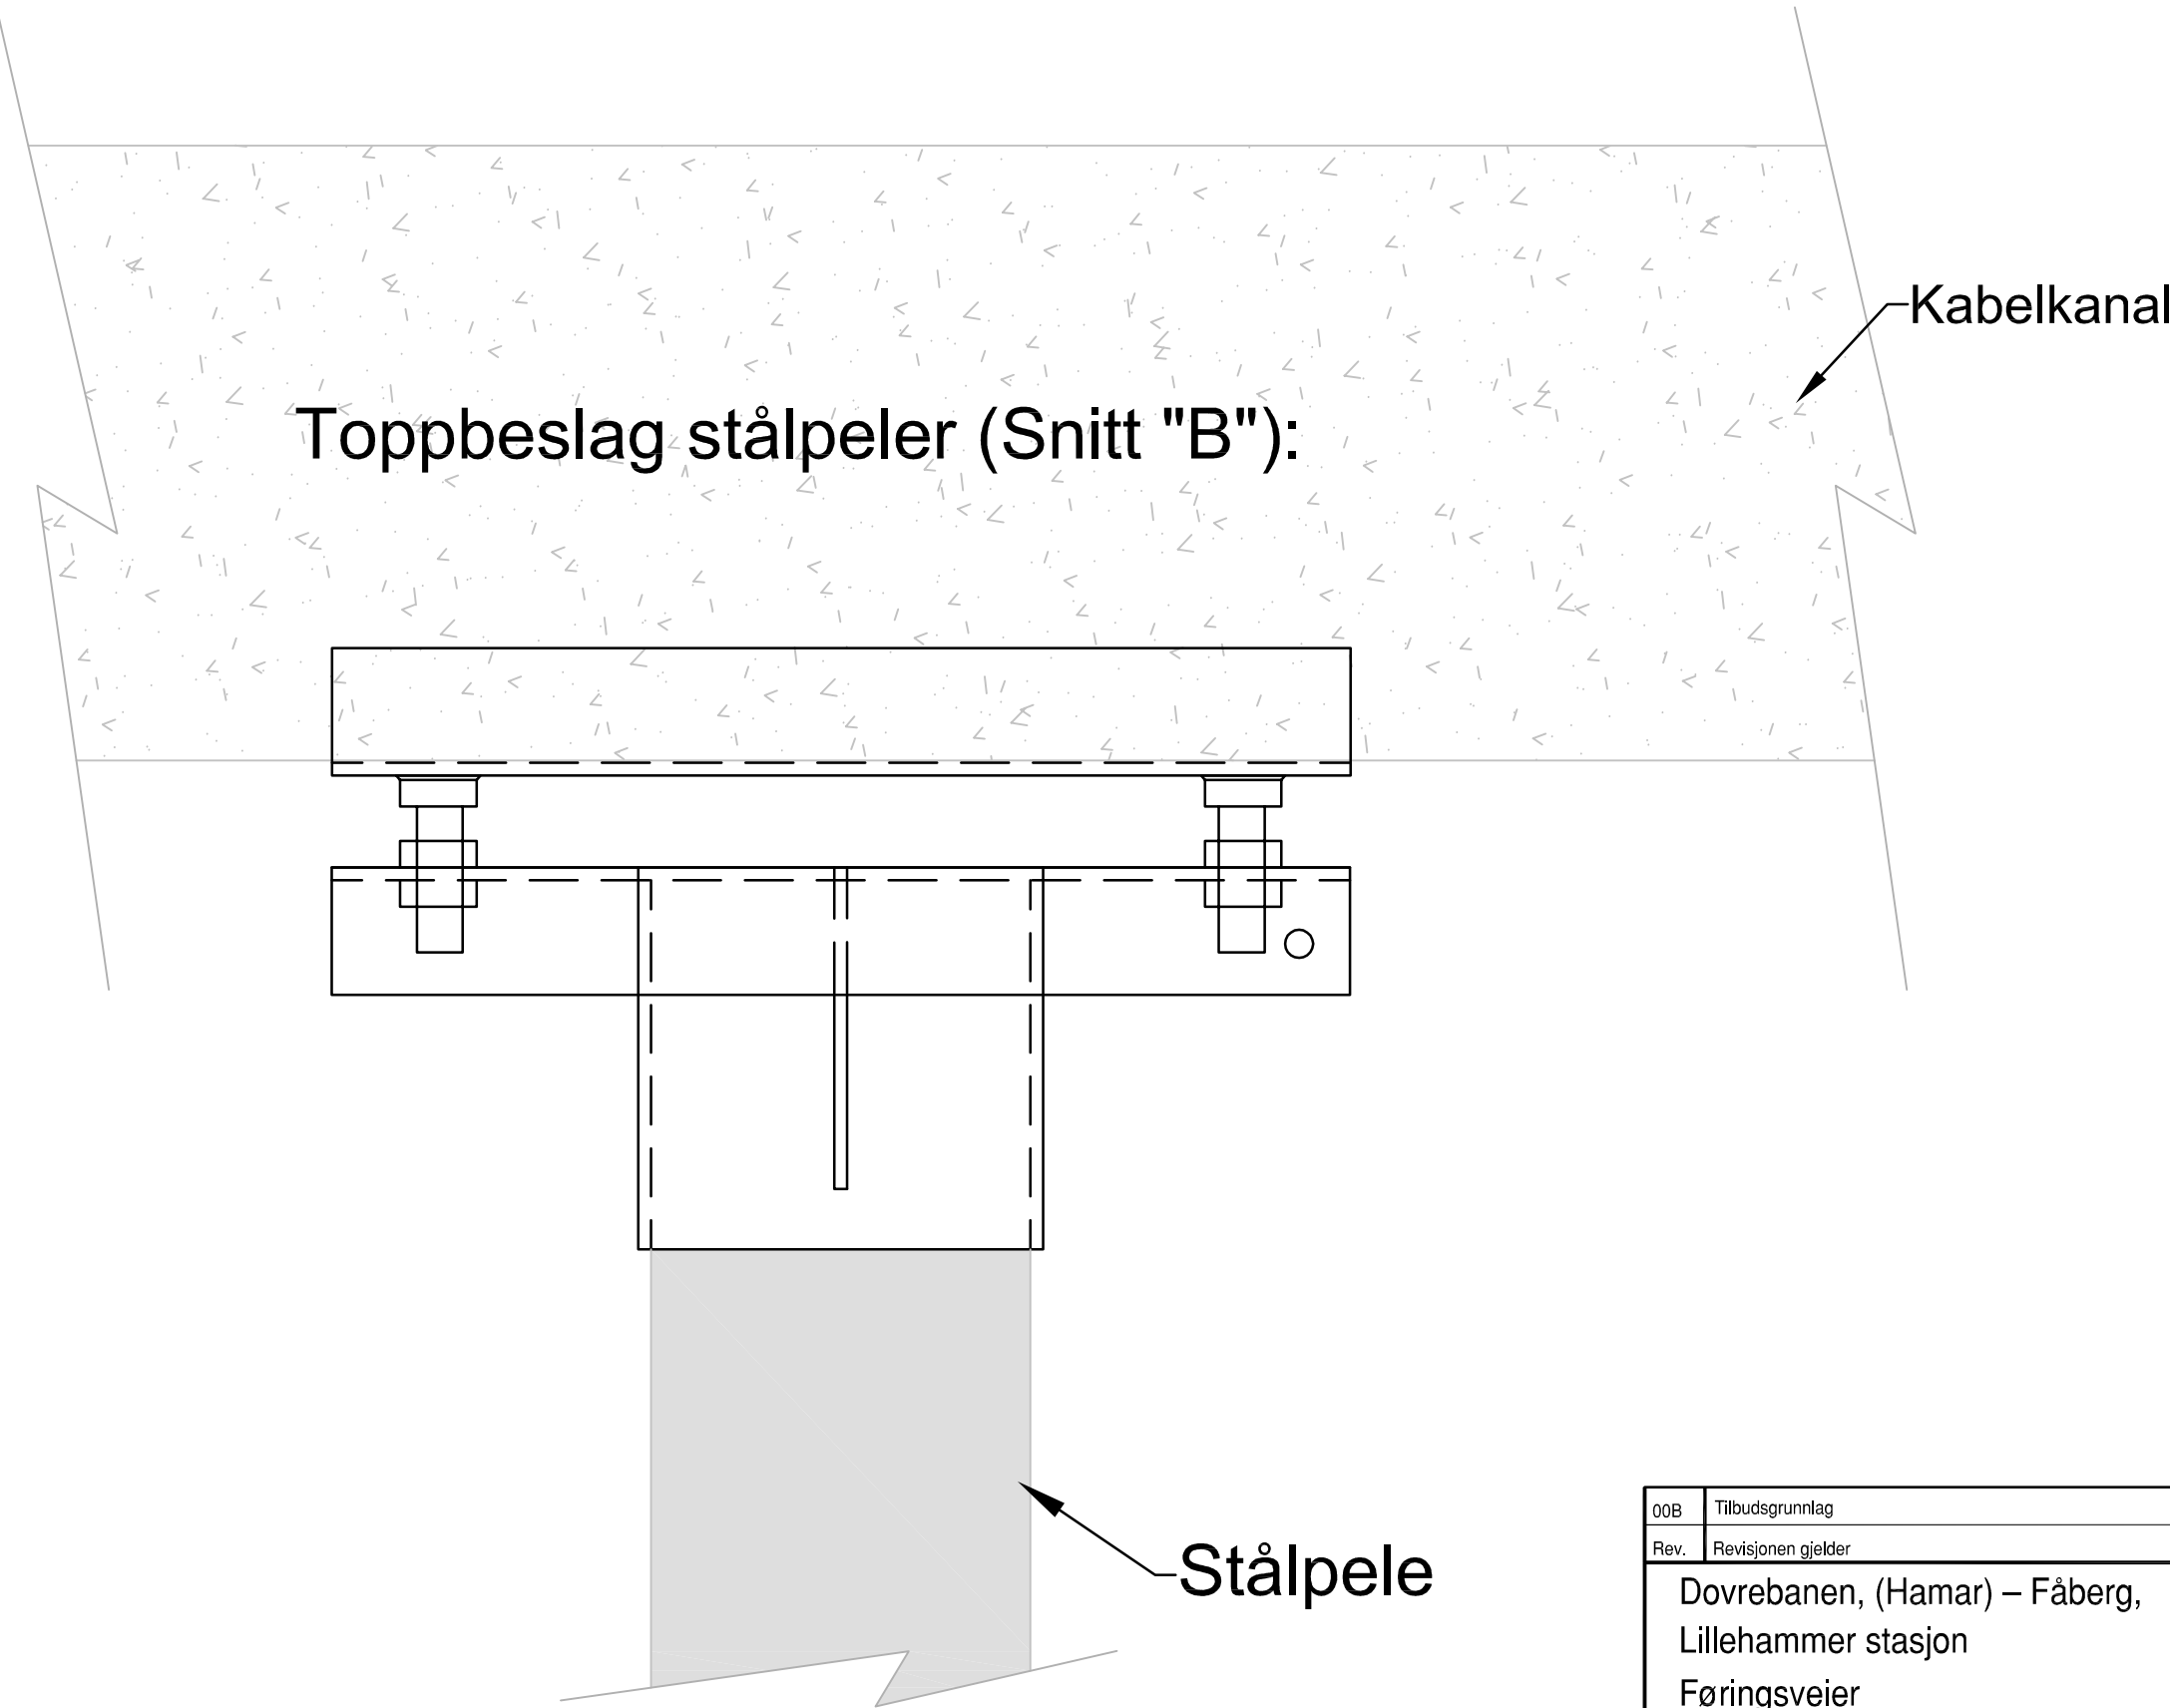

00B	Tilbudsgrunnlag	26.01.2026	FBLU	JHDA	EHR
Rev.	Revisjonen gjelder	Dato	Tegnet av	Kontrollert av	Godkjent av
Dovrebanen, (Hamar) – Fåberg, Lillehammer stasjon Føringsveier Prinsipp, toppbeslag stålpele Km 184.500 - Km 184.710		Målestokk:			
		Oppdragsnr.	A295591		
		Produsent	COWI		
		Prod.tegn.nr.	POM-00-I-00345.dwg		
		Etablering for			
		Etablet av			
Prosjekt: 60032967 Parsell: 00		Tegningnummer: POM-00-I-00345		Rev.: 00B	
BANE NOR		Tegningnummer:		Rev.:	