
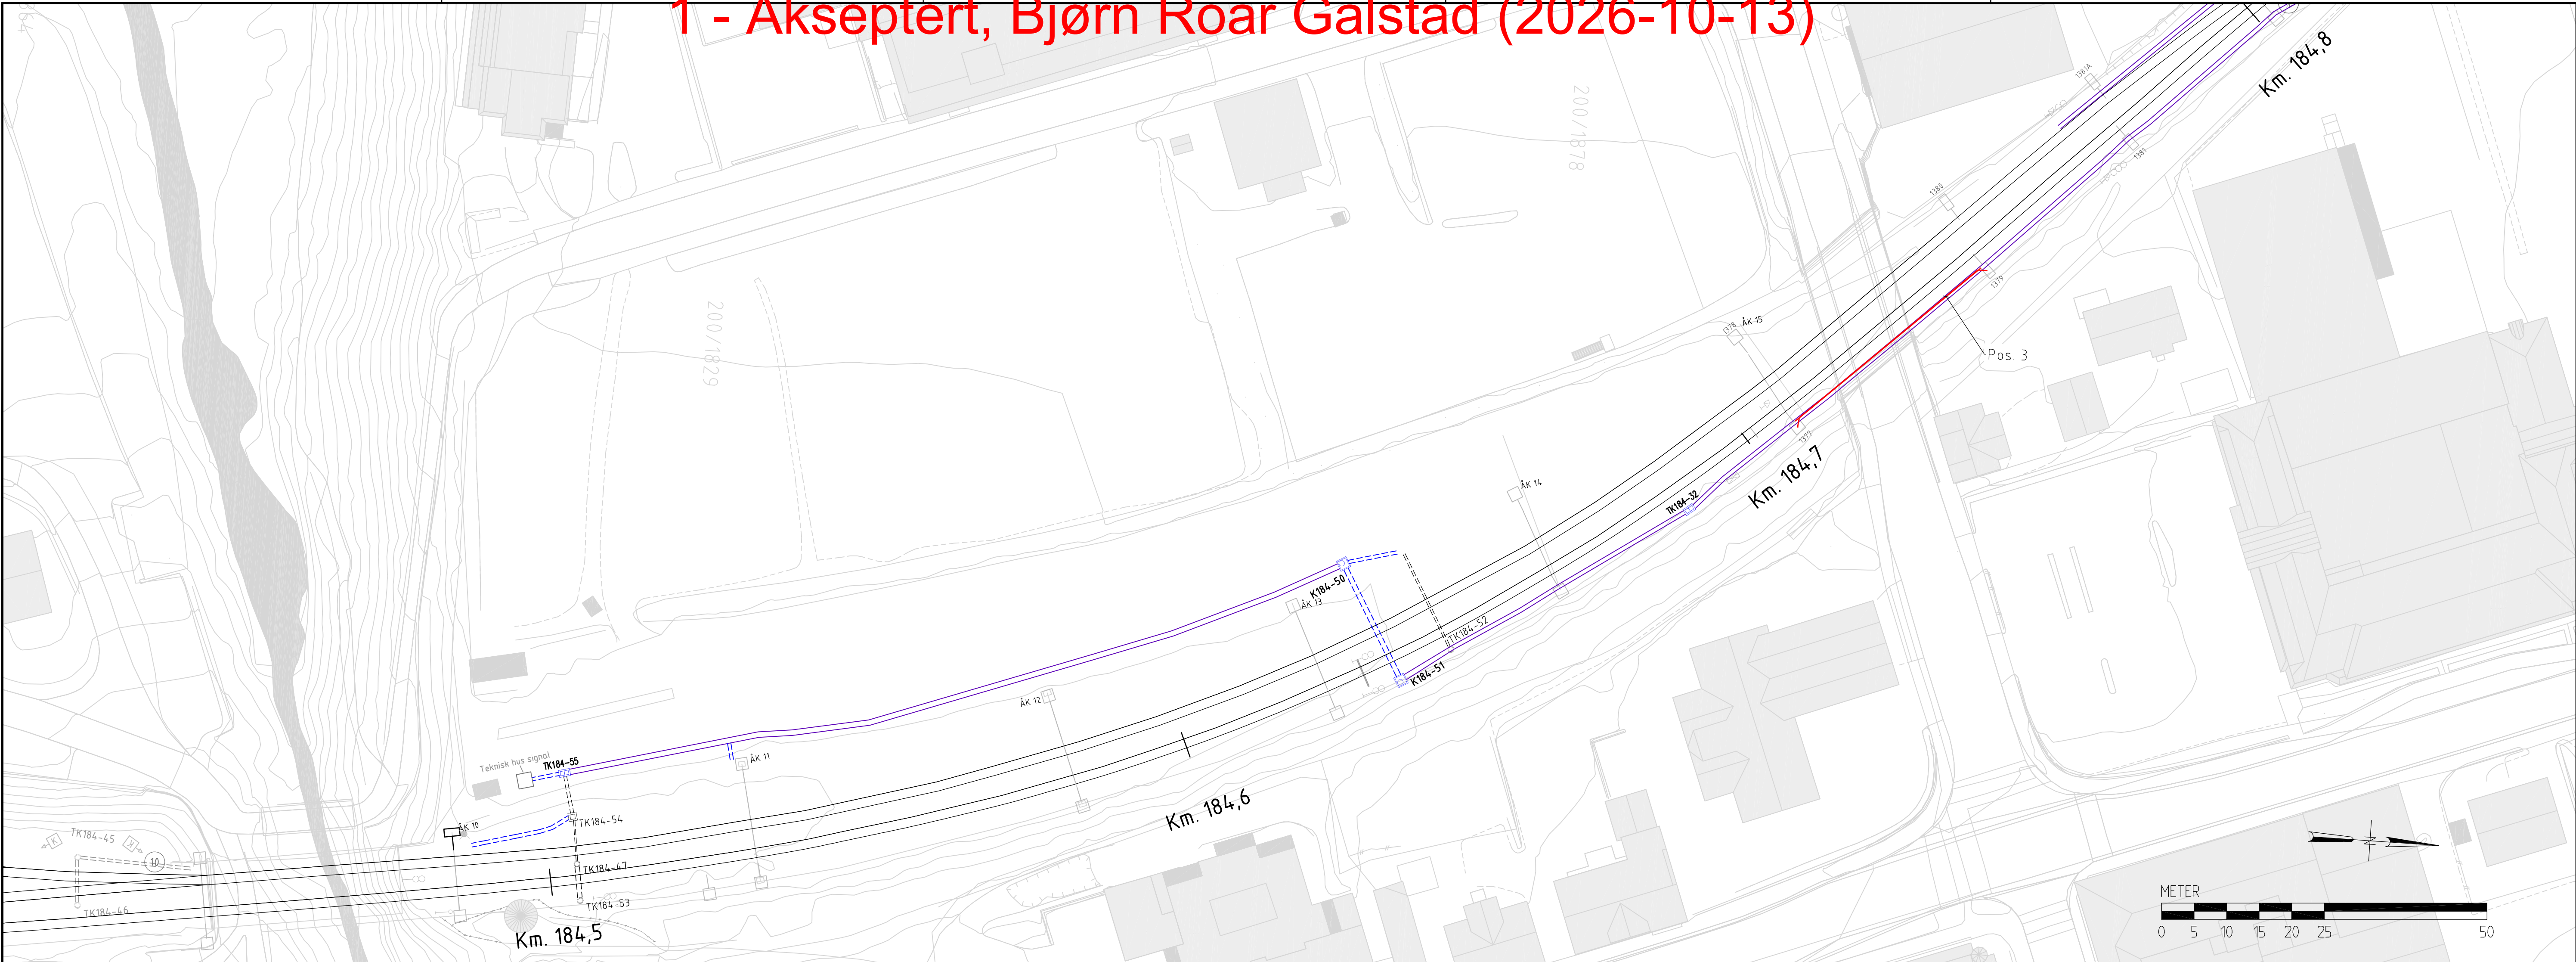
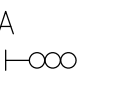
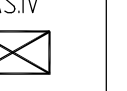
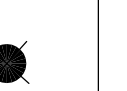
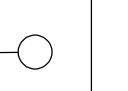
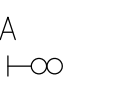
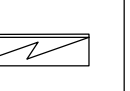
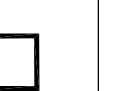
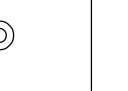
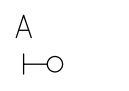
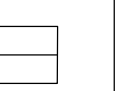
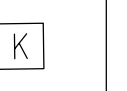
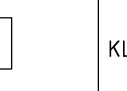
 
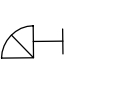
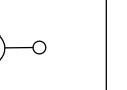
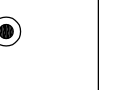


1 - Akseptert, Bjørn Roar Galstad (2026-10-13)

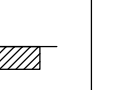

Pos.	Kabelnavn	Kabeltype	Objekt-ID	Fra	Objekt-ID	Til	Objekt-ID	Lengde (m)	Merknad
3	EH.KL.MAS1377-1379(16kV)	TSLI 18/30(36) kV 1xAHF 240mm ²	EH-LED-xxxxxxx	KL-Mast 1377	EH-MAS-xxxxx	KL Mast 1379	EH-MAS-015625	60m	Kabelgrøft under kabelkanal
4									
5									
SYMBOLER

 SIGNAL TRE LYS	 RUNDKUM	 TREKKEKUM	 SIGNALSKAP	 BRYTER	 LYSMAST	 SKAP UTTAK SBYLLE	 HØYSPENTKABEL
 SIGNAL TO LYS	 GRUPPESKAP	 SKAP BELYSNING MONT. PÅ KL-MAST	 JORDINGSSKAP	 TELEMAST	 DRIVMASKIN	 SVEIVSKAP	 RETURKABLER
 SIGNAL ETT LYS	 SIGNALSKAP	 RESERVE STRØMSTRAFO	 KAMERA	 B-MAST	 KL-BETONGMAST	 KL-TREMAST	 SPØRSPÆRRE
 OVERGSIGNAL	 TELEFON	 H-MAST STÅL	 SPIR I ÅK	 LOKALOMSTILLER	 NØKKEAPPARAT	 FILTERIMPEDANS	

Koordinatsystem: Euref89 NTM sone 10 , NN2000.
Kartkilde: Geovekst

01B	Oppdatert grunnlag på Lurhaugen	06.10.2026	AJAK	PKLI	EHR
00B	Første utgave	29.05.2026	AJAK	NHMD	TENE
Rev.	Revisjonen gjelder	Dato	Tegnet av	Kontrollert av	Godkjent av
Dovrebanen, (Hamar) - Fåberg, Lillehammer stasjon		Målestokk 1:500	Freirekst 1		
Kontaktledning Km 184,415 - 184,802		A1	Freirekst 2		
Geografisk kabelliste, Lillehammer stasjon		Prod.tegner: POM-00-R-00329.dwg	Oppdragsnr: A295591		
Prosjekt: 60032967		Tegningsnummer:			Rev.
Parsell: 00		POM-00-R-00329			01B
BANE NOR		Tegningsnummer:			Rev.