


1 - Akseptert, Bjørn Roar Galstad (2026-10-01)

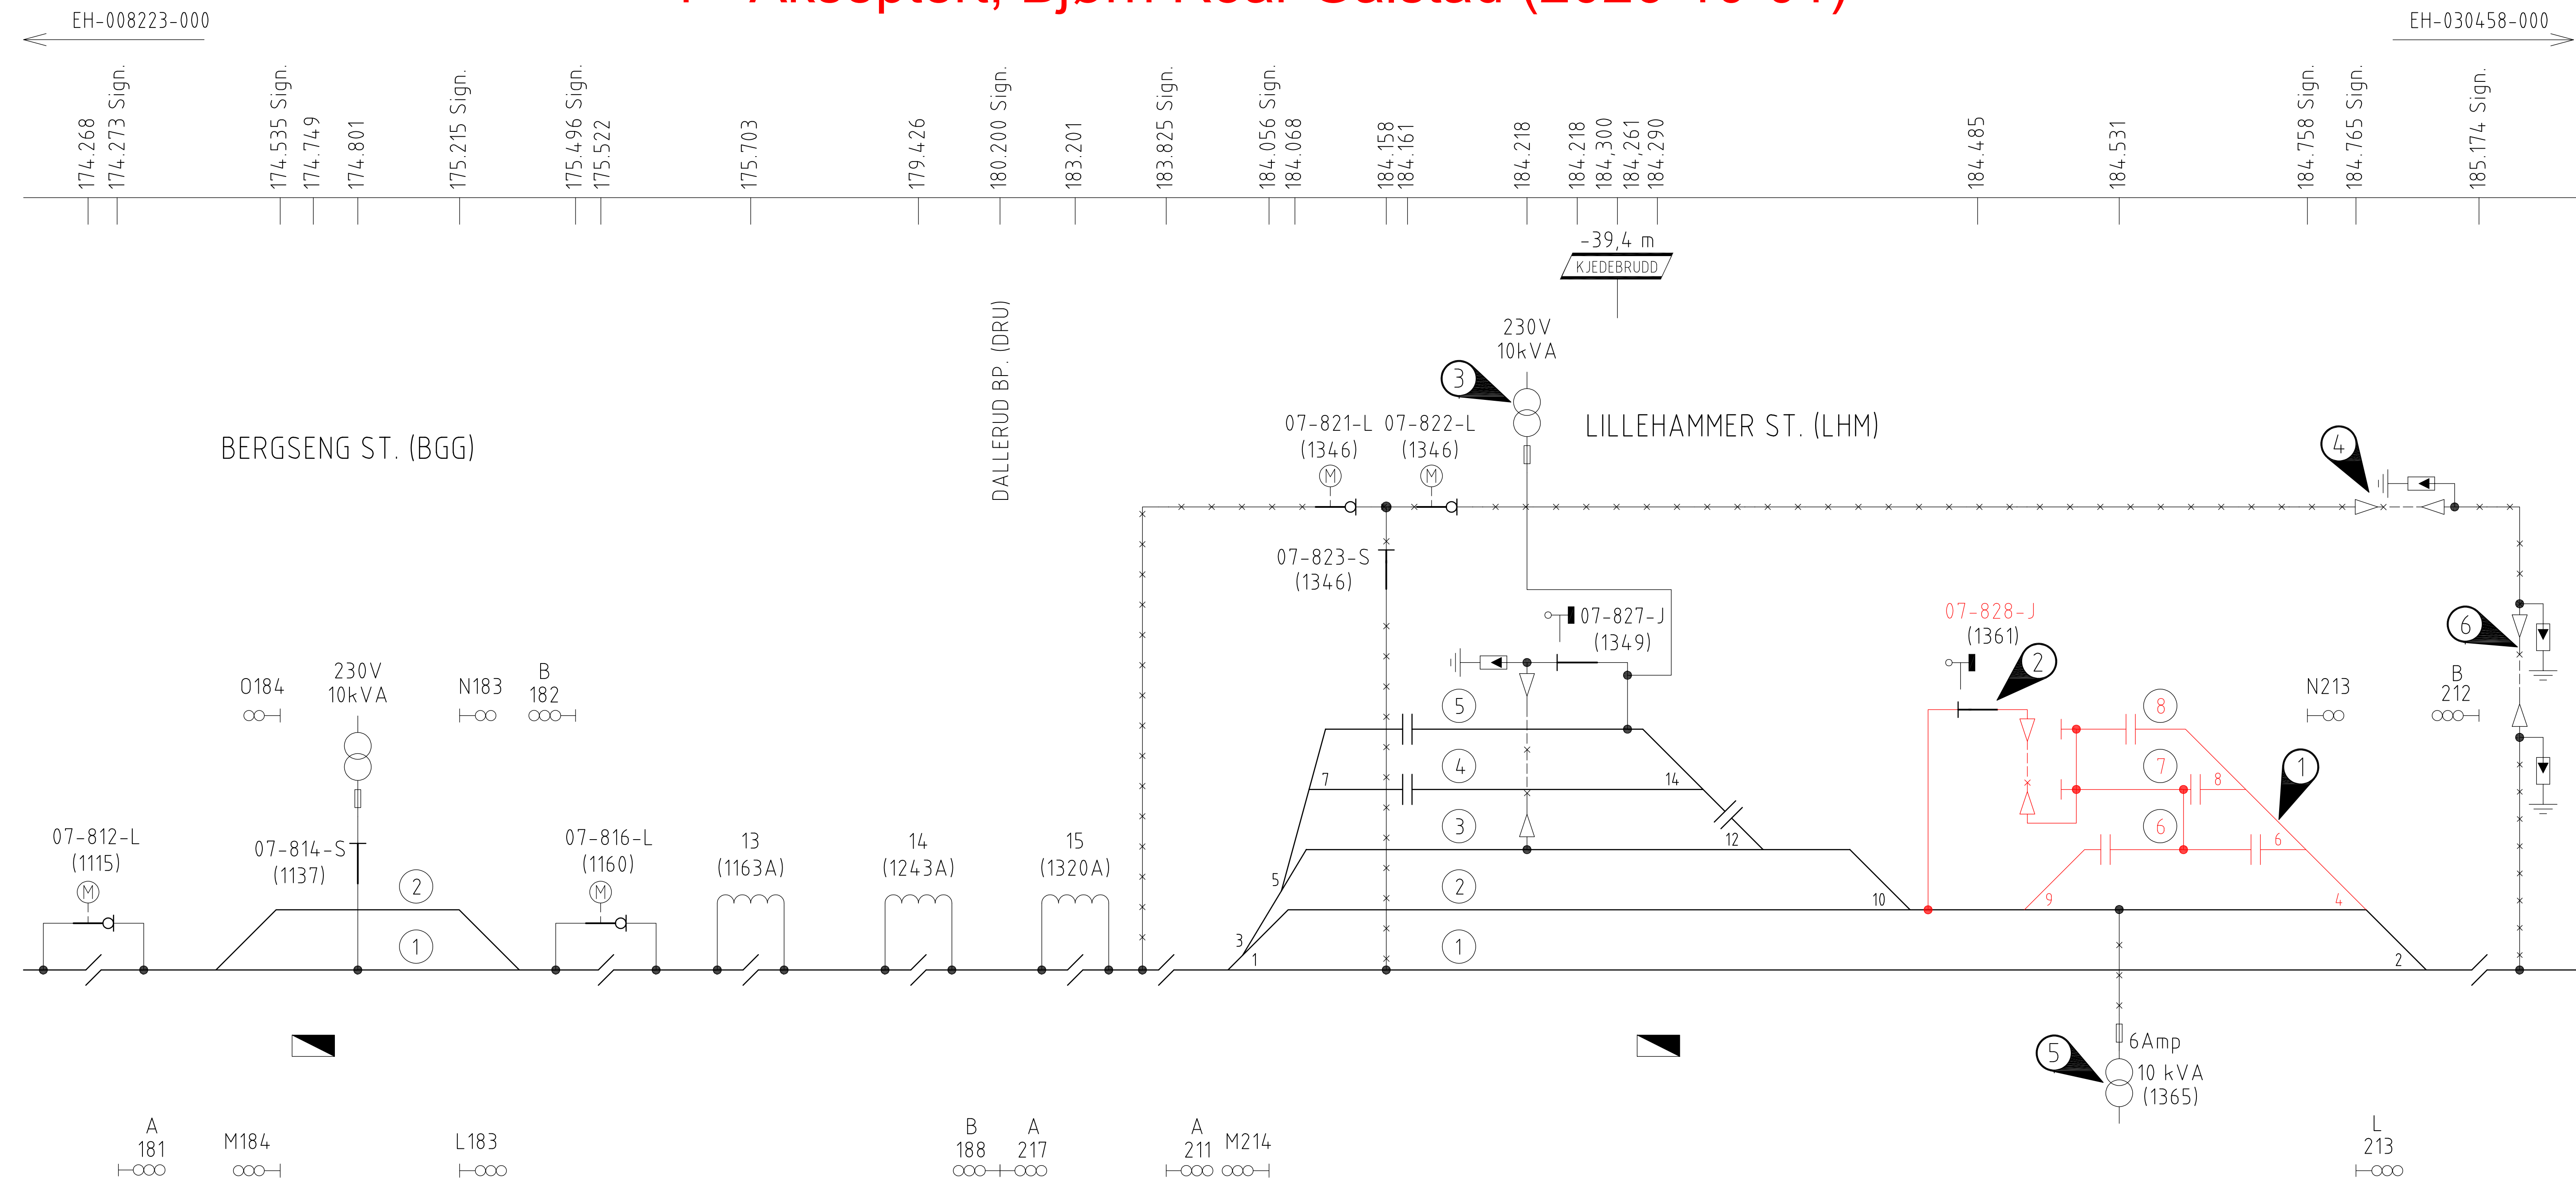

MERKNADER

- Symboler eller komponenter i **rødt** skal rives.

- KL for spor 6, 7 og 8 med master og avspenningsåk rives.
- KL-bryter 07-828-J med mateledninger og forrigling rives.
- Reservestrømstrafo er spenningsløs ved frakobling i spor 4 og 5.
- Forbigangsledning er ført som høyspentkabel i grøft under Løkegata bru.
- Reservestrømstrafo til Signalteknisk hus Lurhaugen. Montert mellom spor 6 og 7.
- Forbigangsledning er ført som høyspentkabel i kabelkanal mellom mast 1389 og 1391.

SYMBOLER

KONTAKTLEDNING	HØYSPENNING LINJE I LUFT			NL					
SEKSJON	HØYSPENNING KABEL I JORD/KANAL			PL					
SEKSJONS-ISOLATOR	ENDEMUFFE	KOBLINGS-PUNKT	BIFORBRUKS-TRANSFORMATOR	AUTO-TRANSFORMATOR	SUGE-TRANSFORMATOR	I KIOSK TRANSFORMATOR	BRU	TUNNEL	HOVEDSIGNAL MED 3 LYS
ISOLATOR	SKILLEBRYTER								
BUTTSPOR	LASTSKILLE-BRYTER	BETJENT AV ELEKTRISK MOTOR	SKINNEJORD	JORD	GJENNOMSLAGS-SIKRING	SIKRING	SPOR NR.	STASJON	SIGNAL E35 STOPPSKILT
	EFFEKTBRYTER						VEKSEL NR.	HOLDEPLASS	

REFERANSE

- BN Tekniske Regelverk utgave pr. 19.02.2024

Brytere er tegnet i normal driftssituasjon

05B	Tilbudsgrunnlag, oppdatert etter kommentarer fra BN	21.09.2026	AJAK	PKLI	TENE
04B	Tilbudsgrunnlag, oppdatert løsning for reservestrømstrafoer og ny HS kabel	24.08.2026	AJAK	PKLI	TENE
00B	Tilbudsgrunnlag	19.12.2025	AJAK	ESGU	TENE
Rev.	Revisjonen gjelder	Dato	Tegnet av	Kontrollert av	Godkjent av
Dovrebanen, (Hamar) - Fåberg, Lillehammer stasjon		Målestokk	Frilekst 1		
		% (A1)	Frilekst 2		
		Produzent	Oppdragsnr.	A295591	
		Prod.tegner:	POM-00-R-00313.DWG		
Kontaktledning, Koblingsskjema Km 174.268 - 186.613		Erstatning for			
Erstatning av					
Prosjekt: 60032967		Tegningsnummer:	POM-00-R-00313	Rev:	05B
Parsell: 00					
BANE NOR		Tegningsnummer:		Rev:	