


1 - Akseptert, Bjørn Roar Galstad (2026-10-01)

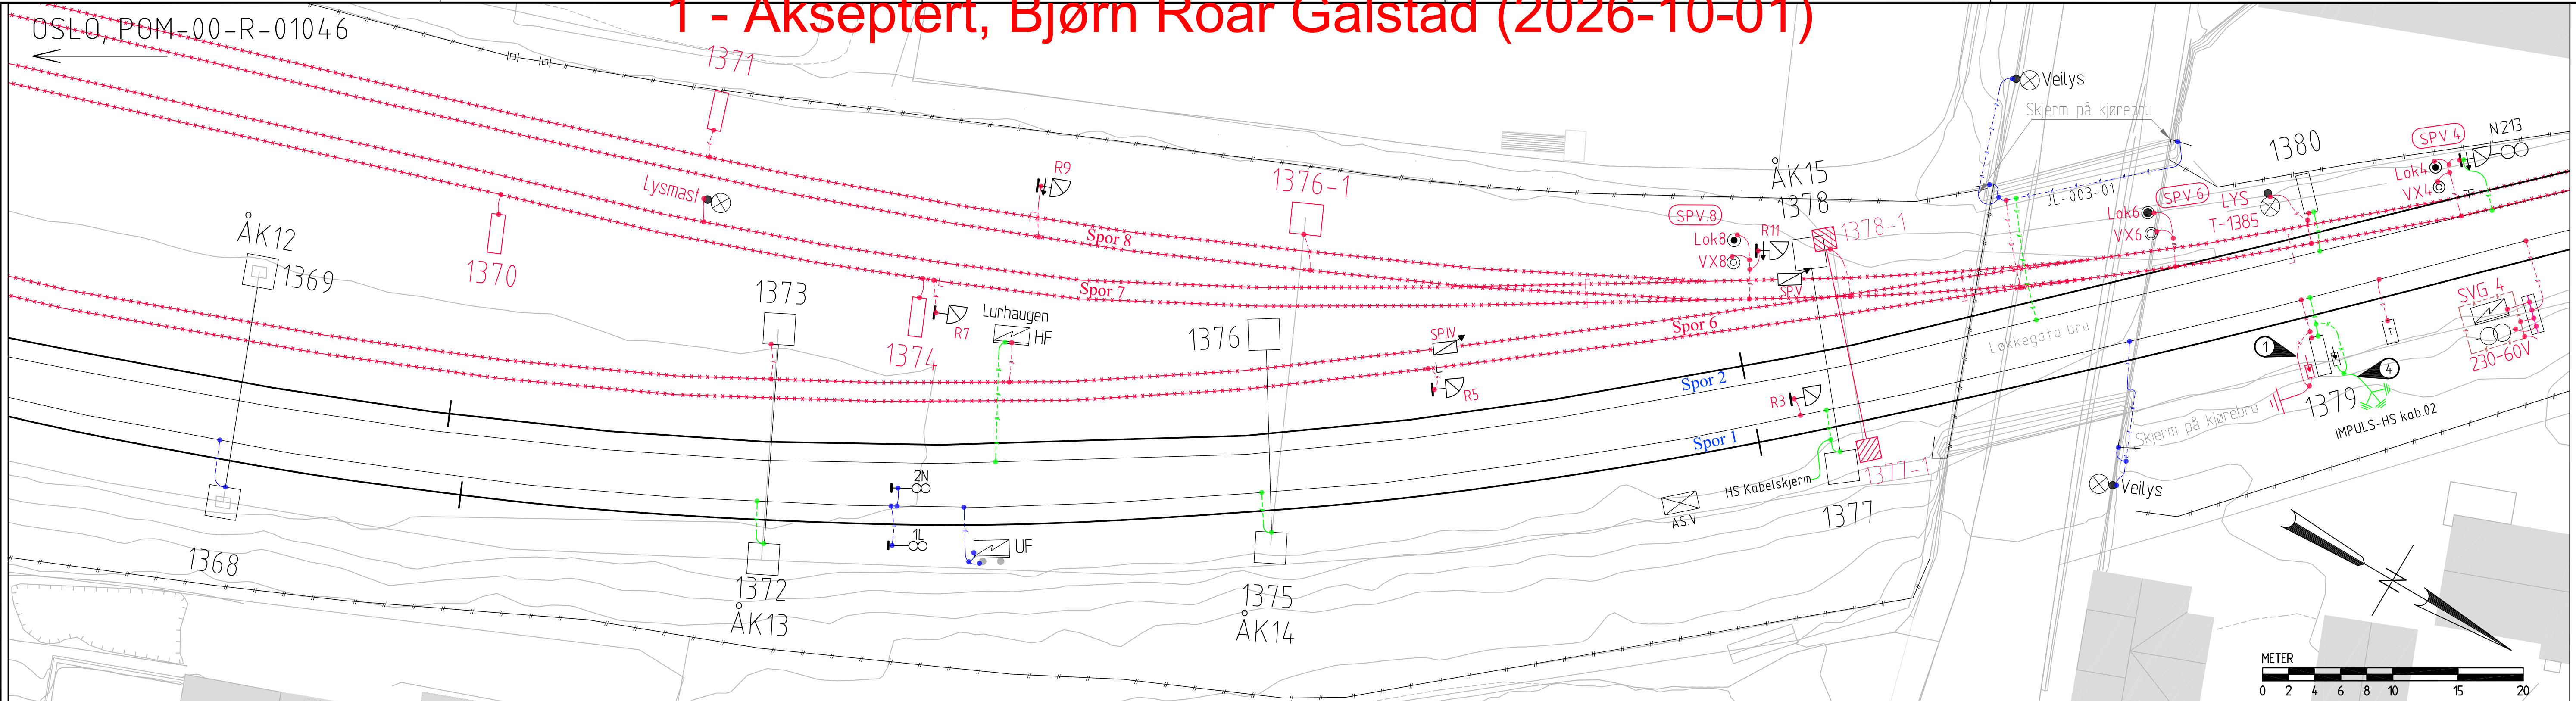

MERKNAD/REFERANSE

- 1 Eksisterende HS kabel med overspenningsvern rives. Eksisterende impulselektrodeanlegg kontrolleres og kan benyttes som supplement til nytt impulselektrodeanlegg.
- 2 Skinnetilkobling reetableres etter bytte av SPV 2
- 3 Eksisterende jordingskapp, montert på egen stolpe på høyre side av spor ved stokkskinneskjøt.
- 4 Overspenningsvern og impulselektrode for høyspenningskabel.

SYMBOLFORKLARING

SIGNAL TRE LYS	OVERSPENNINGSVERN TIL HØYRE	TREKKETUM	KABELKUM	SIGNALSKAP	AS/V	JORDINGSSKAP	SPOR I ÅK	MONITOR	B-MAST	BJELKEMAST	IMPULSELEKTRODE EKISTERENDE
SIGNAL ETT LYS	OVERSPENNINGSVERN TIL VENSTRE	GRUPPESKAP	SKAP BELYSNING	JORDELEDER	JORDELEDER	SKAP UTTAK	RESERVE	TELEFON	H-MAST	REKKVERK	IMPULSELEKTRODE NY
SIGNAL ETT LYS	JORDET SKINN	JORDELEKTRODE	KOBLPUNKT	JORDSAMLESKINNE	RETURLEDNING	KL-TREMAST	SPORSPERRE	RIEGL	LOKALOMSTILLER	ISOLERT FELT	ISOLERT SKINN
OVERGANGSSIGNAL	ISOLERT SKINN	JORDELEKTRODE	KOBLPUNKT	JORDSAMLESKINNE	JORDELEDER	EL/TELEMAST	NØKKEAPPARAT	FILTERPEDANS	SVEIVSKAP	PORT I GJERDE	ISOLERT SKINN

MERKNADER

- Tegningen viser nytt og endringer i eksisterende jordingsanlegg som skal etableres i forbindelse med prosjekt: Lavspenningsanlegg Lillehammer stasjon.
- Dimensjonerende kortslutningsstrøm er 16 kA og jordledere skal ha minimum tverrsnitt på 70 mm², type IX 70/19 Cu gul/grønn.
- Symboler, komponenter og tekst i **rødt** skal rives.
- C-press skal monteres slik at de er tilgjengelige for inspeksjon.
- Stasjonen har enkeltisolerte sporfelter og objekter er som hovedregel utjevnet til nærmeste returskinne.
- Signalskap er etablert med isolerende yttermateriale og skal ikke jordes til spor.
- Returlederen (2x240 Al) er etablert på KL-master og åk over hele stasjonsområdet. Ved KL-master 1351 og 1353 er returleder tilkoblet spor 1-5, se returkretsskjema for detaljer.
- Se side 2 og 3 for tabeller over utjevningsforbindelser, langsgående jordledere og jordsamleskinner.

HENVISNINGER

- Teknisk hovedplan: POM-00-A-07452
- Returkretsskjema: POM-00-R-00315
- Koblingsskjema: POM-00-R-00313
- Strekningsplan: POM-00-R-00316, POM-00-R-00325
- Føringsveier: POM-00-I-00370, POM-00-I-00371 og POM-00-I-00385
- Tverrfaglig jordingsplan: EH-029691-000, EH-029692-000, EH-029693-000 og EH-029694-000
- BN Teknisk Regelverk utgave 14.06.2025

Koordinatsystem: Euref89 NTM sone 10 , NN2000.
Kartkilde: Geovekst

01B Tilbudsgrunnlag, oppdatert etter kommentarer fra BN	25.09.2026	AJAK	PKLI	TENE
00B Tilbudsgrunnlag	24.08.2026	AJAK	PKLI	TENE
Rev.	Revisjonen gjelder	Date	Tegnet av	Kontrollert av
Dovrebanen, (Hamar) - Fåberg, Lillehammer stasjon		Målestokk 1:250	Frøtekt 1	
Kontaktledning		A1	Frøtekt 2	
Tverrfaglig jordingsplan		Produsent	Oppdragsnr.	A295591
Km 184,560 - 184,960, side 1 av 3		Prod.tegning	POM-00-R-01047	
Erstatter for		Erstatter for		
Prosjekt: 60032967		Tegningsnummer:	POM-00-R-01047	Rev.
Parsell: 00				
BANE NOR		Tegningsnummer:		Rev.

UTJEVNINGSFORBINDELSER

Km	Spor	Jordet objekt	Objektnavn	Fag	Objekt ID	Jordtilkobling						Anleggsmerking	Kommentar
						Type tilkobling	Navn, tilkobling	Objekt ID	Side*	Dimensjon	Objekt ID		
184,582	1	KL-mast	1368	EH	EH-MAS-015614	Spor	1	K0-SP0-000570	Venstre	PN 1x50 mm ² CU g/g			ÅK 12, 1369
184,623	1	KL-mast	1372	EH	EH-MAS-015618	Spor	1	K0-SP0-000570	Venstre	PN 1x70 mm ² CU g/g	EH-UTJ-xxxxxx	Utj.forb. mast 1372	Ny, ÅK 13, 1373
184,633	1	Lyssignal	1L	SA	SA-SIG-003311	Spor	1	K0-SP0-000570	Venstre	PN 1x50 mm ² CU g/g			
184,633	2	Lyssignal	2N	SA	SA-SIG-003312	Spor	1	K0-SP0-000570	Venstre	PN 1x50 mm ² CU g/g			
184,641	2	Hovedfordeling	HF Lurhaugen	EL	EL-FSP-008403	Spor	2	K0-SP0-000706	Høyre	PN 1x70 mm ² CU g/g	-	Utj.forb. HF-Lurhaugen	Ny
184,642	1	Fordelingsskap	UF Lurhaugen	EL	EL-FSP-056370	Spor	1	K0-SP0-000570	Venstre	PN 1x50 mm ² CU g/g			
184,642	1	Stolpe/fundament	Stolpe UF-skap	EL	-	C-press	Jordleder UF Lurhaugen			PN 1x50 mm ² CU g/g			Stolper/fundament for UF skap
184,663	1	KL-mast	1375	EH	EH-MAS-015621	Spor	1	K0-SP0-000570	Venstre	PN 1x70 mm ² CU g/g	EH-UTJ-xxxxxx	Utj.forb. Mast 1375/spor 1	Ny, ÅK 12, 1376
184,705	1	KL-mast	1377	EH	EH-MAS-xxxxxx	Spor	1	K0-SP0-000570	Venstre	PN 1x70 mm ² CU g/g	EH-UTJ-xxxxxx	Utj.forb. mast 1377/spor 1	Ny, ÅK15, 1378
184,705	1	HS kabelskjerm	HS kabelskjerm	EH	EH-LED-xxxxx	C-press	Jordleder 1377	EH-UTJ-xxxxxx		PN 1x70 mm ² CU g/g	EH-UTJ-xxxxxx	Utj.forb. HS-kabelskjerm	Ny
184,720	2	Skjerm Løkkegata S	Skjerm S, spor 2	EH		C-press	Lokal JL-003-01			PN 1x50 mm ² CU g/g			Lokal jordleder mellom skjermer på bru
184,720	2	Veilys Løkkegt. Bru S	Veilys Syd, spor 1	-	-	Primax	Lokal JL-003-01			PN 1x50 mm ² CU g/g			Tilkoblet lokal jordleder med Primax
184,723	2	Langsgående jordleder	JL-003-01	EH	-	Spor	2	K0-SP0-000706	Høyre	PN 1x70 mm ² CU g/g	EH-UTJ-xxxxxx	Utj.forb. JL-003-01/spor 2	Ny, Eks. jordleder til lokal jordleder byttes ut
184,730	1	Veilys Løkkegata N	Veilys Nord, spor 1	-	-	Spor	1	K0-SP0-000570	Venstre	PN 1x50 mm ² CU g/g			
184,730	1	Skjerm Løkkegata N	Skjerm N, spor 1	EH		C-press	Jordleder Veilys Nord	-		PN 1x50 mm ² CU g/g			Tilkoblet jordleder fra veilys
184,735	2	Skjerm Løkkegata N	Skjerm N, spor 2	EH		Bolt/kabelsko	Lokal JL-003-01			PN 1x50 mm ² CU g/g			Lokal jordleder mellom skjermer på bru ved spor 2
184,743	1	Overspenningsvern HS	-	EH	EH-OVR-xxxxx	C-press	Lokal jordleder 1379	EH-UTJ-xxxxxx		PN 1x70 mm ² CU g/g	EH-UTJ-xxxxxx	Utj.forb. OVR/1379	Ny, tilkobles jordleder fra mast 1379
184,743	1	KL-mast	1379	EH	EH-MAS-015625	Spor	1	K0-SP0-000570	Venstre	PN 1x70 mm ² CU g/g	EH-UTJ-xxxxxx	Utj.forb. mast 1379/spor 1	Ny, utjevningsforbindelse byttet til 70 mm ²
184,743	1	Impulsjord	IMPULS-HS kab.02	EH	EH-JEL-xxxxxx	C-press	Jordleder OVR-HS	EH-UTJ-xxxxx		PN 1x70 mm ² CU g/g	EH-UTJ-xxxxxx	Utj.forb. OVR/HS	Ny, tilkobles jordleder fra overspenningsvern
184,745	2	KL-mast	1380	EH	EH-MAS-015624	Spor	2	K0-SP0-000706	Høyre	PN 1x70 mm ² CU g/g	EH-UTJ-xxxxxx	Utj.forb. mast 1380/spor 2	Ny, utjevningsforbindelse byttes til 70 mm ²
184,762	2	Signal	N213	SA	SA-SIG-003318	Spor	2	K0-SP0-000706	Høyre	PN 1x70 mm ² CU g/g	EH-UTJ-xxxxxx		Ny
184,765	1	Utkjørsignal	Signal L213	SA	SA-SIG-xxxxx	Spor	1	K0-SP0-000570	Venstre	PN 1x70 mm ² CU g/g	EH-UTJ-xxxxxx	Utj.forb. sign. L213	Ny, signal flyttes
184,773	1	KL-mast	1381	EH	EH-MAS-xxxxxx	Spor	1	K0-SP0-000570	Venstre	PN 1x70 mm ² CU g/g	EH-UTJ-xxxxxx	Utj.forb. mast 1381	Ny KL mast
184,775	2	KL-mast	1381A	EH	EH-MAS-xxxxxx	Spor	2	K0-SP0-000706	Høyre	PN 1x70 mm ² CU g/g	EH-UTJ-xxxxxx	Utj.forb. mast 1381A	Ny KL mast
184,775	2	Gjerde	Gjerde spor 2	KU	KU-GJE-xxxxxx	C-press	Jordleder 1381A	EH-UTJ-xxxxxx		PN 1x70 mm ² CU g/g	EH-UTJ-xxxxxx	Utj.forb. Gjerde spor 2	Ny, tilkobles jordleder fra KL-mast 1381A
184,802	1	KL-mast	1382	EH	EH-MAS-xxxxxx	Spor	1	K0-SP0-000570	Venstre	PN 1x70 mm ² CU g/g	EH-UTJ-xxxxxx	Utj.forb. mast 1382	Ny, KL mast
184,815	1	Gruppeskap	SVG4	EL	EL-SVG-xxxxx	Jordskinne/skap	JSK VX 2	EH-JSK-004523		PN 1x70 mm ² CU g/g	EH-UTJ-xxxxxx		Ny, eks. gruppeskap SVG4 byttes ut
184,815	1	Jordelektrode	EH-JSK-SVG 4	EL	EH-JSK-xxxxx	Gruppeskap	SVG4	EL-FSP-xxxxx		PN 1x70 mm ² CU g/g	EH-UTJ-xxxxxx		Ny, tilkobles jordskinne i gruppeskap SVG4
184,824	1	Lysmast	UP710-08	EL	EL-MAS-xxxxx	Jordskinneskap	JSK VX 2	EH-JSK-004523		PN 1x70 mm ² CU g/g	EH-UTJ-xxxxxx	Utj.forb. Lys UP710-08	Ny, lysmast SPV 2
184,834	1	Jordskinne/skap	JSK VX 2	EH	EH-JSK-004523	Spor	1	K0-SP0-000570	Venstre	PN 1x70 mm ² CU g/g	EH-UTJ-015965	Skinnejord	Sportilkobling flyttes til ny SPV 2
184,838	1	Lysmast	UP710-09	EL	EL-MAS-xxxxxx	C-press	Jordleder UP710-08	EH-UTJ-xxxxxx		PN 1x70 mm ² CU g/g	EH-UTJ-xxxxxx	Utj.forb. Lys UP710-09	Ny, tilkobles jordleder fra UP710-08
184,839	1	Drivmaskin VX2	VX2-3	SA	SA-DRV-xxxxxx	C-press	Jordleder Lok 2	EH-UTJ-xxxxxx		PN 1x70 mm ² CU g/g	EH-UTJ-xxxxxx	Utj.forb. VX2-3/Lok 2	Ny, tilkobles jordleder fra lokalomstiller Lok 2
184,840	1	KL-mast	1383	EH	EH-MAS-xxxxxx	Jordskinne	JSK VX 2	EH-JSK-004523		PN 1x70 mm ² CU g/g	EH-UTJ-xxxxxx	Utj.forb. mast 1383	Ny
184,841	1	Drivmaskin VX2	VX2-2	SA	SA-DRV-xxxxxx	C-press	Jordleder Lok 2	EH-UTJ-xxxxxx		PN 1x70 mm ² CU g/g	EH-UTJ-xxxxxx	Utj.forb. VX2-2/Lok 2	Ny
184,843	1	Drivmaskin VX2	VX2-1	SA	SA-DRV-xxxxxx	C-press	Jordleder Lok 2	EH-UTJ-xxxxxx		PN 1x70 mm ² CU g/g	EH-UTJ-xxxxxx	Utj.forb. VX2-1/Lok 2	Ny
184,843	1	Lokalomstiller VX2	Lok 2	SA	SA-LOK-xxxxxx	Jordskinne	JSK VX 2	EH-JSK-004523		PN 1x70 mm ² CU g/g	EH-UTJ-xxxxxx	Utj.forb. Lok 2	Ny
184,847	1	Kamera	Kamera SPV 2	TE	TE-ITV-xxxxx	Jordskinne	JSK VX 2	EH-JSK-004523		PN 1x70 mm ² CU g/g	EH-UTJ-xxxxxx	Utj.forb. Kamera SPV 2	Ny, kamera SPV 2
184,850	1	Lyssignal	Dvergsignal R2	SA	SA-SIG-003322	Spor	1	K0-SP0-000570	Venstre	PN 1x50 mm ² CU g/g			
184,850	1	Lyssignal	MKL	SA	SA-SIG-003323	Spor	1	K0-SP0-000570	Venstre	PN 1x50 mm ² CU g/g			
184,885	1	KL-mast	1384	EH	EH-MAS-xxxxxx	Spor	1	K0-SP0-000570	Venstre	PN 1x70 mm ² CU g/g	EH-UTJ-xxxxxx	Utj.forb. mast 1384	Ny KL mast
184,923	1	KL-mast	1389	EH	EH-MAS-xxxxxx	Spor	1	K0-SP0-000570	Venstre	PN 1x70 mm ² CU g/g	EH-UTJ-xxxxxx	Utj.forb. mast 1389	Ny KL mast
184,923	1	Impulsjord	IMPULS-HS kab.03	EH	EH-JEL-xxxxxx	C-press	Jordleder OVR-HS	EH-UTJ-xxxxx		PN 1x70 mm ² CU g/g	EH-UTJ-xxxxxx	Utj.forb. OVR/HS	Ny, tilkobles jordleder fra overspenningsvern
184,923	1	Overspenningsvern HS	-	EH	EH-OVR-xxxxx	C-press	Lokal jordleder 1389	EH-UTJ-xxxxxx		PN 1x70 mm ² CU g/g	EH-UTJ-xxxxxx	Utj.forb. OVR/1389	Ny, tilkobles jordleder fra mast 1389
184,923	1	Kabelskjerm Ovsp.vern	-	EH	EH-OVR-xxxxx	C-press	Jordleder OVR-HS	EH-UTJ-xxxxx		PN 1x70 mm ² CU g/g	EH-UTJ-xxxxxx	Utj.forb. OVR-SKJERM	Ny, tilkobles jordleder fra overspenningsvern

JORDSAMLESKINNER

Km	Spor	Side av spor	Objektnavn	Objekt ID	Plassering	Jordtilkobling	Kommentar
184,815	1	Høyre	Jordskinne SVG4	EH-JSK-XXXXX	Gruppeskap SVG4	Jordingsskap JSK VX2	Jordskinne i gruppeskap SVG1
184,834	1	Høyre	Jordskinne JSK VX	EH-JSK-004523	Jordingsskap VX2	Spor 1	Jordskinne i eget skap

MERKNADER

- Se side 3 for tabell over utjevningsforbindelser som skal rives.

01B	Tilbudsgrunnlag, oppdatert etter kommentarer fra BN	25.09.2026	AJAK	PKLI	TENE
00B	Tilbudsgrunnlag	24.08.2026	AJAK	PKLI	TENE
Rev.	Revisjonen gjelder	Dato	Tegnet av	Kontrollert av	Godkjent av
Dovrebanen, (Hamar) - Fåberg, Lillehammer stasjon Kontaktledning Tverrfaglig jordingsplan Km 184,560 - 184,960, side 2 av 3		Målestokk 1:250 A1	Frisekst 1		
			Frisekst 2		
		Produsent	Oppdragsnr.	A295591	
		Prod.teggnr.	POM-00-R-01047		
		Erstatning for			
Prosjekt: 60032967		Tegningsnummer:		Rev.	
Parsell: 00		POM-00-R-01047		01B	
BANE NOR		Tegningsnummer:		Rev.	

UTJEVNINGSFORBINDELSER RIVES

Km	Spor	Jordet objekt	Objektnavn	Fag	Objekt ID	Jordtilkobling						Anleggsmerking	Kommentar
						Type tilkobling	Navn, tilkobling	Objekt ID	Side*	Dimensjon	Objekt ID		
184,602	7	KL-mast	1370	EH	EH-MAS-015615	Spor	7	KO-SP0-004935	Høyre	PN 1x50 mm ² CU g/g			KL-mast rives
184,616	7	Lysmast	Mast, Lurhaugen	EL	EL-MAS-003466	Spor	7	KO-SP0-004935	Venstre	PN 1x50 mm ² CU g/g			Lysmast rives
184,617	8	KL-mast	1371	EH	EH-MAS-015616	Spor	8	KO-SP0-004936	Venstre	PN 1x50 mm ² CU g/g			KL-mast rives
184,623	6	KL-mast	1373	EH	EH-MAS-015617	Spor	6	KO-SP0-004934	Venstre	PN 1x50 mm ² CU g/g			Utfjevningforbindelse rives,
184,630	7	KL-mast	1374	EH	EH-MAS-015619	Spor	7	KO-SP0-004935	Høyre	PN 1x50 mm ² CU g/g			KL-mast rives
184,633	7	Dvergsignal	R7	SA	SA-SIG-003313	Spor	7	KO-SP0-004935	Høyre	PN 1x50 mm ² CU g/g			Signal R7 rives
184,641	6	Hovedfordeling	HF Lurhaugen	EL	EL-FSP-008403	Spor	6	KO-SP0-004934	Venstre	PN 1x50 mm ² CU g/g			Utfjevningforbindelse rives,
184,641	8	Dvergsignal	R9	SA	SA-SIG-003314	Spor	8	KO-SP0-004936	Høyre	PN 1x50 mm ² CU g/g			Signal R9 rives
184,664	8	KL-mast	1376-1	EH	EH-MAS-015620	Spor	8	KO-SP0-004936	Høyre	PN 1x50 mm ² CU g/g			KL-mast rives
184,676	6	Dvergsignal	R5	SA	SA-SIG-003315	Spor	6	KO-SP0-004934	Høyre	PN 1x50 mm ² CU g/g			Signal R5 rives
184,703	8	Sporveksel 8	Drivmaskin VX8	SA	SA-DRV-004547	C-press	Lokal jordleder Lok 8			PN 1x50 mm ² CU g/g			SPV 8 rives
184,704	8	Dvergsignal	R11	SA	SA-SIG-003316	C-press	Lokal jordleder Lok 8			PN 1x50 mm ² CU g/g			Signal R11 rives
184,704	2	Lyssignal	Dvergsignal R3	SA	SA-SIG-003317	Spor	1	KO-SP0-000570	Venstre	PN 1x50 mm ² CU g/g			Signal R3 rives
184,705	8	Lokalstiller	Lok8	SA	SA-LOK-000646	Spor	8	KO-SP0-004936	Høyre	PN 1x50 mm ² CU g/g			SPV 8 rives
184,709	8	KL-mast	1378-1	EH	EH-MAS-015622	Spor	8	KO-SP0-004936	Høyre	PN 1x50 mm ² CU g/g			Eksisterende KL-master og åk 15 rives
184,723	2	Langsgående jordleder	JL-003-01	EH	-	Spor	6	KO-SP0-004934	Venstre	PN 1x50 mm ² CU g/g			Jordleder rives/byttes ut
184,731	6	Sporveksel 6	Drivmaskin VX6	SA	SA-DRV-004548	C-press	Jordleder Lok6			PN 1x50 mm ² CU g/g			SPV 6 rives
184,733	6	Lokalstiller	Lok6	SA	SA-LOK-000647	Spor	6	KO-SP0-004934	Venstre	PN 1x50 mm ² CU g/g			Objekt rives
184,742	2	Lysmast	Tomtelys 1385	EL	EL-MAS-003473	C-press	Lokal jordleder 1380			PN 1x50 mm ² CU g/g			Lysmast rives
184,743	1	Overspenningsvern	-	EH		C-press	Lokal jordleder 1379			PN 1x50 mm ² CU g/g			
184,743	1	KL-mast	1379	EH	EH-MAS-015625	Spor	1	KO-SP0-000570	Venstre	PN 1x50 mm ² CU g/g			Rives, utfjevningsforbindelse byttes til 70 mm ²
184,750	2	Signaltelefon	Signaltelefon/stolpe	TE	-	Spor	1	KO-SP0-000570	Venstre	PN 1x50 mm ² CU g/g			Ikke i bruk, objekt rives
184,761	1	Gruppeskap	SVG4	EL	EL-SVG-000029	Spor	1	KO-SP0-000570	Venstre	PN 1x50 mm ² CU g/g			SVG4 rives inkl. transformator, jordspyd etc
184,761	2	Sporveksel 4	Drivmaskin VX4	SA	SA-DRV-004549	C-press/ukjent	Lokal jordleder N213			PN 1x50 mm ² CU g/g			SPV 4 rives
184,761	2	Lokalstiller	Lok4	SA	SA-LOK-000648	C-press/ukjent	Lokal jordleder N213			PN 1x50 mm ² CU g/g			Objekt rives
184,762	2	Signal	N213	SA	SA-SIG-003318	Spor	2	KO-SP0-000706	Høyre	PN 1x50 mm ² CU g/g	EH-UTJ-004286		Rives, utfjevningsforbindelse byttes til 70 mm ²
184,770	1	Signal	L213	SA	SA-SIG-003320	Spor	1	KO-SP0-000570	Venstre	PN 1x50 mm ² CU g/g	EH-UTJ-004285		Signal L213 flyttes/rives
184,779	2	Lysmast	T-1386	EL	EL-MAS-003474	Spor	2	KO-SP0-000706	Høyre	PN 1x50 mm ² CU g/g			Lysmast rives
184,785	1	KL-mast	1381	EH	EH-MAS-015627	Spor	1	KO-SP0-000570	Venstre	PN 1x50 mm ² CU g/g			Eksisterende KL-mast 1381 rives
184,785	2	KL-mast	1382	EH	EH-MAS-015626	Spor	2	KO-SP0-000706	Høyre	PN 1x50 mm ² CU g/g			Eksisterende KL-mast 1382 rives
184,825	1	KL-mast	1383	EH	EH-MAS-015628	Jordingsskap	JSK VX 2	EH-JSK-004523		PN 1x70 mm ² CU g/g		Mast 1383	Eksisterende KL-mast 1383 rives
184,833	1	Sporveksel 2	Drivmaskin VX2	SA	SA-DRV-004550	Jordingsskap	JSK VX 2	EH-JSK-004523	-	PN 1x70 mm ² CU g/g		Manøvermaskin	Objekt rives, SPV2 rives
184,833	1	Rådegrav SPV 2	Rådegrav SPV 2	KO	-	Jordingsskap	JSK VX 2	EH-JSK-004523	-	PN 1x70 mm ² CU g/g		Rådegrav	Objekt rives, SPV2 rives
184,833	1	Lokalstiller	Lok2	SA	SA-LOK-000649	Jordingsskap	JSK VX 2	EH-JSK-004523		PN 1x70 mm ² CU g/g		Lokalstiller	Objekt rives, SPV2 rives
184,835	1	Lysmast	Lys SPV 2	EL	EL-MAS-003472	Jordingsskap	JSK VX 2	EH-JSK-004523		PN 1x70 mm ² CU g/g		Lysmast	Mast/Lys rives
184,841	1	Sveivskap	SVS3	SA	SA-SVB-000249	Spor	1	KO-SP0-000570	Venstre	PN 1x50 mm ² CU g/g			Objekt rives, SPV2 rives
184,849	1	Lysmast	Tomtelys 1387	EL	EL-MAS-003475	C-press	Lokal jordleder R2			PN 1x50 mm ² CU g/g			Lysmast rives
184,872	1	KL-mast	1384	EH	EH-MAS-015629	Spor	1	KO-SP0-000570	Venstre	PN 1x50 mm ² CU g/g			Eksisterende KL-mast 1384 rives
184,926	1	KL-mast	1389	EH	EH-MAS-015630	Spor	1	KO-SP0-000570	Venstre	PN 1x50 mm ² CU g/g			Eksisterende KL-mast 1389 rives

01B	Tilbudsgrunnlag, oppdatert etter kommentarer fra BN	25.09.2026	AJAK	PKLI	TENE
00B	Tilbudsgrunnlag	24.08.2026	AJAK	PKLI	TENE
Rev.	Revisjonen gjelder	Dato	Tegnet av	Kontrollert av	Godkjent av
Dovrebanen, (Hamar) - Fåberg, Lillehammer stasjon Kontaktledning Tverrfaglig jordingsplan Km 184,560 - 184,960, side 3 av 3		Målestokk 1:250 A1	Ertekest 1		
			Ertekest 2		
		Oppdragsnr.	A295591		
		Prodtegnar.	POM-00-R-01047		
		Erstatning for			
		Erstattet av			
Prosjekt: 60032967 Parsell: 00		Tegningsnummer: POM-00-R-01047			Rev. 01B
BANE NOR		Tegningsnummer:			Rev.