


1 - Akseptert, Bjørn Roar Galstad (2026-10-17)

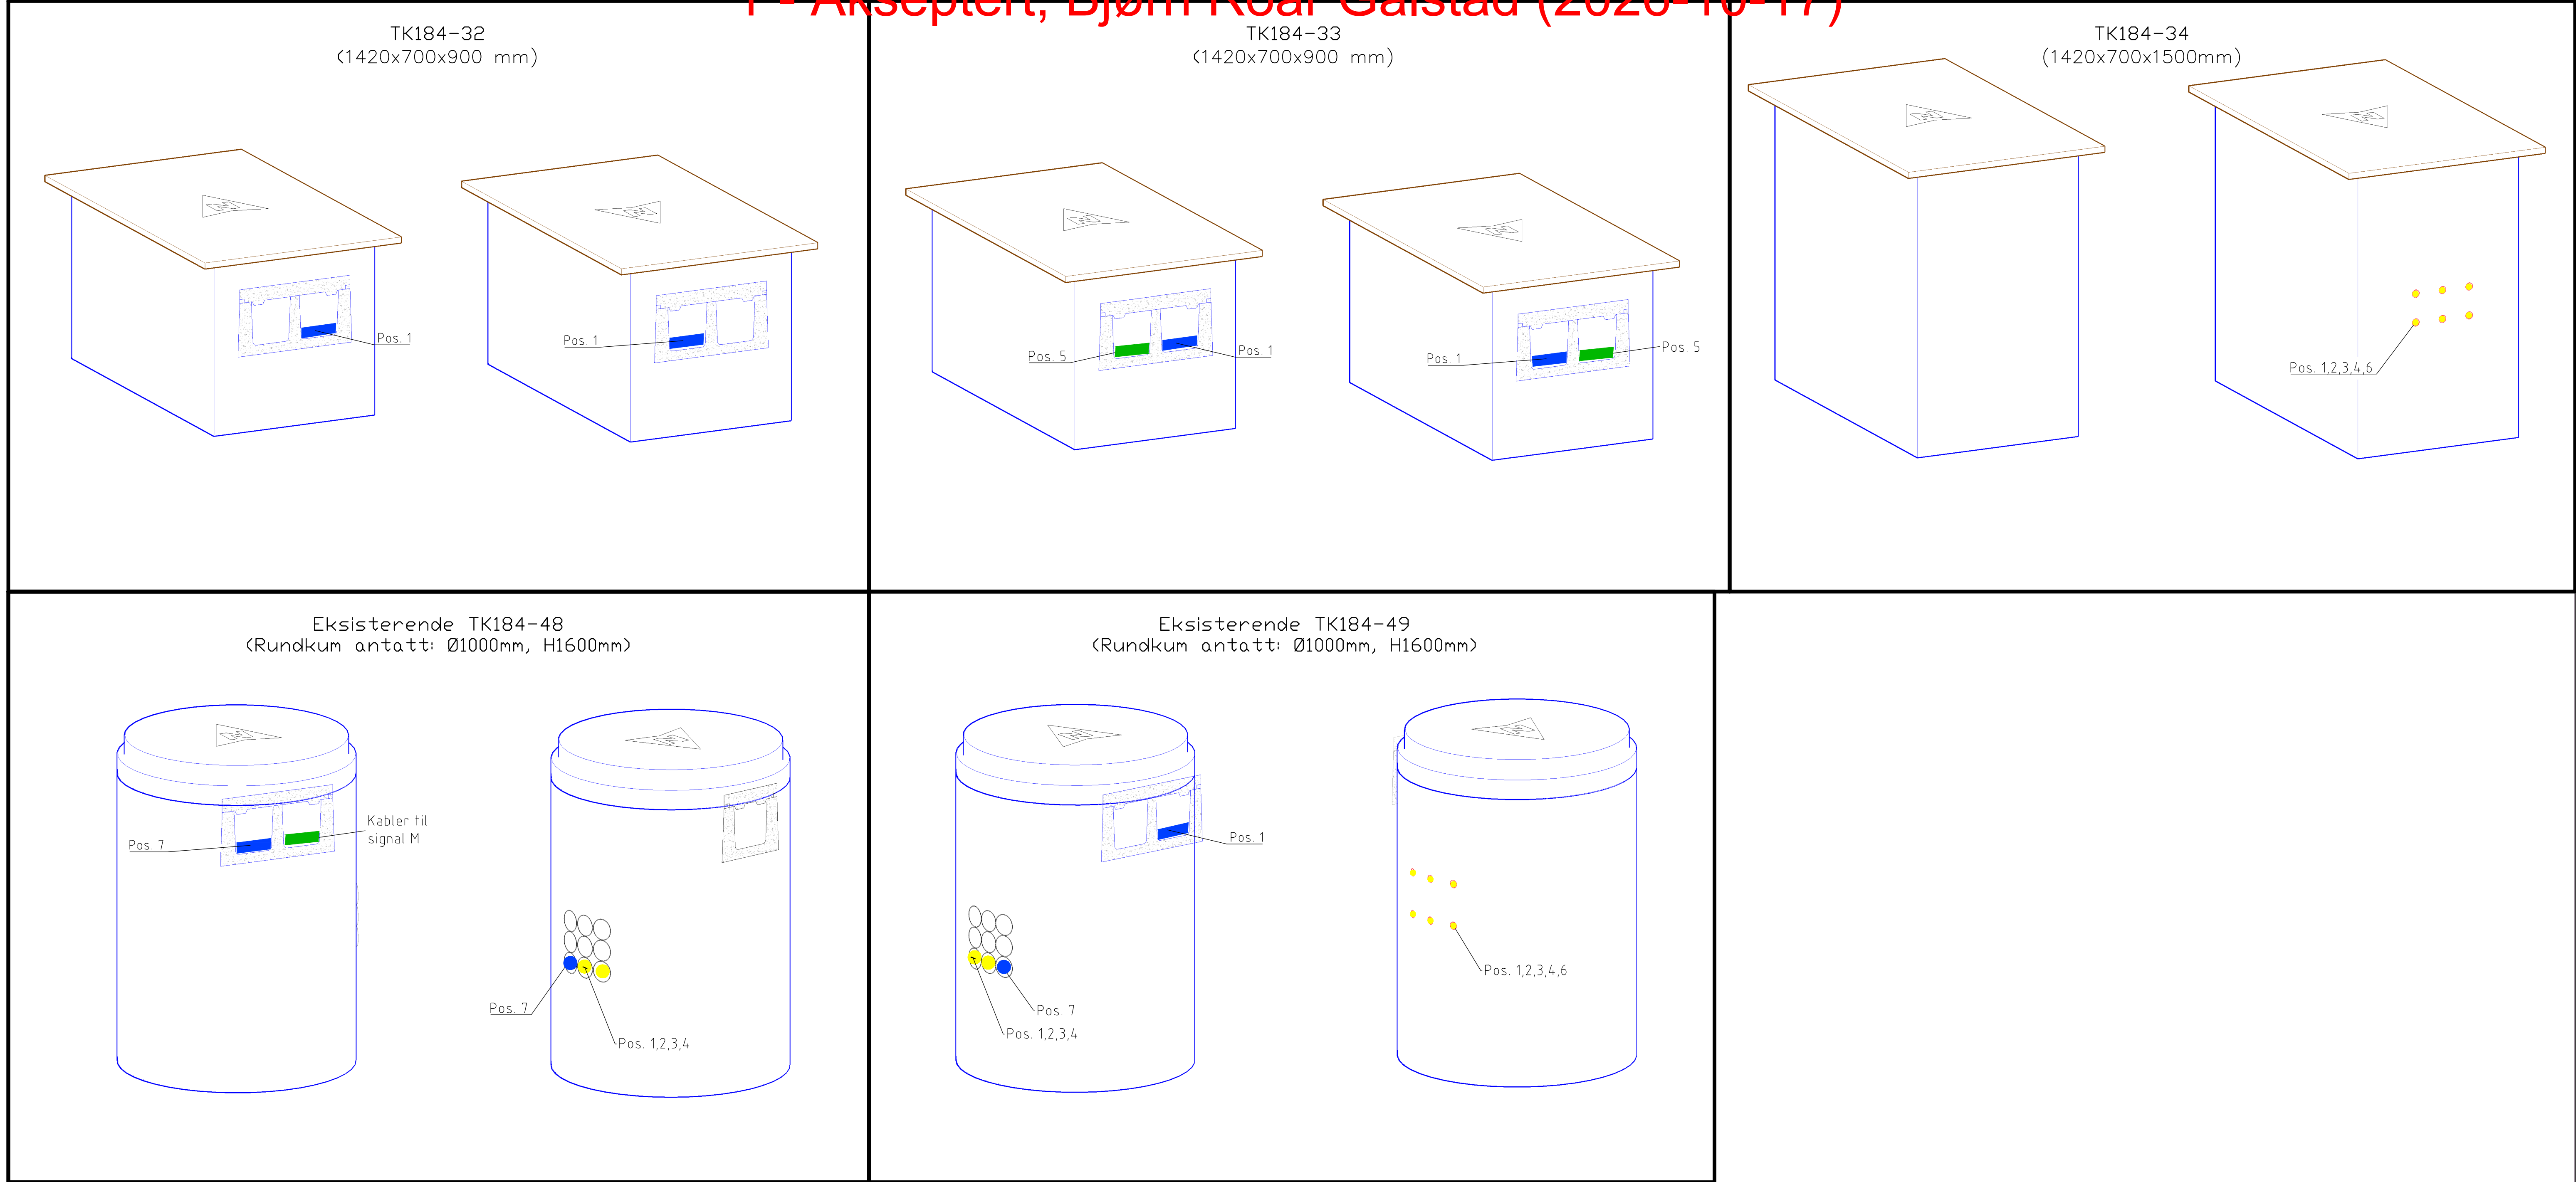

- Henvisning tilhørende kabelplaner:

- Kabelplan signal:
-- POM-00-I-00382
-- POM-00-I-00383

- Strekningsplan ELinstallasjon:
-- POM-00-N-04138

- Kabelplan tele:
-- POM-00-M-00062
- Trekkerør (eksisterende)

Trekkerør (prosjektert)

Farge signal (grønn)

Farge lavspent (blå)

Farge tele (gul)

Nordpil
- Koordinatsystem: Euref89 NTM sone 10 , NN2000.
Kartkilde: Geovekst
- | | | | | | |
|--------------------|---|-----------------|--------------------|----------------|-------------|
| 01B | Oppdatert etter kommentarer fra Bane NOR | 25.09.2026 | FBLU | JHDA | EHR |
| 00B | Første utgave | 07.09.2026 | FBLU | JHDA | EHR |
| Rev | Revisjonen gjelder | Date | Tegnet av | Kontrollert av | Godkjent av |
| | Dovrebanen, (Hamar) - Fåberg, Lillehammer stasjon | Pålesteik | Frisekst 1 | | |
| | | - | Frisekst 2 | | |
| | | Oppdragsnr. | A295591 | | |
| | Underbygning, Kabelplan | Produsent | COWI | | |
| | Trekkekommer TK184-32, TK184-33, TK184-34, TK184-48 og TK184-49 | Prod.tegnr. | POM-00-I-00380.dwg | | |
| | Km 184,643 - 184,855 | Erstatning for | | | |
| | | Erstattet av | | | |
| Prosjekt: 60032967 | | Tegningsnummer: | | Rev. | |
| Parsell: 00 | | POM-00-I-00380 | | 01B | |
| BANE NOR | | Tegningsnummer: | | Rev. | |