


Brunavn	OSTERØY	2850 Brunr.	VB Brukskat.	Fjord Bru over	1997 Byggeår	Arkivnr.
Fylke	HORDALAND	RV 566 Vegkat./-m.	1 Hovedpars.	0 Km/km år	1201 Kommune	
Byggv. type : Hengebru m/ kasse, sidespenn på søyler						
Konstr.mat. : Betong/stål		Statisk system :				
Brudekke : Hovedspenn: stål, Sidespenn: betong		Slitelag : asfalt/membran Slitel.tyk.: hovedsp. 50/sidesp.: 70 mm				
Landkartype : Kasselandkar		Landkarfundam.: Fjell				
Pilartype: Hengespenn: Brutårn Sidespenn: Firkantpilar Pilarfundam.: Fjell						
Pilarmat. : Betong						
Spennvidde(r)				Total lengde 917 m		
Føringsavst.	V: 14,5 m	H:	G/S-bane	V: 2,9 m	H:	Totalbredde 10,9 - 20,33 m
Lastklasse SVV 1995			Fri b.o.føring: 10,1 m		Fri høyde	
Brukslast BK 10			Fri b.o.rekkv.: 11,2 m		Fri h. v/føring	
			Fritatt seilløp 200m x 53 m		Fri h. veg under	
Konstruert av: Statens vegvesen			Bygd av: NCC Eeg Henriksen/Hollandsche Staalbouw Maatschappij bv			

Tverrsnitt Hovedspenn M= 1:200

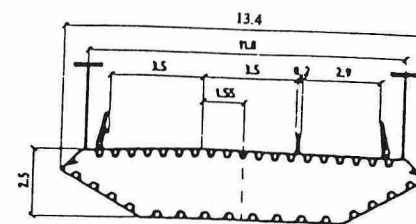

Tverrsnitt Sidespenn M= 1:200

STATENS VEGVESEN

Oppriss M= 1:2000

Grunnriss M= 1:2000

Skisse vegkurvatur

Forsterket/utv.:

Tegnet den 27.11.2003

av Jan Nygård