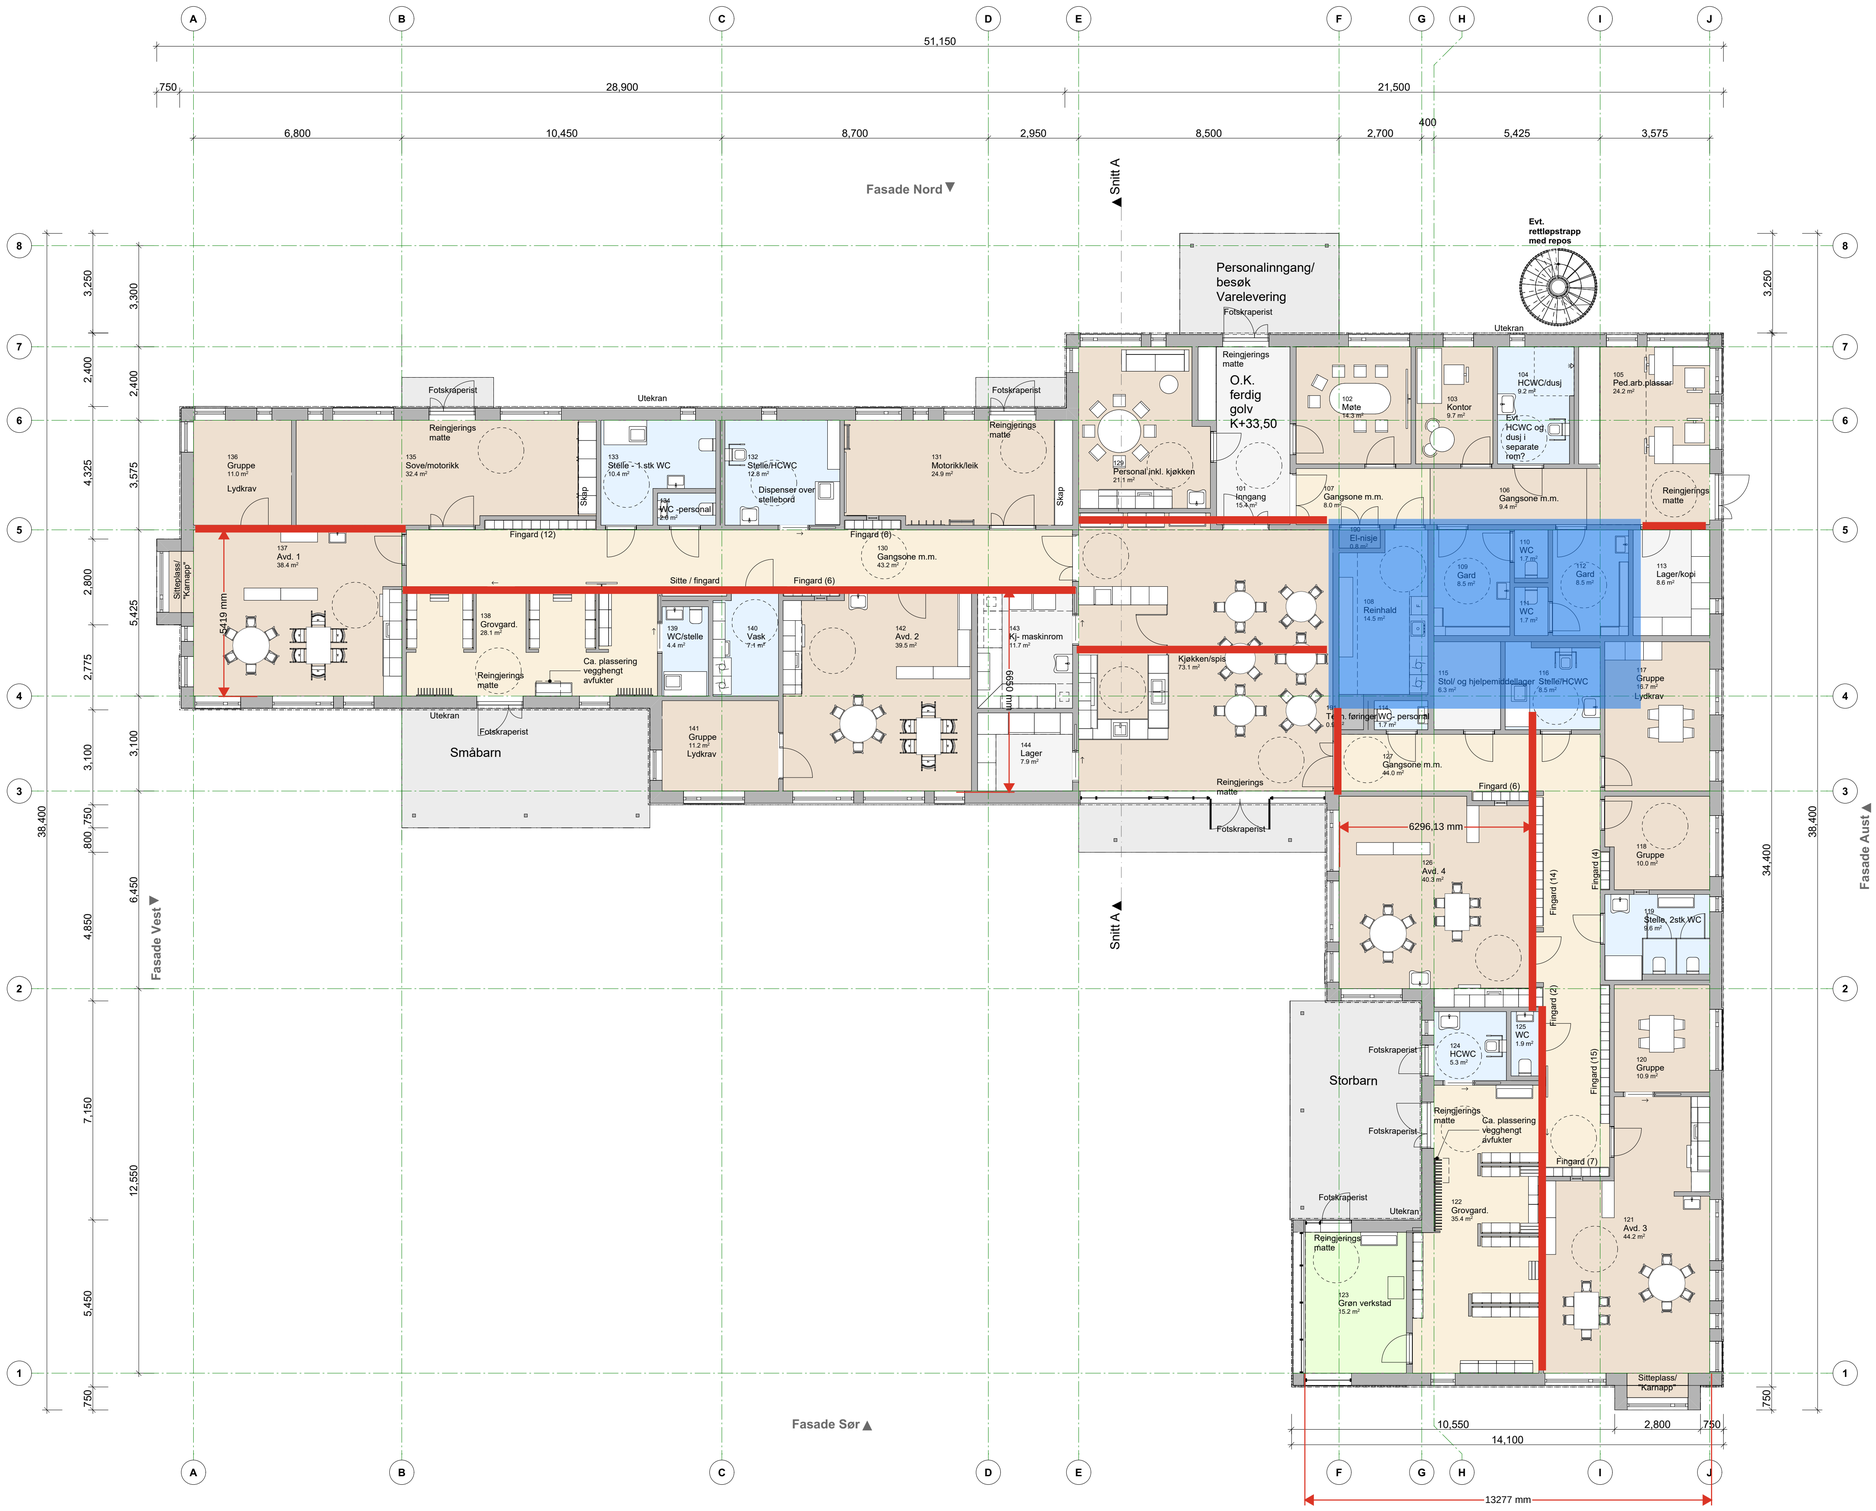


TRP og bæreakser

Hulldekke

Foreslått bæreakse

TEK 17 skal leggast til grunn. Viser til tverrfaglig prosjektering, m.a. brannteknisk, teknisk, konstruksjon mm for nødvendig informasjon som må implementerast i prosjektet/ prosjekteringa.
Prosjektet skal detaljerast vidare, vil/kan bli endringar som følge av vidare arbeid:
Foreløpige dim/konstruksjoner - søyler vist delvis utvendig (bjelker ikkje vist).
Fasader, rom/funksjonar, storleik/areal, samt møblering: kan bli endringar som følge av vidare detaljering.
Utvendig solskjerming er ikkje vist no.
Vist ca. planlagt terreng.

F02	2026-09-29	For anskaffelse	KriLia / AnnApe	AnnApe	RaTor
D01	2026-06-25	For godkjenning hos byggherre	KriLia / AnnApe	GunGje	RaTor
Rev.	Dato	Beskrivelse	Utarbeidet	Fagkontroll	Godkjent

Dette dokumentet er utarbeidet av Norconsult som del av det oppdraget som fremgår nedenfor. **Opphavsretten tilhører Norconsult**. Dokumentet må bare benyttes til det formål som oppdragsavtalen beskriver, og må ikke kopieres eller gjøres tilgjengelig på annen måte eller i større utstrekning enn formålet tilsier.

FORPROSJEKT

Oppdragsgiver: Ulstein kommune

Tiltakshaver: Ulstein kommune

Målestokk (Gjelder A1 format): A1

Prosjekt: Sundgotmarka Barnehage

Adresse: Adresse, Gjerdsbakkvegen, Ulsteinvik

Tegningsnavn: Plan 1. etasje

G.nr/br.nr: 29/1, 8

Norconsult ARKITEKTUR - ØRSTA

Oppdragsnummer	Tegningsnummer	Revisjon
52505381	A20-1	F02