
Tilknyting straum og fiber

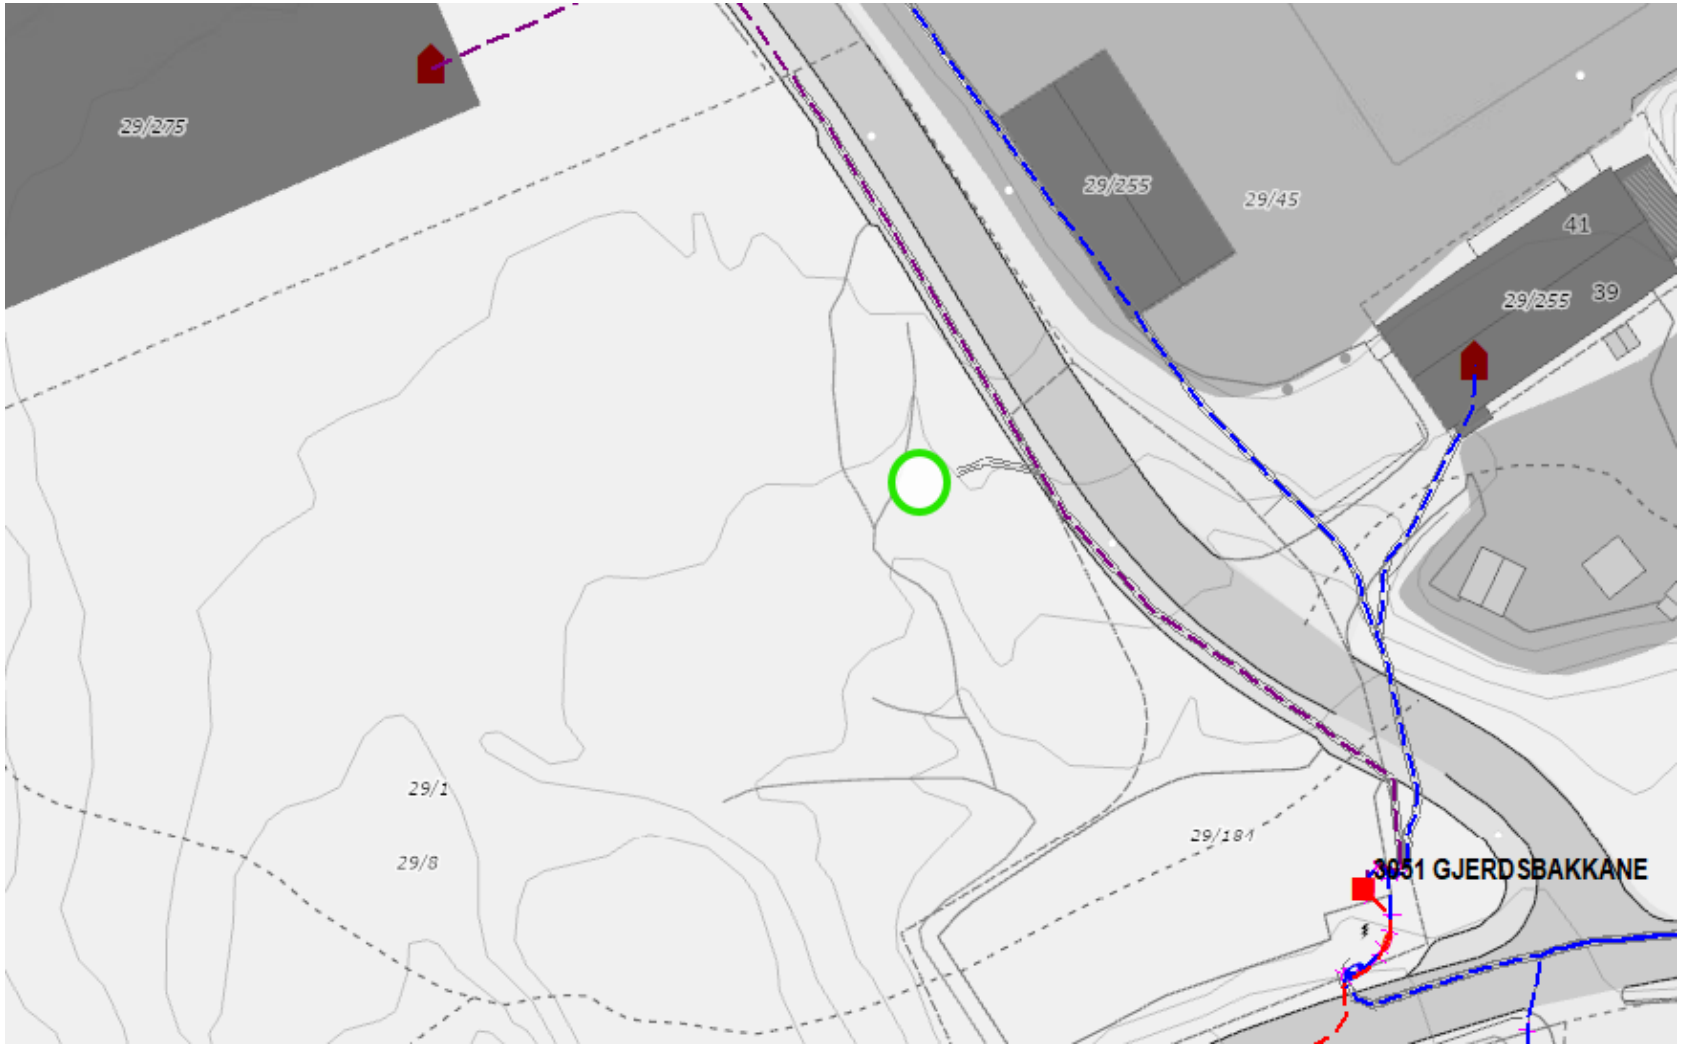

Informasjon frå Linja AS:

Det er lagt 3x110 mm trekkrør frå området ved nettstajon 3051 Gjerdebakkane. Utstikk mot tomta er markert med grøn sirkel.


Bygget skal knytast på straum via desse trekkerøra.

Tussa IKT:

Bygget skal knyttast til fiber via Tussa IKT. Allereie etablerte trekkerør følger same trase som trekkerøra for straum.

TE må ha dialog med Tussa IKT ved tilknyting. Det er mogleg dei ønsker å etablere ein kum i grensesnittet.

Innmålingsdata trekkrør Linja AS:

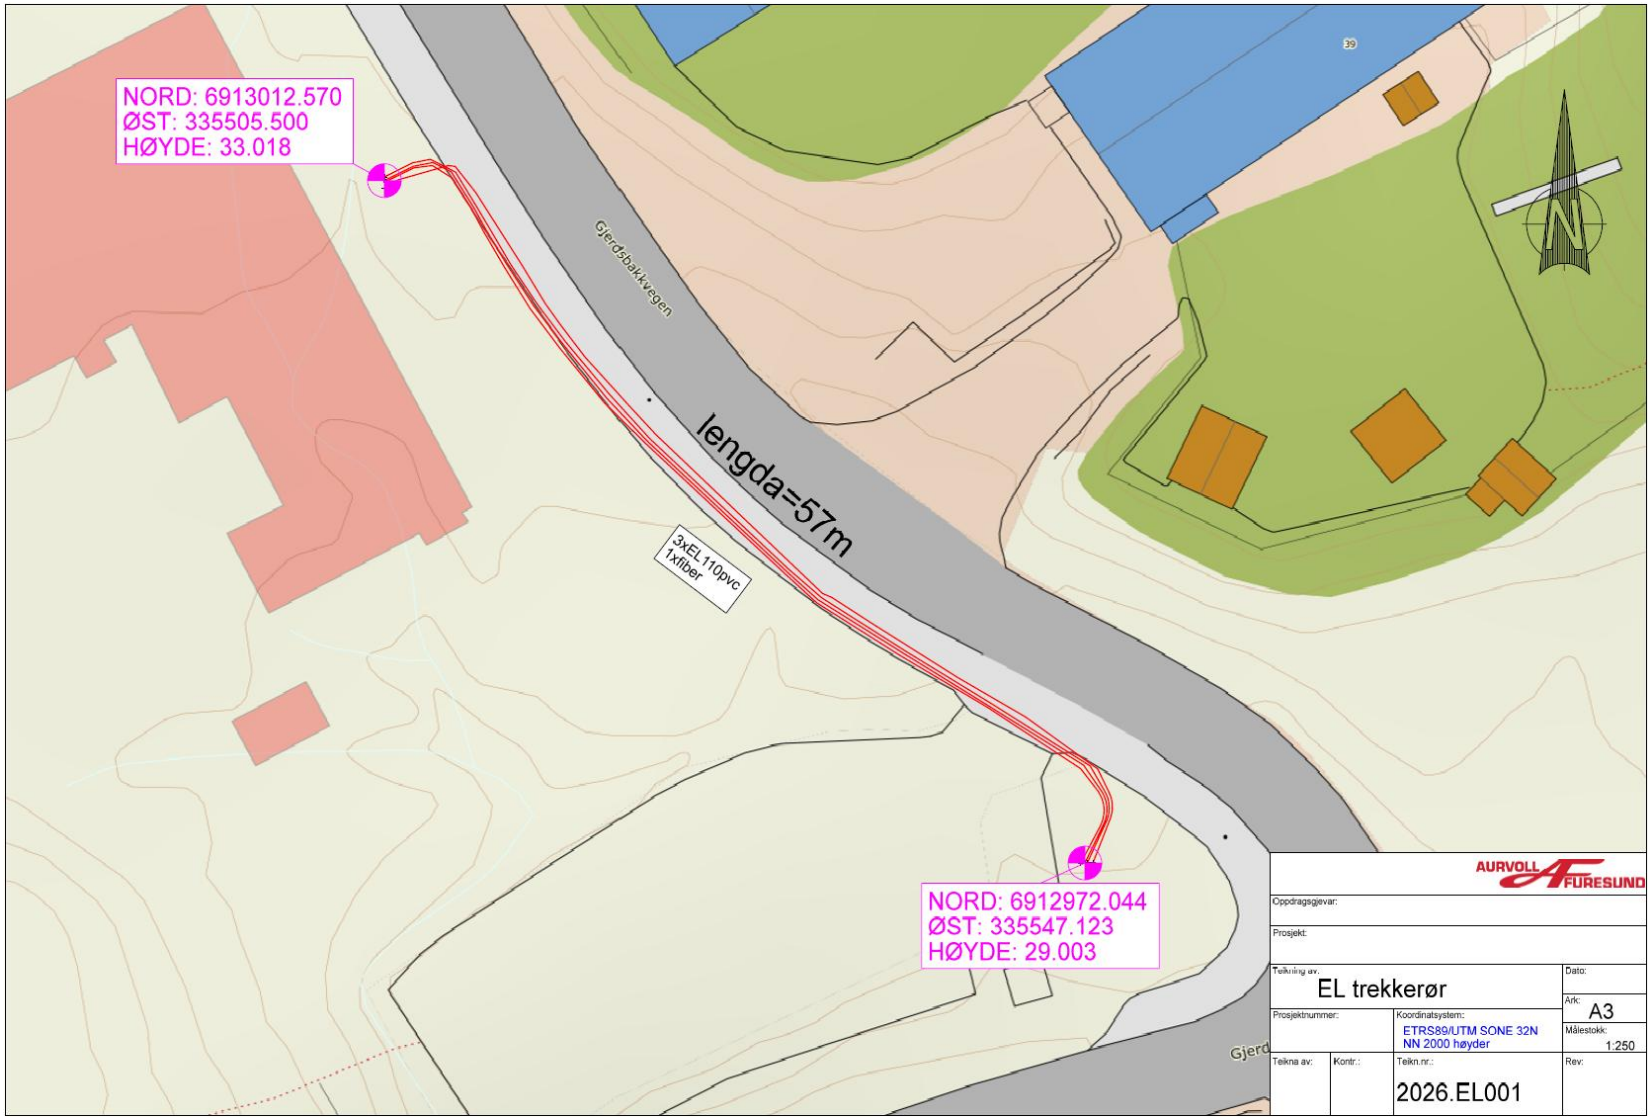


NS3051
eviny






VOLVO
©2026 Google