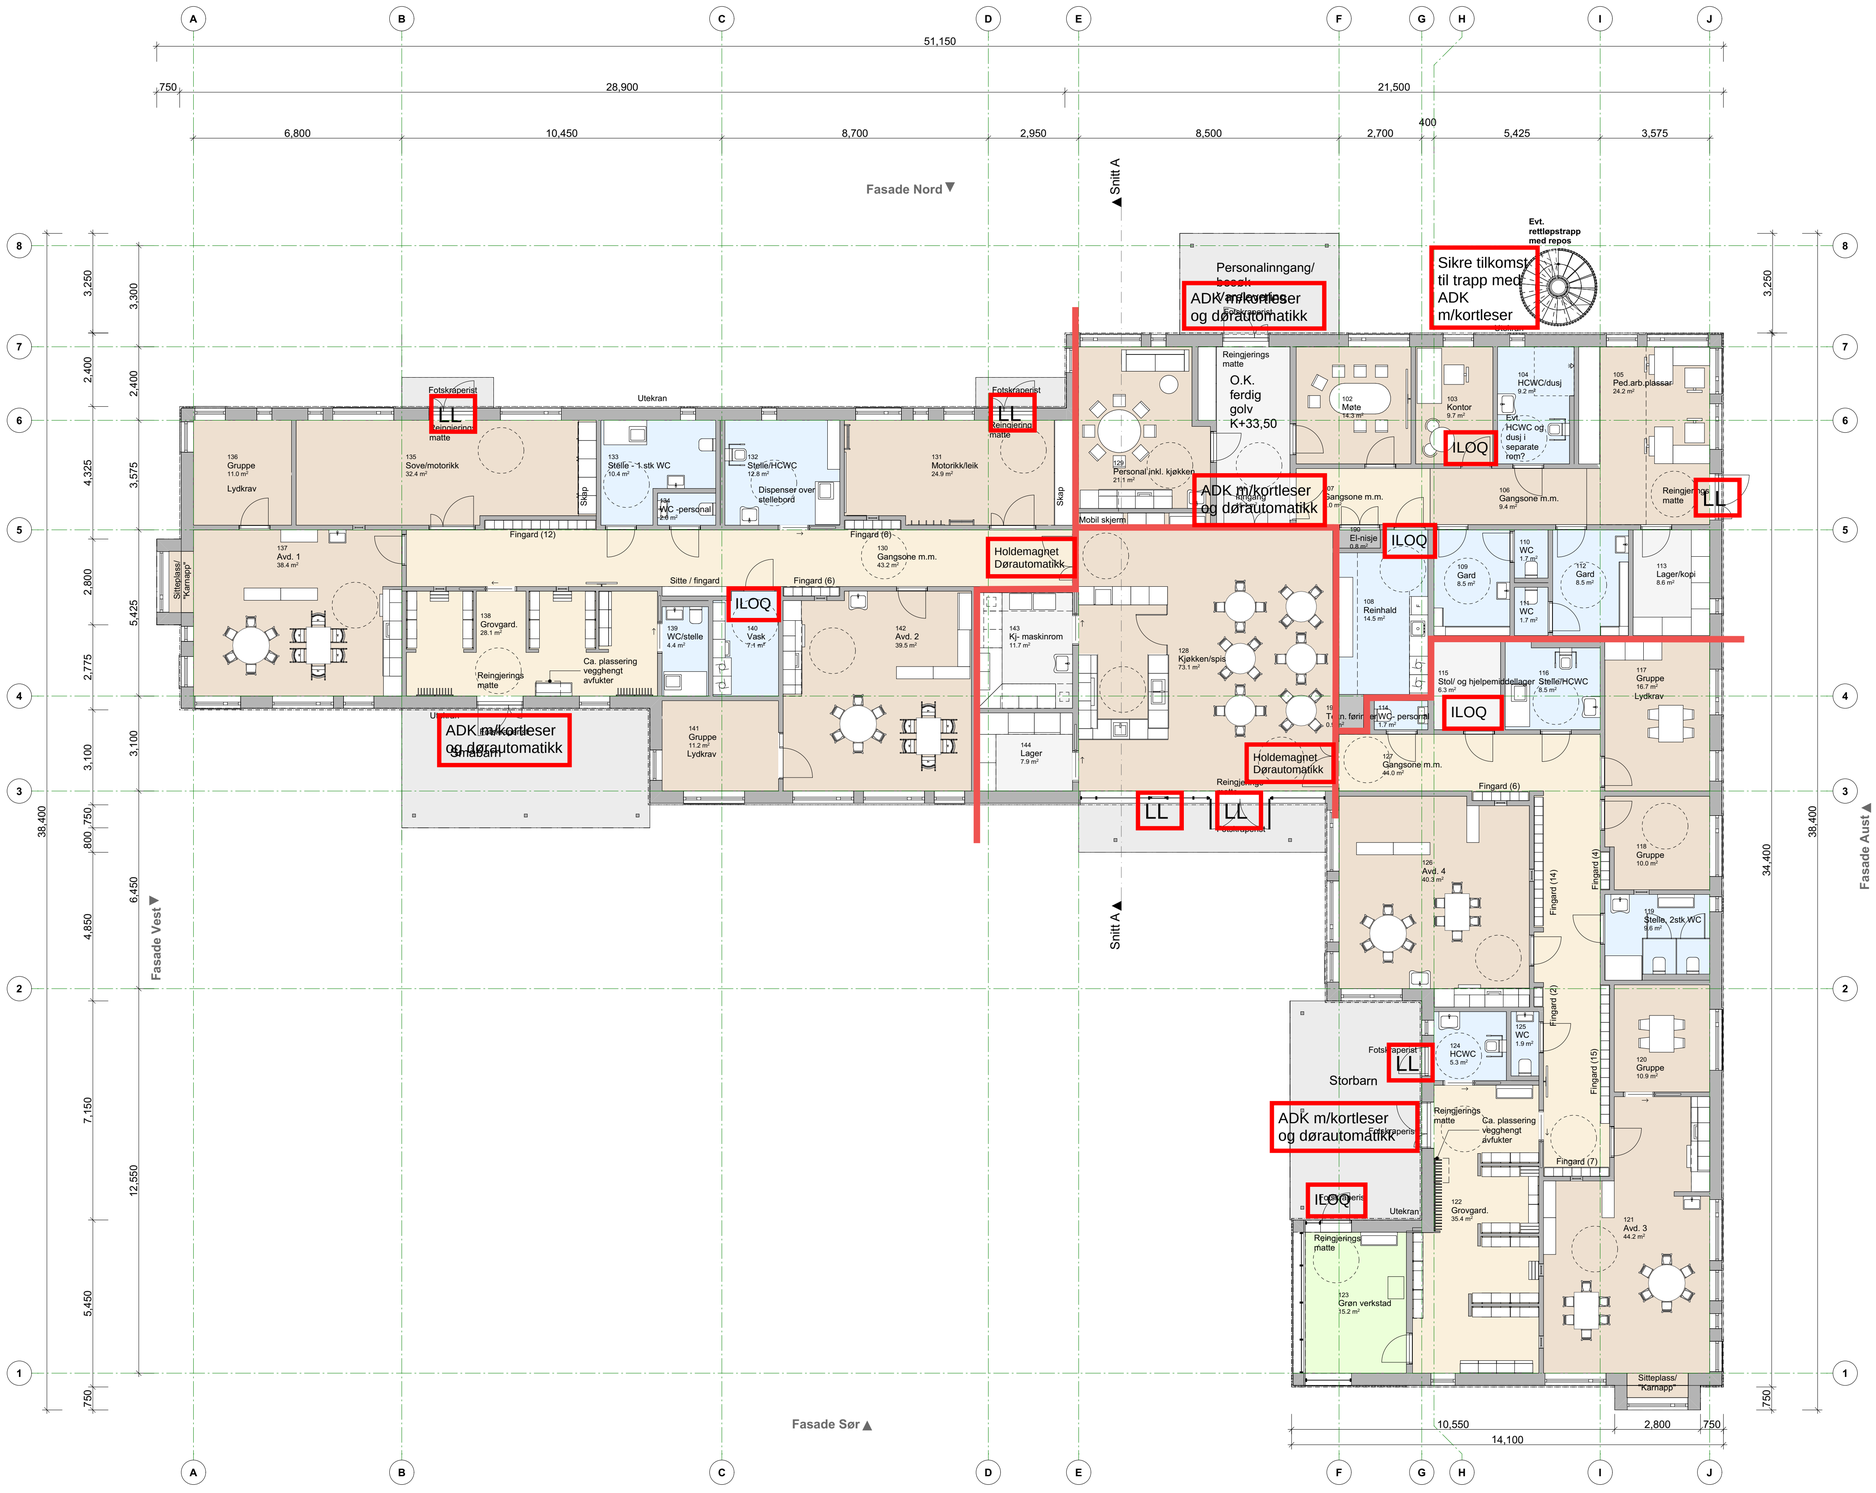


LL = Lukket og Låst signal til ADK

Kommentar:

Tegning må leses i sammenheng med funksjonsbeskrivelse.

Utvendig HCWC og Kjøkken skal også ha automatisk åpnefunksjon. Manuell vrider på innside.

Alle WC med vrider med opptattsignal, og som enkelt kan åpnes fra utside.

Foreløpig pr 2026-09-14. Arkitekt må ha tilbakemelding om endringar seinast 20.sept

TEK 17 skal leggast til grunn. Viser til tverrfaglig prosjektering, m.a. brannteknisk, teknisk, konstruksjon mm for nødvendig informasjon som må implementerast i prosjektet/ prosjekteringa.
Prosjektet skal detaljerast vidare, vil/kan bli endringar som følge av vidare arbeid:
Foreløpige dim/konstruksjoner - søyler vist delvis utvendig (bjelker ikkje vist).
Fasader, rom/funksjonar, storleik/areal, samt møblering: kan bli endringar som følge av vidare detaljering.
Utvendig solskjerming er ikkje vist no.
Vist ca. planlagt terreng.

D01	2026-06-25	For godkjenning hos byggherre	KriLia / AnnApe	GunGje	RaTor
Rev.	Dato	Beskrivelse	Utarbeidet	Fagkontroll	Godkjent

Dette dokumentet er utarbeidet av Norconsult som del av det oppdraget som fremgår nedenfor. **Opphavsretten tilhører Norconsult**. Dokumentet må bare benyttes til det formål som oppdragsavtalen beskriver, og må ikke kopieres eller gjøres tilgjengelig på annen måte eller i større utstrekning enn formålet tilsier.

FORPROSJEKT

Oppdragsgiver: Ulstein kommune

Tiltakshaver: Ulstein kommune

Målestokk (Gjelder A1 format): A1

Prosjekt: Sundgotmarka Barnehage

Adresse: Adresse, Gjerdsbakkvegen, Ulsteinvik

Tegningsnavn: Plan 1. etasje

G.nr/br.nr: 29/1, 8

Norconsult ARKITEKTUR - ØRSTA

Oppdragsnummer: 52505381

Tegningsnummer: A20-1

Revisjon: