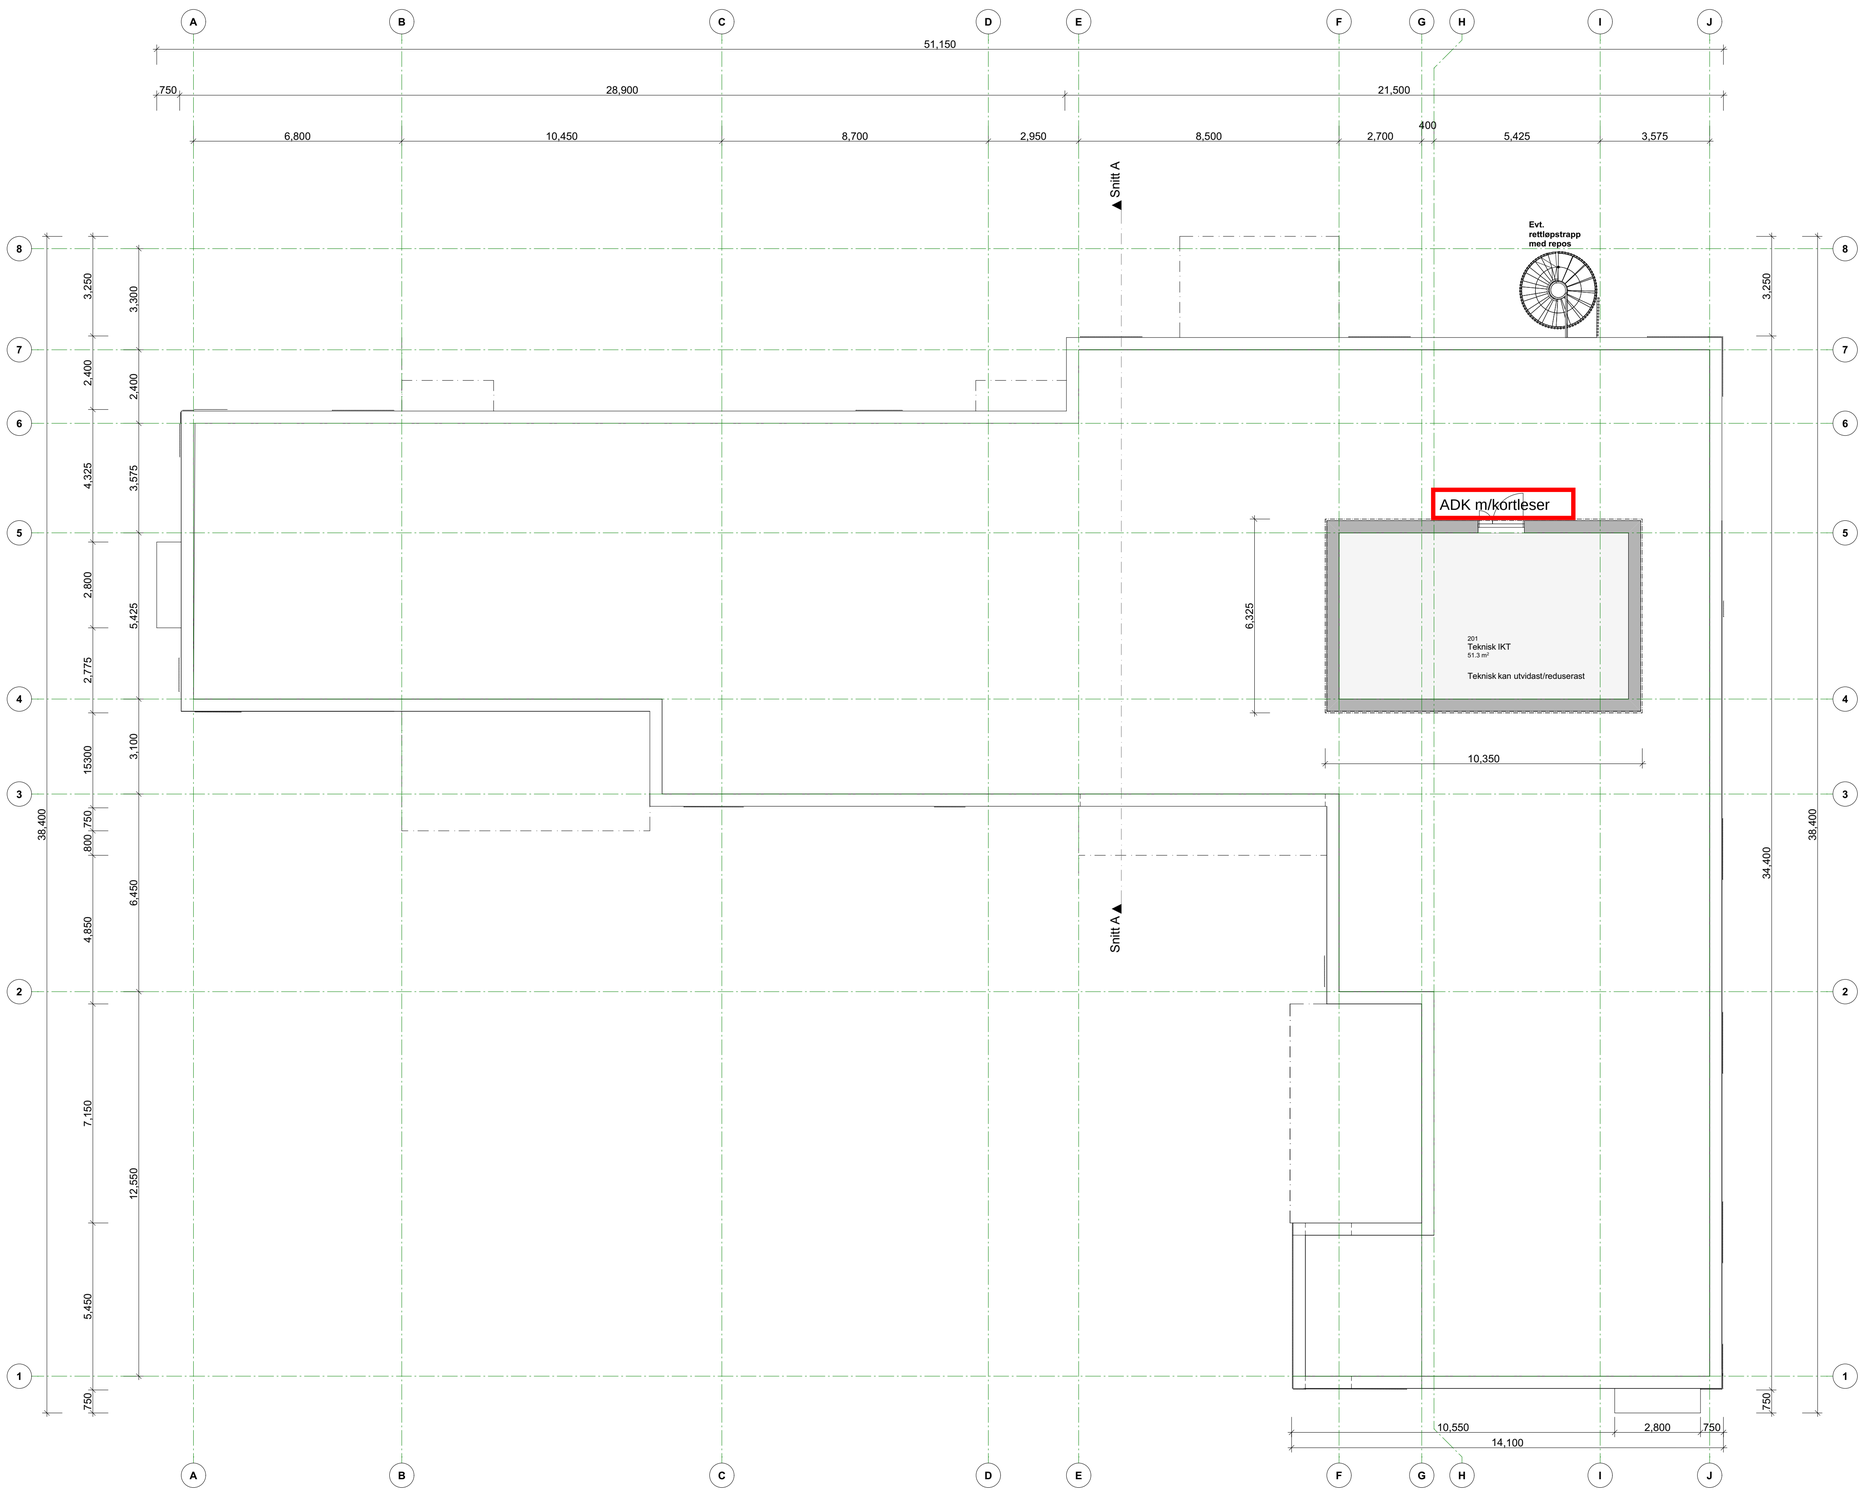


Foreløpig pr 2026-09-14. Arkitekt må ha tilbakemelding om endringar seinast 20.sept

TEK 17 skal leggast til grunn. Viser til tverrfaglig prosjektering, m.a. brannteknisk, teknisk, konstruksjon mm for nødvendig informasjon som må implementerast i prosjektet/ prosjekteringa.
Prosjektet skal detaljerast vidare, vil/kan bli endringar som følge av vidare arbeid:
Foreløpige dim/konstruksjoner - søyler vist delvis utvendig (bjelker ikkje vist).
Fasader, rom/funksjonar, storleik/areal, samt møblering: kan bli endringar som følge av vidare detaljering.
Utvendig solskjerming er ikkje vist no.
Vist ca. planlagt terreng.

Rev.	Dato	Beskrivelse	Utarbeidet	Fagkontroll	Godkjent
D01	2026-06-25	For godkjenning hos byggherre	KriLia / AnnAge	GunGje	RaTor

Dette dokumentet er utarbeidet av Norconsult som del av det oppdraget som fremgår nedenfor. **Opphavsretten tilhører Norconsult.** Dokumentet må bare benyttes til det formål som oppdragsavtalen beskriver, og må ikke kopieres eller gjøres tilgjengelig på annen måte eller i større utstrekning enn formålet tilsier.

FORPROSJEKT

Oppdragsgiver: Ulstein kommune

Tiltakshaver: Ulstein kommune

Prosjekt: Sundgotmarka Barnehage

Tegningsnavn: Plan 2. etasje -

Målestokk (Gjelder A1 format): A1

Adresse: Adresse, Gjerdsbakkvegen, Ulsteinvik

G.nr/br.nr: 29/1, 8

Norconsult
ARKITEKTUR - ØRSTA

Oppdragsnummer: 52505381

Tegningsnummer: A20-2

Revisjon: