NESBYEN KOMMUNE

Eiendomsbefaring

Dato: 7 November

Knr.: — Gnr.: Bnr.: Fnr.:

Sted: Hajembru Adresse: Kjerneboring Hajem Avvik: ☐ Ja ☐ Nei

Kontrollert av: Tommy Lokøy

Kontrollert av: —

Kontrollert av: —

Sør side



Kommentar:



Kommentar:

Nord side



Kommentar:



Kommentar:

NESBYEN
KOMMUNE

Eiendomsbefaring

Nr 13.



Kommentar:

Nr 13



Kommentar:

Nr 12



Kommentar:

Nr 12



Kommentar:

NESBYEN
KOMMUNE

Eiendomsbefaring

Nr 14



Kommentar:

Nr 14



Kommentar:

Nr 11




Kommentar:

Nr 11



Kommentar:


Bru SØR

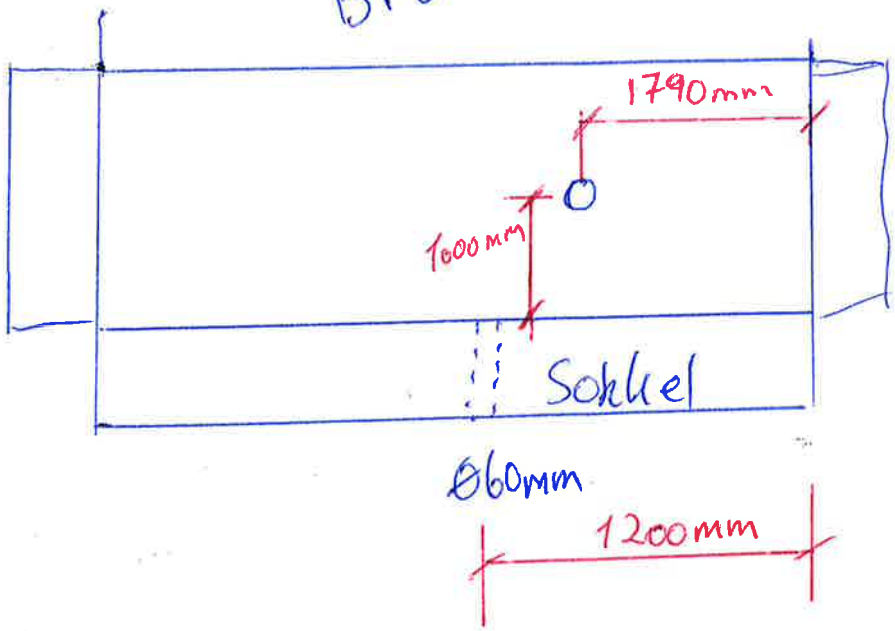

Ø60mm

1200mm


Bru Nord

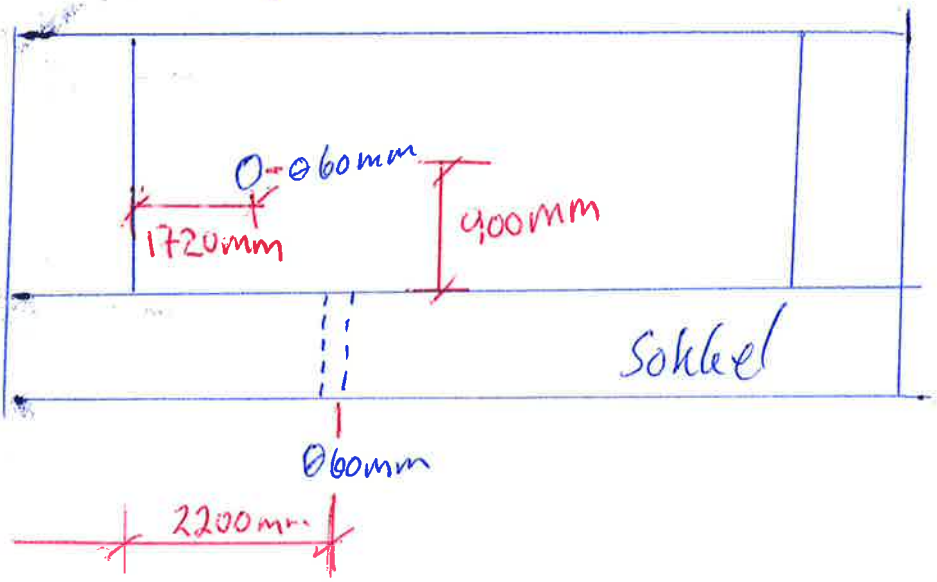

Ø60mm

2200mm


Hajem bro
Sør side

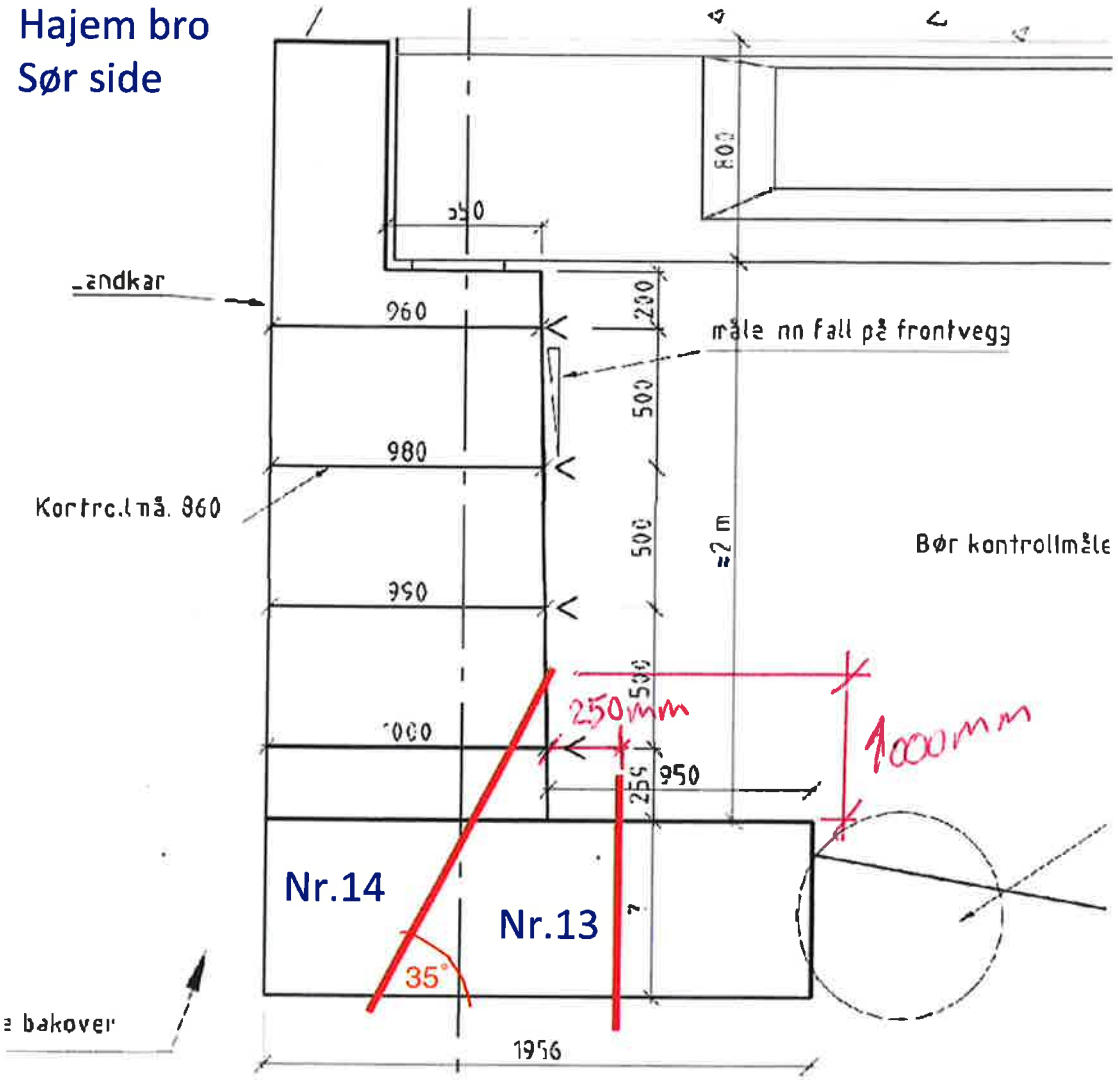

Kjerner eller borehull kontrollmåles for lengde på snitt.

Nr.13 - Kjernelengde = 66 cm
Nr.14 - Kjernelengde = 130 cm.

Hajem bro
Nord side

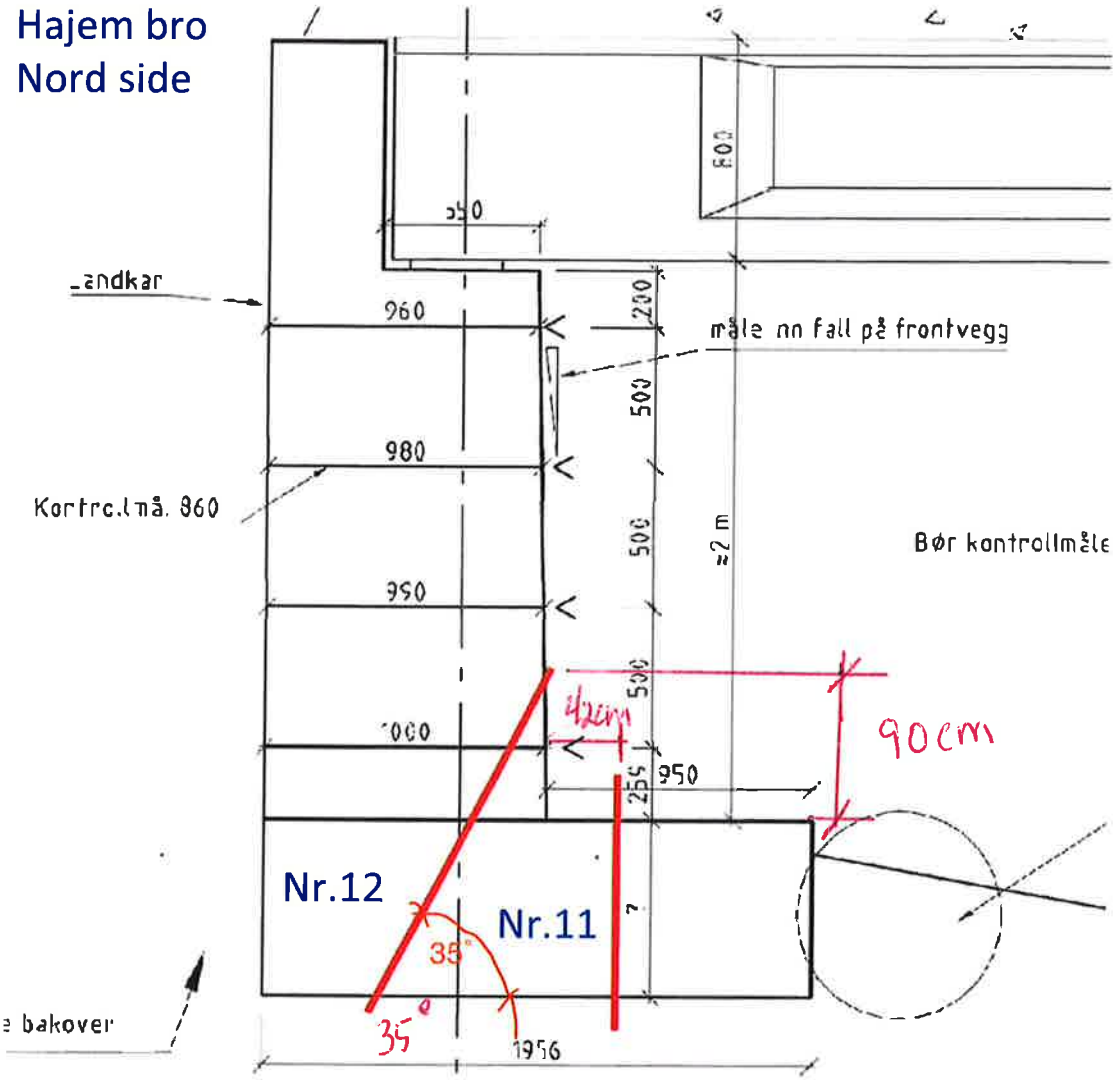

Kjerner eller borehull kontrollmåles for lengde på snitt.

Nr.12 - Kjernelengde = 106 cm
Nr.11 - Kjernelengde = 92 cm.