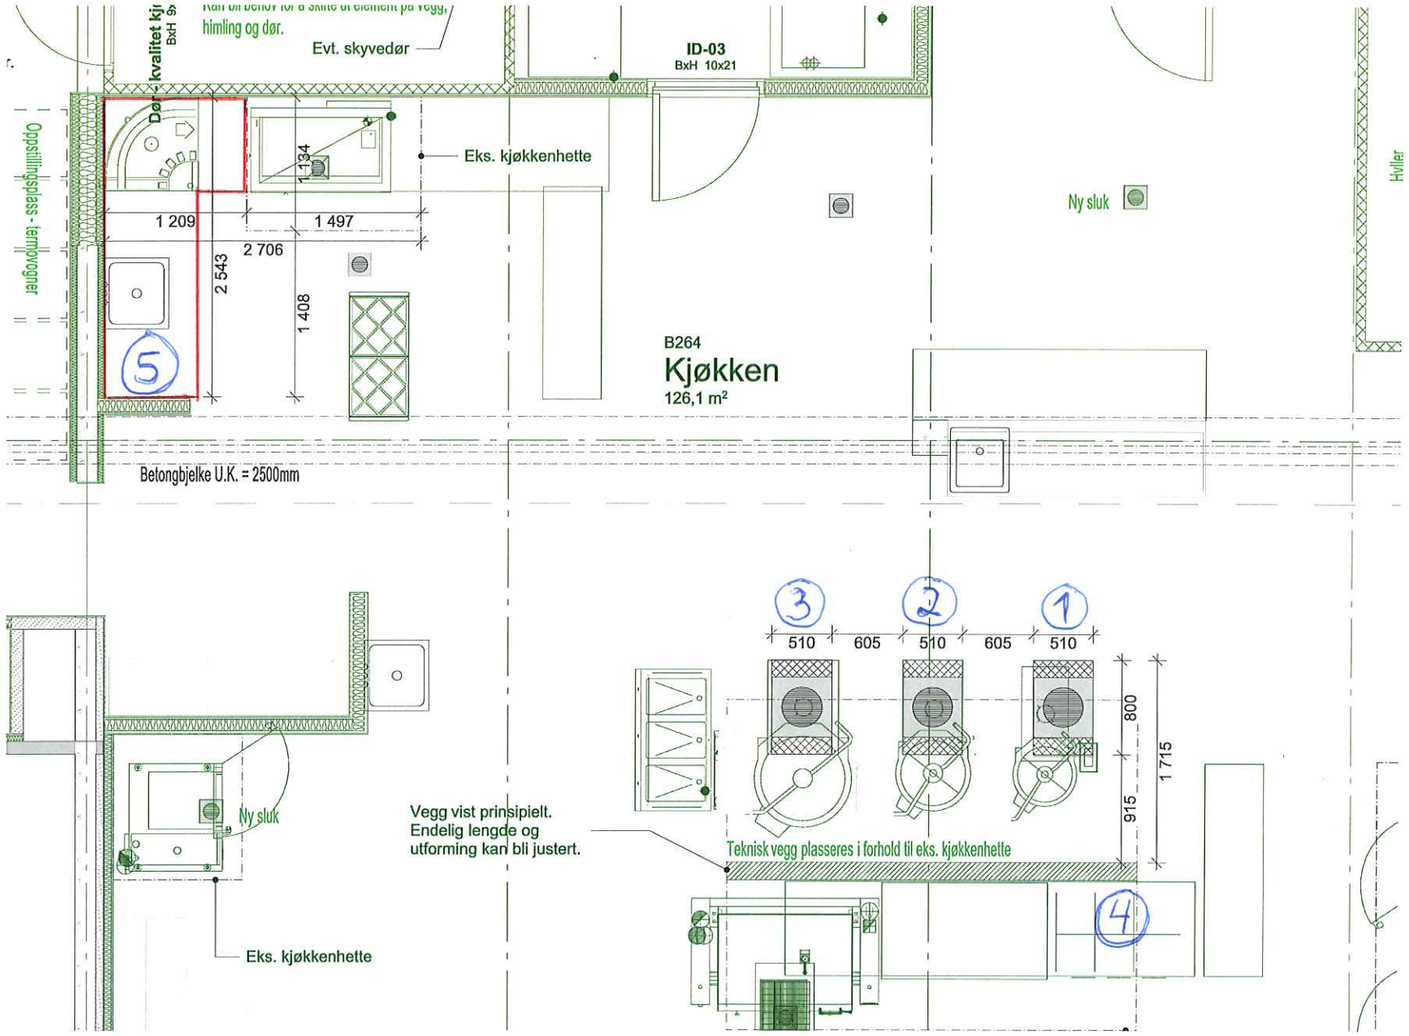


pos. (1) KJELE 60 liter

pos. (2) KJELE 100 liter

pos. (3) KJELE 120 liter - OPSJON

pos. (4) KOKETOPP

pos. (5) VASKESONE/FORVASK
MÅ TA KONTROLL MÅL/TILPASSING
MÅ TILPASSES OPPVASKMASKIN

Opptegning er basert på mottatt tegningsunderlag og informasjon fra oppdragsgiver - også benyttet tegningsunderlag fra tidligere prosjekt i vårt arkiv, samt foto og enkel kontrollmåling av 2. etg (kjøkken) i sept. 2025.
Ikke all informasjon fra tidligere tegninger er tatt med, og det er også gjort tilpassinger der ulike grunnlag m.m ikke samsvarer.
Ca eksisterende situasjon er vist – det må gjøres kontrollmålinger på stedet da det kan være avvik i hht faktisk situasjon.
Justering av eksisterende er gjort som følge av mottatt kontrollmåling fra Bauta Entreprenør.

Rev.	Dato	Beskrivelse	Utarbeidet	Fagkontroll	Godkjent
	2026-10-12	Til info for BH	BerSka	KriLia	DagØve

Dette dokumentet er utarbeidet av Norconsult som del av det oppdraget som fremgår nedenfor. **Opphavsretten tilhører Norconsult.** Dokumentet må bare benyttes til det formål som oppdragsavtalen beskriver, og må ikke kopieres eller gjøres tilgjengelig på annen måte eller i større utstrekning enn formålet tilsier.

Oppdragsgiver
Vestnes kommune

Tiltakshaver
Vestnes kommune

Målestokk (Gjelder A3 format)
A3

Prosjekt
VK - Sentralkjøkken

Adresse:
Brugata 10
6390 Vestnes

Tegningsnavn
Plan 2. etasje (utsnitt) - målsetting sluk

G.nr/br.nr:
46/177

Norconsult
ARKITEKTUR - ARK ØRSTA

Oppdragsnummer
52505379

Tegningsnummer
-

Revisjon