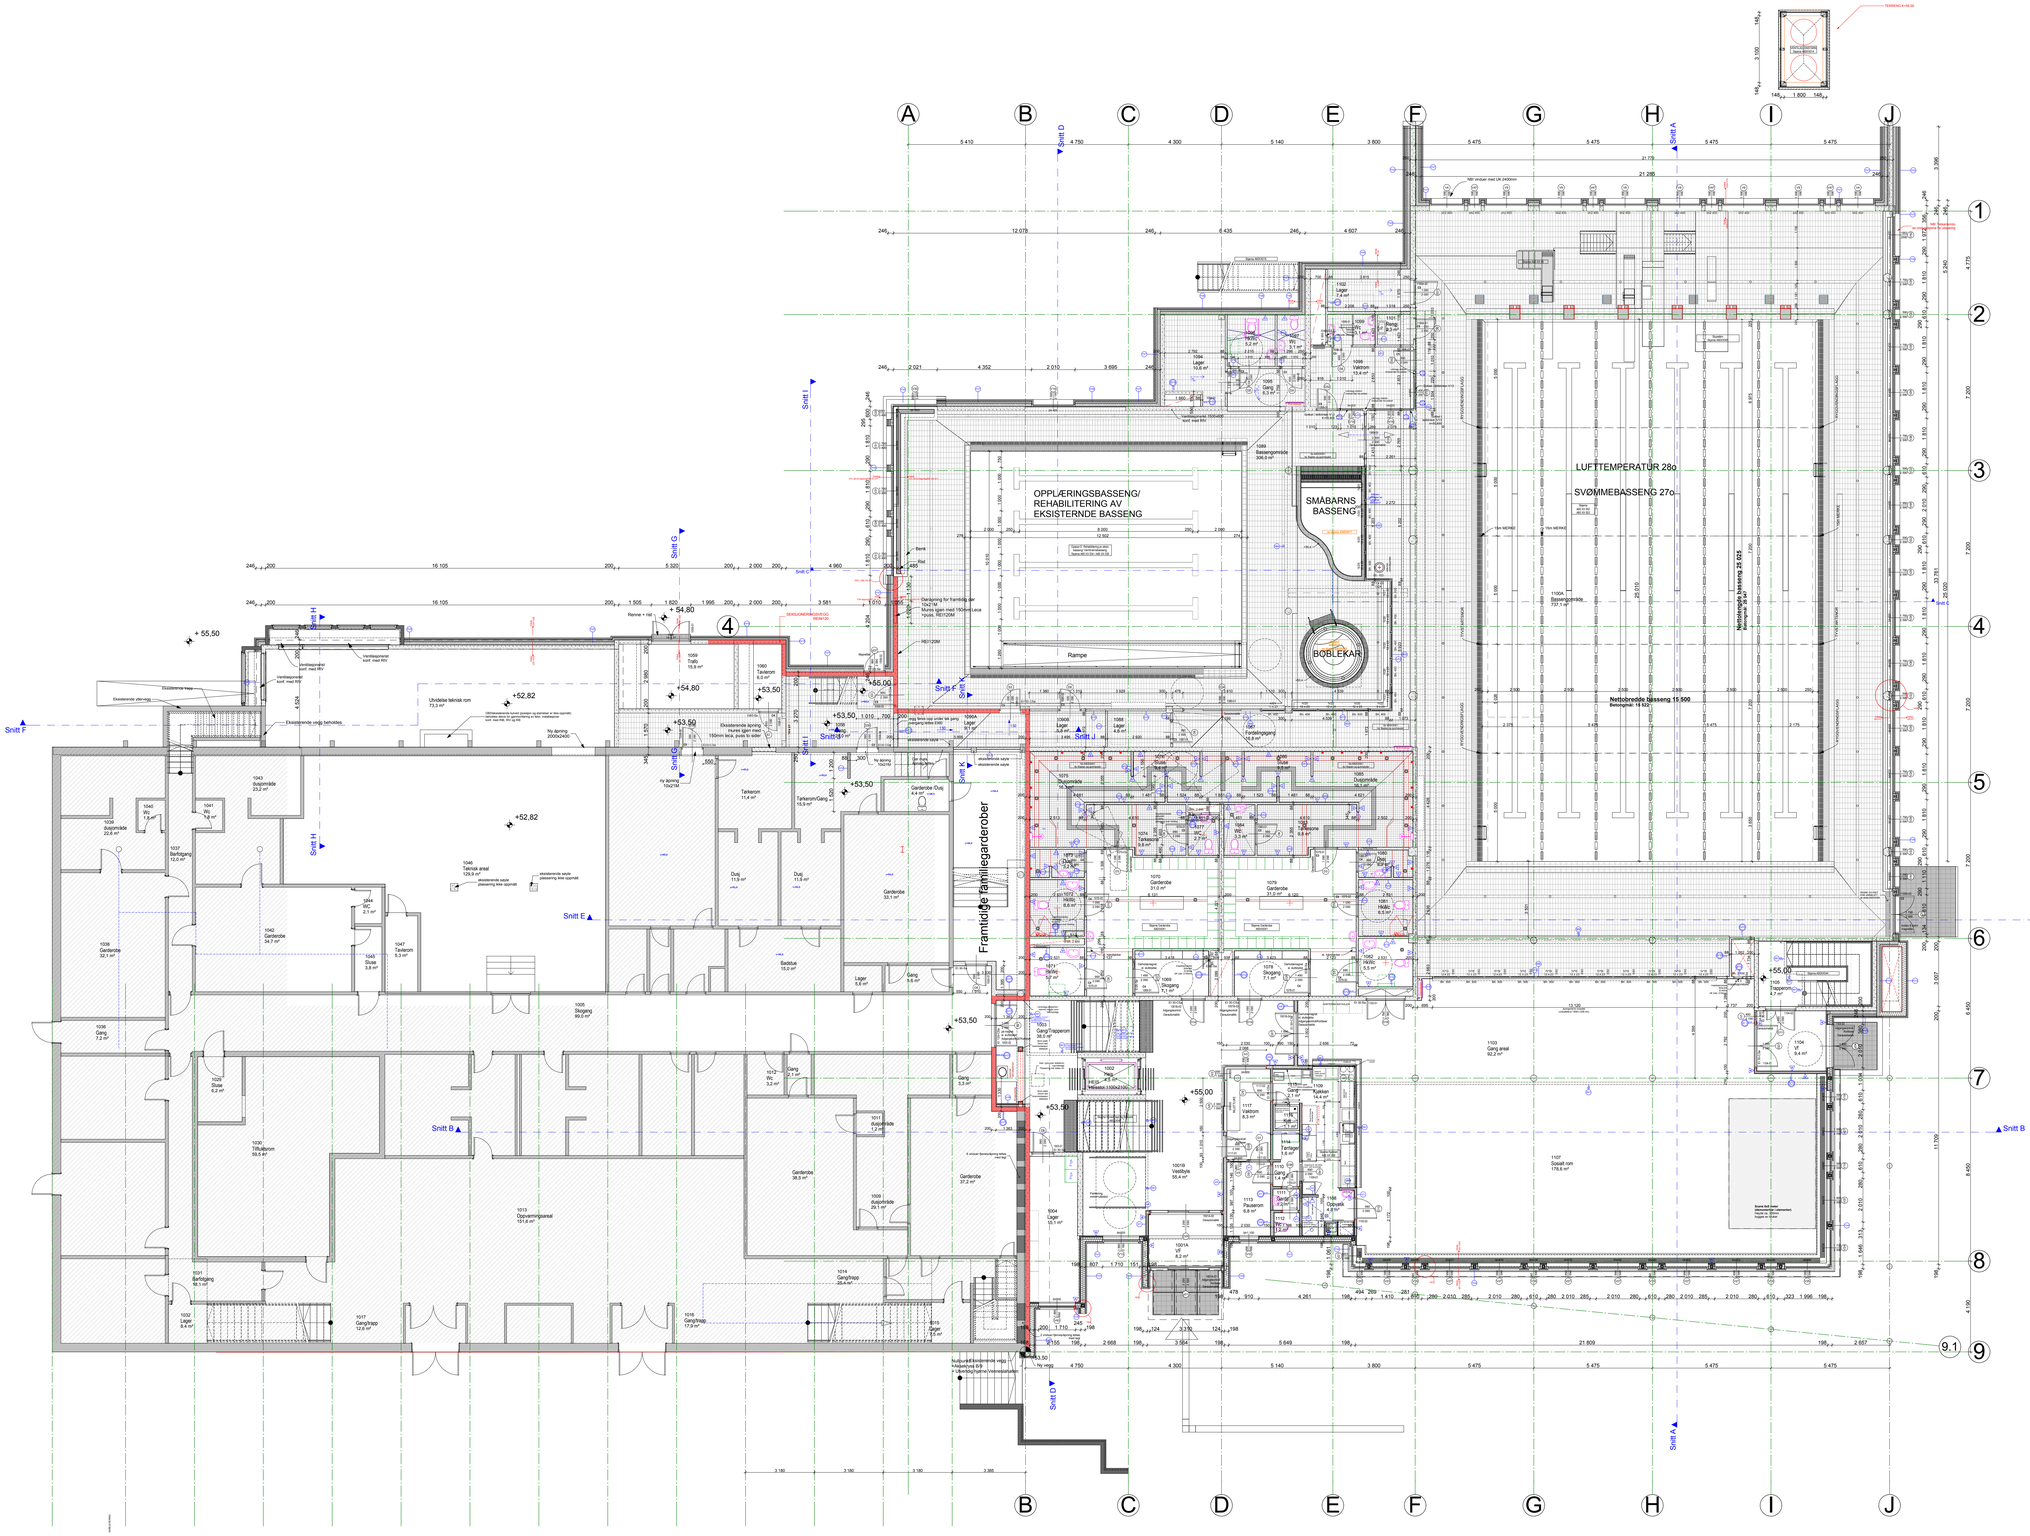


INNERVEGGER

- **Nr 1** EI 60 Fk 2045 — 70mm bindingsverk / stenull — 12mm Gips
- **Nr 2** Våtromspanel — 70mm bindingsverk / stenull — Våtromspanel
- **Nr 3** EI 60 Fk 4645 — 70mm bindingsverk / stenull — 18mm OSB-plate — 70mm bindingsverk / stenull — 18mm OSB-plate — 12mm Gips
- **Nr 4** Våtromspanel — 12mm Gips — 70mm bindingsverk / stenull — 12mm Gips — Våtromspanel
- **Nr 5** EI 60 — 13mm Gips — 70mm bindingsverk / stenull — 13mm Gips
- **Nr 6** Klimaregg mot lønn rom, EI60, C5 — 12mm fastbestandig ulvenvirkar plateiskruing — Gipsspanel — 100mm bindingsverk / stenull — 35mm lekt — 12mm fastbestandig ulvenvirkar plateiskruing
- **Nr 7** Klimaregg, EI60, C5 — 12mm fastbestandig ulvenvirkar plateiskruing — Gipsspanel — 100mm bindingsverk / stenull — 35mm lekt — 12mm fastbestandig ulvenvirkar plateiskruing
- **Nr 8** 70mm Hydropanel — 70mm bindingsverk — 12mm Hydropanel
- **Nr 9** Tilforing for våtromspanel — Våtromspanel — 50mm isolert bindingsverk
- **Nr 10** Våtromspanel — 12mm gips — 100mm bindingsverk / stenull — 12mm Gips
- **Nr 11** Klimaregg vegetasjonstak, Fk 6045 — 12mm Gips — 70mm bindingsverk / mineralull — 18mm OSB-plate — 100mm bindingsverk / mineralull — 18mm OSB-plate — 12mm Gips — 12mm Gips
- **Nr 12** Lettklinker, C4 — Gipsplate — 98mm Lettklinker — Gipsplate
- **Nr 13** Lettklinker, C5 — Gipsplate — 98mm Lettklinker — Gipsplate
- **Nr 14** Skillevegger dusj, C5, Fk 1850, dekk topp — Gipsplate — Membran — Gipsplate — 98mm Lettklinker — Gipsplate — Membran — Flis
- **Nr 15** EI 60 — Våtromspanel — 70mm bindingsverk / stenull — 100mm bindingsverk / stenull — 12mm Gips
- **Nr 16** Lettklinker, C4 — Gipsplate — 98mm Lettklinker — Gipsplate
- **Nr 17** Lettklinker, REW120 — Puss — 98mm Lettklinker — Puss
- **Nr 18** Våtromspanel — 70mm bindingsverk / stenull — Våtromspanel — 12mm Gips

SKJØRT

- **S01** Skjørt i tørre områder — 12mm Gips — 100mm bindingsverk / stenull — 12mm Gips
- **S02** Skjørt i basengområde, C5 — 12mm fastbestandig ulvenvirkar plateiskruing — 70mm bindingsverk / stenull — 12mm fastbestandig ulvenvirkar plateiskruing
- **S03** Skjørt med klubbrom — 12mm gips — 12mm gips — 70mm bindingsverk / stenull — 12mm gips

OVERFLATER

- **A** Vrågymyl
- **B** 6mm plate
- **C** Membran, Fks (C4)
- **D** Membran, Fks (C4)
- **E** 10x70 Spalteparkett, Eik, Oljebehandlet. Svart lakk 70mm isolert bindingsverk
- **F** 10x70 Spalteparkett, Eik, Oljebehandlet. Svart lakk 100mm isolert bindingsverk
- **G** Spilleparkett i elementer

YTTERVEGGER

- **YV 1** Betong — 70mm Cellplast — 48mm isolert bindingsverk — Dampsperre — 98mm isolert bindingsverk — 9mm OU-plate — Vindsperrestuk — 23mm stavlekt — 36mm utlekting — Stående trekledning
- **YV 2 (Basengområde, C5)** Betong — Dampsperre — 148mm isolert bindingsverk — 98mm isolert bindingsverk — 9mm OU-plate — Vindsperrestuk — 23mm stavlekt — 36mm utlekting — Stående trekledning
- **YV 3 (Basengområde, C5)** Sementbasert plate — Dampsperre — 148mm isolert bindingsverk — 98mm isolert bindingsverk — 9mm OU-plate — Vindsperrestuk — 23mm stavlekt — 36mm utlekting — Fasadeplate
- **YV 4** Betong — 150 mm Cellplast — Dampsperre — 198mm isolert bindingsverk — 9mm OU-plate — Vindsperrestuk — 23mm stavlekt — 36mm utlekting — Fasadeplate
- **YV 5** Betong — Dampsperre — 148 mm isolert bindingsverk — 98mm isolert bindingsverk — 9mm OU-plate — Vindsperrestuk — 23mm stavlekt — 36mm utlekting — Fasadeplate
- **YV 6** Betong — Dampsperre — 148 mm isolert bindingsverk — 98mm isolert bindingsverk — 9mm OU-plate — Vindsperrestuk — 23mm stavlekt — 36mm utlekting — Fasadeplate
- **YV 7 (Basengområde, C5)** Betong — Dampsperre — 198mm isolert bindingsverk — 98mm isolert bindingsverk — 9mm OU-plate — Vindsperrestuk — 23mm stavlekt — 36mm utlekting — Fasadeplate
- **YV 8 (Basengområde, C5)** Fib og lim — Sementbasert plate — 12mm Sementbasert plate — 98mm isolert bindingsverk — 98mm isolert bindingsverk — 23mm stavlekt — 36mm utlekting — Fasadeplate
- **YV 9 teknisk anal** — 148mm isolert bindingsverk — 98mm isolert bindingsverk — åpen sjiktoverbygg / ramme
- **YV 10** Betong — Dampsperre — 200 mm isolert bindingsverk — 9mm OU-plate — Vindsperrestuk — 23mm stavlekt — 36mm utlekting — Fasadeplate
- **YV 11** Betong — Dampsperre — 148 mm isolert bindingsverk — sementbasert plate
- **YV 12** Betongmur — Dampsperre — 150 mm isolert bindingsverk — sementbasert plate
- **YV 13** Betong — Sementbasert plate — Dampsperre — 198mm isolert bindingsverk — Vindsperrestuk — 23mm stavlekt — 36mm utlekting — Fasadeplate
- **YV 14** Betong — Dampsperre — 148 mm isolert bindingsverk — 98mm isolert bindingsverk — sementbasert plate
- **YV 15 (Trafo)** Betong — Dampsperre — 98mm isolert bindingsverk — 98mm isolert bindingsverk — Fasadeplate

Arealer som ikke tilhører en romgruppe i 1. byggetrinn

NB! ALLE MÅL MÅ KONTROLLERES PÅ STEDET

Index	Dato	Beskrivelse	Sign	Kontr.

Type tegning:
Plan 1. Etasje


Tegningsnr.:
A20 01 001

Rev.:

Prosjekteringsgruppen:

- ARK: EGERDAHL B NORDBØ A/S — ARKITEKTER MNAL MFA — EBN — STRØMSVEIEN 1A POSTBOKS 787 Skøyen NO-0214 OSLO — T: 22 97 01 70 E-MAIL post@egerdahl-nordboe.no
- RIB: Rambøll Norge AS — Postboks 116, 4662 Kristiansand, Tlf. 99 42 81 00
- RIE: Rambøll Norge AS — Postboks 116, 4662 Kristiansand, Tlf. 99 42 81 00
- RIV: Rådgivende ingeniører Løyning AS — Postboks 4544 Grim, 4073 Kristiansand, Tlf. 38 02 54 00

Lokalisering:
N

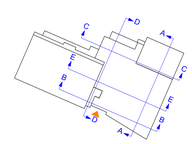

Fase: SOM BYGGET

Tittel:
Vennesla kommune

Vennesla Svømmehall

Godkjent:

Kontroll prosjekt
Sign.: GR — Kontroll: BE

Filnavn:

Dato: 27.06.2016

Målestokk (A3): 1:100

Kontroll utførende
Sign.: — Kontroll:

Type tegning:
Plan 1. Etasje

Tegningsnr.:
A20 01 001

Rev.:

Prosjektnr. for prosjekterende/ev