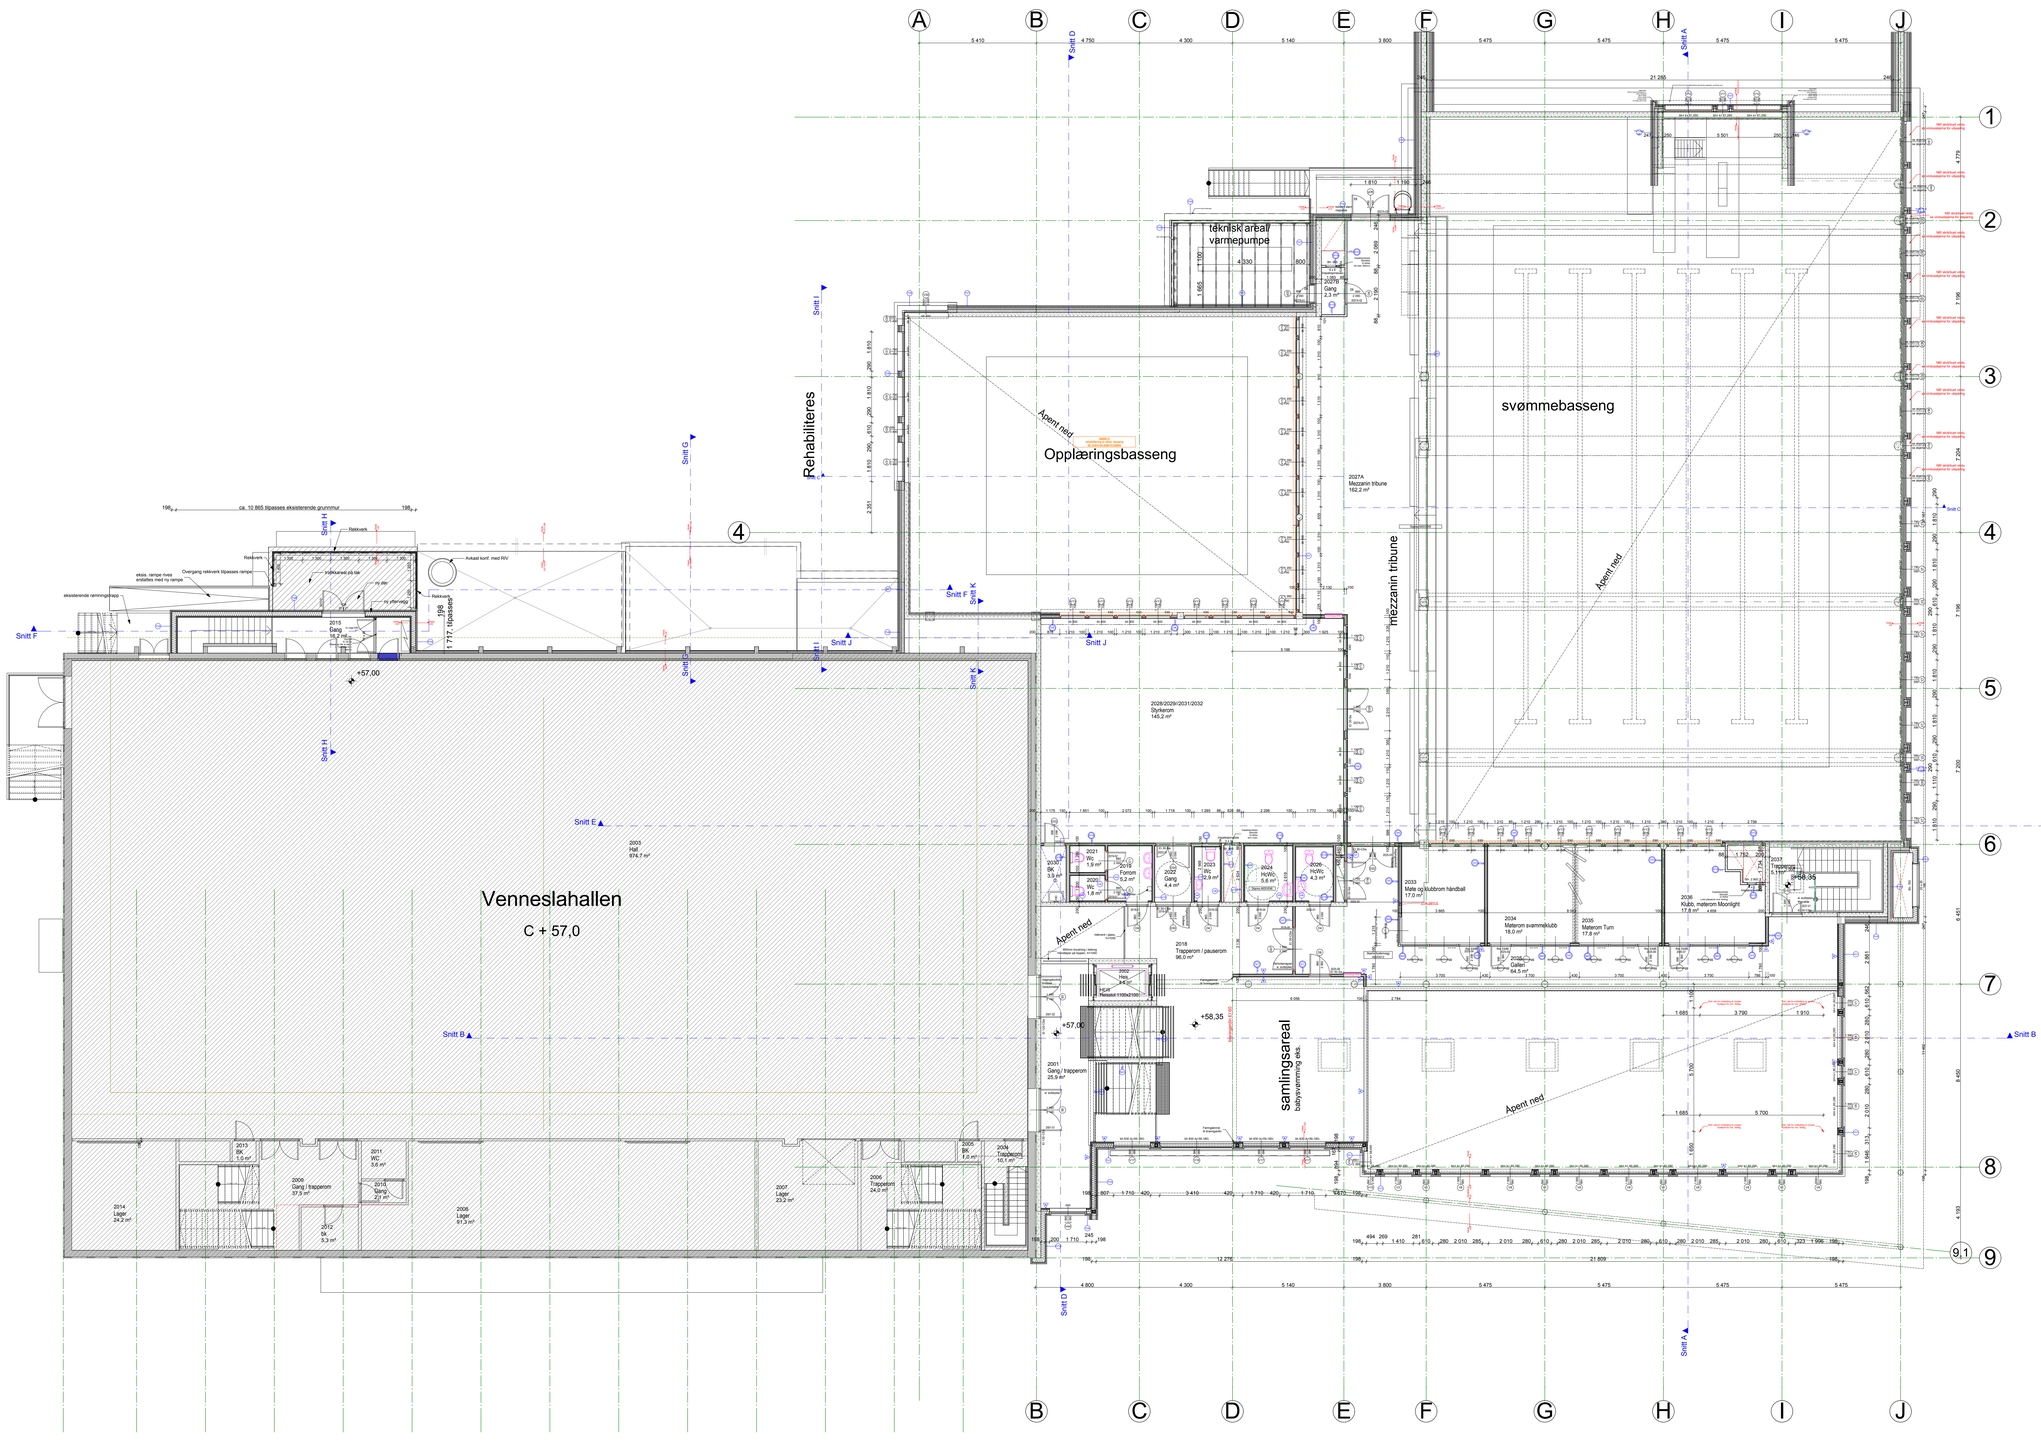


INNERVEGGER

N 1 EI 60 Pa 30db Vårrompanel 100mm bindingsverk / stenull 12mm Gips	**N 2** Vårrompanel 100mm bindingsverk / stenull Vårrompanel	**N 3** EI 60 Pa 44db Vårrompanel 16mm OSB-plate 100mm bindingsverk / stenull 16mm OSB-plate 12mm Gips
N 4 Vårrompanel 12mm Gips 100mm bindingsverk / stenull 12mm Gips Vårrompanel	**N 5** EI 60 12mm Gips 100mm bindingsverk / stenull 12mm Gips	**N6** Klimaskjg mot lerrs rom, EI60, C5 12mm fastbestandig ulvenvirkar plateiskiving Dampsperre 100mm bindingsverk / stenull Dampsperre 36mm lekt 12mm fastbestandig ulvenvirkar plateiskiving
N7 Klimaskjg, EI60, C5 12mm fastbestandig ulvenvirkar plateiskiving Dampsperre 100mm bindingsverk / stenull Dampsperre 12mm fastbestandig ulvenvirkar plateiskiving	**N 76** 12mm Hydropanel 73mm bindingsverk 12mm Hydropanel	**N 8** Fliklegg for vårrompanel Vårrompanel 50mm isolert bindingsverk
N 9 Vårrompanel 12mm Gips 100mm bindingsverk / stenull 12mm Gips Vårrompanel	**N 10** Vårrompanel 12mm gips 100mm bindingsverk / stenull 12mm Gips	**N 11** Bæring,vegtermekkelt, Pa 60db 12mm Gips 12mm Gips 100mm bindingsverk / mineralull 300mm bindingsverk 100mm bindingsverk / mineralull 12mm Gips 12mm Gips 12mm Gips
N 12 Lettklinker, C4 Sparkel 50mm Lettklinker Sparkel	**N 13** Lettklinker, C5 Sparkel 50mm Lettklinker Sparkel	**N 14** Skillevegger dusj, C5, Fr=900, dekk topp Fliser Membran Sparkel 100mm Lettklinker Sparkel Membran Fliser
N 15 EI 60 Vårrompanel 12mm Gips 100mm bindingsverk / stenull 12mm Gips	**N 16** Lettklinker, C4 Sparkel 100mm Lettklinker Sparkel	**N 17** Lettklinker, REW120 Puss 100mm Lettklinker Puss
N 18 Vårrompanel 100mm bindingsverk / stenull Vårrompanel	**N 19** 150mm bindingsverk / stenull 12mm Gips 12mm Gips	

SKJØRT

S01 Sokkel i lamre områder 12mm Gips 100mm bindingsverk / stenull 12mm Gips	**S02** Sokkel i bassengområde, C5 12mm fastbestandig ulvenvirkar plateiskiving 100mm bindingsverk / stenull 12mm fastbestandig ulvenvirkar plateiskiving	**S03** Sokkel med studbrom 12mm gips 12mm gips 100mm bindingsverk / stenull 12mm gips

OVERFLATER

	A Vaggmyr	**B** 6mm plate	**C** Membran, Fls (**C4**)	**D** Membran, Fls (**C4**)	**E** 10x70 Spalteparkel, Svart lakk Svart lakk 75mm isolert bindingsverk
	F 10x70 Spalteparkel, Svart lakk 100mm isolert bindingsverk	**G** Spilleparkel i elementer			

YTTERVEGGER

YV 1 Bæring 12mm Gips 90mm isolert bindingsverk Dampsperre 180mm isolert bindingsverk 9mm OU-plate Vindsperrelukk 23mm stavlikt 36mm utlekting Stående trekledning	**YV 2 (Bassengområde,C5)** Bæring Dampsperre 180mm isolert bindingsverk 90mm isolert bindingsverk 9mm OU-plate Vindsperrelukk 23mm stavlikt 36mm utlekting Stående trekledning	**YV 3 (Bassengområde, C5)** Bæring Dampsperre 180mm isolert bindingsverk 90mm isolert bindingsverk 9mm OU-plate Vindsperrelukk 23mm stavlikt 36mm utlekting Stående trekledning
YV 4 Bæring 180 mm isolert bindingsverk Dampsperre 180mm isolert bindingsverk 9mm OU-plate Vindsperrelukk 23mm stavlikt 36mm utlekting Fasadeplate	**YV 5** Bæring Dampsperre 180 mm isolert bindingsverk 90mm isolert bindingsverk 9mm OU-plate Vindsperrelukk 23mm stavlikt 36mm utlekting Fasadeplate	**YV 6 (Bassengområde, C5)** Semmelbasert plate Dampsperre 180mm isolert bindingsverk 90mm isolert bindingsverk Vindsperrelukk 23mm stavlikt 36mm utlekting Fasadeplate
YV 7 (Bassengområde, C5) Bæring Dampsperre 180mm isolert bindingsverk 90mm isolert bindingsverk 9mm OU-plate Vindsperrelukk 36mm utlekting Fasadeplate	**YV 8 (Bassengområde, C5)** Flis og lim Dampsperre 12mm Semmelbasert plate 180mm isolert bindingsverk 90mm isolert bindingsverk Vindsperrelukk 23mm stavlikt 36mm utlekting Fasadeplate	**YV 9 teknisk areal** 180mm isolert bindingsverk Vindsperre åpen spikerkonstr. i samme
YV 10 Bæring Dampsperre 200 mm isolert bindingsverk 9mm OU-plate Vindsperrelukk 23mm stavlikt 36mm utlekting Fasadeplate	**YV 11** Bæring Dampsperre 200 mm isolert bindingsverk semmelbasert plate	**YV 12** Bæringmur Dampsperre 150 mm isolert bindingsverk semmelbasert plate
YV 13 Semmelbasert plate dampsperre 180mm isolert bindingsverk 9mm OU-plate Vindsperrelukk 23mm stavlikt 36mm utlekting Fasadeplate	**YV 14** Bæringmur Dampsperre 148 mm isolert bindingsverk semmelbasert plate	**YV 15 (Trafo)** Bæringmur Dampsperre 90mm isolert bindingsverk Vindsperrelukk 23mm stavlikt 36mm utlekting Fasadeplate

Angitte som lina lengdes av omfangslig i 1. byggetrinn

NB! ALLE MÅL MÅ KONTROLLERES PÅ STEDET

Index	Dato	Beskrivelse	Sign.	Kontr.

Type tegning:
Plan 2. Etasje

Tegningsnr.:
A20 02 001

Rev.:

Prosjekteringsgruppen:


ARK : EGERDAHL B NORDBØ A/S
ARKITEKTER MNAL MFA
EBN
STRANDGT 14 POSTBOKS 787 4604 KRISTIANSAND
TELEFON 38 12 87 70 E-MAIL post@egerdahl-nordbo.no

RIB : Rambøll Norge AS — Postboks 116, 4662 Kristiansand, Tlf. 99 42 81 00

RIE : Rambøll Norge AS — Postboks 116, 4662 Kristiansand, Tlf. 99 42 81 00

RIV : Rådgivende ingeniører Løyning AS — Postboks 4544 Grim, 4073 Kristiansand, Tlf. 38 02 54 00

Lokalisering:
N

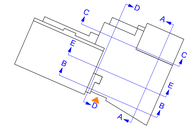

Fase: SOM BYGGET

Tittel:
Vennesla kommune

Vennesla Svømmehall

Godkjent:

Kontroll prosjekt
Sign.: GR Kontroll: BE

Filnavn:

Dato:
27.06.2016

Målestokk (A0):
1:100

Type tegning:
Plan 2. Etasje

Kontroll utførende
Sign.: Kontroll:

Tegningsnr.:
A20 02 001

Rev.:

Prosjektnr. for prosjekterende/ev