

SNITT A-A

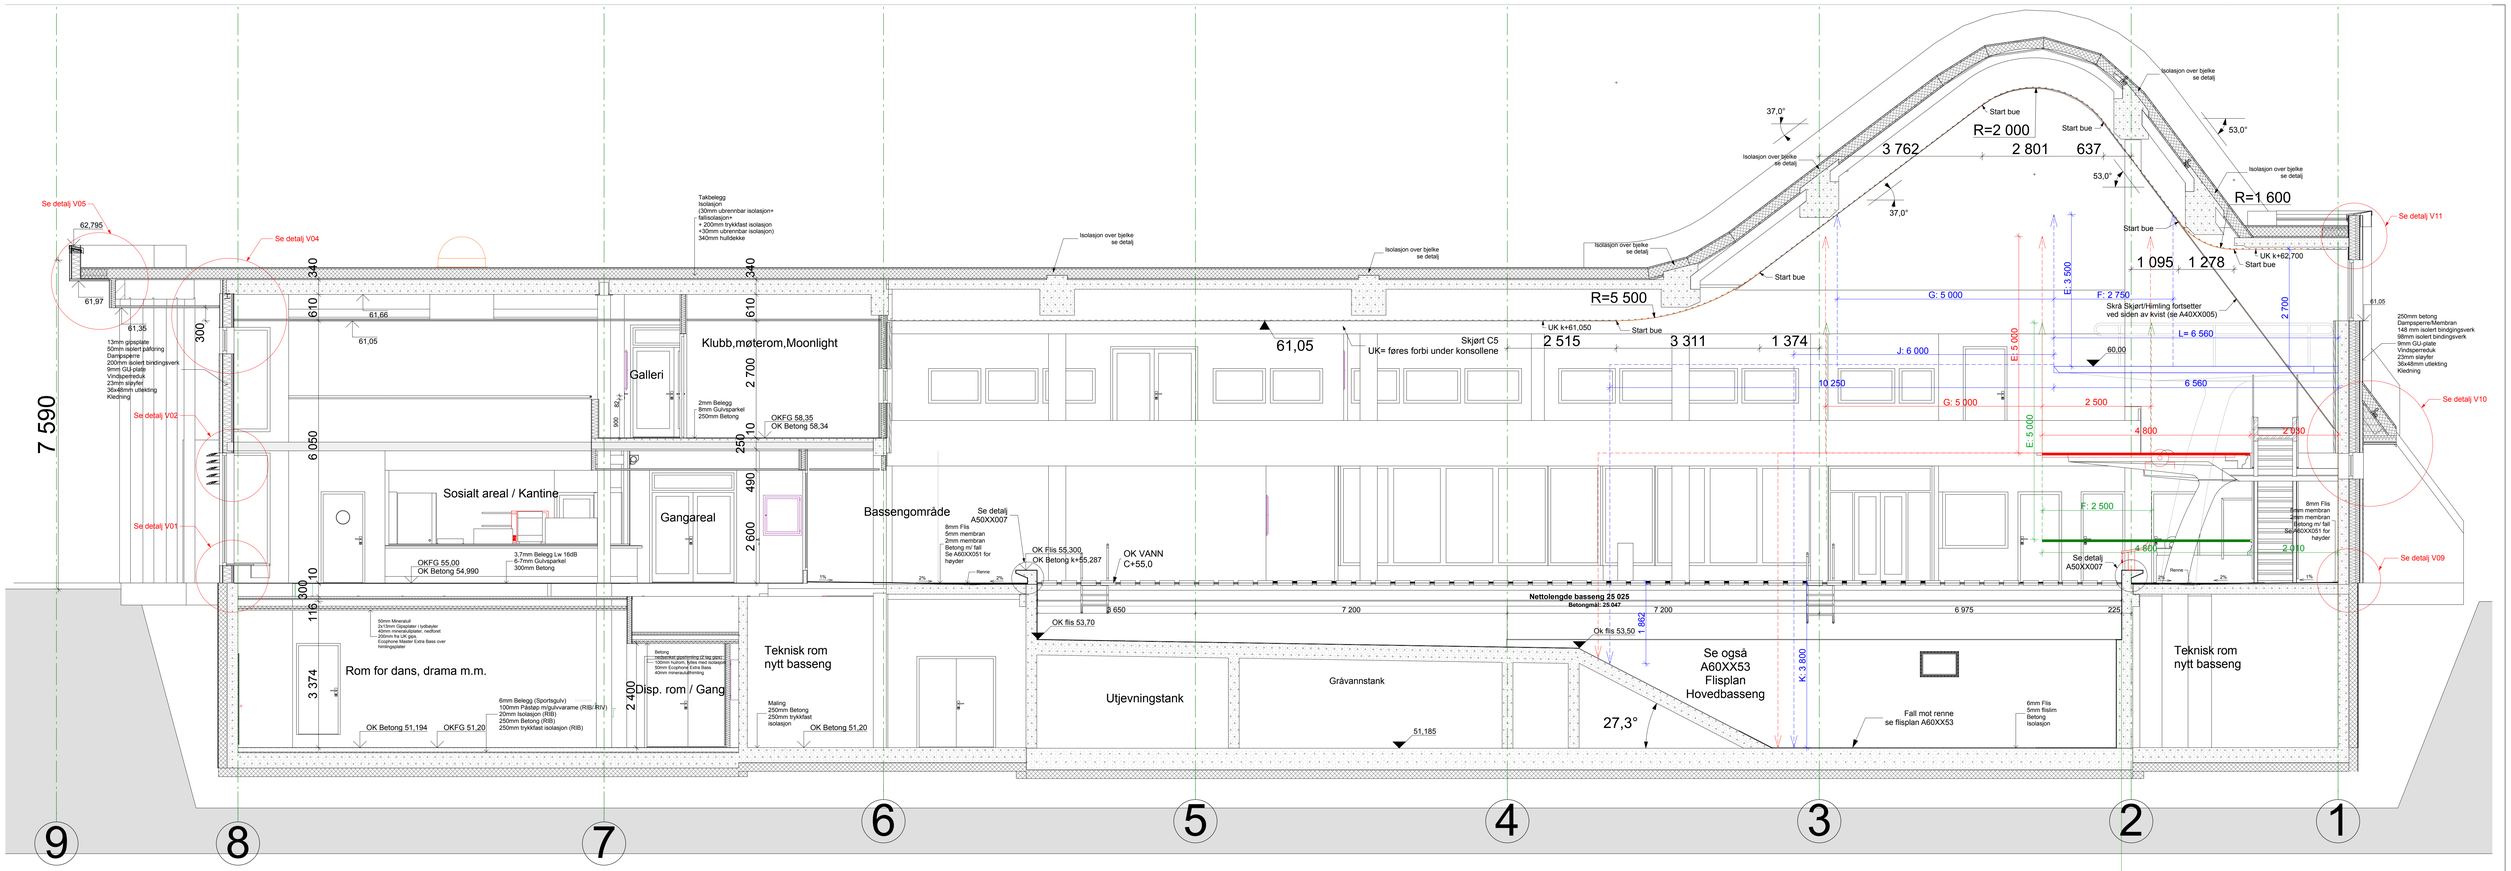

SNITT B-B

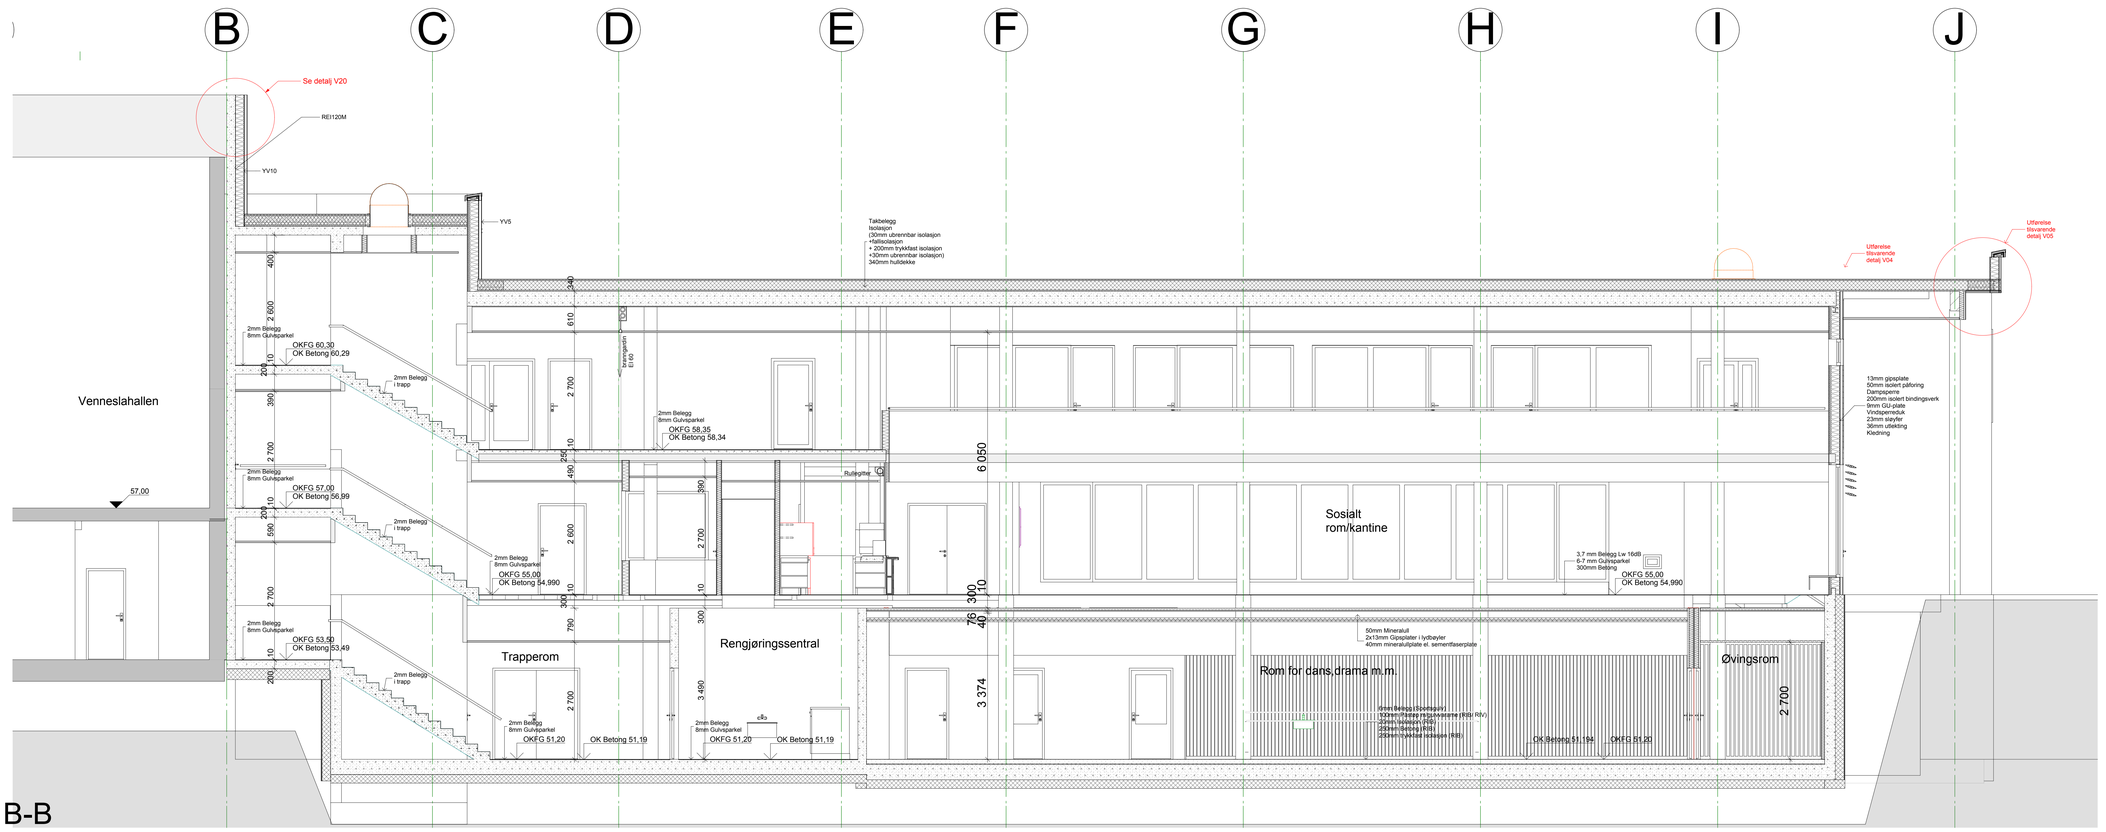

NB! ALLE MÅL MÅ KONTROLLERES PÅ STEDET

Index	Dato	Beskrivelse	Sign	Kontr.

Type tegning:
Snitt A og B

Tegningsnr.: A40 XX 001

Rev.:

Prosjekteringsgruppen:

ARK : EGERDAHL B NORDBØ A/S
ARKITEKTSTEDER MNAL MFA
EBN
Postboks 116
4662 Kristiansand
Tlf. 99 42 81 00

RIB : Rambøll Norge AS
Postboks 116
4662 Kristiansand
Tlf. 99 42 81 00

RIE : Rambøll Norge AS
Postboks 116
4662 Kristiansand
Tlf. 99 42 81 00

RIV : Rådgivende ingeniører Løyning AS
Postboks 4544 Grim
4073 Kristiansand
Tlf. 38 02 54 00

Lokalisering:
N

Fase: SOM BYGGET

Tittel:
Vennesla kommune

Vennesla Svømmehall

Type tegning:
Snitt A og B

Tegningsnr.: A40 XX 001

Rev.:

Godkjent:

Kontroll prosjekt
Sign.: GR | Kontroll: BE

Filnavn:

Dato: 27.06.2016

Målestokk (A0): 1:50

Kontroll utførende
Sign.: | Kontroll:

Prosjekter. for prosjekterende/lev