

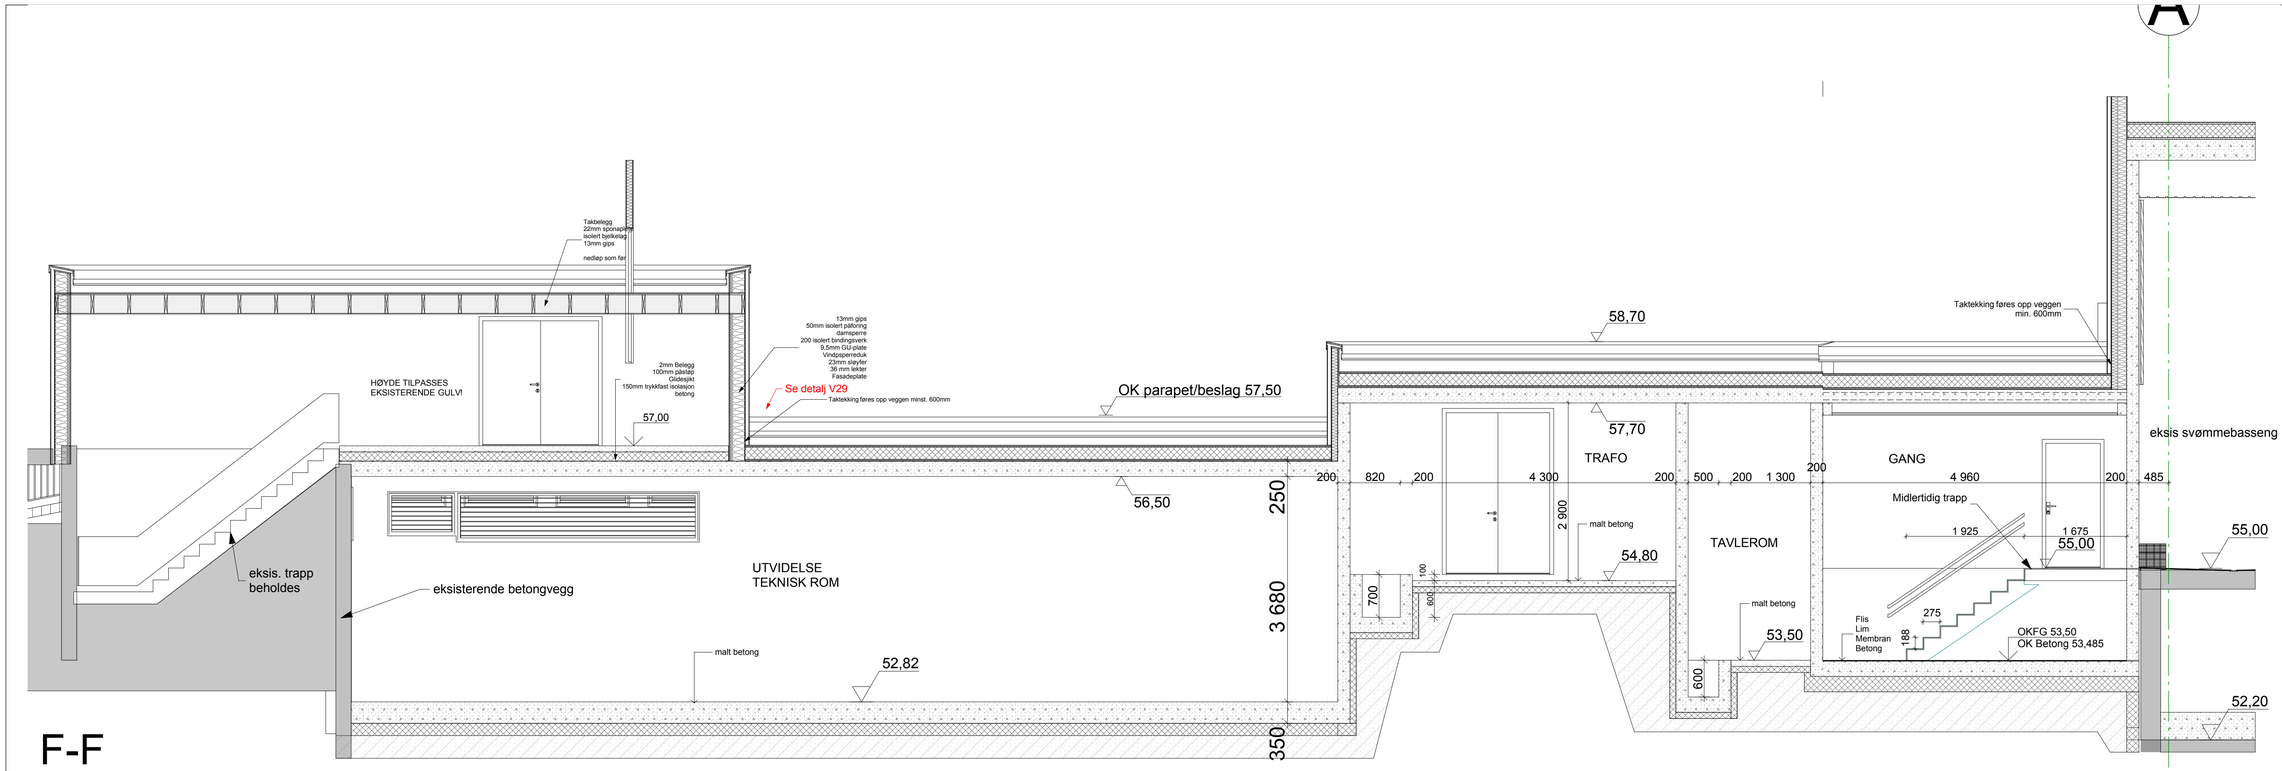



F-F

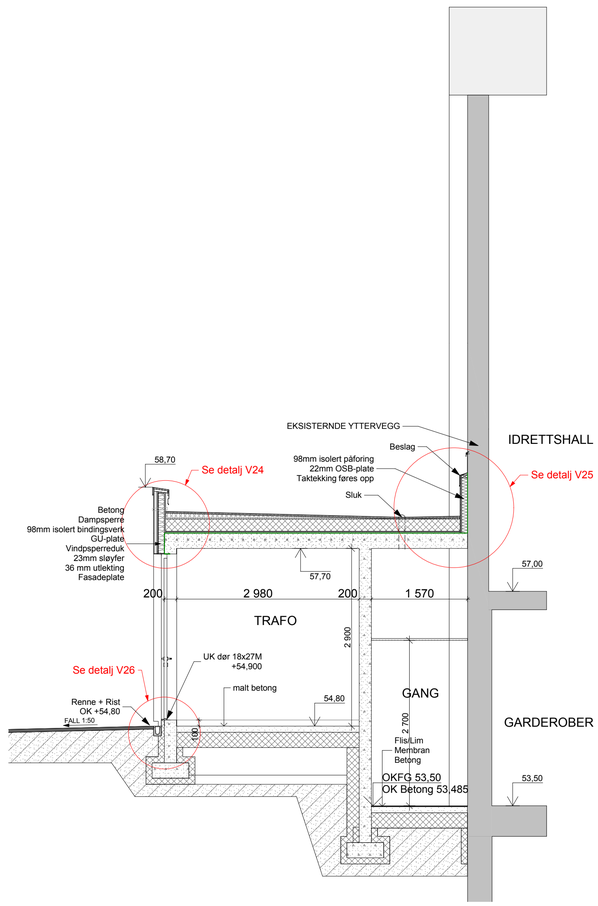

G-G

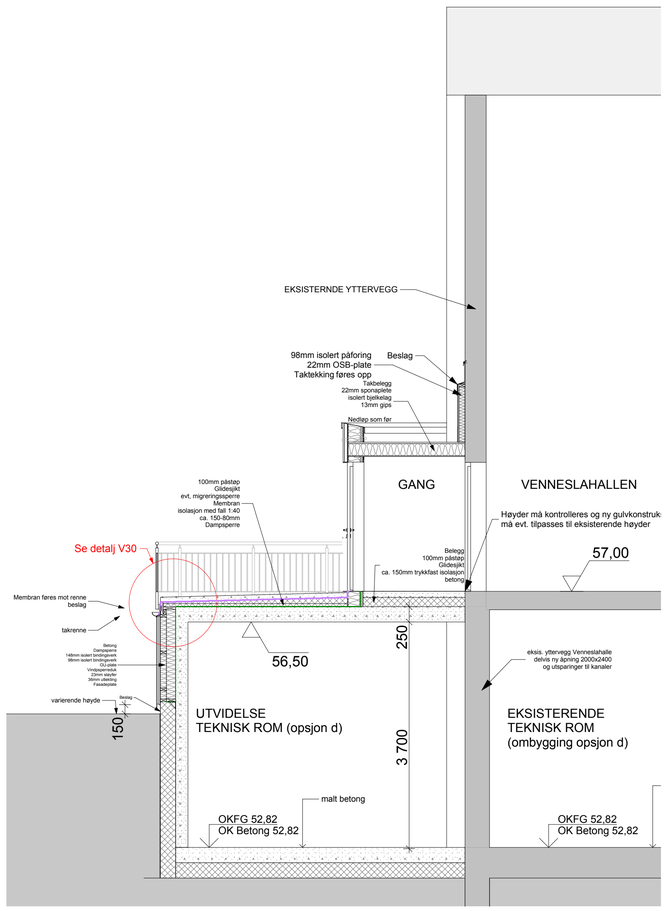

H-H

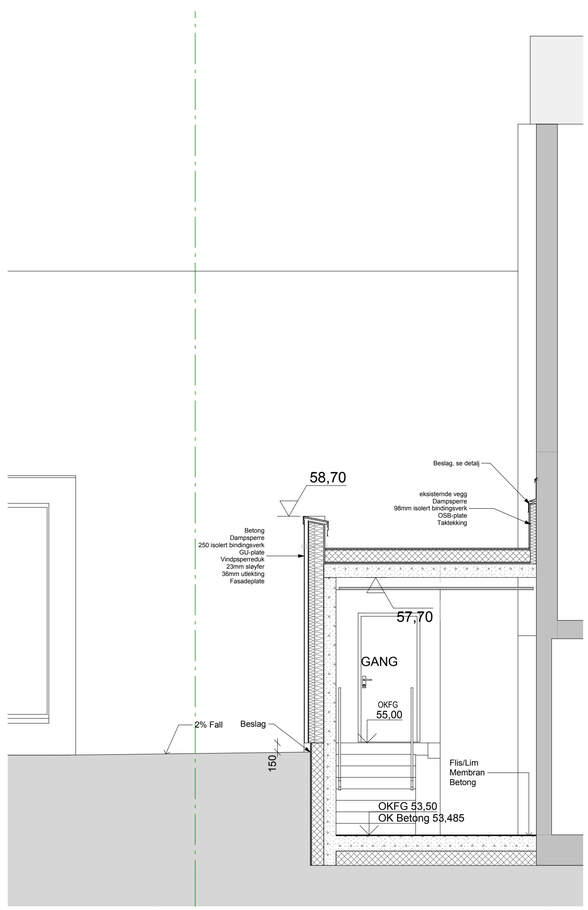

I-I

NB! ALLE MÅL MÅ
KONTROLLERES PÅ STEDET

Index	Dato	Beskrivelse	Sign	Kontr.

Type tegning:
Snitt F+G+H+I

Tegningsnr.:
A40 XX 004

Rev.:

Prosjekteringsgruppen:


ARK : EGERDAHL & NORDBØ A/S
SIVILARKITEKTER MNAL MPA
ØSTRE STRANDGT 1A. POSTBOKS 787 4664 KRISTIANSAND
TELEFON 38 12 07 10 E-MAIL post@egerdahl-nordboe.no




Lokalisering:
N

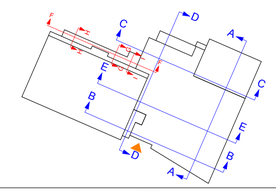

Fase: SOM BYGGET

Tittel:
Vennesla kommune

Vennesla Svømmehall

Godkjent:

Kontroll prosjekt
Sign.: GR
Kontroll: BE

Filnavn:

Dato: 27.06.2016

Målestokk: (A1) 1:50

Kontroll utførende
Sign.:
Kontroll:

Type tegning:
Snitt F+G+H+I

Tegningsnr.:
A40 XX 004

Rev.:

Prosjektnr. for prosjekterende/lev