
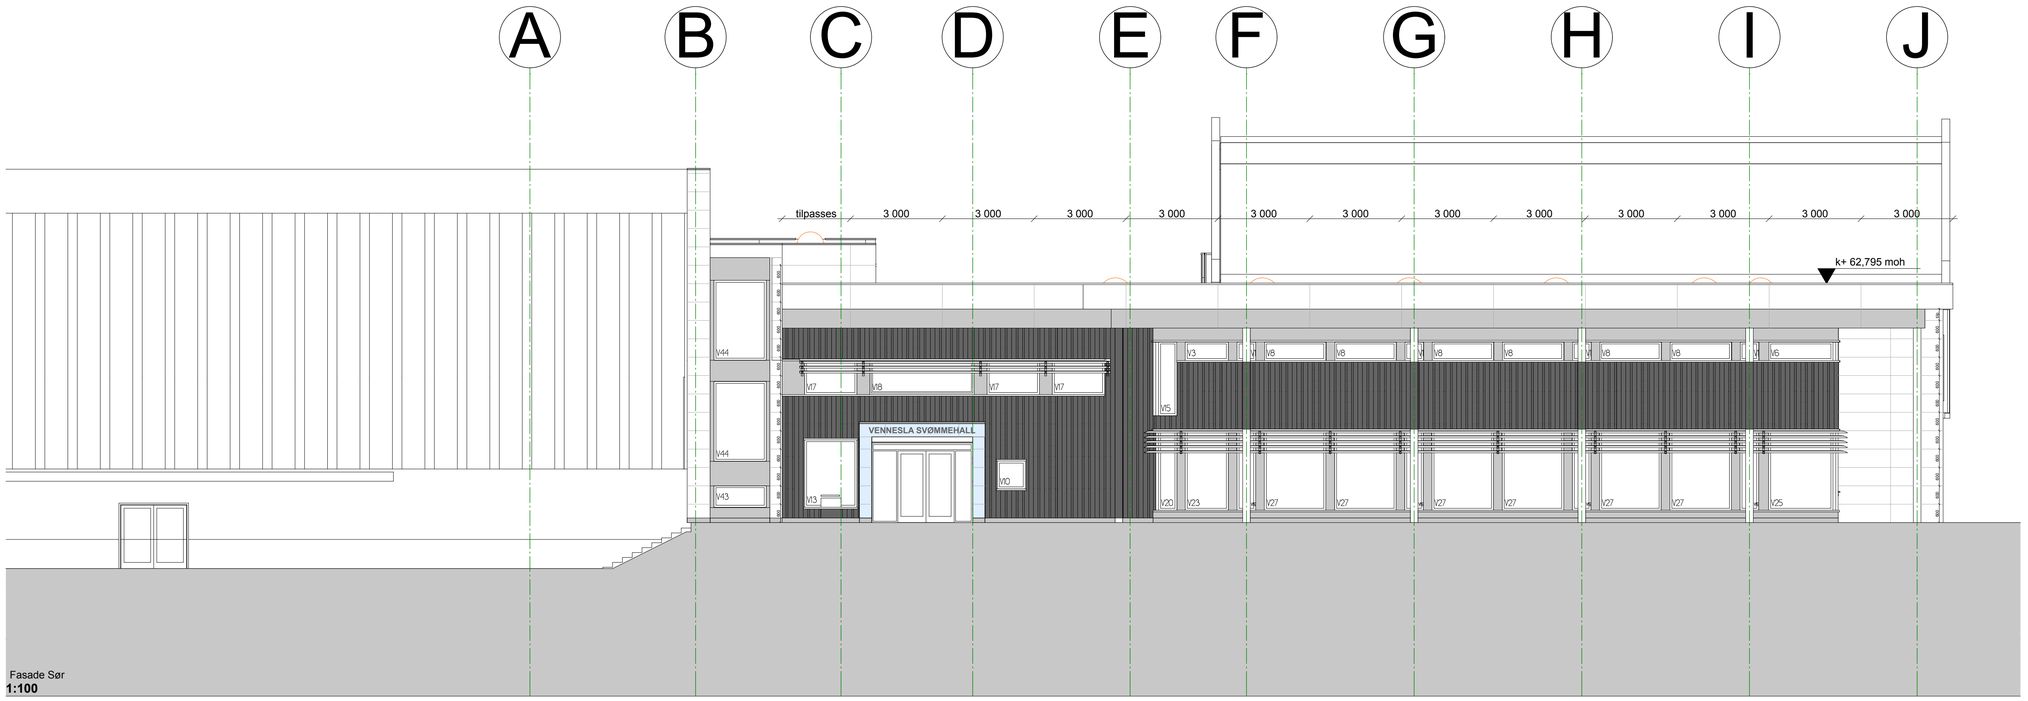


Fasade Sør
1:100

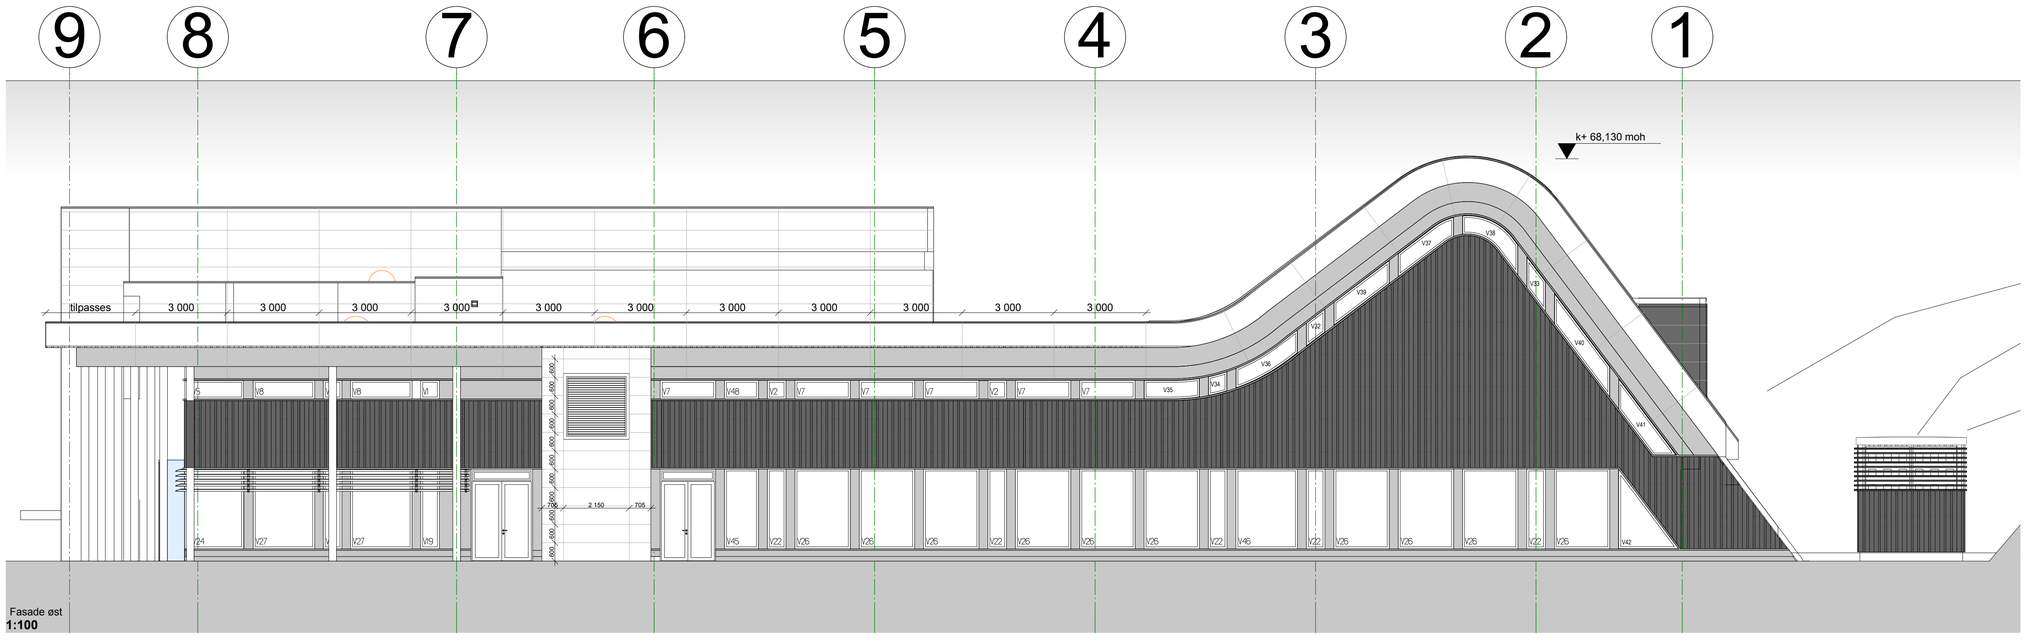

Fasade øst
1:100

Overflater/Farger:

STÅENDE TREKLEDNING
trykkimprengert, ferdig behandlet med 2 strøk oljebeis
Farge: TREBITT 699 SORT
Dimensjon og fordeling: se utsnitt

FASADEPLATE HVIT:
FORMICA Vivix
K2010 Matte 58
Malibu

FASADEPLATE LYSGRÅ:
FORMICA Vivix
K2020 Matte 58
Tornado


FASADEPLATE BLÅ:
FORMICA Vivix
K1998 Matte 58
Oslo

FASADEPLATE MØRKGRÅ:
FORMICA Vivix
K7912 Matte 58
Storm

Vinduer: Natureloksert aluminium

Alle Beslag: RAL 9007 (lakkert aluminium)

UTSNITT TREKLDNING
1:10

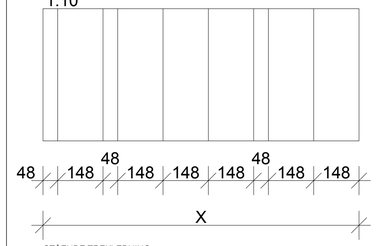

STÅENDE TREKLEDNING
Panelet skal settes i følgende mønster:
X 1stk 48x48 mm, 1 stk 148x28 mm, 1stk 48x48 mm,
3 stk 148x28 mm, 1stk 48x48 mm, 2 stk 148x28 mm **X**
Gjenta fra x til x. Materialene skal være endepløyd.

NB! ALLE MÅL MÅ
KONTROLLERES PÅ STEDET

Index	Dato	Beskrivelse	Sign	Kontr.

Type tegning:
Fasader Sør og Øst

Tegningsnr.:
A41 XX 001

Rev.:

Prosjekteringsgruppen:


ARK : EGERDAHL & NORDBØ A/S
SIVILARKITEKTER MNAL MPA
ØSTRE STRANDGT 1A POSTBOKS 787 4664 KRISTIANSAND
TELEFON 38 12 07 10 E-MAIL post@egerdahl-nordboe.no




Lokalisering:
N

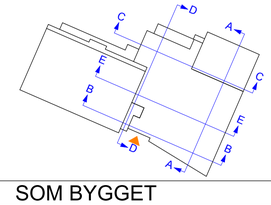

Fase: SOM BYGGET

Tittel:
Vennesla kommune

Vennesla Svømmehall

Godkjent:

Kontroll prosjekt
Sign.: GR | Kontroll: BE

Filnavn:

Dato: 27.06.2016

Målestokk: (A1) 1:100, 1:10

Kontroll utførende
Sign.: | Kontroll:

Prosjektnr. for prosjekterende/lev

Type tegning:
Fasader Sør og Øst

Tegningsnr.:
A41 XX 001

Rev.: