


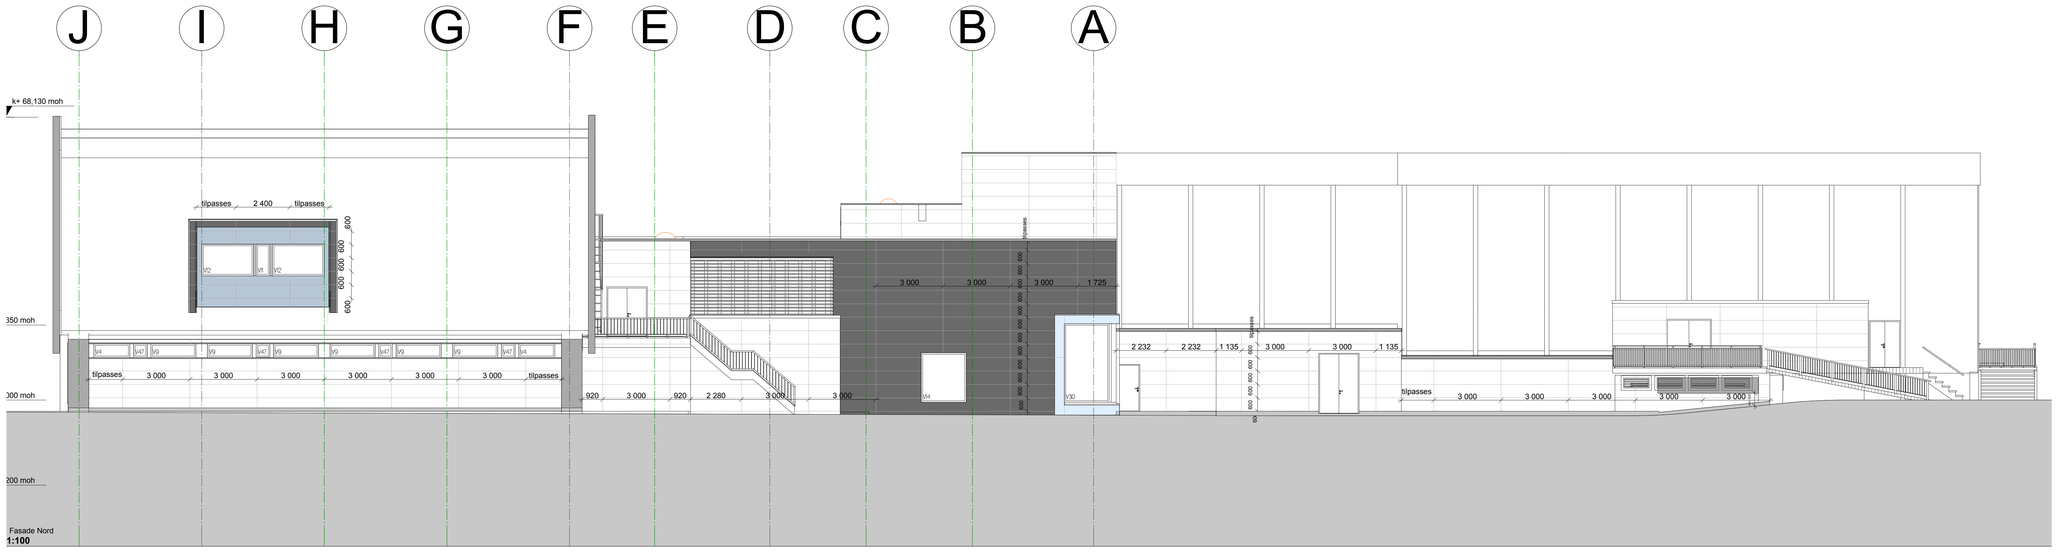

Overflater/Farger:

STÅENDE TREKLEDNING
trykkimpregnert, ferdig behandlet med 2 strøk oljebeis
Farge: TREBITT 699 SORT
Dimensjon og fordeling: se utsnitt

FASADEPLATE HVIT:
FORMICA Vivix
K2010 Matte 58
Malibu

FASADEPLATE LYSGRÅ:
FORMICA Vivix
K2020 Matte 58
Tornado


FASADEPLATE BLÅ:
FORMICA Vivix
K1998 Matte 58
Oslo

FASADEPLATE MØRKGRÅ:
FORMICA Vivix
K7912 Matte 58
Storm

Vinduer: Natureloksert aluminium

Alle Beslag: RAL 9007 (lakkert aluminium)

UTSNITT TREKLDNING
1:10

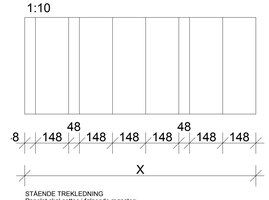

STÅENDE TREKLEDNING
Panelet skal settes i følgende mønster:
X 1stk 48x48 mm, 1 stk 148x28 mm, 1stk 48x48 mm,
3 stk 148x28 mm, 1stk 48x48 mm, 2 stk 148x28 mm **X**
Gjenta fra x til x. Materialene skal være endeplayd.

NB! ALLE MÅL MÅ
KONTROLLERES PÅ STEDET

Index	Dato	Beskrivelse	Sign	Kontr.

Type tegning:
Fasader Nord og Vest

Tegningsnr.: A41 XX 002
Rev.:

Prosjekteringsgruppen:


ARK : EGERDAHL B NORDBØ A/S
ARKITEKTER MNAL MSA
ØVRE STRANDGT 14 POSTBOKS 787 4604 KRISTIANSAND
TELEFON 38 12 09 30 E-MAIL post@egerdahl-nordbo.no

RIB : Rambøll Norge AS — Postboks 116, 4662 Kristiansand, Tlf: 99 42 81 00

RIE : Rambøll Norge AS — Postboks 116, 4662 Kristiansand, Tlf: 99 42 81 00

RIV : Rådgivende ingeniører Løyning AS — Postboks 4544 Grim, 4673 Kristiansand, Tlf: 38 02 54 00

Lokalisering:
N

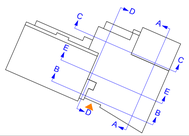

Fase: SOM BYGGET

Tittel:
Vennesla kommune

Vennesla Svømmehall

Godkjent:
Kontroll prosjekt: Sign.: GR, Kontroll: BE
Filnavn:
Dato: 27.06.2016
Målestokk (A1): 1:100, 1:10
Kontroll utførende: Sign.:, Kontroll:

Type tegning:
Fasader Nord og Vest

Tegningsnr.: A41 XX 002
Rev.:
Prosjektnr. for prosjekterende/lev