
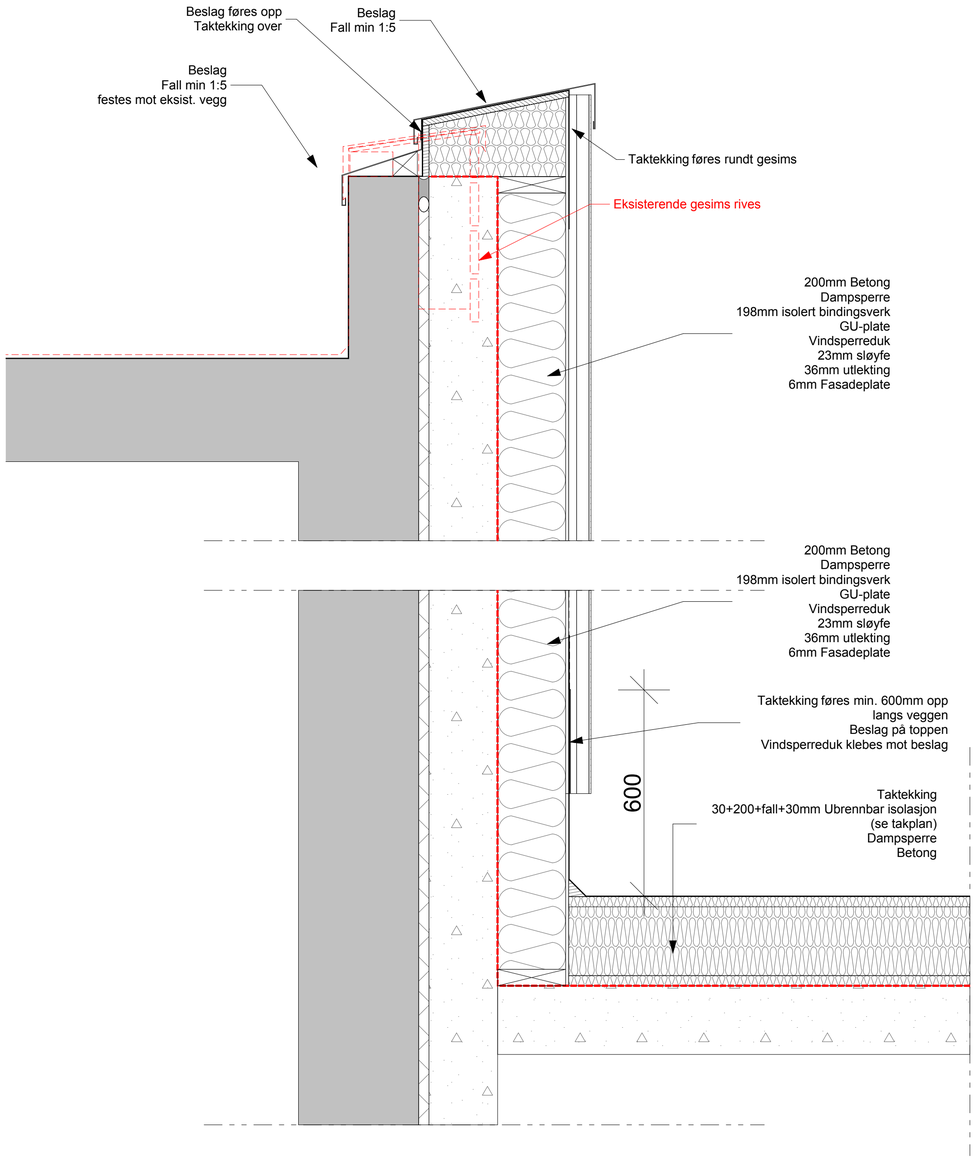


V20

Overgang tak vegg aske B7-9

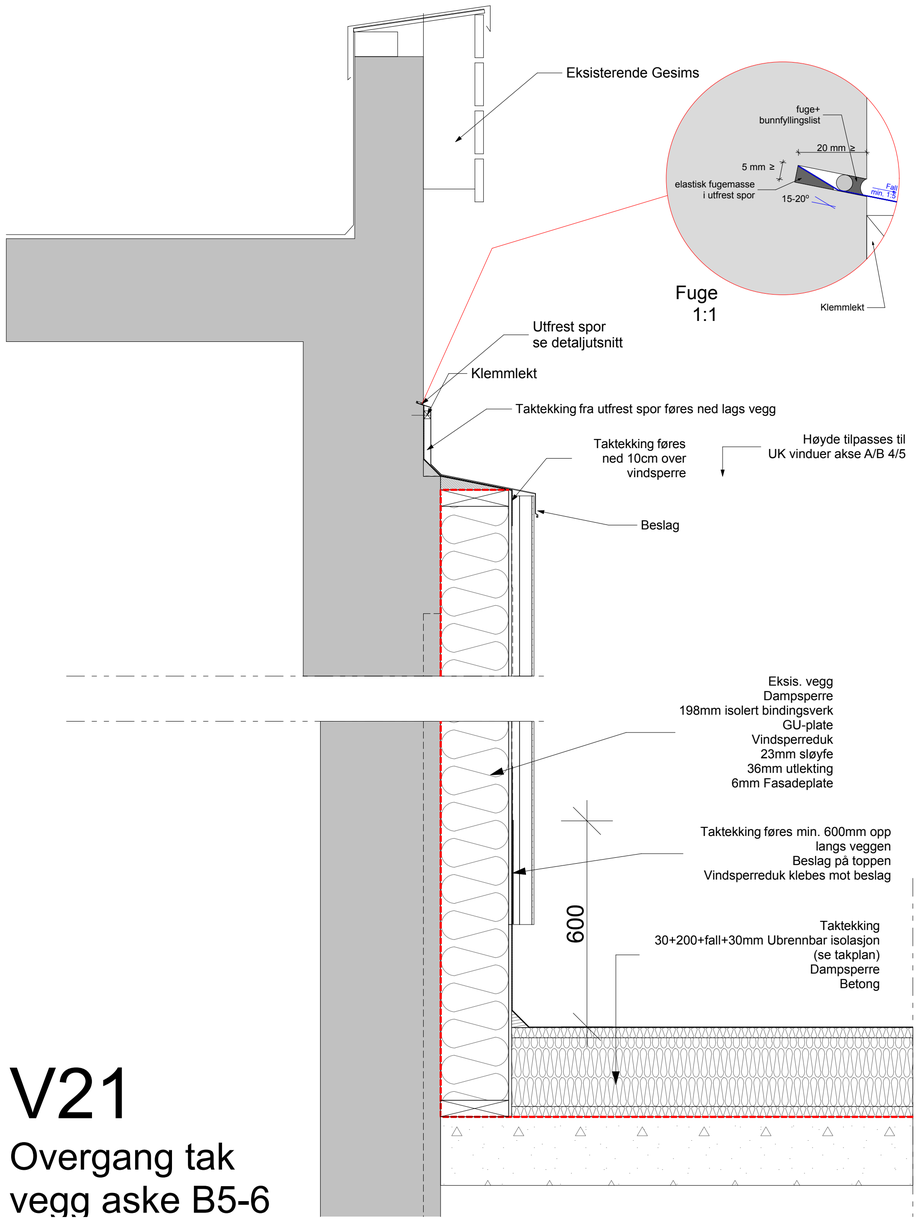

V21

Overgang tak vegg aske B5-6

NB! ALLE MÅL MÅ KONTROLLERES PÅ STEDET

Index	Dato	Beskrivelse	Sign	Kontr.

Type tegning:
Detalj V21/22 Gesims mot V.hallen

Tegningsnr.: A50 XX 015

Rev.:

Prosjekteringsgruppen:


ARK : EGERDAHL & NORDBØ A/S SIVILARKITEKTER MNAL NPA
ØSTRE STRANDGT 1A POSTBOKS 787 4664 KRISTIANSAND
TELEFON 38 12 09 10 E-MAIL post@egerdahl-nordbo.no

RIB : Rambøll Norge AS — Postboks 116, 4662 Kristiansand, Tlf. 99 42 81 00

RIE : Rambøll Norge AS — Postboks 116, 4662 Kristiansand, Tlf. 99 42 81 00

RIV : Rådgivende ingeniører Løyning AS — Postboks 4544 Grim, 4673 Kristiansand, Tlf. 38 02 54 00

Lokalisering:

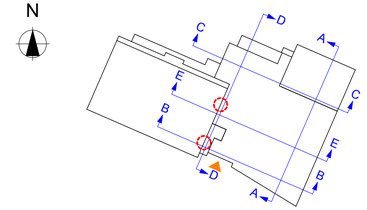

Fase: SOM BYGGET

Tittel: Vennesla kommune

Vennesla Svømmehall

Godkjent:

Kontroll prosjekt — Sign.: GR — Kontroll: BE

Filnavn:

Dato: 27.06.2016

Målestokk: 1:10

Kontroll utførende — Sign.: — Kontroll:

Type tegning: Detalj V21/22 Gesims mot V.hallen

Tegningsnr.: A50 XX 015

Rev.:

Prosjektnr. for prosjekterende/lev