

Berørte fasader

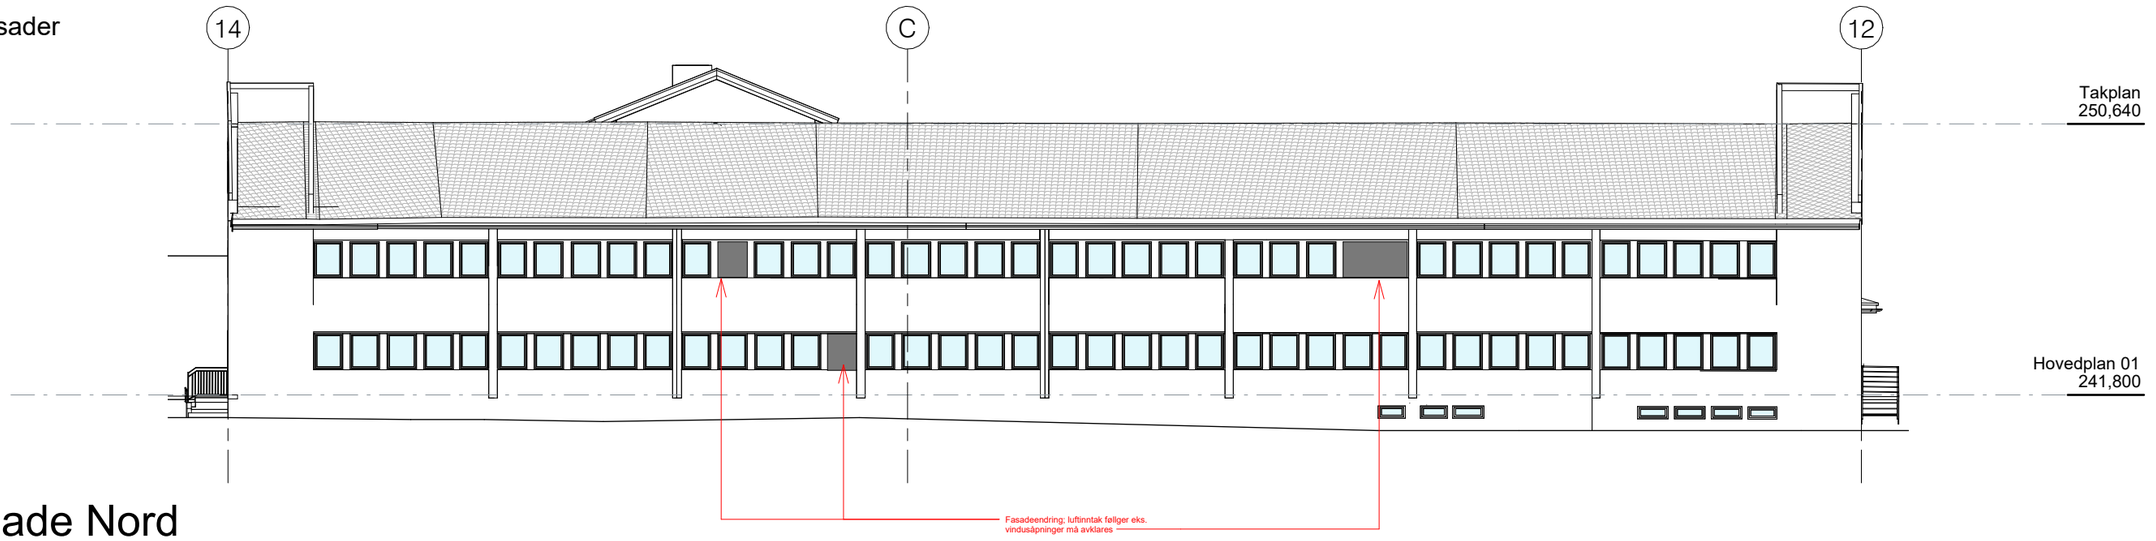

Fasade Nord
1 : 200



Fasade øst
1 : 200

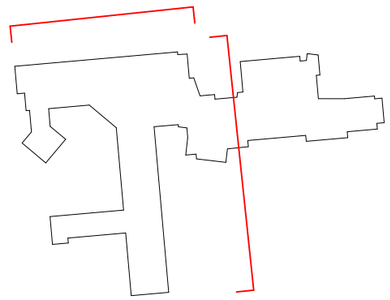

B	TILBUDSUNDERLAG	OF	28.10.2026
rev.	revisjonen gjelder	revisjon utført av	revidert dato

Østre Toten Rådhus, transformasjon

Adresse
Gnr/bnr:

Østre Toten kommune

Fasade Nord og Øst

FORPROSJEKT

prosjektansvarlig: OSP	tegning opprettet dato: 25.09.2026
saksbehandler: KM	målestokk: 1:200
tegnet av: OF	arkformat: A3 / rev.: B
prosjekt nr.: 202624	tegning nr.: 41.01

asasarkitektur

HAMAR
FALSENSGATE 12
PB 545 2304 HAMAR
+47 62 53 96 60

OSLO
KIRKEGATA 5
0153 OSLO
+47 917 93 000