

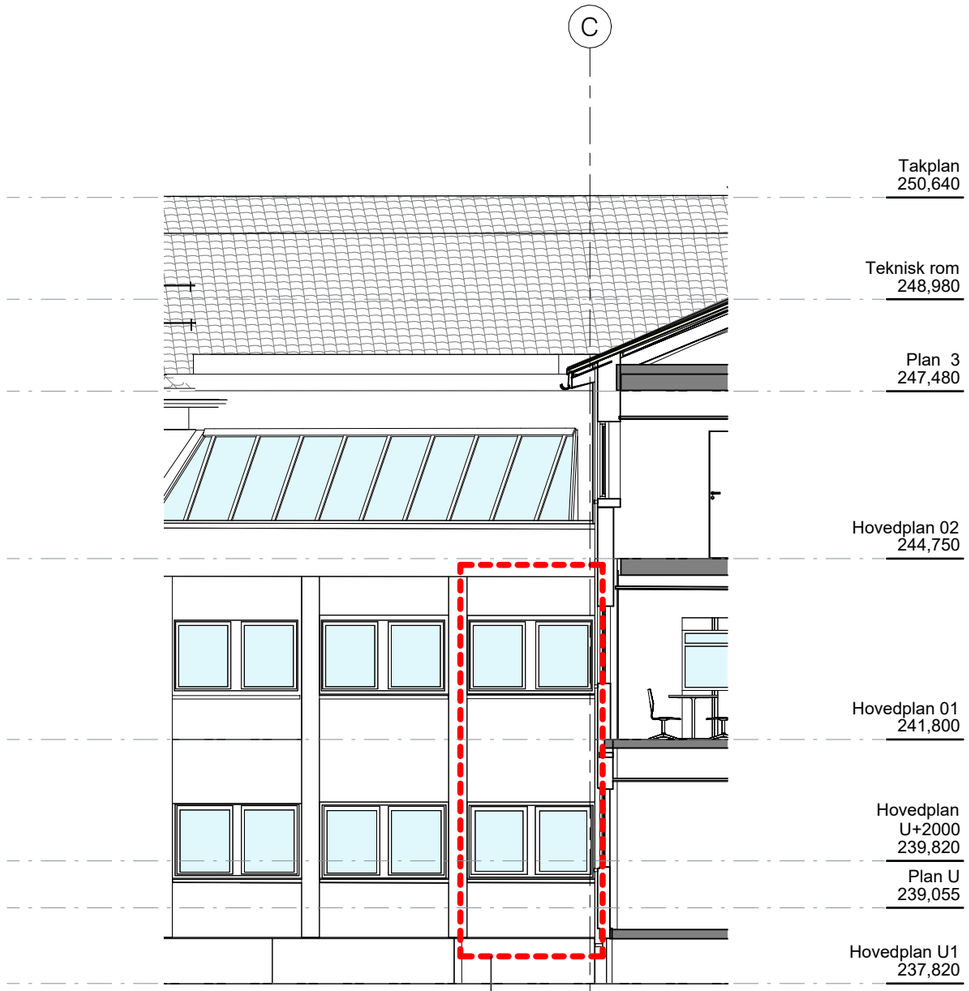


A1
1 : 100

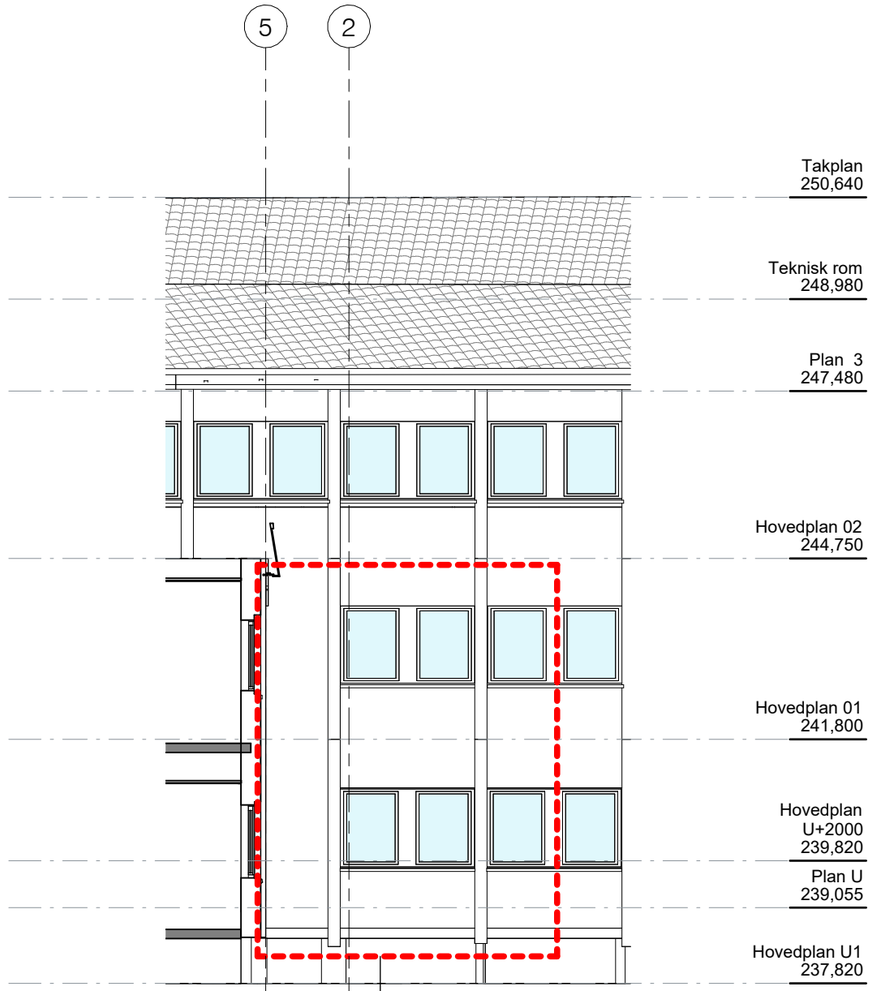

A2
1 : 100

RIB 03.07.2026
Brannklassifisering av vinduer i innvendig hjørne må utføres iht. VTEK. Det kan være mulig å slå sammen branncellene, hvis de skal benyttes av samme leietaker. Da utgår krav til innvendig hjørne.

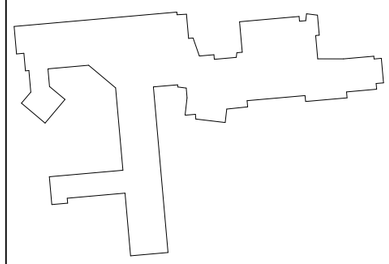

rev.	revisjonen gjelder	revisjon utført av	revidert dato
B	TILBUDSUNDERLAG	OF	28.10.2026

Østre Toten Rådhus, transformasjon

Adresse
Gnr/bnr:

Østre Toten kommune

Fasade A

FORPROSJEKT

prosjektansvarlig	tegning opprettet dato
OSP	25.09.2026
saksbehandler	målestokk
KM	1:100
tegnet av	arkformat / rev.
OF	A3 / B
prosjekt nr.	tegning nr.
202624	41.10

asas arkitektur
HAMAR
FALSENSGATE 12
PB 545 2304 HAMAR
+47 62 53 96 60
OSLO
KIRKEGATA 5
0153 OSLO
+47 917 93 000