
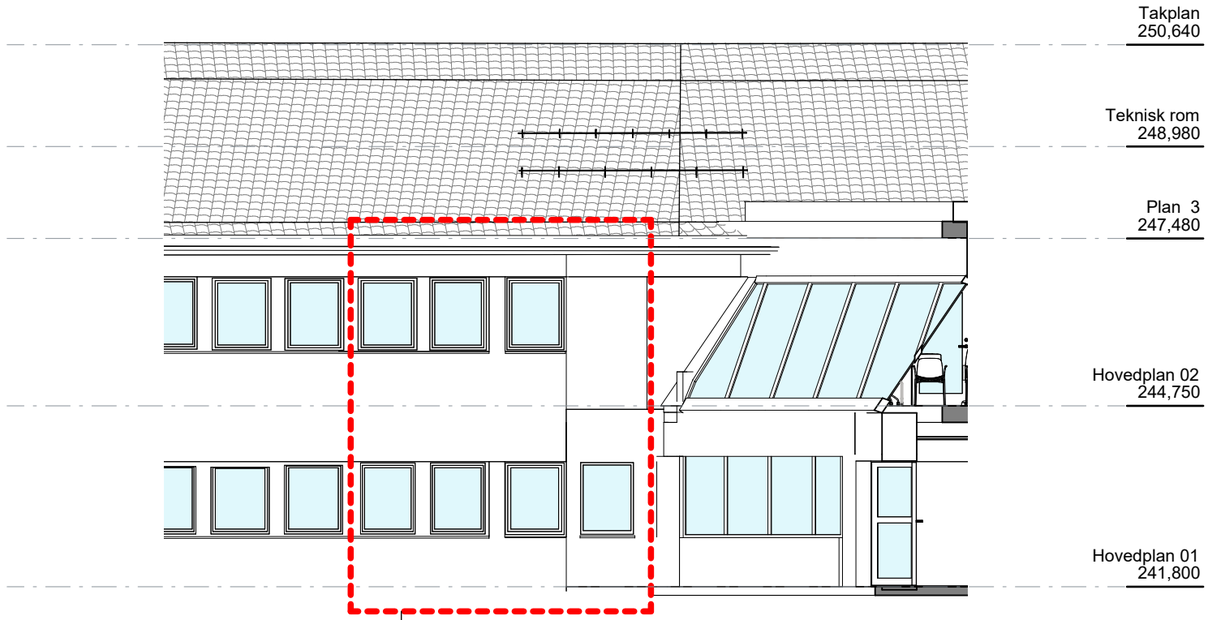


RIB 03.07.2026
Brannklassifisering av vinduer i innvendig hjørne må vurderes.

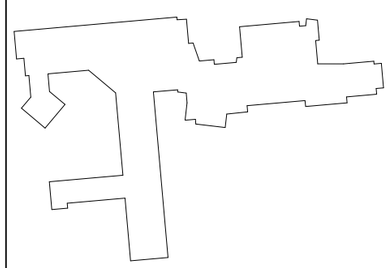

B	TILBUDSUNDERLAG	OF	28.10.2026
rev.	revisjonen gjelder	revisjon utført av	revidert dato

Østre Toten Rådhus, transformasjon

Adresse
Gnr/bnr:

Østre Toten kommune

Fasade B

FORPROSJEKT

prosjektansvarlig	OSP	tegning opprettet dato	25.09.2026
saksbehandler	KM	målestokk	1:100
tegnet av	OF	arkformat / rev.	A3 / B
prosjekt nr.	202624	tegning nr.	41.11

asas arkitektur
HAMAR
FALSENSGATE 12
PB 545 2304 HAMAR
+47 62 53 96 60
OSLO
KIRKEGATA 5
0153 OSLO
+47 917 93 000