



Plan, Plan 01

1 : 500

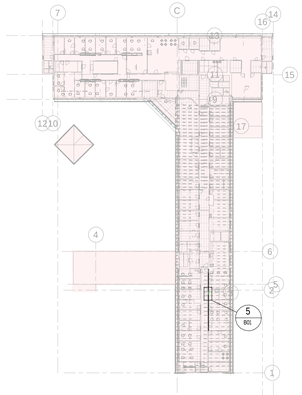


Plan, Plan 02

1 : 500

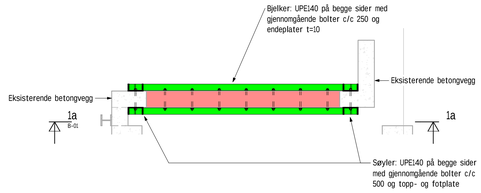


Plan - Tiltak 1

1 : 20

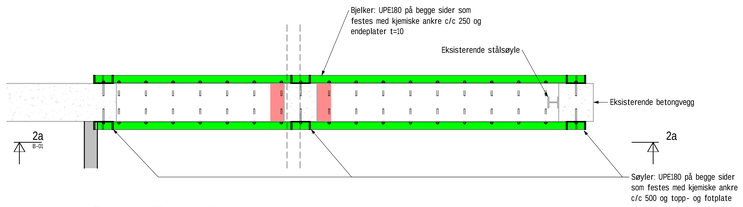


Plan - Tiltak 2

1 : 20

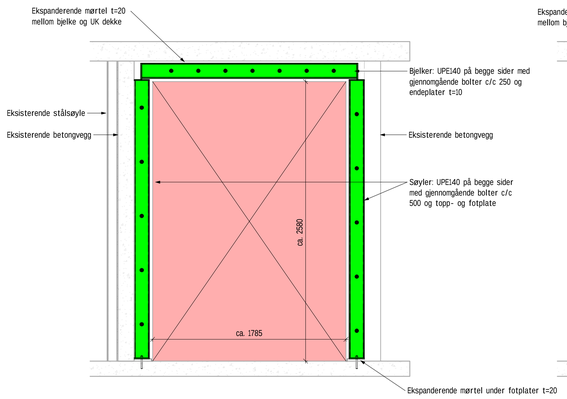


Snitt 1a - Tiltak 1

1 : 20

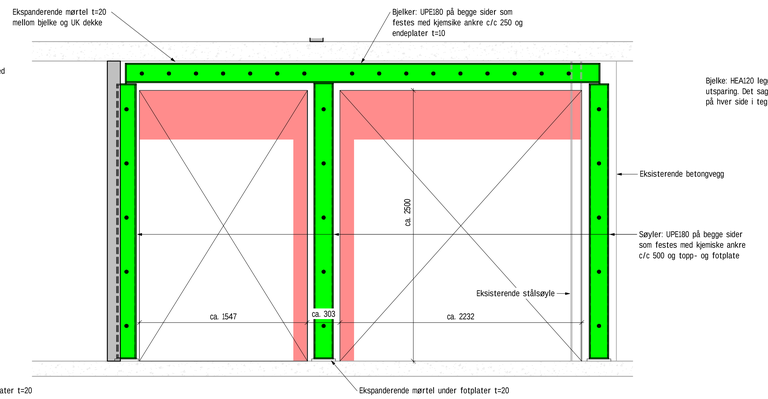


Snitt 2a - Tiltak 2

1 : 20

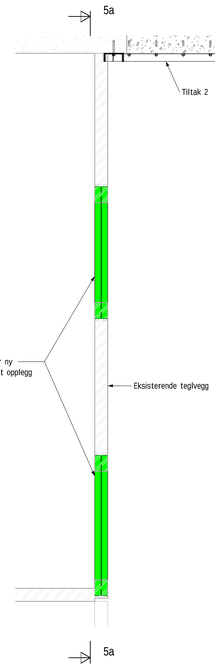


Plan - tiltak 5

1 : 20

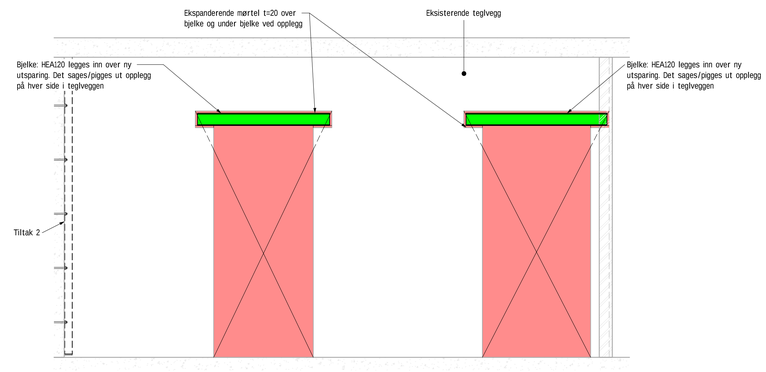


Snitt 5a - tiltak 5 (2 stk plan 1 + 1 stk i plan 02)

1 : 20

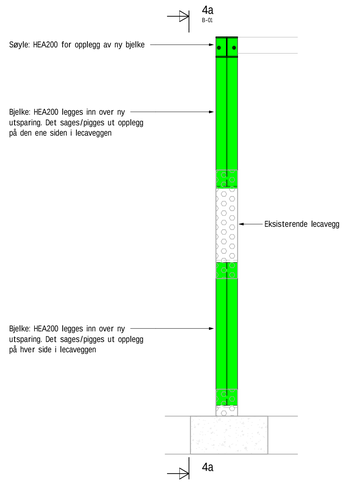


Plan - Tiltak 4

1 : 20

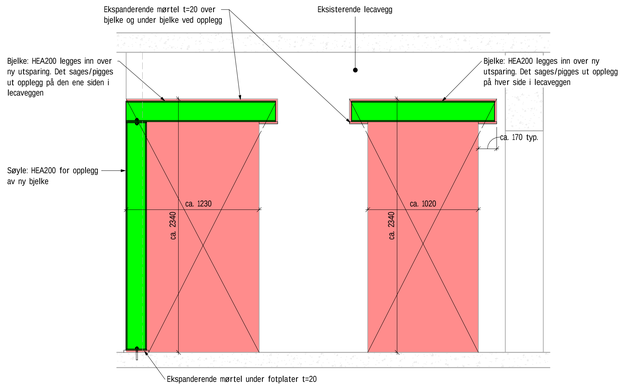


Snitt 4a - tiltak 4

1 : 20

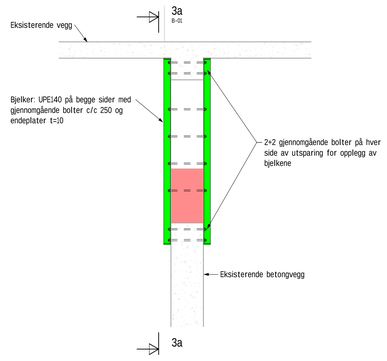

Plan - Tiltak 3

1 : 20

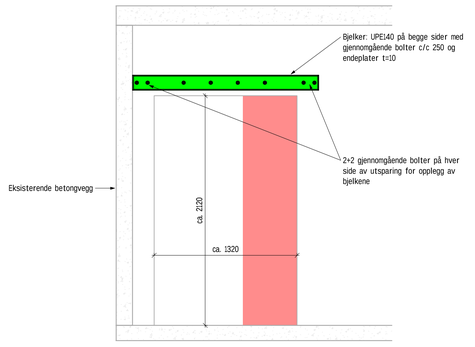

Snitt 3a - Tiltak 3

1 : 20

STÅLKONSTRUKSJONER

PROSJEKTERT ETTER NS-EN 1993-1-1
PRODUSERES ETTER NS-EN 1090-2 OG SERTIFISERES ETTER NS-EN 1090-1

MATERIALKVALITETER, STÅL: NS-EN 1090-2, pkt. 5.3.1 tabell 2		
KALDFORMET HULPROFIL	NS-EN 10219-1 S355	
VARMFORMET HULPROFIL	NS-EN 10210-1 S355	
ÅPENT PROFIL	NS-EN 10025-1 S355	
MATERIALKVALITETER, SKRUESETT:		
FRIKSJONFORBINDELSE	NS-EN 15048 8.8	
STREKKFORBINDELSE	NS-EN 14399 8.8	
INSPEKSJONSDOKUMENT: NS-EN 1090-2, pkt. 5.2 tabell 1	STÅL:	3.1
	BOLT, MUTTER OG SKIVE:	2.1
GEOMETRISK TOLERANSEKLASSE: NS-EN 1090-2, Appendix B		2
FUNKSJONSTOLERANSEKLASSE: NS-EN 1090-2, Appendix B		2
FRIKSJONSKLASSE OG TILTREKKING FOR SKRUER: NS-EN 1090-2, pkt. 5.4 og tabell 18		A
PÅLITELIGHET- OG KONSEKVENSKLASSE:		RC2/CC2
UTFØRELSESKLASSE: NS-EN 1993-1-1, Tabell C1		EXC2
SVEISER, kilsveis hvis ikke annet er angitt:		a=5mm
INSPEKSJON: NS-EN 1090-2, tabell 24 og tabell L1 og L2		
OVERFLATEBEHANDLING: NS-EN 1090-2, punkt 10		
HOLDBARHETSINTERVALL FOR OVERFLATEBEHANDLING: NS-EN ISO 12944-1		5 TIL 15 ÅR (M)
MALINGSSYSTEM: NS-EN ISO 12944-5	STÅL UTE	AL20
	STÅL INNE	PRIMET
KORROSJONSBESKYTTELSE: NS-EN ISO 12944-2	STÅL UTE	C3
	STÅL INNE	C1
VALGMULIGHETER: NS-EN 1090-2, A2		
RENGJØRINGSGRAD: NS-EN 1090-2, 4.1.3 og tabell 22		
BRANNMOTSTAND:		Ref. RIBr

Anmerkning:
- Påførte mål er teoretiske. Eksakte må tas på stedet.
- Materialer i konstruksjonsdeler og modellering er basert på et begrenset underlag og må verifiseres på stedet.
- Alle størrelser på stålprofiler er tatt ut fra overslagsberegninger og må endelig bestemmes i detaljprosjekteringen.

Fargesymboler:

Nytt stål
Rives

Komplekstv	Bygg	Etasje	Fag	System	Type	Løpenummer	Fase	Revisjon	Status
						B-01	1		

Revisjon	Revisjonsnotat	Dato	Tegnet	Kontrollert
1	Anbudstegning	23.01.2026	TETA	JNN

Prosjektfase

RAMBØLL NORGE AS - KONGSBERG
Tidemands gate 2, N-3616 Kongsberg
T +47 32 29 96 70, kongsberg@rambol.no

Østre Toten rådhus
Rådhusgata 20, 2850 Lena

RIB-tiltak - plan 01 og plan 02

Oppdragsnummer	1350065596-003
Tegnet av	TETA
Dato	23.10.2026
Sjekket av	JNN
Dato	23.10.2026
Godkjent av	TETA
Dato	23.10.2026
Målestokk	1:200 / 1:20

Komplekstv	Bygg	Etasje	Fag	System	Type	Løpenummer	Fase	Revisjon	Status
						B-01	1		