


- Familierom
- Galleriet
- Gang
- Lager
- Lufterom
- Møter. sikkerhet høy
- Møter. sikkerhet middels - M
- Møterom
- Møterom S
- Obs. rom/samtale
- Obs.rom
- Samtale
- Venterom

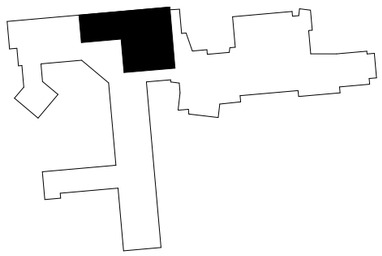

rev.	revisjonen gjelder	revisjon utført av	revidert dato
A	FORPROSJEKT	OF	25.09.2026

Østre Toten Rådhus, transformasjon

Adresse
Gnr/bnr:


Østre Toten kommune

Delplan 01 - Barnevern

FORPROSJEKT


prosjektansvarlig	tegning opprettet dato
KM	25.09.2026
saksbehandler	målestokk
OF	1:200
tegnet av	arkformat / rev.
OF	A3 / A
prosjekt nr.	tegning nr.
202624	21.01.01

asas arkitektur
HAMAR
FALSENSGATE 12
PB 545 2304 HAMAR
+47 62 53 96 60
OSLO
KIRKEGATA 5
0153 OSLO
+47 917 93 000

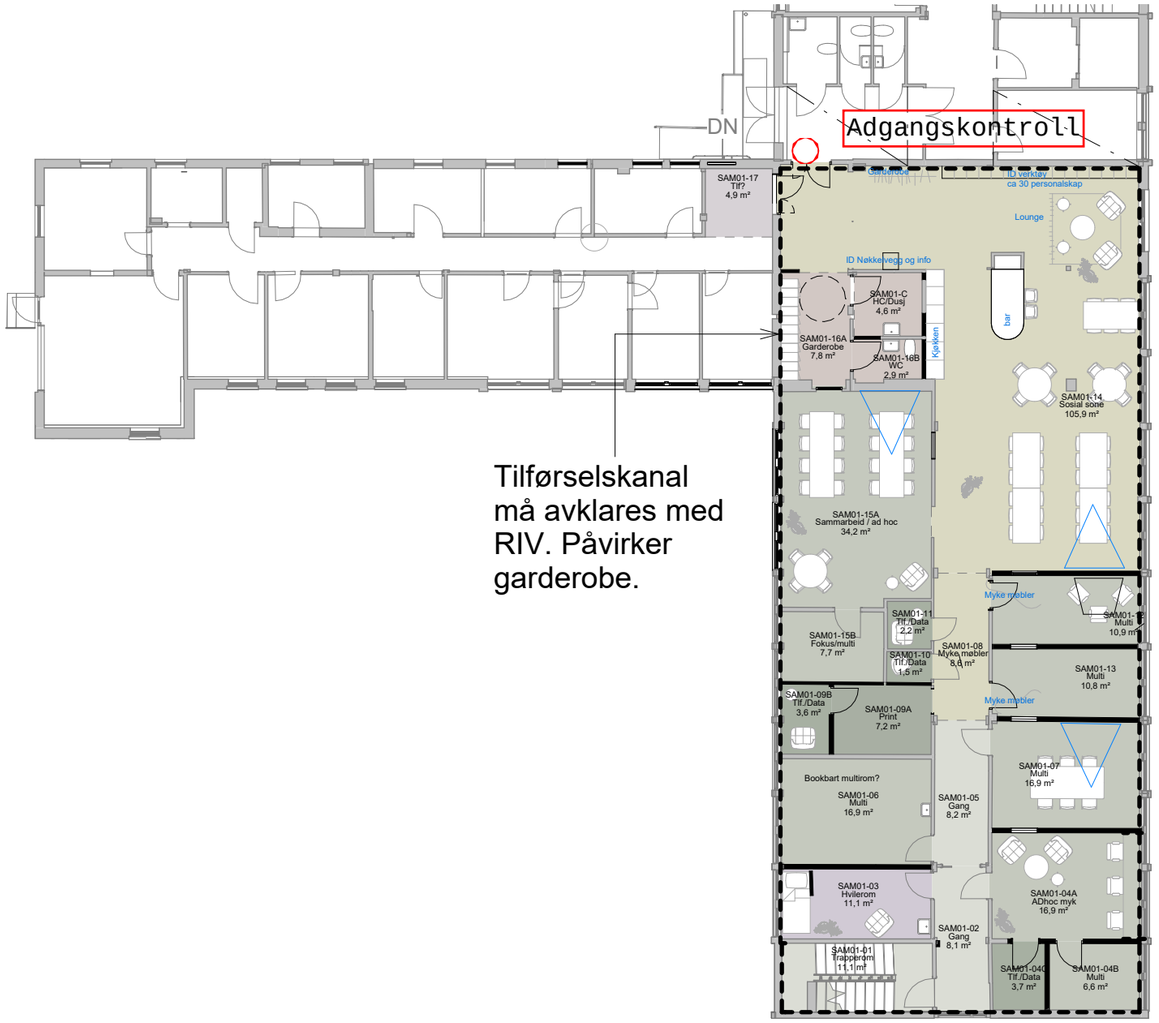

Tilførselskanal må avklares med RIV. Påvirker garderobe.

- ADhoc myk
- Fokus/multi
- Gang
- Garderobe
- HC/Dusj
- Hvilerom
- Multi
- Myke møbler
- Print
- Sammarbeid / ad hoc
- Sosial sone
- Tlf./Data
- Tlf?
- Trapperom
- WC

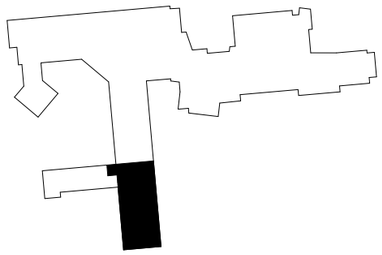

A	FORPROSJEKT	OF	25.09.2026
rev.	revisjonen gjelder	revisjon utført av	revidert dato

Østre Toten Rådhus, transformasjon

Adresse
Gnr/bnr:

Østre Toten kommune

Delplan 01 - SAM

FORPROSJEKT

prosjektansvarlig: KM	tegning opprettet dato: 25.09.2026
saksbehandler: OF	målestokk: 1:200
tegnet av: OF	arkformat: A3 / rev.: A
prosjekt nr.: 202624	tegning nr.: 21.01.02


asas arkitektur

HAMAR
FALSENSGATE 12
PB 545 2304 HAMAR
+47 62 53 96 60

OSLO
KIRKEGATA 5
0153 OSLO
+47 917 93 000



- Drøfterom
- Fokusrom
- Gang
- Garderobe
- Hvilerom
- Hybrid
- Kjøkken
- Kopi/print
- Multi
- Multirom
- Myke møbler
- Møterom
- Møterom M
- Møterom S
- Normalplasser
- Post
- Samhandlingssone
- Sosial sone/samhandlingssone
- Stillerom
- Tlf.
- Tlf. mottak

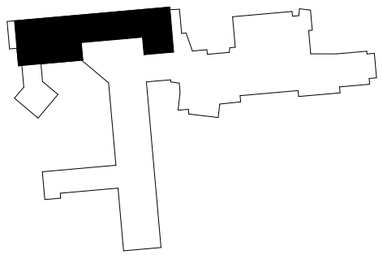

A	FORPROSJEKT	OF	25.09.2026
rev.	revisjonen gjelder	revisjon utført av	revidert dato

Østre Toten Rådhus, transformasjon

Adresse
Gnr/bnr:

Østre Toten kommune

Delplan 02 - Barnevern


FORPROSJEKT

prosjektansvarlig: KM	tegning opprettet dato: 25.09.2026
saksbehandler: OF	målestokk: 1:200
tegnet av: OF	arkformat: A3 / rev.: A
prosjekt nr.: 202624	tegning nr.: 21.02.01


asas arkitektur

HAMAR
FALSENSGATE 12
PB 545 2304 HAMAR
+47 62 53 96 60

OSLO
KIRKEGATA 5
0153 OSLO
+47 917 93 000

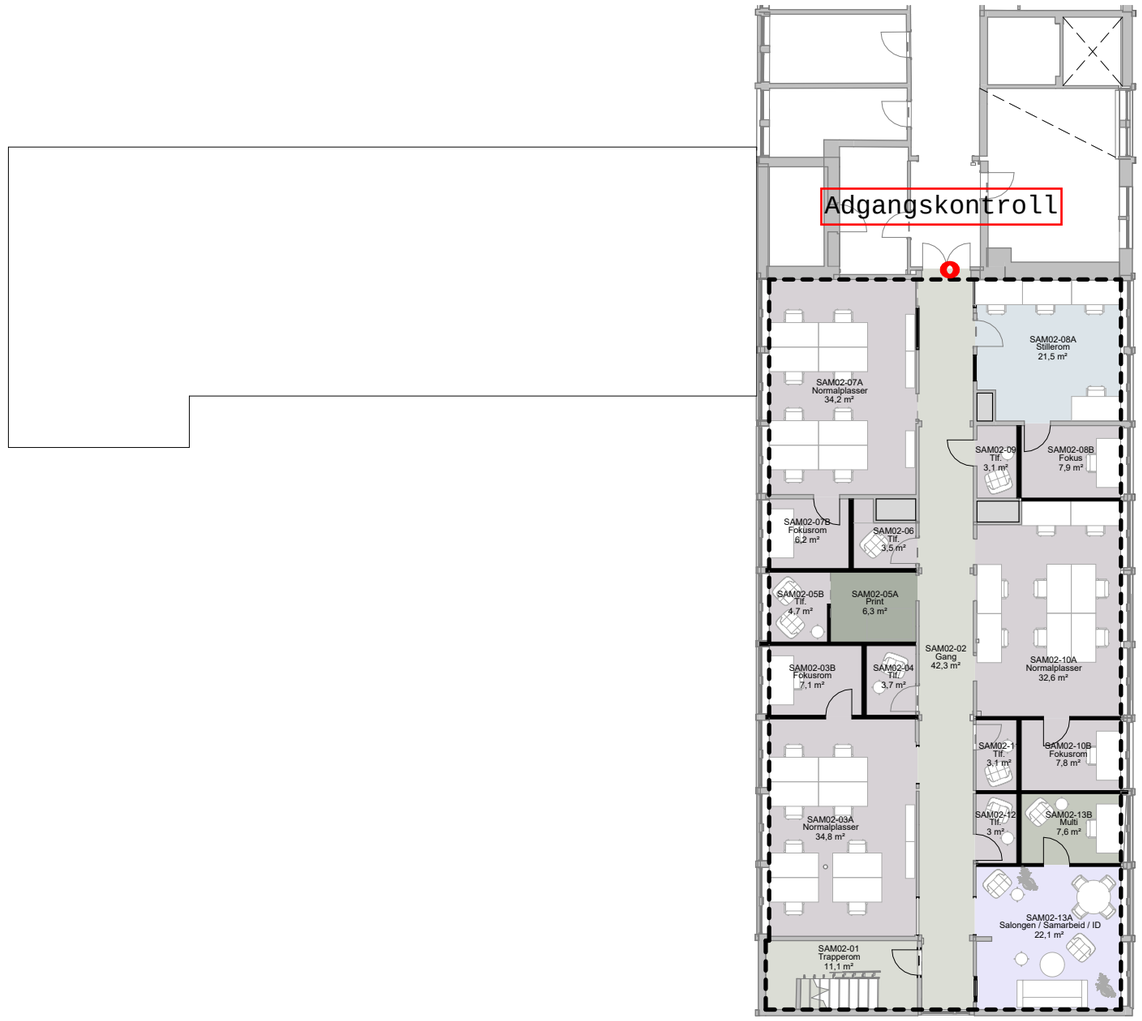

- Fokus
- Fokusrom
- Gang
- Multi
- Normalplasser
- Print
- Salongen / Samarbeid / ID
- Stillerom
- Tlf.
- Trapperom

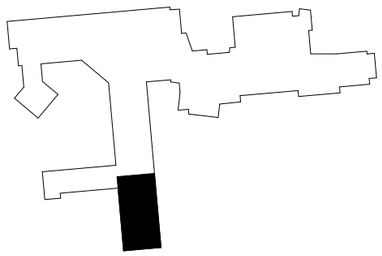

A	FORPROSJEKT	OF	25.09.2026
rev.	revisjonen gjelder	revisjon utført av	revidert dato

Østre Toten Rådhus, transformasjon

Adresse
Gnr/bnr:

Østre Toten kommune

Delplan 02 - SAM

FORPROSJEKT

prosjektansvarlig: KM		tegning opprettet dato: 25.09.2026	
saksbehandler: OF		målestokk: 1:200	
tegnet av: OF		arkformat: A3	rev.: A
prosjekt nr.: 202624		tegning nr.: 21.02.02	

asas arkitektur

HAMAR
FALSENSGATE 12
PB 545 2304 HAMAR
+47 62 53 96 60

OSLO
KIRKEGATA 5
0153 OSLO
+47 917 93 000