Format 594 x 841mm

SYSTEMER:
=340.001 Generell gass- og trykkluft
=342.001 Propan
=342.002 Nitrogen
=343.001 Medisinsk oksygen
=343.002 Medisinsk karbondioksid
=343.003 Evakuering av anestesigass
=343.004 Vakuum avtrekk (K304 Luftbehandling)
=345.001 Trykkluftsentral
=345.002 Teknisk trykkluft
=346.001 Medisinsk luft
=346.002 Instrumentluft
=381.001 RO
=391.001 Kjemikaliehåndtering bygg 142 og 153
=391.002 Kjemikaliehåndtering bygg 152 og 154
=391.003 System for formalin

KOMPONENTER:
-IT Kompressor
-NT Luftbeholder
-MK Kondenspotte, elektronisk
-QV Sikkerhetsventil
-MT Tørke / Kjøletørk / Adsorpsjonstørk
-MV Filter / Forfilter / Kullfilter / Partikkelfilter
-RH Fuktighetsgiver / Fuktighetsmåler
-SP Trykkregulator
-RP Trykkgiver
-RQ Manometer
-QE Jording
-UL Uttak/tilkobling luft
-UG Uttak/tilkobling gass
-FS Nødavstengningsskap
-QP Trykkovervåker / Trykkvakt
-UK Alarmtablå
-SG Tilbakeslagsventil
-SM Stengeventil
-SV Strupeventil
-SH Hurtigkobling
-SJ Tømmesentral / Reguleringsventil / Stabilisator
-MF Luftfilter
-LV Varmebatteri
-RD Differansetrykkgiver
-QD Differansetrykkvakt
-RT Temperaturgiver / Temperaturføler
-RY Gassdetektor
-OU Undersentral
-JV Vifte
-XH Lyssignal
-UV Tilknytning vann
-SS Stengespjeld
-QL Lydfelle
-KK Gasskanal
-QP Trykkovervåker
-SJ Nødforsyningsenhet

Henvisninger:

Utstyrsliste RIV: PGCAas-RIV-LIS-002


For detaljer og romskjemaer på utvalgte rom, se arkitektens detaljhefter

Gassuttak monteres cl+1500mm over ferdig gulv, med mindre annet er angitt

Alle høyder er angitt i forhold til tegneteknisk "level" (nivå) for hvert plan. Dette "level" (nivå) er angitt på lokaliseringsfigur som FG Kote

FORKORTELSER STÅLKVALITETER

RS - Rustfritt Stål
SS - Syrefast Stål
SS-A - Syrefast Stål Avløpsrør
SS-F - Syrefast Stål Forbruksvann
PF - Galvaniserte PressFittingrør
PF-SS - Syrefaste PressFittingrør
RF-M - Rustfritt avløpsrør med muffe
RF - UV-rør rustfritt

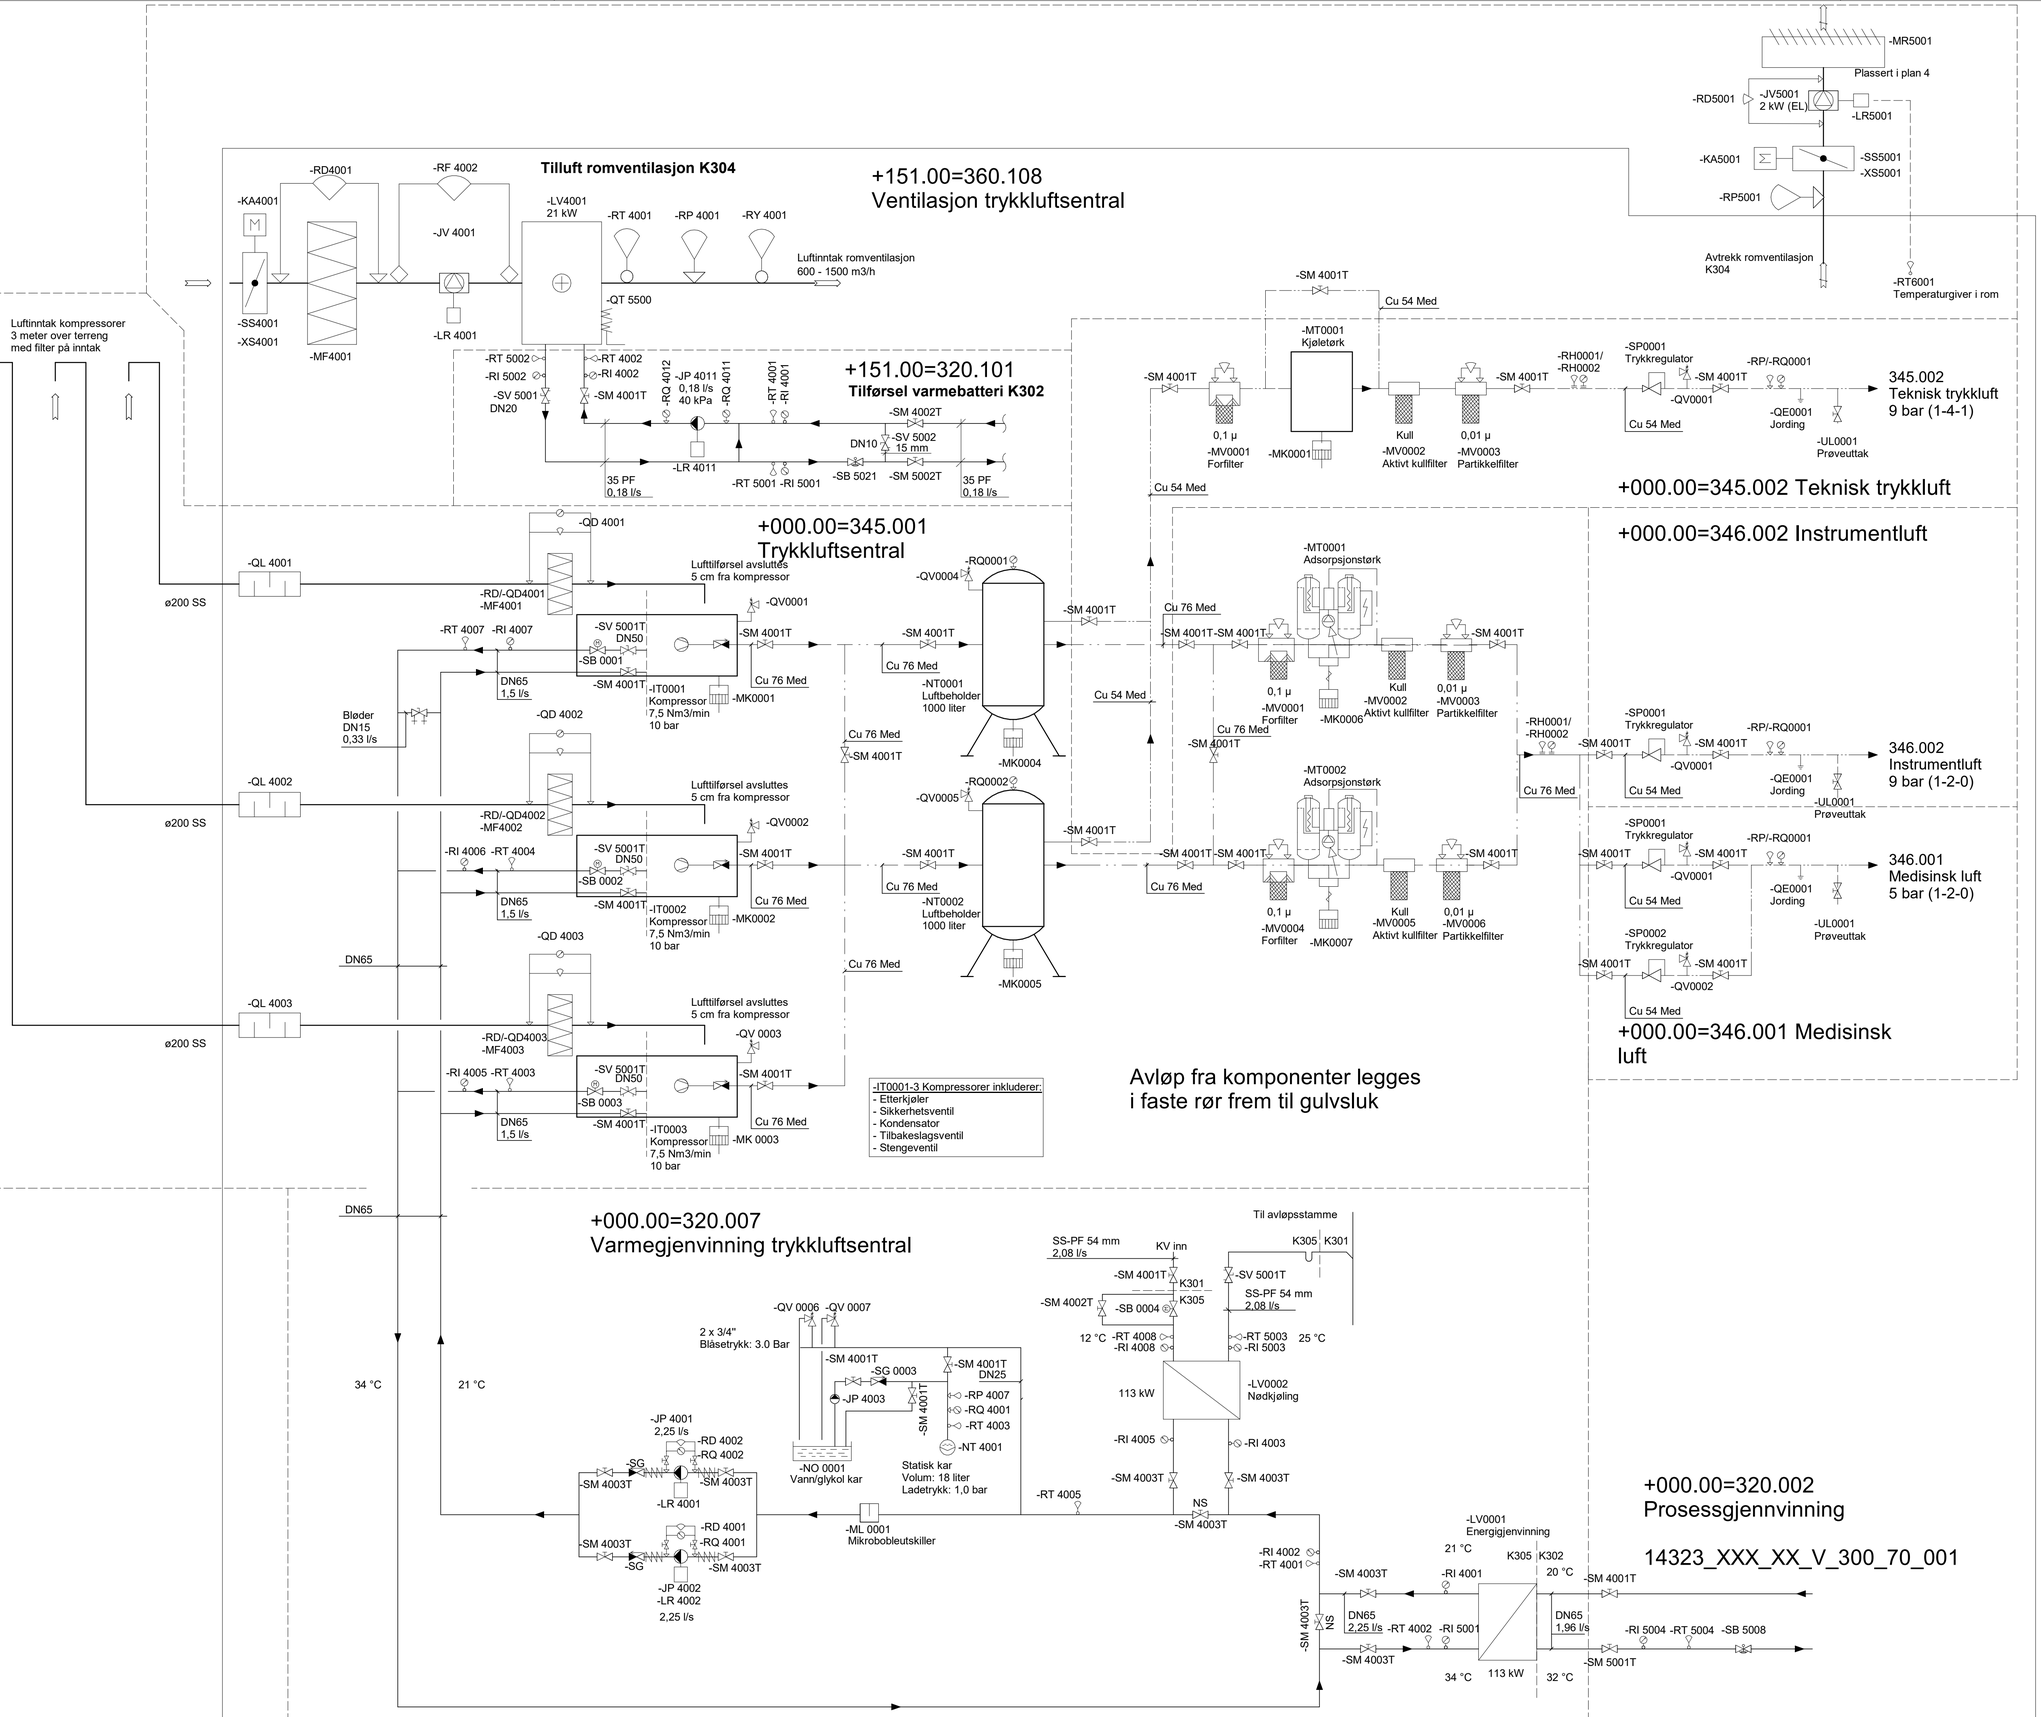

Rev	Dato	Beskrivelse	SIGN / KONTROLL / GODKJ
0 4	30.11.2020	SOM BYGGET	TOWI / MALI / RIJO
0 3	07.06.2018	Produktilpasning	CAAA/PESO/RIJO
0 2	16.02.2018	Oppdatert informasjon	TORS / PESO / RIJO
0 1	22.01.2018	Justering på teknisk utstyr trykluftsentral	ÅSEL / PESO / RIJO
00 .	22.12.2017	Arbeidstegning	ÅSEL / PESO / RIJO


SB Tegningsnummer:										Prosjektnummer for prosjekterende / lev.
Kompleksnummer	Byggnummer	Etasje	Fag	Systemkode	Type tegn.	Løpenr.	Prosj. fase	Rev.	Status	
14323	000	00	V	345	70	001	05	04	G	


Prosjekteringsgruppen:

PG CAMPUS ÅS

ARK RIB RIE RIV RIG LARK RIBr PLAN RIAKU

Lokaliseringsfigur:

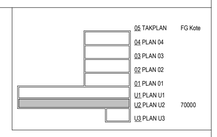

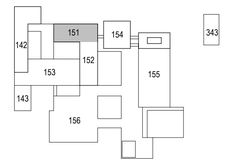

Fase SOM BYGGET

STATSBYGG

PROSJEKTNR.SB: 1000501

Tittel

CAMPUS ÅS, SLP

+000.00=345.001

SYSTEMSKJEMA TRYKKLUFTSENTRAL

Godkjent	GEJU
Kontroll Prosjekt	
Sign. TEHE	Kontroll. MALI
Filnavn	SB_14323_03_RIV_XXX.vwx
Dato	05.04.2016
Målestokk	
Kontroll Utførende	
Sign	Kontroll

SB Tegningsnummer:
Kompleksnummer Byggnummer Etasje Fag Systemkode Type tegn. Løpenr. Prosj. fase Rev. Status
14323 000 00 V 345 70 001 05 04 G
Prosjektnummer for prosjekterende / lev.