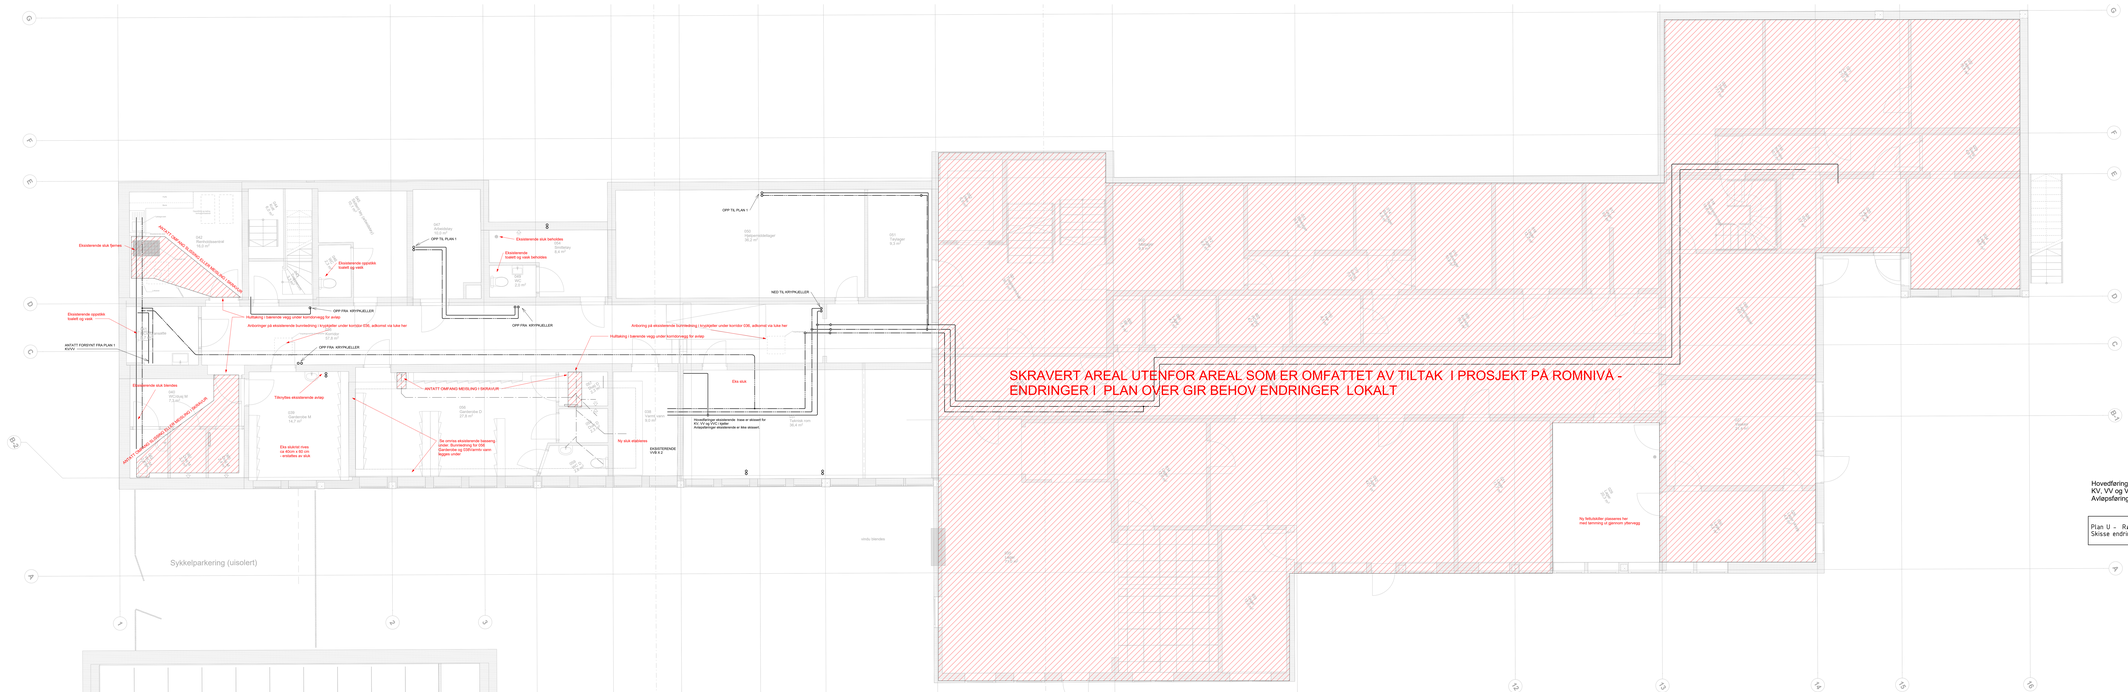


Hovedføringer eksisterende trase er skissert for
KV, VV og VVC i kjeller
Avløpsføringer eksisterende er ikke skissert.

Plan U - Røranlegg Skisse endringer	Tegningsnummer	V31-U1	F01
	Status	F01	

Rev	Dato	Revisjonstype	Nr	Tegnet av	Kontrollert av	Godkjent av
1	23.10.2026	Anbudsgrunnlag	F01	MWD	MAFJ	FSKN

Tromsø Kommune

Mellomvegen 100

Plan U - Røranlegg
Skisse endringer

Tegnet av:	MWD
Kontrollert av:	MAFJ
Godkjent av:	FSKN
Fag:	RIV
Dato:	23.10.2026
Målestokk:	1:50
Status	F01
Oppdragsnr.:	A299395
Tegningsnummer:	V31-U1
Rev:	F01

COWI

25.10.2026 08:13:57