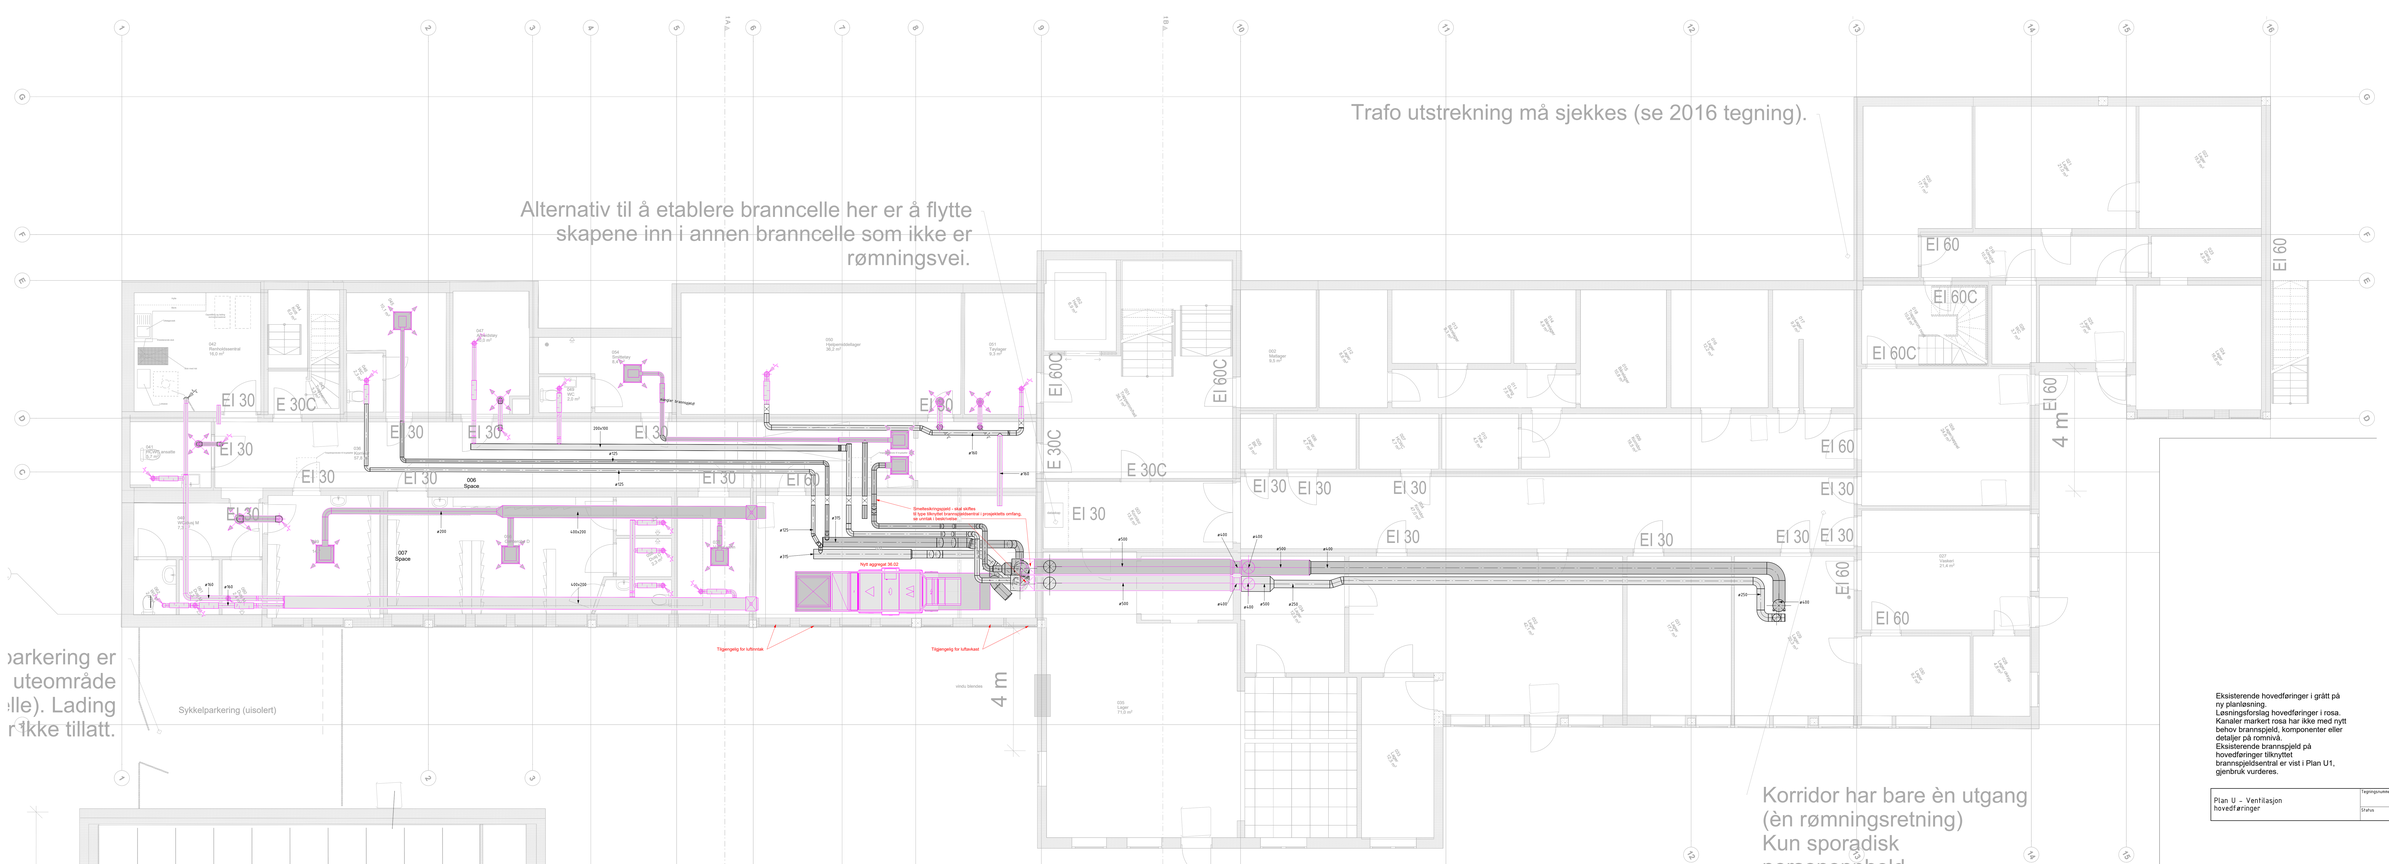


Eksisterende hovedføringer i grått på ny planløsning.
Løsningsforslag hovedføringer i rosa.
Kanaler markert rosa har ikke med nytt behov brannsjeld, komponenter eller detaljer på romnivå.
Eksisterende brannsjeld på hovedføringer tilknyttet brannsjeldsentral er vist i Plan U1, gjenbruk vurderes.

Plan U - Ventilasjon hovedføringer	Tegningsnummer: V36-U1-F01
	Status: Anbudsunderlag

Rev.	Dato	Beskrivelse	Init.	Sjekk. / Godk.	Sjekk. / Godk.
1	23.10.2026	Anbudsgrunnlag		FEG	FRKO

Tromsø Kommune

Mellomvegen 100

Plan U - Ventilasjon hovedføringer

Tegnet av: FRKO	Sakbehandler: FRKO
Sidemannskontr.: FRKO	Oppdragsansvarlig: FSKN
Fag: RIV	Målestokk: 1:50 A0
Dato: 23.10.2026	
Status: Anbudsunderlag	
Oppdragsnr.: A299395	Tegningsnummer: V36-U1-F01

COWI

25.10.2026 08:44:24