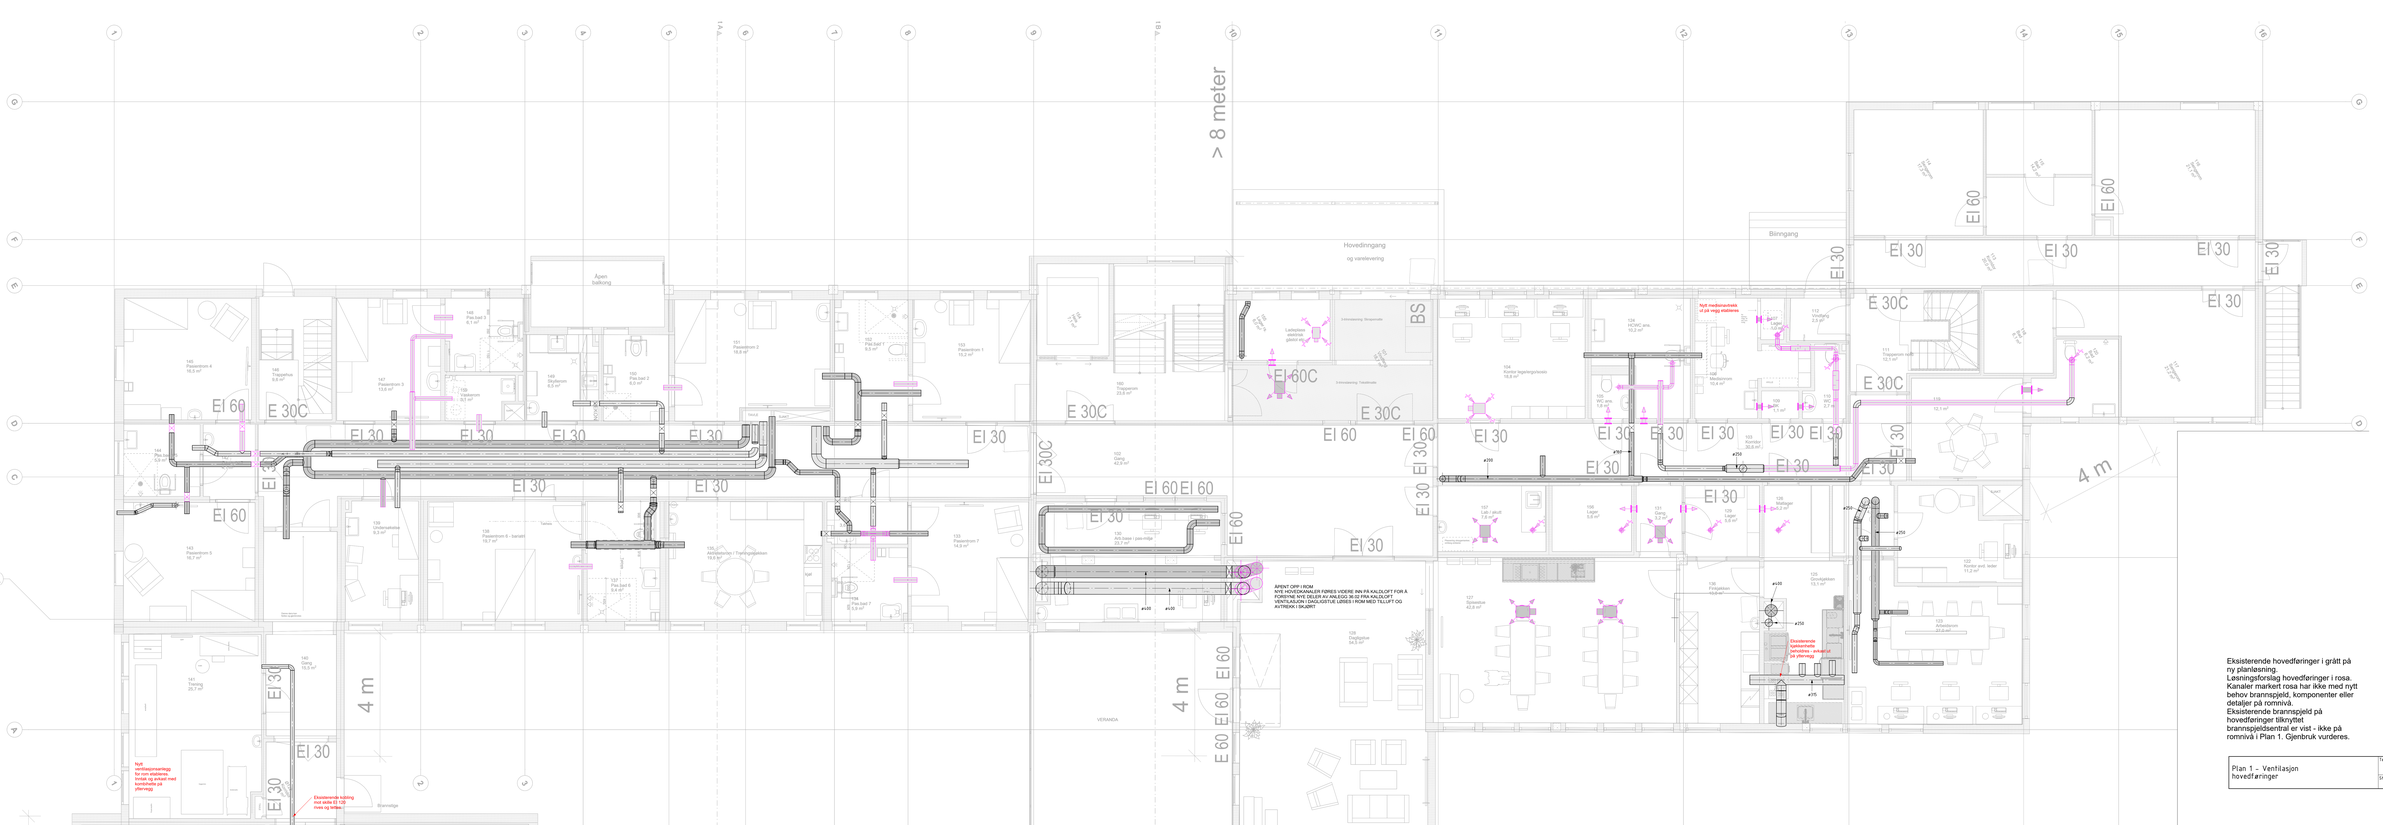


Plan 1 - Ventilasjon hovedføringer	Tegningsnummer: V36-01 F01
	Status: Anbudsgrunnlag

Rev	Dato	Beskrivelse	Init	Sakspl. / Sakstrk. / Dagbl.nr.
1	23.10.2026	Anbudsgrunnlag	FEE	FRKO FRKO FSKN

Tromsø Kommune

Mellomvegen 100

Plan 1 - Ventilasjon hovedføringer

Tegnet av: FRKO	Saksbehandler: FRKO
Sidemannskontr.: FRKO	Oppdragsansvarlig: FSKN
Fag: RIV	Målestokk: 1:50 A0
Dato: 23.10.2026	
Status: Anbudsgrunnlag	
Oppdragsnr: A299395	Tegningsnummer: V36-01 F01

COWI

Filsøk: C:\Users\grfsk\OneDrive - COWI\Documents\Medisinsenter\RIV_BY_samsvar\R_V36102[01_pln]EBV.dgn 14

Format: A1-2

25.10.2026 08:44:09