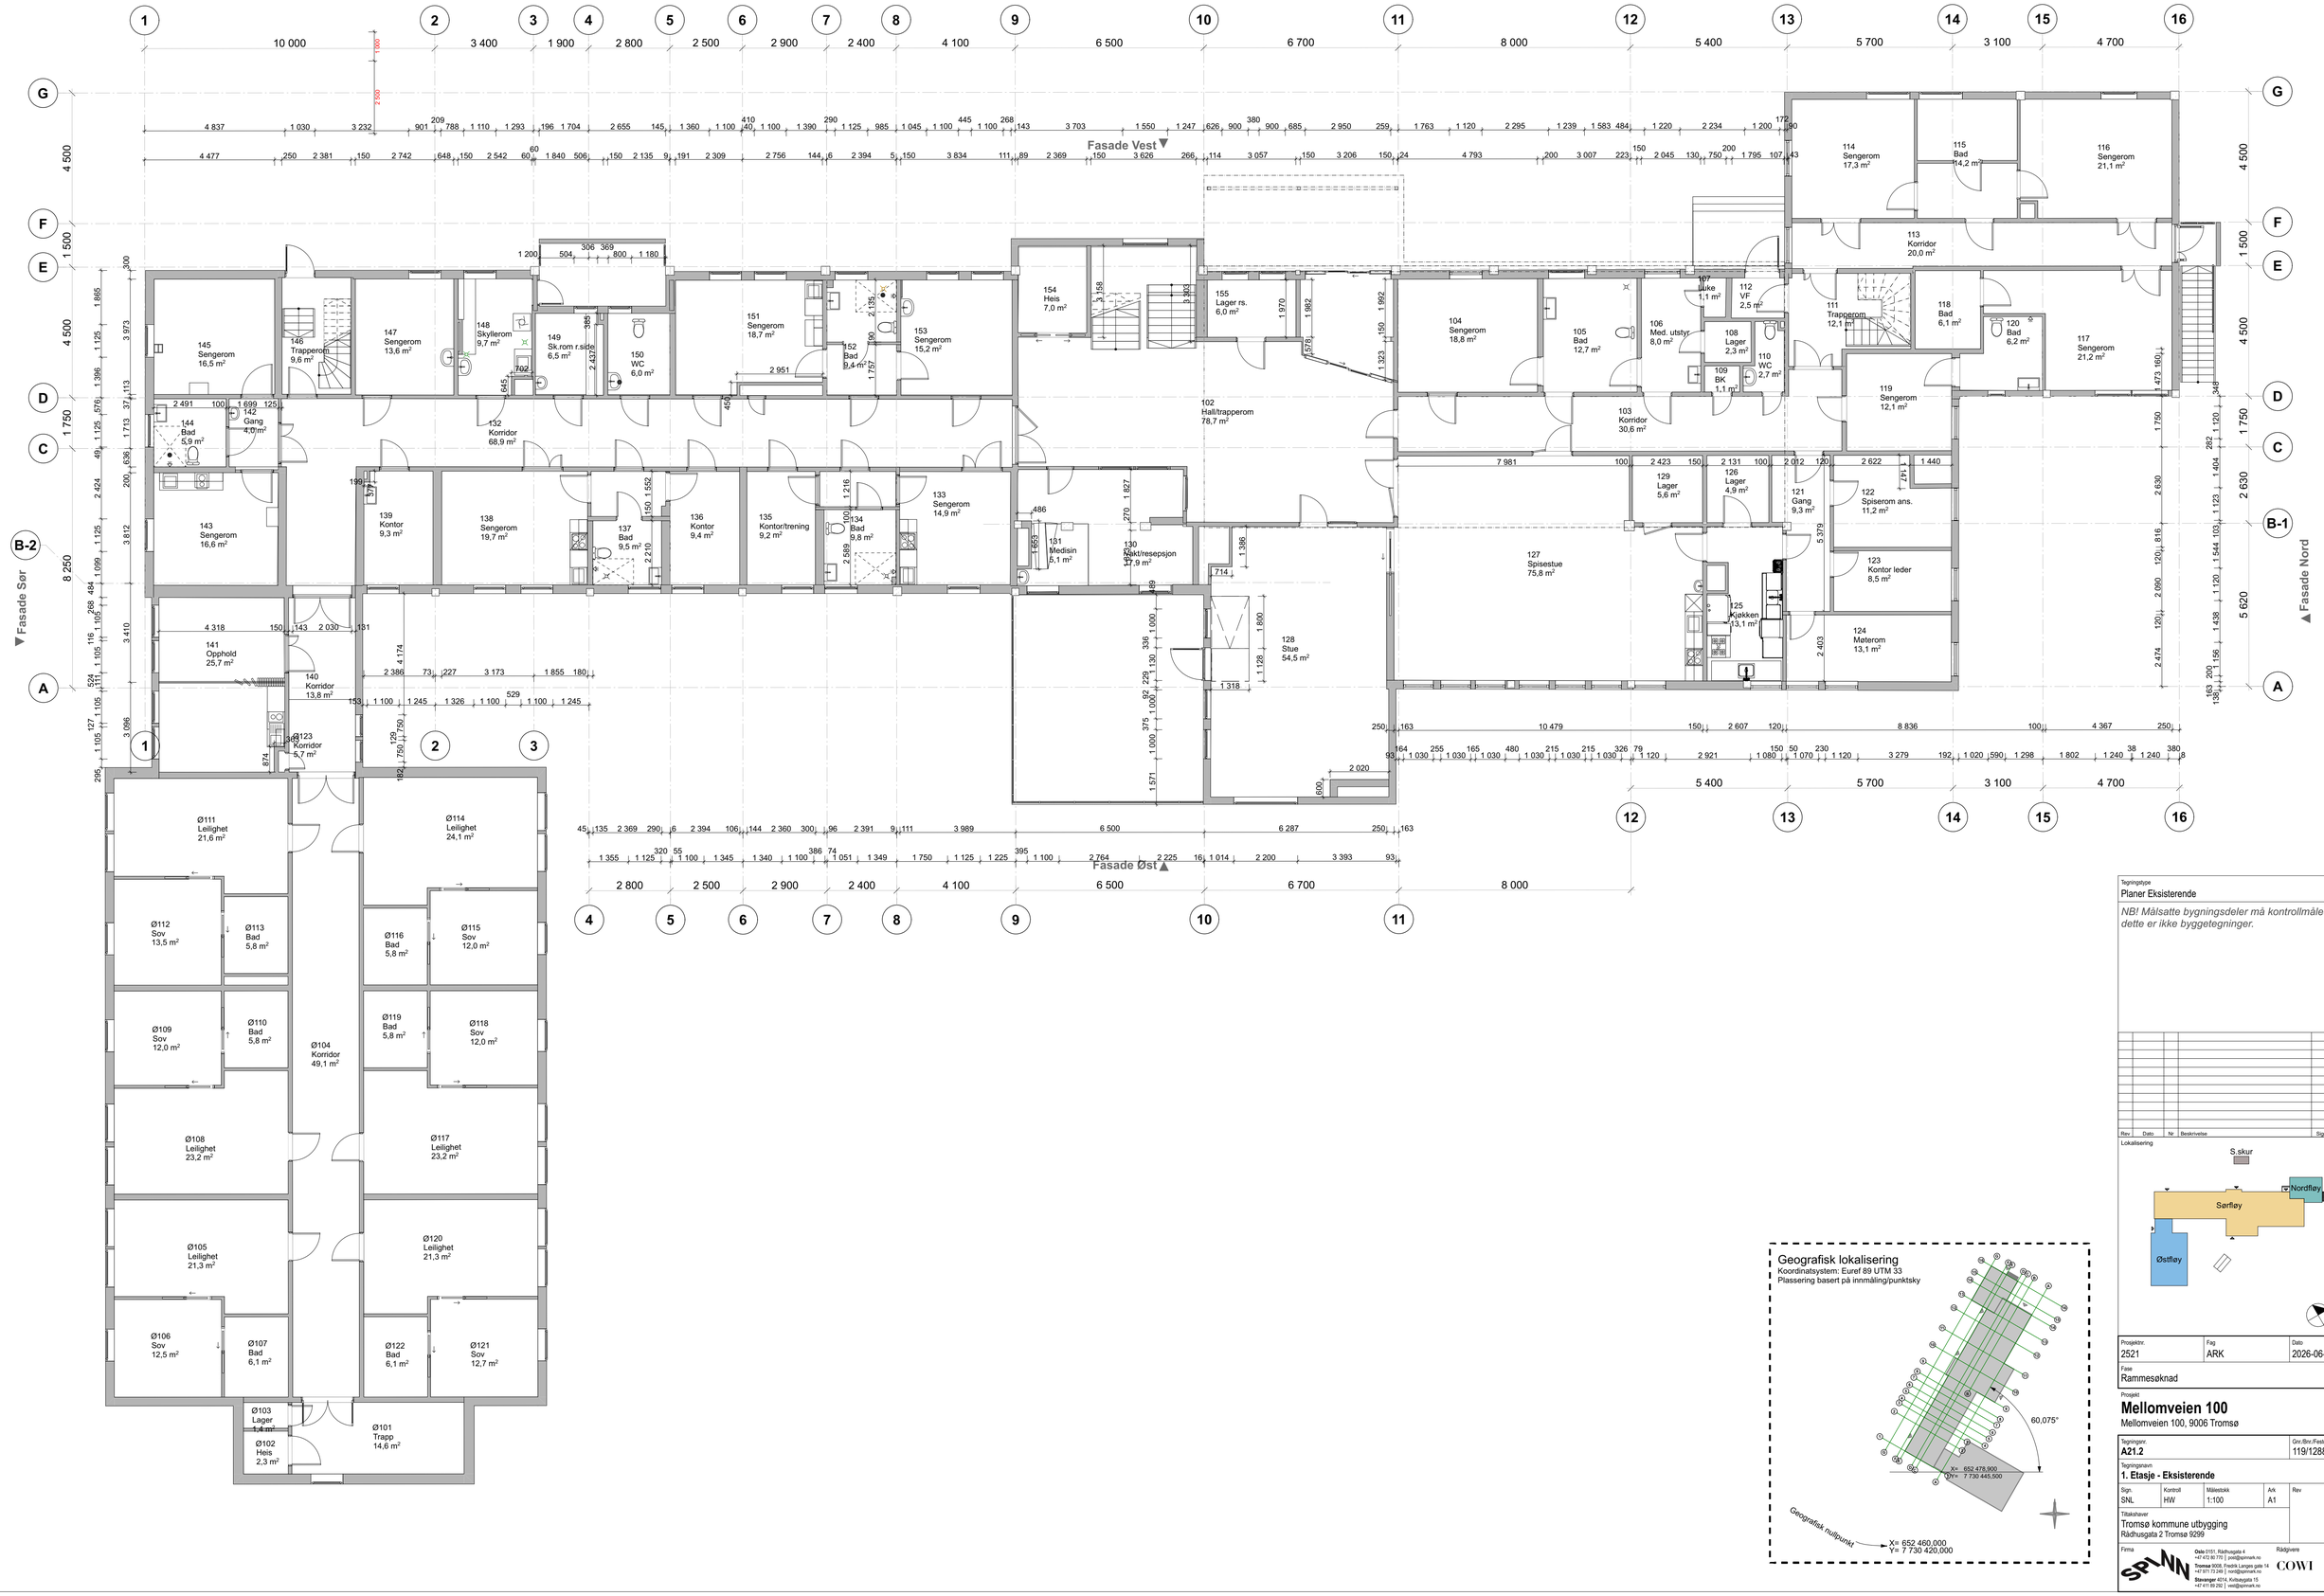


Geografisk lokalisering
Koordinatsystem: Euref 89 UTM 33
Plassering basert på innmåling/punktsky

Tegningstype
Planer Eksisterende

NB! Målsatte bygningsdeler må kontrollmåles - dette er ikke byggetegninger.

Rev	Dato	Nr	Beskrivelse	Sign	Kontr

Lokalisering

Prosjektnr.	Fag	Dato
2521	ARK	2026-06-26

Fase
Rammesøknad

Prosjekt
Mellomveien 100
Mellomveien 100, 9006 Tromsø

Tegningsnr.	Gnr./Bnr./Festenr.
A21.2	119/1288

Tegningsnavn
1. Etasje - Eksisterende

Sign.	Kontroll	Målestokk	Ark	Rev
SNL	HW	1:100	A1	

Tiltakshaver
Tromsø kommune utbygging
Rådhusgata 2 Tromsø 9299

Firma
SPLINT
Oslo 0151, Rådhusgata 4 +47 472 80 770 | post@splinark.no
Tromsø 9008, Fredrik Langes gate 14 +47 911 73 248 | nord@splinark.no
Stavanger 4014, Kvitsøygata 15 +47 411 59 202 | vest@splinark.no
Rådgivere
COWI